## Ведомость основных комплектов рабочих чертежей

| Обозначение | Наименование | Примечание |
|---|---|---|
| 260402082-КЖ0 | Конструкции подземной части | |
| 260402082-КЖ1 | Конструкции надземной части | |
| 260402082-КМ | Конструкции металлические | |

## Ведомость рабочих чертежей основного комплекта марки КЖ

| Лист | Наименование | Примечание |
|---|---|---|
| 1 | Общие данные | Изм.8 (Зам.) |
| 2 | Схема расположения вертикальных несущих конструкций на отм. -0,080. Опалубка | Изм.1 |
| 3 | Колонна монолитная железобетонная Км-1-1 на отм. -0,080 | Изм.1 |
| 4 | Колонна монолитная железобетонная Км-1-2 на отм. -0,080 | Изм.1 |
| 5 | Фрагменты расположения вертикальных несущих конструкций на отм.-0,080. Опалубка | Изм.1 |
| 6 | Узлы армирования, типы армирования вертикальных несущих конструкций на отм. -0,080 | Изм.1 |
| 7 | Спецификация арматуры свяи на отм.-0,080. Ведомость деталей | |
| 8 | Схема расположения монолитной плиты перекрытия на отм. +5,920. Опалубка | Изм.1 |
| 9 | Схема расположения нижнего армирования монолитного перекрытия на отм. +5,920 (¼ и 2й ряды) | Изм.1 |
| 10 | Схема расположения верхнего армирования монолитного перекрытия на отм. +5,920 вдоль цифровых осей (¼ ряд по 5) | Изм.1 |
| 11 | Схема расположения верхнего армирования монолитного перекрытия на отм. +5,920 вдоль буквенных осей (¼ ряд по Х) | Изм.1 |
| 12 | Спецификация арматуры монолитного перекрытия на отм. +5,920. Ведомость деталей | Изм.1 |
| 13 | Узлы армирования монолитного перекрытия на отм. +5,920...+38,920 | |
| 14 | Схема расположения поперечного армирования монолитного перекрытия на отм. +5,920...+38,920 | Изм.1 |
| 15 | Балки монолитные на отм. +5,920...+38,920. Армирование | |
| 16 | Схемы расположения выпусков из монолитного перекрытия на отм. +5,920...+38,920 | Изм.1 (Зам.) |
| 17 | Схема расположения монолитной плиты перекрытия на отм. +11,920. Опалубка | Изм.2 |
| 18 | Схема расположения монолитной плиты перекрытия на отм. +16,420. Опалубка | Изм.2 |
| 19 | Схема расположения монолитной плиты перекрытия на отм. +22,420. Опалубка | Изм.2 |
| 20 | Схема расположения монолитной плиты перекрытия на отм. +28,420. Опалубка | Изм.2 |
| 21 | Схема расположения монолитной плиты перекрытия на отм. +34,420. Опалубка | Изм.2 |
| 22 | Схема расположения монолитной плиты перекрытия на отм. +38,920. Опалубка | Изм.2 |
| 23 | Схема расположения нижнего армирования монолитного перекрытия на отм. +11,920...+38,920 (¼ и 2й ряды) | |
| 24 | Схема расположения верхнего армирования монолитного перекрытия на отм. +11,920...+38,920 вдоль цифровых осей (¼ ряд по 5) | |
| 25 | Схема расположения верхнего армирования монолитного перекрытия на отм. +11,920...+38,920 вдоль буквенных осей (¼ ряд по Х) | |
| 26 | Спецификация арматуры монолитного перекрытия на отм. +11,920. Ведомость деталей | |
| 27 | Спецификация арматуры монолитного перекрытия на отм. +16,420. Ведомость деталей | |
| 28 | Спецификация арматуры монолитного перекрытия на отм. +22,420. Ведомость деталей | |
| 29 | Спецификация арматуры монолитного перекрытия на отм. +28,420. Ведомость деталей | |
| 30 | Спецификация арматуры монолитного перекрытия на отм. +34,420. Ведомость деталей | |
| 31 | Спецификация арматуры монолитного перекрытия на отм. +38,920. Ведомость деталей | |
| 32 | Лестница ЛМ-1-2. Опалубочный чертёж | |
| 33 | Лестница ЛМ-1-2. Армирование | |
| 34 | Схема расположения вертикальных несущих конструкций на отм. +5,920. Опалубка | |
| 35 | Колонна монолитная железобетонная Км-2-1 на отм. +5,920 | |
| 36 | Колонна монолитная железобетонная Км-2-2 на отм. +5,920 | |
| 37 | Фрагменты расположения вертикальных несущих конструкций на отм. +5,920. Опалубка | Изм.1 |
| 38 | Узлы армирования, типы армирования вертикальных несущих конструкций на отм. +5,920...+34,420 | Изм.3 |
| 39 | Спецификация арматуры свяи на отм.+5,920. Ведомость деталей | Изм.1 |
| 40 | Лестница ЛМ-1-1. Опалубочный чертёж | |
| 41 | Лестница ЛМ-1-1. Армирование | |
| 42 | Лестница ЛМ-1-3. Опалубочный чертёж | |
| 43 | Лестница ЛМ-1-3. Армирование | |
| 44 | Лестница ЛМ-1-4. Опалубочный чертёж | |
| 45 | Лестница ЛМ-1-5. Опалубочный чертёж | |
| 46 | Лестница ЛМ-1-6. Опалубочный чертёж | |
| 47 | Лестницы ЛМ-1-4, ЛМ-1-5, ЛМ-1-6. Армирование | |
| 48 | Схема расположения вертикальных несущих конструкций на отм. +11,920. Опалубка | |
| 49 | Колонна монолитная железобетонная Км-3-1 на отм. +11,920 | |
| 50 | Колонна монолитная железобетонная Км-3-2 на отм. +11,920 | |
| 51 | Фрагменты расположения вертикальных несущих конструкций на отм. +11,920. Опалубка | |
| 52 | Спецификация арматуры свяи на отм.+11,920. Ведомость деталей | |
| 53 | Схема расположения вертикальных несущих конструкций на отм. +16,420. Опалубка | |
| 54 | Колонна монолитная железобетонная Км-4-1 на отм. +16,420 | |
| 55 | Колонна монолитная железобетонная Км-4-2 на отм. +16,420 | |
| 56 | Фрагменты расположения вертикальных несущих конструкций на отм. +16,420. Опалубка | |
| 57 | Спецификация арматуры свяи на отм.+16,420. Ведомость деталей | |
| 58 | Схема расположения вертикальных несущих конструкций на отм. +22,420. Опалубка | |
| 59 | Колонна монолитная железобетонная Км-5-1 на отм. +22,420 | |
| 60 | Колонна монолитная железобетонная Км-5-2 на отм. +22,420 | |

## Ведомость рабочих чертежей основного комплекта марки КЖ1

| Лист | Наименование | Примечание |
|---|---|---|
| 61 | Фрагменты расположения вертикальных несущих конструкций на отм. +22,420. Опалубка | |
| 62 | Спецификация арматуры свяи на отм.+22,420. Ведомость деталей | |
| 63 | Схема расположения вертикальных несущих конструкций на отм. +28,420. Опалубка | |
| 64 | Колонна монолитная железобетонная Км-6-1 на отм. +28,420 | |
| 65 | Колонна монолитная железобетонная Км-6-2 на отм. +28,420 | |
| 66 | Фрагменты расположения вертикальных несущих конструкций на отм. +28,420. Опалубка | |
| 67 | Спецификация арматуры свяи на отм.+28,420. Ведомость деталей | |
| 79 | Схема расположения монолитной плиты покрытия на отм. +44,920. Опалубка | |
| 80 | Схема расположения нижнего армирования монолитного покрытия на отм. +44,920 (¼ и 2й ряды) | |
| 81 | Схема расположения верхнего армирования монолитного покрытия на отм. +44,920 вдоль цифровых осей (¼ ряд по 1) | |
| 82 | Схема расположения верхнего армирования монолитного покрытия на отм. +44,920 вдоль буквенных осей (¼ ряд по Х) | |
| 83 | Спецификация арматуры монолитного покрытия на отм. +44,920. Ведомость деталей | |
| 84 | Узлы армирования монолитного покрытия на отм. +44,920 | |
| 85 | Балки монолитные на отм. +44,920. Армирование | |
| 86 | Схема расположения выпусков из монолитного покрытия на отм. +44,920 | |
| 87 | Лестница ЛМ-2-1. Опалубочный чертёж | |
| 88 | Лестница ЛМ-2-1. Армирование | |
| 89 | Лестница ЛМ-2-2. Опалубочный чертёж | |
| 90 | Лестница ЛМ-2-4. Опалубочный чертёж | |
| 91 | Лестница ЛМ-2-5. Опалубочный чертёж | |
| 92 | Лестница ЛМ-2-6. Опалубочный чертёж | |
| 93 | Лестницы ЛМ-2-2, ЛМ-2-4, ЛМ-2-5, ЛМ-2-6. Армирование | |
| 94 | Лестница ЛМ-2-3. Опалубочный чертёж | |
| 95 | Лестница ЛМ-2-3. Армирование | |

## Ведомость спецификаций

| Лист | Наименование | Примечание |
|---|---|---|
| 2 | Спецификация колонн на отм.-0,080 | |
| 3 | Спецификация арматуры Км-1-1 | |
| 4 | Спецификация арматуры Км-1-2 | |
| 7 | Спецификация арматуры свяи на отм. -0,080 | |
| 12 | Спецификация арматуры монолитного перекрытия на отм. +5,920. Ведомость деталей | |
| 14 | Спецификация поперечного армирования монолитного перекрытия | |
| 15 | Спецификация арматуры монолитных балок | |
| 16 | Спецификация выпусков из плиты перекрытия | |
| 26 | Спецификация арматуры монолитного перекрытия на отм. +11,920. Ведомость деталей | |
| 27 | Спецификация арматуры монолитного перекрытия на отм. +16,420. Ведомость деталей | |
| 28 | Спецификация арматуры монолитного перекрытия на отм. +22,420. Ведомость деталей | |
| 29 | Спецификация арматуры монолитного перекрытия на отм. +28,420. Ведомость деталей | |
| 30 | Спецификация арматуры монолитного перекрытия на отм. +34,420. Ведомость деталей | |
| 31 | Спецификация арматуры монолитного перекрытия на отм. +38,920. Ведомость деталей | |
| 33 | Спецификация элементов монолитной лестницы ЛМ-1-2 | |
| 34 | Спецификация колонн на отм.+5,920 | |
| 35 | Спецификация арматуры Км-2-1 | |
| 36 | Спецификация арматуры Км-2-2 | |
| 39 | Спецификация арматуры свяи на отм. +5,920 | |
| 41 | Спецификация элементов монолитной лестницы ЛМ-1-1 | |
| 43 | Спецификация элементов монолитной лестницы ЛМ-1-3 | |
| 47 | Спецификация элементов монолитной лестницы ЛМ-1-4, ЛМ-1-5, ЛМ-1-6 | |
| 83 | Спецификация арматуры монолитных покрытия на отм. +44,920. Ведомость деталей | |
| 85 | Спецификация арматуры монолитных балок на отм. +44,920 | |
| 86 | Спецификация выпусков монолитного покрытия на отм. +44,920 | |

## Ведомость ссылочных и прилагаемых документов

| Обозначение | Наименование | Примечание |
|---|---|---|
| | Ссылочные документы | |
| Серия 1.400-15.81.520-06 | Унифицированные закладные изделия железобетонных конструкций для крепления технологических коммуникаций и устройств | |
| ГОСТ 34028-2016 | Прокат арматурный свариваемый периодического профиля классов А500С и В500С для армирования железобетонных конструкций.Технические условия | |
| ГОСТ 26633-2015 | Бетоны тяжелые и мелкозернистые. Технические условия | |
| ГОСТ 3282-74 | Проволока стальная низкоуглеродистая общего назначения. Технические условия (с Изменением N 1-5) | |
| ГОСТ 8509-93 | Уголки стальные горячекатаные равнополочные. Сортамент | |
| ГОСТ 27772-2015 | Прокат для строительных стальных конструкций. Общие технические условия | |
| ГОСТ 28013-98 | Растворы строительные. Общие технические условия (с Изменением N 1) | |
| ТУ 5774-003-00287852-99 | Материал рулонный кровельный и гидроизоляционный наплавляемый битумно-полимерный безосновный ТЕХНОЭЛАСТ | |
| ГОСТ 14098-2014 | Соединения сварные арматуры и закладных изделий железобетонных конструкций. Типы, конструкции и размеры | |
| ТР 186-07 | ТЕХНОЛОГИЧЕСКИЙ РЕГЛАМЕНТ на установку гидроизоляционных шпонок АКВАСТОП при устройстве и восстановлению гидроизоляции деформационных технологических швов бетонирования в железобетонных конструкциях подземных и заглубленных сооружений | |
| ТК | ТЕХНОЛОГИЧЕСКАЯ КАРТА на устройство гидроизоляции фундаментов методом наплавления с применением рулонного битумно-полимерного материала Технотласт ЭПП | |
| ТУ 5775-011-17925162-2003 | Битумный концентрат "Пройтер" | |
| | Прилагаемых документов нет | |

## Ведомость расхода стали, кг

| Марка конструкции | Изделия арматурные | | | | | | | | Изделия закладные | | | |
|---|---|---|---|---|---|---|---|---|---|---|---|---|
| | Арматура класса | | | | | | | | Прокат стали | | | |
| | A240 | | | A500C | | | | Всего | C245 | | | Всего |
| | ГОСТ 34028-2016 | | | ГОСТ 34028-2016 | | | | | ГОСТ 10704-91 | | | |
| | Ø8 | Ø10 | Итого | Ø8 | Ø10 | Ø12 | Ø16 | Ø32 | Итого | | | | | | |
| Колонны монолитные на отм. +5,920 | 0 | 2824,7 | 2824,7 | 0 | 0 | 0 | 0 | 24533,3 | 24533,3 | 27358 | 0 | 0 | 0 | 0,0 |
| Колонны монолитные на отм. +11,920 | 0 | 2118,4 | 2118,4 | 0 | 0 | 0 | 0 | 18195,8 | 18195,8 | 20314,3 | 0 | 0 | 0 | 0,0 |
| Колонны монолитные на отм. +16,420 | 0 | 2824,7 | 2824,7 | 0 | 0 | 0 | 0 | 24533,3 | 24533,3 | 27358 | 0 | 0 | 0 | 0,0 |
| Колонны монолитные на отм. +22,420 | 0 | 2824,7 | 2824,7 | 0 | 0 | 0 | 0 | 24533,3 | 24533,3 | 27358 | 0 | 0 | 0 | 0,0 |
| Колонны монолитные на отм. +28,420 | 0 | 2824,7 | 2824,7 | 0 | 0 | 0 | 0 | 24533,3 | 24533,3 | 27358 | 0 | 0 | 0 | 0,0 |
| Колонны монолитные на отм.-0,080 | 0 | 2826 | 2826 | 0 | 0 | 0 | 0 | 24533,3 | 24533,3 | 27359,2 | 0 | 0 | 0 | 0,0 |
| Плита перекрытия на отм. +5,920 | 6,7 | 1975,8 | 1982,5 | 0 | 1117,6 | 5496,1 | 2804,3 | 1239,1 | 60065,1 | 62047,6 | 0 | 0 | 0 | 0,0 |
| Плита перекрытия на отм. +11,920 | 6,7 | 1975,8 | 1982,5 | 0 | 1117,6 | 5254,1,3 | 3929,8 | 1237,8 | 58826,6 | 60809,1 | 5,1 | 172,2 | 177,3 | 177,3 |
| Плита перекрытия на отм. +16,420 | 6,7 | 1975,8 | 1982,5 | 0 | 1117,6 | 5261,0 | 3873,9 | 1239,1 | 58841,3 | 60823,8 | 0 | 172,2 | 172,2 | 172,2 |
| Плита перекрытия на отм. +22,420 | 6,7 | 1975,8 | 1982,5 | 0 | 1117,6 | 5292,5 | 3805,2 | 1239,1 | 59084,3 | 61066,8 | 0 | 172,2 | 172,2 | 172,2 |
| Плита перекрытия на отм. +28,420 | 6,7 | 1975,8 | 1982,5 | 0 | 1117,6 | 5292,5 | 3805,2 | 1239,1 | 59084,3 | 61066,8 | 0 | 172,2 | 172,2 | 172,2 |
| Плита перекрытия на отм. +34,420 | 6,7 | 1975,8 | 1982,5 | 0 | 1117,6 | 5260,6 | 3851 | 1239,1 | 58808,3 | 60790,7 | 0 | 172,2 | 172,2 | 172,2 |
| Плита покрытия на отм. +44,920 | 0 | 1975,8 | 1975,8 | 107,4 | 0 | 5433,7,6 | 3210,2 | 1239,1 | 58894,3 | 60870,1 | 0 | 0 | 0 | 0,0 |
| Стены монолитные | 0 | 0 | 0 | 0 | 0 | 0 | 0 | 0 | 0 | 1350,2 | 0 | 0 | 0 | 0,0 |
| Стены монолитные на отм. +5,920 | 1741,1 | 0 | 1741,1 | 0 | 6456,1 | 20668,5 | 1744 | 0 | 28868,7 | 31400,9 | 0 | 0 | 0 | 0,0 |
| Стены монолитные на отм. +11,920 | 1208,1 | 0 | 1208,1 | 0 | 4568,6 | 16016,6 | 959,9 | 0 | 21545,1 | 23085,2 | 0 | 0 | 0 | 0,0 |
| Стены монолитные на отм. +16,420 | 1741,1 | 0 | 1741,1 | 0 | 5994,8 | 19368,9 | 1206,4 | 0 | 26970,1 | 29531,5 | 0 | 0 | 0 | 0,0 |
| Стены монолитные на отм. +22,420 | 1741,1 | 0 | 1741,1 | 0 | 6278,8 | 20031,9 | 1206,4 | 0 | 27639,1 | 30066,6 | 0 | 0 | 0 | 0,0 |
| Стены монолитные на отм. +28,420 | 1741,1 | 0 | 1741,1 | 0 | 6250,5 | 20017,8 | 1206,4 | 0 | 27614,7 | 30196,1 | 0 | 0 | 0 | 0,0 |
| Стены монолитные на отм. -0,080 | 1732,1 | 0 | 1732,1 | 0 | 9449,5 | 13086,4 | 1485,3 | 0 | 24019,1 | 25751,2 | 0 | 0 | 0 | 0,0 |
| Лестницы монолитные 1-й этаж | 418,4 | 0 | 418,4 | 604,8 | 1296,2 | 4215,3 | 2034,5 | 0 | 8150,8 | 8569,2 | 0 | 0 | 0 | 0,0 |
| Лестницы монолитные 2-й этаж | 418,4 | 0 | 418,4 | 604,8 | 1310,1 | 4255,4 | 2034,5 | 0 | 8204,8 | 8623,2 | 0 | 0 | 0 | 0,0 |
| Общий расход | 18783,9 | 30074,0 | 48857,7 | 1317,0 | 68250,3 | 490937,9 | 37157,0 | 24534,1 | 722196,9 | 768056,4 | 5,1 | 861 | 866,1 | 866,1 |

## Ведомость расхода бетона на ВНК, м³

| Конструкция | Бетон класса | | | |
|---|---|---|---|---|
| | ГОСТ 26633-2015 | | | |
| | B25 | B30 | Итого | |
| Колонны монолитные на отм. +5,920 | 0 | 74,14 | 74,14 | |
| Колонны монолитные на отм. +11,920 | 0 | 56,78 | 56,78 | |
| Колонны монолитные на отм. +16,420 | 0 | 74,14 | 74,14 | |
| Колонны монолитные на отм. +22,420 | 0 | 74,14 | 74,14 | |
| Колонны монолитные на отм. +28,420 | 0 | 74,14 | 74,14 | |
| Колонны монолитные на отм. +34,420 | 0 | 53,81 | 53,81 | |
| Колонны монолитные на отм. +38,920 | 0 | 74,14 | 74,14 | |
| Колонны монолитные на отм. -0,080 | 0 | 74,14 | 74,14 | |
| Стены монолитные на отм. +5,920 | 251,78 | 0 | 251,78 | |
| Стены монолитные на отм. +11,920 | 188,94 | 0 | 188,94 | |
| Стены монолитные на отм. +16,420 | 253,98 | 0 | 253,98 | |
| Стены монолитные на отм. +22,420 | 254,34 | 0 | 254,34 | |
| Стены монолитные на отм. +28,420 | 254,32 | 0 | 254,32 | |
| Стены монолитные на отм. +34,420 | 199,15 | 0 | 199,15 | |
| Стены монолитные на отм. +38,920 | 211,95 | 0 | 211,95 | |
| Стены монолитные на отм. +44,920 | 148,03 | 0 | 148,03 | |
| Стены монолитные на отм. -0,080 | 264,58 | 0 | 264,58 | |
| Всего | 2027,07 | 555,43 | 2582,5 | |

## Ведомость расхода бетона на плиты, м³

| Конструкция | Бетон класса | | | |
|---|---|---|---|---|
| | ГОСТ 26633-2015 | | | |
| | B15 | B25 | B30 | Итого |
| Плита перекрытия на отм. +5,920 | 0 | 0 | 505,59 | 505,59 |
| Плита перекрытия на отм. +11,920 | 0 | 0 | 488,45 | 488,45 |
| Плита перекрытия на отм. +16,420 | 0 | 0 | 488,78 | 488,78 |
| Плита перекрытия на отм. +22,420 | 0 | 0 | 492,11 | 492,11 |
| Плита перекрытия на отм. +28,420 | 0 | 0 | 492,11 | 492,11 |
| Плита перекрытия на отм. +34,420 | 0 | 0 | 488,7 | 488,7 |
| Плита перекрытия на отм. +38,920 | 0 | 0 | 487,65 | 487,65 |
| Плита покрытия на отм. +44,920 | 0 | 0 | 517,27 | 517,27 |
| Всего | 0 | 0 | 3960,66 | 3960,66 |

## Ведомость расхода бетона на лестницы, м³

| Конструкция | Бетон класса | | | |
|---|---|---|---|---|
| | ГОСТ 26633-2015 | | | |
| | B15 | B25 | B30 | Итого |
| Лестницы монолитные 1 этаж | 0 | 53,34 | 0 | 53,34 |
| Лестницы монолитные 2 этаж | 0 | 59,10 | 0 | 59,10 |
| Всего | 0 | 112,44 | 0 | 112,44 |

### ОБЩИЕ УКАЗАНИЯ

### ОБЩИЕ ПОЛОЖЕНИЯ

1. Настоящая рабочая документация для строительства объекта «Лабораторно-производственный корпус», расположенного по адресу: , г. Москва, г. Зеленоград, проспект Генерала Алексеева, 50Б, разработана на основании
– задания на проектирование, утвержденного Заказчиком;
– рабочих чертежей марки АР;
– заданий от смежных разделов рабочей документации;
– технического отчёта по результатам инженерно-геологических изысканий, выполненного ООО "ЭКХЕР" в 2026 году;
– иных исходных данных, переданных Заказчиком.
2. Классификация объекта капитального строительства по назначению и функционально-технологическим особенностям в соответствии с приказом Минстроя России от 02.11.2022№ 926пр:
– код объекта: 08.03.05.01;
– наименование объекта: лечебно-производственный корпус.
3. Рабочие чертежи разработаны с соблюдением требований
– Федерального закона от 30.12.2009№ 384-ФЗ «Технический регламент о безопасности зданий и сооружений»;
Федерального закона от 22.07.2008№ 123-ФЗ «Технический регламент о требованиях пожарной безопасности»;
– ГОСТ Р 21.101-2026 «Система проектной документации для строительства. Основные требования к проектной и рабочей документации»;
– ГОСТ 21.501-2018 «Система проектной документации для строительства. Правила выполнения рабочей документации архитектурных и конструктивных решений».
– СП 20.13330.2016 «Нагрузки и воздействия»;
– СП 22.13330.2016 «Основания зданий и сооружений»;
– СП 63.13330.2018 «Бетонные и железобетонные конструкции. Основные положения.»
– СП 16.13330.2017 «Стальные конструкции»;
– СП 381.1325800.2018 «Сооружения подпорные. Правила проектирования»;
– СП 305.1325800.2017 «Здания и сооружения. Правила проведения геотехнического мониторинга при строительстве»;
– СП 28.13330.2017 «Защита строительных конструкций от коррозии»;
– СП 48.13330.2019 «Организация строительства»;
– СП 45.13330.2017 «Земляные сооружения, основания и фундаменты»;
– СП 70.13330.2012 «Несущие и ограждающие конструкции»;
– СП 71.13330.2017 «Изоляционные и отделочные покрытия»;
– СП 126.13330.2017 «Геодезические работы в строительстве»;
– ГОСТ Р 51872-2024 «Документация исполнительная геодезическая. Правила выполнения»;
– ГОСТ 34329-2017 «Опалубка. Общие технические условия»;
– ГОСТ 34028-2016 «Прокат арматурный для железобетонных конструкций. Технические условия»;
– ГОСТ 7473-2010 «Смеси бетонные. Технические условия»;
– ГОСТ 26633-2015 «Бетоны тяжёлые и мелкозернистые. Технические условия»;
– ГОСТ 18105-2018 «Бетоны. Правила контроля и оценки прочности».
4. За относительную отметку 0,000 принят уровень чистого пола первого этажа, соответствующий абсолютной отметке 224,35 в принятой системе высот.
5. Система высот — Московская. Система геодезических координат — Московская.
6. Все размеры на чертежах приведены в миллиметрах, отметки — в метрах, если на чертеже не указано иное.
7. Размеры и отметки определять только по значениям, указанным на чертежах. Определение размеров измерением по чертежам не допускается.
8. Настоящий комплект несмотреть совместно с рабочими чертежами марок АР, ГП, ИОС другихкомплектов, а также с чертежами наружных и внутренних инженерных систем.
9. Работы выполнить по согласованному проекту производства работ, технологическим картам и программе геотехнического мониторинга
10. До начала работ строительной организации необходимо
– вынести и закрепить основные оси здания и границы котлована;
– выполнить начальный цикл геотехнического мониторинга;
– разработать ППР.
11. Замена предусмотренных проектом материалов, изделий, классов бетона и арматуры, изменение размеров и положения конструкций, отверстий, закладных изделий, рабочих швов и технологической последовательности допускаются только по согласованию с проектной организацией
12. Все применяемые материалы и изделия должны иметь документы о качестве, подтверждающие соответствие требованиям рабочей документации и нормативных документов
13. Рабочая документация разработана в соответствии с заданием на проектирование, утверждённой проектной документацией, техническими условиями и требованиями действующих технических регламентов, стандартов и сводов правил и обеспечивает безопасную эксплуатацию объекта при соблюдении предусмотренных проектом решений и правил производства работ.

### ОБЩИЕ ТРЕБОВАНИЯ К МОНОЛИТНЫМ ЖЕЛЕЗОБЕТОННЫМ КОНСТРУКЦИЯМ

14. Классы бетона по прочности, марки по водонепроницаемости и морозостойкости, классы и диаметры арматуры, толщину защитного слоя, расположение рабочих швов, выпусков, закладных изделий и технологических отверстий принимать по рабочим чертежам.
15. Устройство стен, колонн и перекрытия выполнять в соответствии с рабочими чертежами, утверждённым ППР, технологическими картами и требованиями СП 63.13330.2018, СП 70 13330.2012 и СП 435.1325800.2018.
16. Перед началом работ выполнить геодезическую разбивку осей, перепадов отметок, граней стен и колонн, отметок низа и верха перекрытия, положения проёмов, закладных изделий, выпусков арматуры и зон дополнительного армирования.
17. Опалубку стен, колонн и перекрытия устанавливать по утверждённой схеме, обеспечивающей проектное положение конструкций, геометрическую неизменяемость, прочность, жёсткость и устойчивость на всех стадиях бетонирования.
18. До начала армирования опалубку очистить от мусора, льда, масла и иных загрязнений. Поверхности опалубки, соприкасающиеся с бетоном, подготовить в соответствии с принятой технологией.
19. До бетонирования проверить проектное положение опалубки, арматуры, закладных изделий, гильз, технологических отверстий, выпусков инженерных коммуникаций и элементов заземления.
20. Армирование стен, колонн и перекрытия выполнять в строгом соответствии с рабочими чертежами. Изменение диаметра, класса, шага, количества и положения арматуры без согласования с проектной организацией не допускается.
21. Арматуру до установки защищать от загрязнения, коррозионного воздействия и механических воздействий. Перед бетонированием удалить с арматуры лёд, масло, грязь и отслаивающиеся продукты коррозии.
22. Проектную толщину защитного слоя бетона обеспечивать инвентарными фиксаторами. Применение обрезков арматуры, деревянных кирпича, щебня и иных случайных предметов в качестве фиксаторов не допускается.
23. Стыки рабочей арматуры, длины анкеровки и перепуска, а также взаимное расположение стыков выполнять по рабочим чертежам. Устройство дополнительных стыков без согласования с проектной организацией не допускается.
24. Сварку и приварку арматуры выполнять только в стыках, предусмотренных рабочими чертежами и технологией производства работ.
25. Арматурные сетки, каркасы и отдельные стержни закреплять так, чтобы их проектное положение сохранялось при перемещении рабочих, установке закладных деталей, подаче и уплотнении бетонной смеси.
26. Закладные изделия, анкеры, гильзы, проходки, выпуски арматуры и элементы инженерных систем устанавливать и закреплять до бетонирования, исключив их смещение при укладке бетонной смеси.
27. Устройство не предусмотренных рабочими чертежами отверстий, штраб и проходок, а также вырезание, сверление или отиб рабочей арматуры не допускаются
28. Расположение рабочих швов бетонирования стен, колонн и перекрытия принимать по рабочим чертежам и ППР. Устройство непредусмотренных рабочих швов допускается только после согласования с проектной организацией
29. Бетонную смесь применять заводского изготовления. Состав смеси должен обеспечивать проектные показатели бетона, требуемую удобоукладываемость, однородность и долговечность конструкций.
30. Бетонную смесь укладывать в последовательности и слоями, предусмотренными ППР, исключая расслоение смеси и смещение арматуры, закладных изделий, проходок и опалубки.
31. Уплотнение бетонной смеси выполнять вибраторами соответствующего типа. Режим уплотнения должен исключать образование раковин и пустот, расслоение смеси, повреждение опалубки и смещение арматуры, в том числе каркасов от продавливания.
32. Перед продолжением бетонирования поверхность рабочего шва очистить от цементного молочка, слабого бетона и загрязнений и подготовить в соответствии с ППР.
33. После укладки бетона обеспечить температурно-влажностный уход, исключающий преждевременное высыхание, промерзание, перегрев и образование температурно-усадочных трещин.

### ЗАЩИТА СТАЛЬНЫХ ИЗДЕЛИЙ ОТ КОРРОЗИИ

34. Антикоррозионную защиту стальных конструкций и открытых поверхностей закладных изделий выполнять в соответствии с рабочими чертежами и требованиями СП 28.13330.2017.
35. Поверхности закладных изделий, предназначенные для сцепления с бетоном, окрашивать не допускается.
36. Покрытие участков стальных изделий, повреждённое при транспортировании, монтаже или сварке, восстановить материалами, совместимыми с проектной системой антикоррозионной защиты.

### МОНОЛИТНЫЕ ЖЕЛЕЗОБЕТОННЫЕ СТЕНЫ

37. Вертикальную и горизонтальную арматуру стен, соединительные элементы, дистанционные фиксаторы и граничные каркасы устанавливать с соблюдением проектного шага и положения относительно границ конструкции.
38. Дополнительное армирование у проёмов, углов, пересечений стен, мест изменения толщины и направления выполнять по рабочим чертежам. Смещение или исключение отдельных стержней из-за проходок и закладных изделий не допускается.
39. При бетонировании стен учитывать давление бетонной смеси на опалубку. Скорость подъёма уровня смеси назначать ППР с учётом расчётной несущей способности опалубки и температуры бетонной смеси.

### МОНОЛИТНЫЕ ЖЕЛЕЗОБЕТОННЫЕ КОЛОННЫ

40. Продольную и поперечную арматуру колонн, хомуты, шпильки и фиксаторы устанавливать в проектном положении. Шаг поперечной арматуры в приопорных зонах и местах стыков продольных стержней принимать строго по рабочим чертежам.
41. Рабочие швы колонн, а также армирование узлов их сопряжения с перекрытием выполнять в местах и по решениям, указанным в рабочих чертежах.

### МОНОЛИТНОЕ ЖЕЛЕЗОБЕТОННОЕ ПЕРЕКРЫТИЕ


42. Опалубку и стойки перекрытия устанавливать по расчётной схеме ППР. Основание под стойки должно исключать их осадку и потерю устойчивости, удлинение или перестановка стоек без разрешения ответственного производителя работ не допускается.
43. Нижнюю и верхнюю арматуру перекрытия, опорные и пролётные стержни, поддерживающие каркасы и фиксаторы устанавливать в проектном положении. Верхняя арматура должна сохранять проектную отметку при бетонировании.
44. Каркасы поперечного армирования от продавливания устанавливать строго по рабочим чертежам с соблюдением привязки к осям и грани колонн, ориентации, размеров, отметок, расстояний от граней колонн и взаимного шага элементов.
45. Каркасы от продавливания надёжно закреплять к основной арматуре перекрытия до бетонирования. Их смещение, разворот, изменение высотного положения, подрезка либо замена отдельных элементов без согласования с проектной организацией не допускаются.
46. До бетонирования перекрытия выполнить инструментальную проверку фактического положения каркасов от продавливания. Результаты проверки зафиксировать в исполнительной документации и предъявить при освидетельствовании армирования до его закрытия последующими работами.
47. Бетонирование перекрытия выполнять непрерывно в пределах принятой захватки с равномерной укладкой и уплотнением бетонной смеси. Складирование смеси кучами, вызывающее перегрузку опалубки и смещение верхней арматуры, не допускается.
48. Распалубку, удаление или перестановку стоек, приложение строительных нагрузок и складирование материалов на перекрытии выполнять после достижения бетоном прочности, установленной рабочими чертежами и ППР.

### КОНТРОЛЬ КАЧЕСТВА И ИСПОЛНИТЕЛЬНАЯ ДОКУМЕНТАЦИЯ


49. В процессе строительства выполнять входной, операционный и приёмочный контроль материалов, изделий и выполненных работ.
50. Исполнительную документацию оформлять в соответствии с действующими нормативными требованиями и ППР.
51. Освидетельствованию до закрытия последующими работами подлежат:
– опалубка стен, колонн и перекрытия, включая стойки и элементы её крепления;
– армирование стен, включая дополнительное армирование проёмов, углов, пересечений и примыканий;
– армирование колонн, включая поперечную арматуру и зоны стыков продольных стержней;
– нижнее и верхнее армирование перекрытия, поддерживающие каркасы и фиксаторы;
– каркасы поперечного армирования перекрытия от продавливания;
– закладные изделия, гильзы, выпуски, отверстия и проходки;
– подготовленные рабочие швы стен, колонн и перекрытия;
– иные конструкции и работы, контроль которых будет невозможен после выполнения последующих работ.
52. До бетонирования стен проверить и освидетельствовать положение осей и граней, толщину стен, отметки, размеры и положение проёмов, закладных изделий и проходок, класс, диаметр и шаг вертикальной и горизонтальной арматуры, дополнительное армирование у проёмов, углов, пересечений и примыканий, длины анкеровки и перепуска, толщину защитного слоя, чистоту, геометрию и устойчивость опалубки.
53. До бетонирования колонн проверить и освидетельствовать положение осей, размеры сечения и вертикальность опалубки, класс, диаметр и положение продольной арматуры, шаг хомутов и шпилек, армирование зон стыков и сопряжений, длины анкеровки и перепуска, толщину защитного слоя, положение закладных изделий и подготовку рабочего шва.
54. До бетонирования перекрытия проверить и освидетельствовать отметки и геометрию опалубки, расчётную схему и устойчивость стоек, положение нижней и верхней арматуры, опорных и пролётных стержней, поддерживающих каркасов и фиксаторов, толщину защитного слоя, положение проёмов, закладных изделий, гильз и проходок, а также чистоту опалубки.
55. Положение каркасов поперечного армирования от продавливания контролировать инструментально до бетонирования перекрытия. Проверке подлежат привязка к осям и граням колонн, ориентация, размеры, высотное положение, расстояния от граней колонн, взаимный шаг и надёжность закрепления. Результаты проверки зафиксировать в исполнительной документации и предъявить при освидетельствовании армирования.
56. В процессе бетонирования стен, колонн и перекрытия контролировать документы на бетонную смесь, последовательность и непрерывность укладки, толщину укладываемых слоёв, качество уплотнения, состояние опалубки и стоек, а также неизменность положения арматуры, закладных изделий, проходок и каркасов от продавливания. Обнаруженные смещения устранять до продолжения бетонирования соответствующего участка.
57. После распалубки стен, колонн и перекрытия проверить фактические геометрические размеры, положение осей и отметок, вертикальность стен и колонн, отметки поверхности перекрытия, качество бетонных поверхностей, отсутствие недопустимых раковин, пустот, обнажения арматуры, трещин и иных дефектов. Результаты контроля и выявленные отклонения оформить исполнительной документацией.
58. Приёмку ответственных конструкций выполнять в случаях и порядке, предусмотренных нормативными документами рабочей документацией и ППР.
59. По завершении соответствующих этапов строительства составить акты освидетельствования скрытых работ, исполнительные схемы, журналы работ, документы о качестве материалов, протоколы контроля бетона и результаты геотехнического мониторинга.
60. Исполнительные геодезические схемы оформлять в соответствии с ГОСТ Р 51872-2024.
61. Конструкции и участки работ, имеющие отклонения от рабочей документации или повреждения, не допускается закрывать последующими работами до принятия согласованного технического решения.
62. По окончании работ передать Заказчику комплект исполнительной документации, включающий акты освидетельствования, акты приёмки ответственных конструкций, исполнительные схемы, журналы работ, документы о качестве материалов, протоколы контроля бетона и результаты геотехнического мониторинга.
63. Работы выполнять с соблюдением требований охраны труда, пожарной и экологической безопасности.

| | | | | | | |
|---|---|---|---|---|---|---|
| 8 | - | Зам. | 018-26 | | 21.10.26 | |
| 7 | - | Зам. | 017-26 | | 15.10.26 | |
| 6 | - | Зам. | 016-26 | | 08.10.26 | |
| 5 | - | Зам. | 015-26 | | 01.10.26 | |
| 4 | - | Зам. | 014-26 | | 30.09.26 | |
| 3 | - | Зам. | 013-26 | | 23.09.26 | |
| 2 | - | Зам. | 012-26 | | 15.09.26 | |
| 1 | - |

## Схема расположения вертикальных несущих конструкций на отм. -0,080. Опалубка

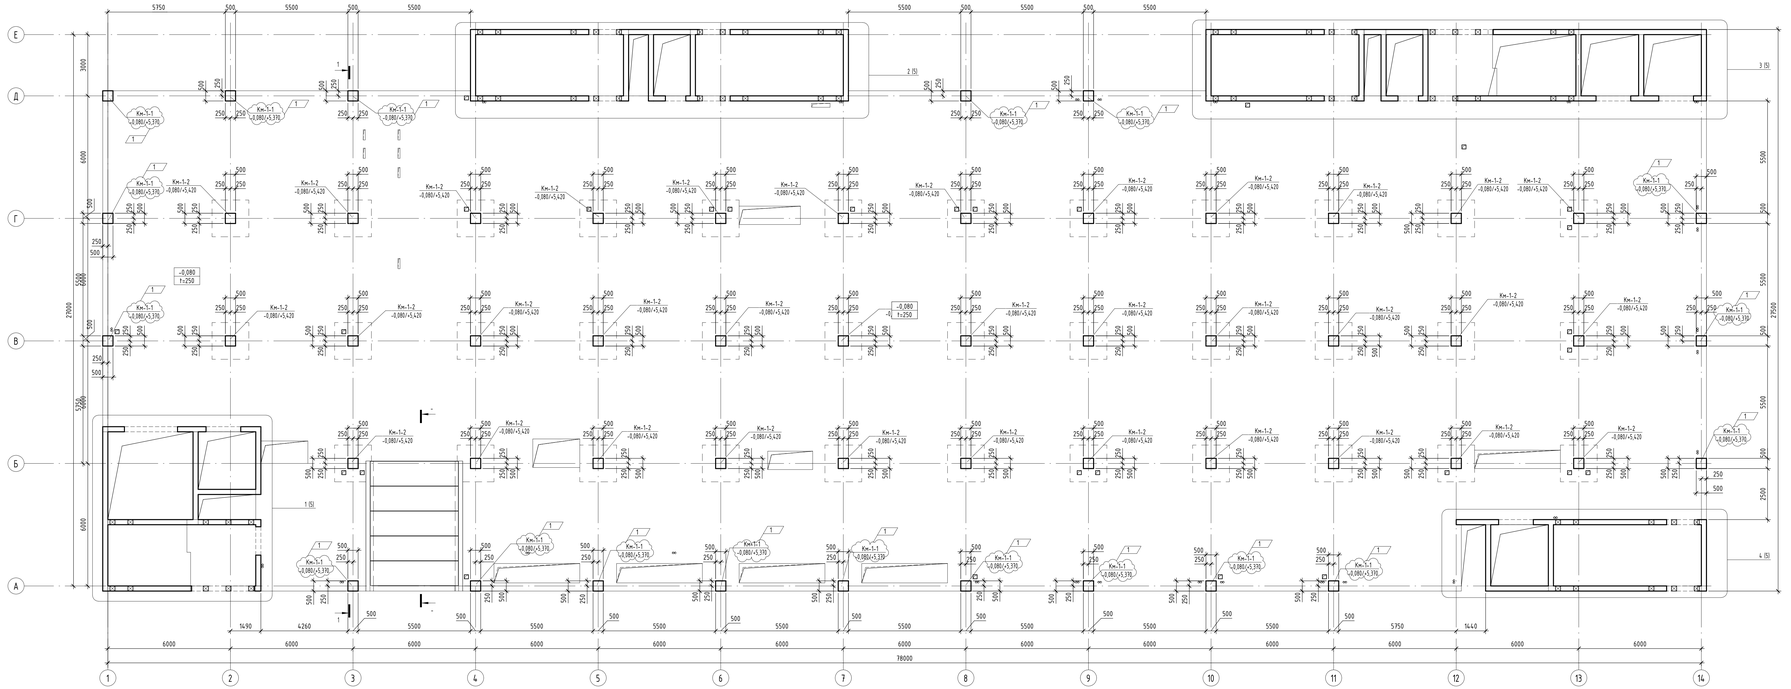


## 1-1

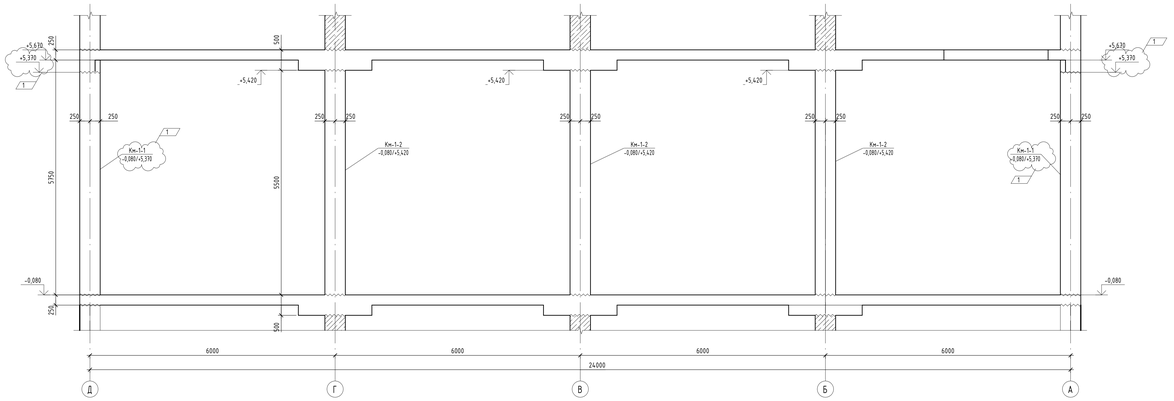


## Спецификация колонн на отм. -0,080

| Поз. | Обозначение | Наименование | Кол. | Объем, м³ | Приме-чание |
|---|---|---|---|---|---|
| Кж-1-1 | | Колонна монолитная 500х500 | 19 | 1,36 | 25,8875 |
| Кж-1-2 | | Колонна монолитная 500х500 | 35 | 1,38 | 48,125 |
| Общий итог | | | 54 | | 74,0125 |

## Условные обозначения:

- Рабочий шов бетонирования
- -0,080 / t=250 — Отметка верха и толщина плиты перекрытия
- Контур вышестоящих конструкций
- Г.Т.С. (граница типа стены)

1. Общие указания см. лист 1

| | | | | | | | |
|---|---|---|---|---|---|---|---|
| | | | | | | | 260402082 - КЖ1-02 |
| 1 | - | - | 012-26 | | | 15.09.26 | Лабораторно-производственный корпус, г. Москва, г. Зеленоград, проспект Генерала Алексеева, 50б |
| Изм. | Кол.уч. | Лист | № док. | Подпись | | Дата | |
| Разработал | | Коломиец | | | | 02.09.26 | Лабораторно-производственный корпус |
| Проверил | | Коробкин | | | | 02.09.26 | |
| Н.контр. | | Рыбальченко | | | | 02.09.26 | Схема расположения вертикальных несущих конструкций на отм. -0,080. Опалубка |
| | | | | | | | Стадия: Р; Лист: 2; Листов: |
| | | | | | | | ПЭТРУСКо |


Согласовано

Инв. № подл. | Подп. и дата | Взам. инв. №

Формат А2х3

12615x5944мм (h)

# Колонна Км-1-1


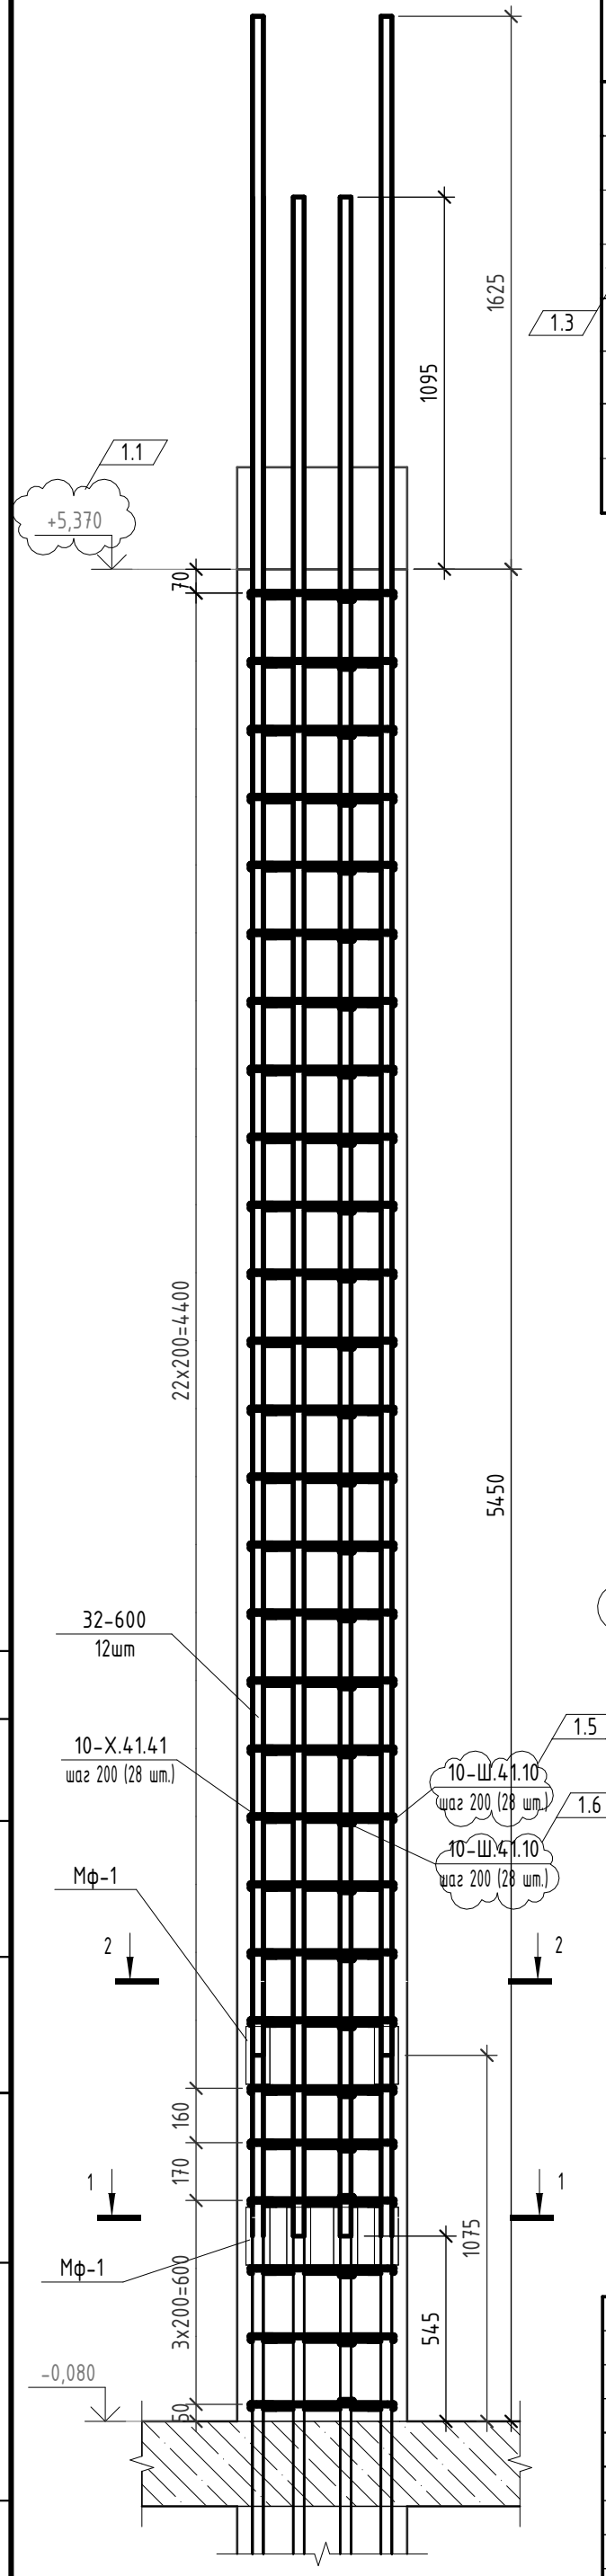



# Спецификация элементов колонны Км-1-1


| Поз. | Обозначение | Наименование | | Кол. | Масса ед, кг | Примечание |
|---|---|---|---|---|---|---|
| | | Детали | | | | |
| 32-600 | ГОСТ 34028-2016 | Ø32 А500С | L= 6000 | 12 | 37,86 | 454,32 |
| 10-Х.41.41 | ГОСТ 34028-2016 | Ø10 А240 | L= 1805 | 28 | 1,114 | 31,19 |
| 10-Ш.41.10 | ГОСТ 34028-2016 | Ø10 А240 | L= 610 | 56 | 0,377 | 21,12 |
| | | Изделия | | | | |
| Мф-1 | | Муфта обжимная | | 12 | | |
| | | Материалы | | | | |
| | ГОСТ 26633-2015 | Бетон В30 | | | | 1,36 м³ |

1.2


# Ведомость деталей
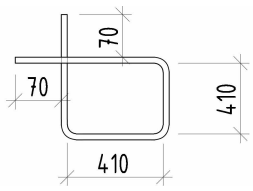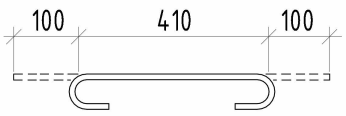
| Поз. | Эскиз |
|---|---|
| 10-Х.41.41 |   |
| 10-Ш.41.10 (1.4) |   |

## 1-1

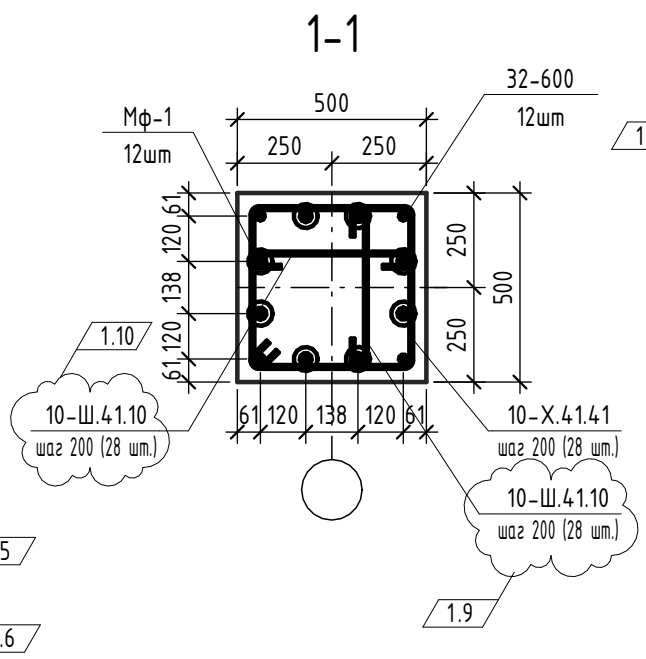


## 2-2

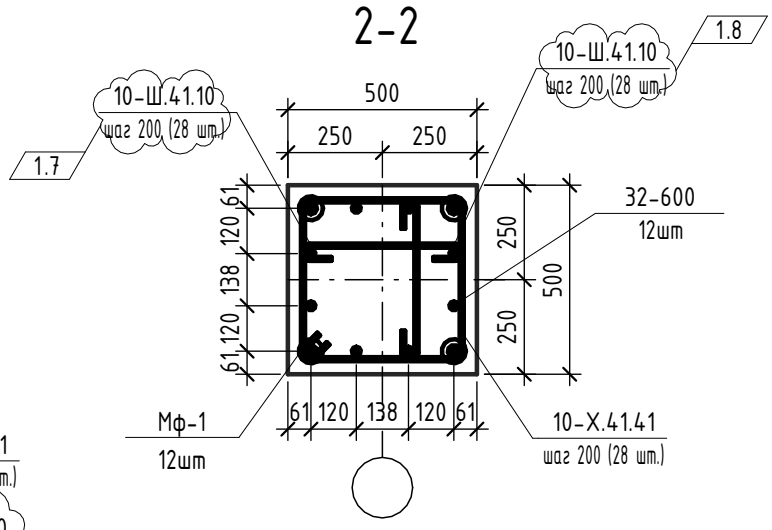


1. Общие указания, сводную ведомость расхода стали, бетона материалов см. лист 1.
2. Данный лист смотреть совместно с листом 2.
3. Соединительные муфты Мф-1 приняты по ТУ 4842-003-75604862-2012. Соединение выполнить путем опрессовки соединительных муфт с использованием гидравлической мобильной установки в построечных условиях. Длина соединительной муфты до опрессовки, при диаметре соединяемой арматуры ф32 равна 192мм.

| | | | | | | |
|---|---|---|---|---|---|---|
| | | | | | | 260402082 - КЖ1-3 |
| | | | | | | Лабораторно-производственный корпус, г. Москва, г. Зеленоград, проспект Генерала Алексеева, 50Б |
| 1 | 10 | - | 012-26 | | 15.09.26 | |
| Изм. | Кол.уч. | Лист | № док. | Подпись | Дата | |
| Разработал | | Алейников | | | 02.09.26 | Лабораторно-производственный корпус |
| Проверил | | Кирданов | | | 02.09.26 | Стадия: Р; Лист: 3; Листов: |
| Н.контр. | | Рыбальченко | | | 02.09.26 | Колонна монолитная железобетонная Км-1-1 на отм. -0,080 |

ПЭТРУСКо
Строительство в медицине


Согласовано

Взам. инв. №

Подп. и дата

Инв. № подл.



# Колонна Км-1-2

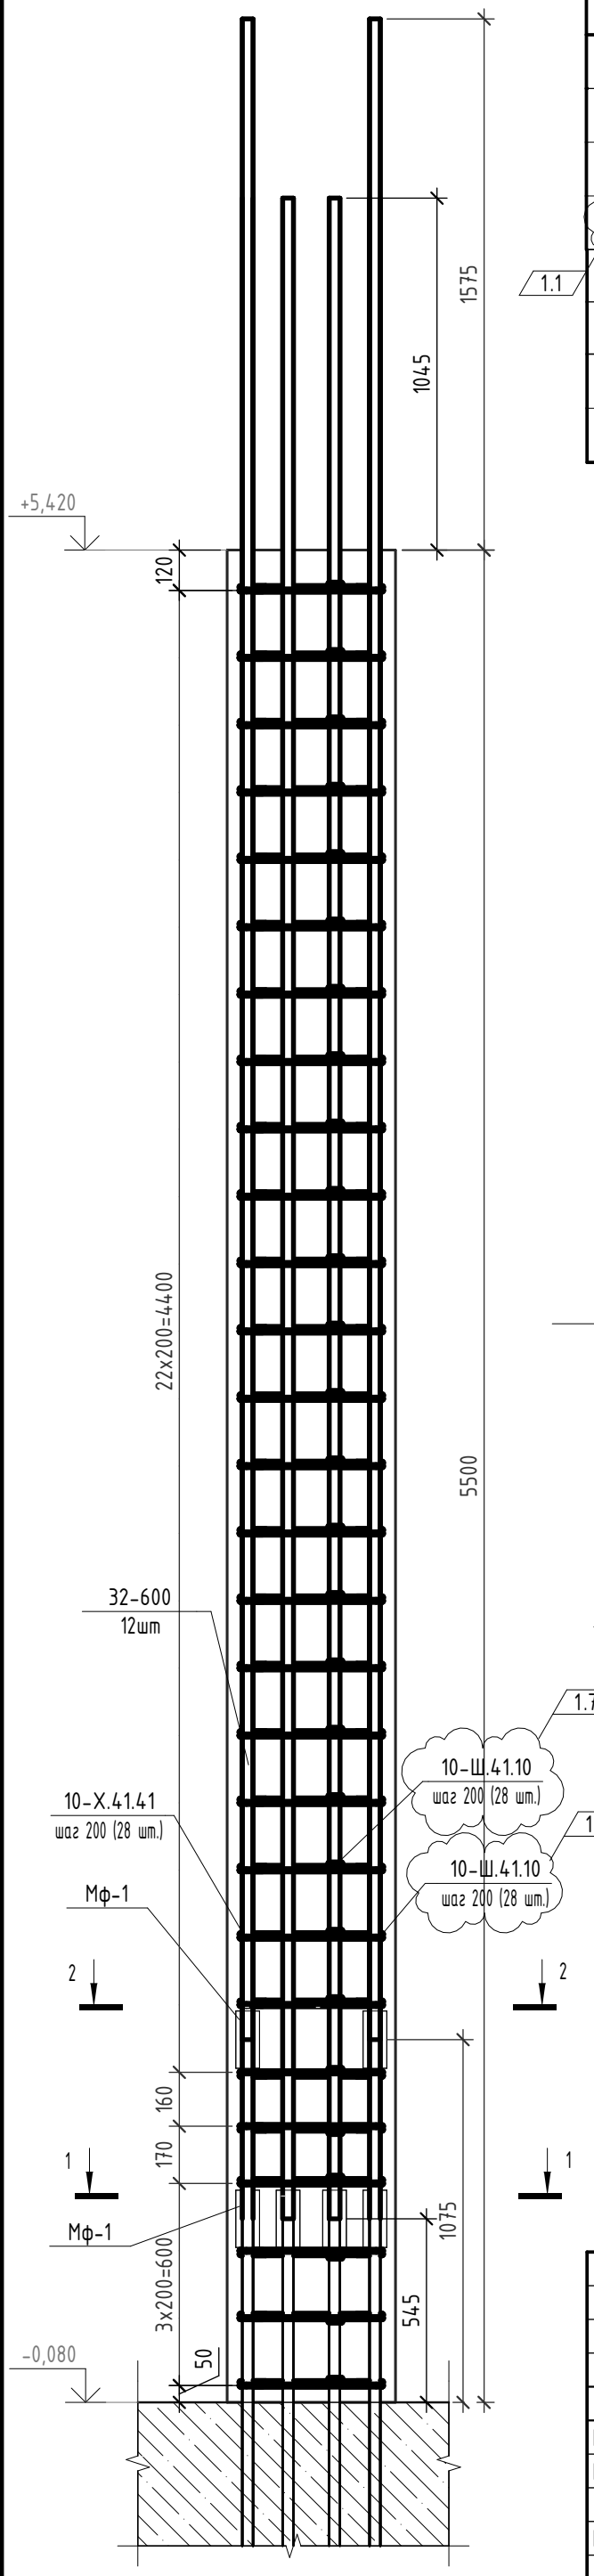




# Спецификация элементов колонны Км-1-2

| Поз. | Обозначение | Наименование | Кол. | Масса ед, кг | Примечание |
|---|---|---|---|---|---|
| | | Детали | | | |
| 32-600 | ГОСТ 34028-2016 | Ø32 А500С L= 6000 | 12 | 37,86 | 454,32 |
| 10-Х.41.41 | ГОСТ 34028-2016 | Ø10 А240 L= 1805 | 28 | 1,114 | 31,19 |
| 10-Ш.41.10 | ГОСТ 34028-2016 | Ø10 А240 L= 610 | 56 | 0,377 | 21,12 |
| | | Изделия | | | |
| Мф-1 | | Муфта обжимная | 12 | | |
| | | Материалы | | | |
| | ГОСТ 26633-2015 | Бетон В30 | | | 1,38 м$^3$ |

# Ведомость деталей
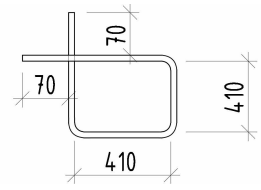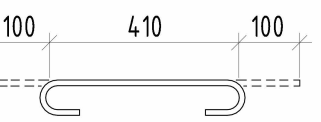
| Поз. | Эскиз |
|---|---|
| 10-Х.41.41 |   |
| 10-Ш.41.10 1.2 |   |

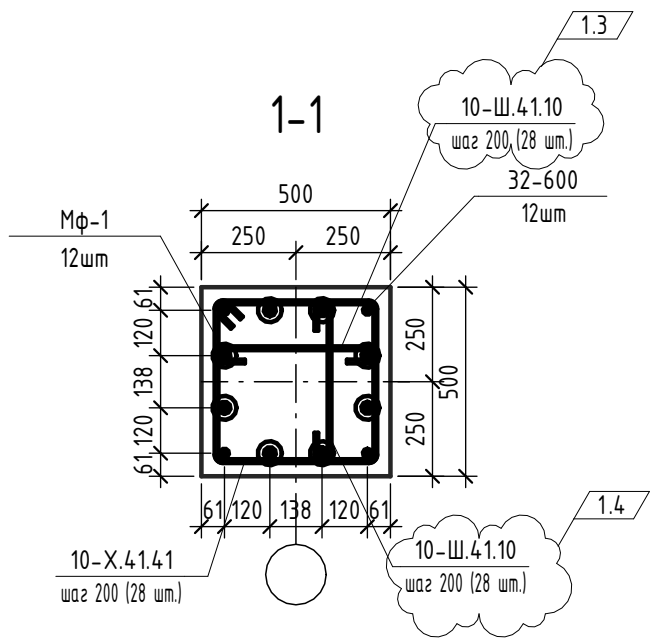

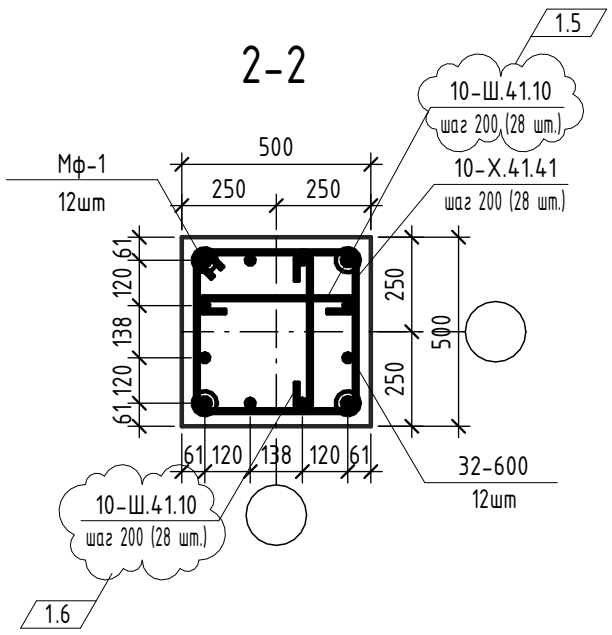
1. Общие указания, сводную ведомость расхода стали, бетона материалов см. лист 1.
2. Данный лист смотреть совместно с листом 2.
3. Соединительные муфты Мф-1 приняты по ТУ 4842-003-75604862-2012. Соединение выполнить путем опрессовки соединительных муфт с использованием гидравлической мобильной установки в построечных условиях. Длина соединительной муфты до опрессовки, при диаметре соединяемой арматуры ф32 равна 192мм.

| | | | | | | |
|---|---|---|---|---|---|---|
| | | | | | | 260402082 - КЖ1-04 |
| | | | | | | Лабораторно-производственный корпус, г. Москва, г. Зеленоград, проспект Генерала Алексеева, 50Б |
| 1 | 8 | - | 012-26 | | 15.09.26 | |
| Изм. | Кол.уч. | Лист | № док. | Подпись | Дата | |
| Разработал | | Алейников | | | 02.09.26 | Лабораторно-производственный корпус |
| Проверил | | Кирданов | | | 02.09.26 | |
| Н.контр. | | Рыбальченко | | | 02.09.26 | Колонна монолитная железобетонная Км-1-2 на отм. -0,080 |

| Стадия | Лист | Листов |
|---|---|---|
| Р | 4 | |

ПЭТРУСКо
Строительство в медицине


Согласовано

Взам. инв. №


Подп. и дата


Инв. № подл.

## Фрагмент 2 (2)

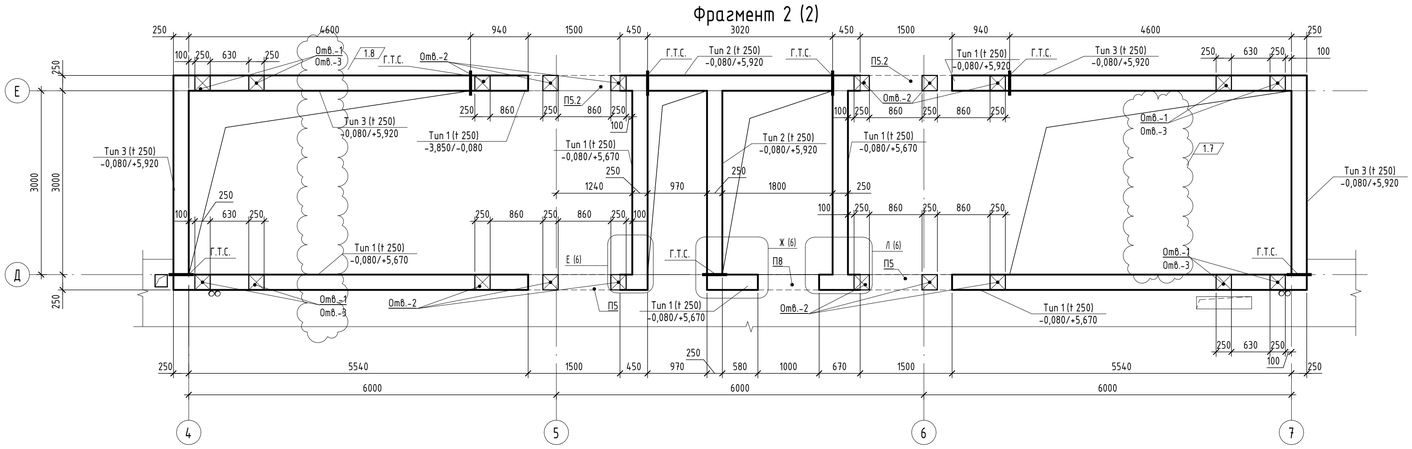



## Фрагмент 1 (2)

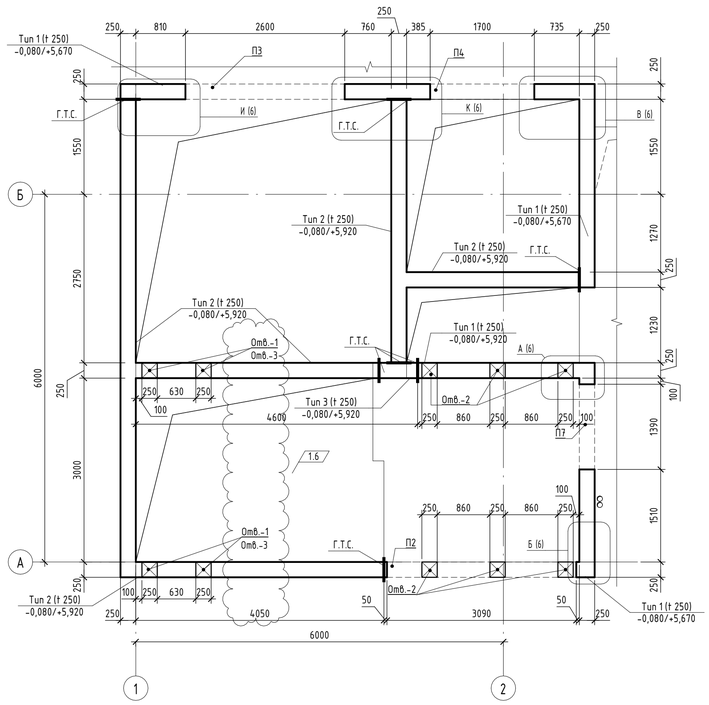

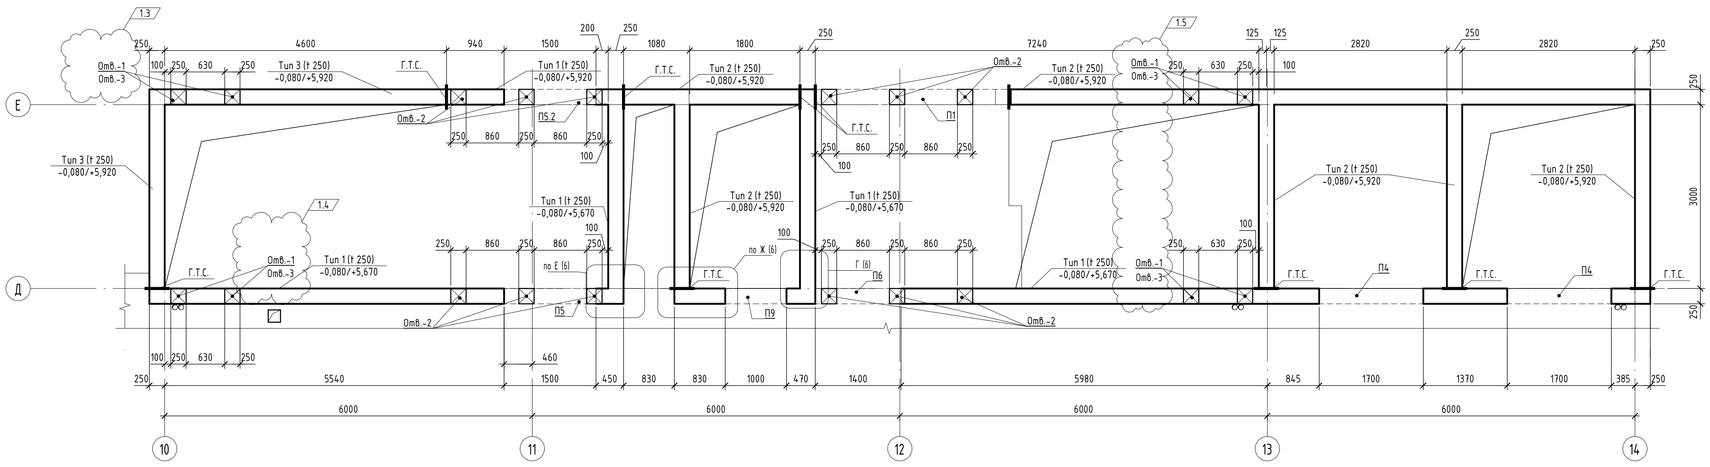
## Фрагмент 4 (2)

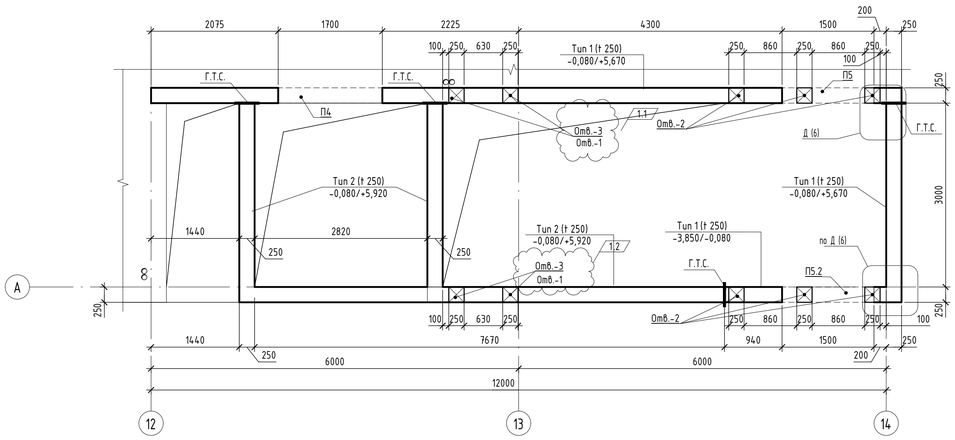


## Ведомость проемов и отверстий

| Марка отв. | Размеры, мм | Отм. низа проема, м | Назначение | Кол. | Примечание |
|---|---|---|---|---|---|
| Отв.-1 | 250x200(h) | +4,270 | | 24 | |
| Отв.-2 | 250x200(h) | +2,770 | | 36 | |
| Отв.-3 | 250x200(h) | +1,270 | | 24 | |
| П8 | 1000x2200(h) | отм. низа -0,080 | | 1 | |
| П9 | 1000x2200(h) | отм. низа -0,080 | | 1 | |
| П7 | 1390x2200(h) | отм. низа -0,080 | | 1 | |
| П6 | 1400x2200(h) | отм. низа -0,080 | | 1 | |
| П5 | 1500x2200(h) | отм. низа -0,080 | | 4 | |
| П5.2 | 1500x2200(h) | отм. низа -0,080 | | 4 | |
| П4 | 1700x2200(h) | отм. низа -0,080 | | 4 | |
| П3 | 2600x2200(h) | отм. низа -0,080 | | 1 | |
| П2 | 3090x2200(h) | отм. низа -0,080 | | 1 | |

1. Общие указания см. лист 1

### Условные обозначения:

- Рабочий шов бетонирования
- -0,080 / t=250 - Отметка верха и толщина плиты перекрытия
- Г.Т.С. (граница типа стены)

| Изм. | Колуч. | Лист | № док. | Подпись | Дата |
|---|---|---|---|---|---|
| 1 | 8 | – | 009-26 | | 09.09.26 |
| Разработал | | Коломоец | | | 02.09.26 |
| Проверил | | Кирданов | | | 02.09.26 |
| Н.контр. | | Рыбальченко | | | 02.09.26 |

260402082 - КЖ1-05

Лабораторно-производственный корпус, г. Москва, г. Зеленоград, проспект Генерала Алексеева, 50Б

| Стадия | Лист | Листов |
|---|---|---|
| Р | 5 | |

Лабораторно-производственный корпус

Фрагменты расположения вертикальных несущих конструкций на отм.-0,080. Опалубка

ПЭТРУСКо Строительство в медицине

Согласовано


Взам. инв. №

Подп. и дата


Инв. № подл.

841x594мм (h) Формат А1

Тип 1

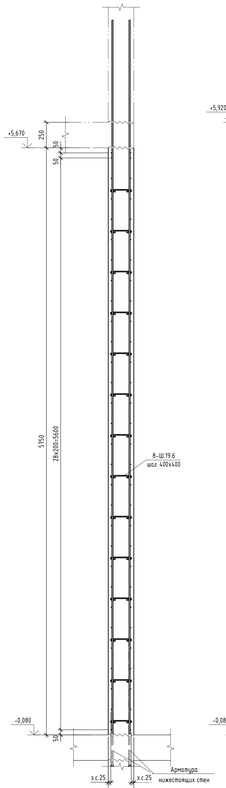


Тип 2

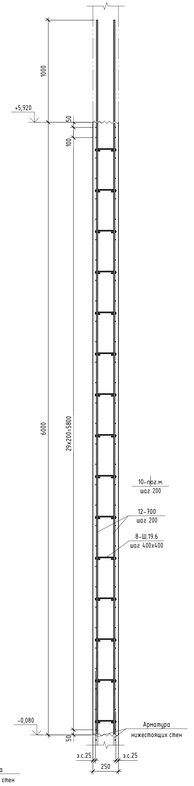


Тип 3



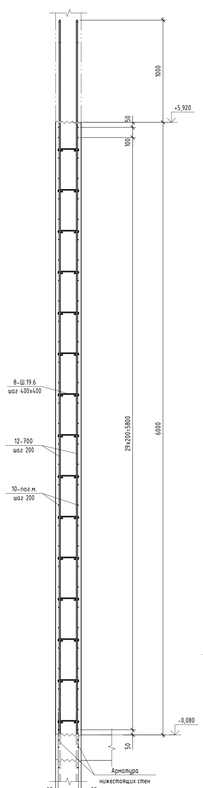




Схема расположения шпилек
с шагом 400x400
в шахматном порядке

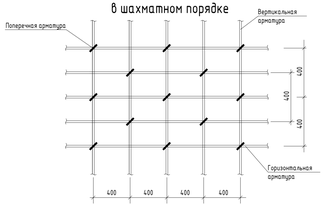



А
5

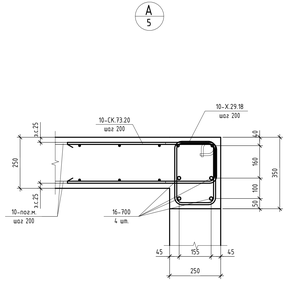



Б
5

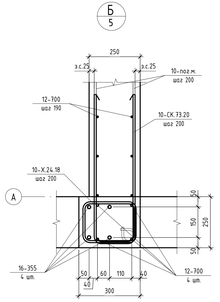



В
5

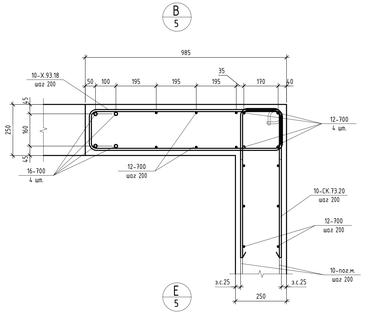



Г
5

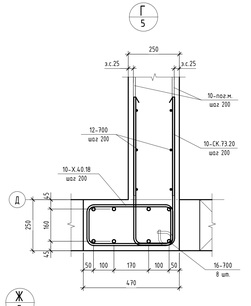



Д
5

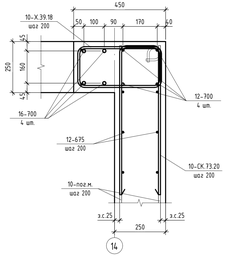



Е
5

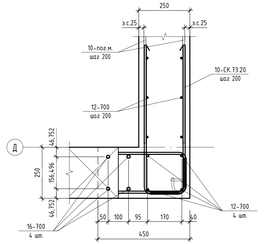



Ж
5

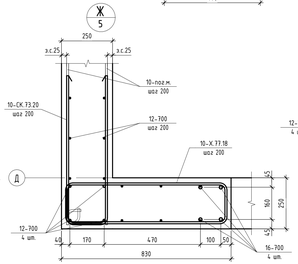



И
5

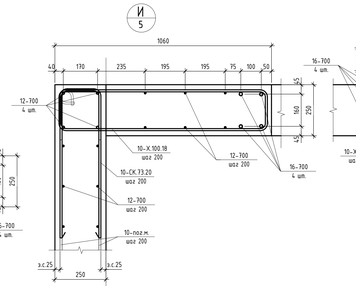



К
5

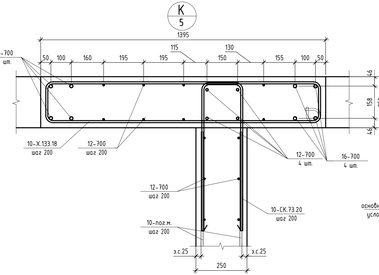



Л
5

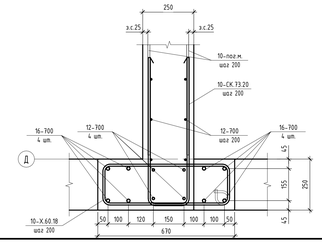


Типовой Г-образный узел расположения
арматурных стержней

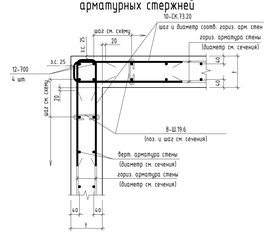


Типовой Т-образный узел расположения
арматурных стержней

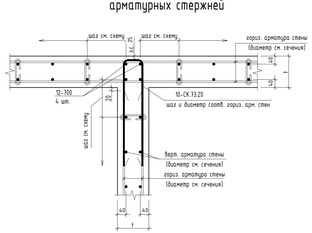


Типовой торцевой узел расположения
арматурных стержней

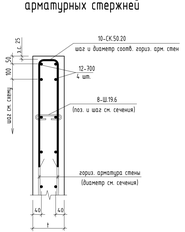



Схема обрамления дверных
проемов ПЗ...П9

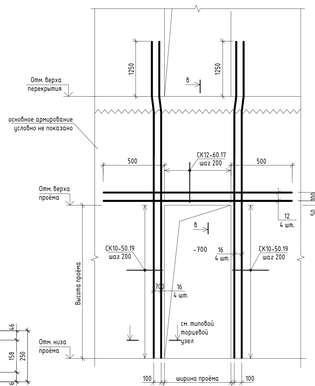



Схема обрамления дверного
проема П5.2



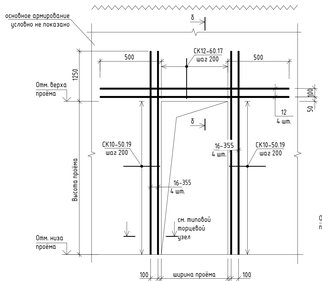




Схема обрамления дверных
проемов П1, П2

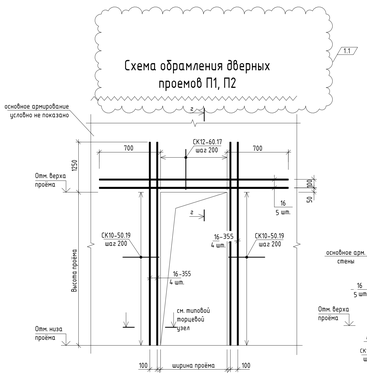



б-б

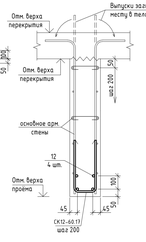


б-б

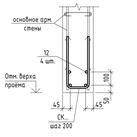


2-2

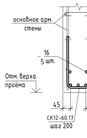


12

1. При обрамлении дверных проемов усиление торцов контуры типа 10-Х... согласно узлам А..Л выполняется вариантом на высоту дверного проема. Выше дверного проема армирование стены выполняется согласно торцевому узлу расположения арматурных стержней

Радиусы гиба арматуры

| для арматуры класса А240 | для арматуры класса А500С |
|---|---|
| R=7.5 мм, для Ф6 | R=20 мм, для Ф8 |
| R=10 мм, для Ф8 | R=25 мм, для Ф10 |
| R=12.5 мм, для Ф10 | R=30 мм, для Ф12 |
| R=15 мм, для Ф12 | R=35 мм, для Ф14 |
| | R=40 мм, для Ф16 |
| | R=45 мм, для Ф18 |
| | R=80 мм, для Ф20 |
| | R=100 мм, для Ф25 |
| | R=115 мм, для Ф28 |
| | R=130 мм, для Ф32 |

| | | | | | | | |
|---|---|---|---|---|---|---|---|
| | | | | | | | 260402082 - КЖ1-06 |
| 1 | 2 | - | 1011-26 | | 19.09.26 | Лабораторно-производственный корпус, г. Москва, з. Зеленоград, проспект Генерала Алексеева, 50б | |
| Изм. | Кол.уч. | Лист | № док. | Подпись | Дата | | |
| Разработал | | Колотилец | | | 02.09.26 | Лабораторно-производственный корпус | Стадия: Р; Лист: 6; Листов: |
| Проверил | | Коробкин | | | 02.09.26 | | |
| Н.контр. | | Рыбальченко | | | 02.09.26 | Узлы армирования, типы армирования вертикальных несущих конструкций на отм. -0,080 | ПЭТРУСКо |

Согласовано

Инв. № подл. | Подп. и дата | Взам. инв. №










126(h5)4мм (h)

Формат А2х3










# Спецификация арматуры стен на отм. -0,080

| Поз. | Обозначение | Наименование | Кол. | Масса ед, кг | Примечание |
|---|---|---|---|---|---|
| | | Детали | | | |
| 10-пог.м. | ГОСТ 34028-2016 | Ø10 A500C L, пог.м | 11405 | 0,617 | 7036,90 |
| 12-700 | ГОСТ 34028-2016 | Ø12 A500C L= 7000 | 1682 | 6,216 | 10456,04 |
| 12-675 | ГОСТ 34028-2016 | Ø12 A500C L= 6750 | 54 | 5,994 | 323,60 |
| 12-475 | ГОСТ 34028-2016 | Ø12 A500C L= 4750 | 306 | 4,218 | 1290,70 |
| 12-394 | ГОСТ 34028-2016 | Ø12 A500C L= 3940 | 68 | 3,499 | 238,00 |
| 12-360 | ГОСТ 34028-2016 | Ø12 A500C L= 3600 | 4 | 3,197 | 12,80 |
| 12-284 | ГОСТ 34028-2016 | Ø12 A500C L= 2840 | 40 | 2,522 | 100,80 |
| 12-278 | ГОСТ 34028-2016 | Ø12 A500C L= 2780 | 52 | 2,469 | 128,44 |
| 12-270 | ГОСТ 34028-2016 | Ø12 A500C L= 2700 | 16 | 2,398 | 38,40 |
| 12-250 | ГОСТ 34028-2016 | Ø12 A500C L= 2500 | 20 | 2,22 | 44,40 |
| 12-244 | ГОСТ 34028-2016 | Ø12 A500C L= 2440 | 52 | 2,167 | 112,72 |
| 12-240 | ГОСТ 34028-2016 | Ø12 A500C L= 2400 | 16 | 2,132 | 34,08 |
| 12-219 | ГОСТ 34028-2016 | Ø12 A500C L= 2190 | 4 | 1,945 | 7,80 |
| 12-200 | ГОСТ 34028-2016 | Ø12 A500C L= 2000 | 8 | 1,776 | 14,24 |
| 12-134 | ГОСТ 34028-2016 | Ø12 A500C L= 1340 | 52 | 1,19 | 61,88 |
| 12-59 | ГОСТ 34028-2016 | Ø12 A500C L= 590 | 28 | 0,524 | 14,60 |
| 16-700 | ГОСТ 34028-2016 | Ø16 A500C L= 7000 | 104 | 11,046 | 1149,20 |
| 16-439 | ГОСТ 34028-2016 | Ø16 A500C L= 4390 | 6 | 6,928 | 41,58 |
| 16-407 | ГОСТ 34028-2016 | Ø16 A500C L= 4070 | 4 | 6,423 | 25,68 |
| 16-355 | ГОСТ 34028-2016 | Ø16 A500C L= 3550 | 48 | 5,602 | 268,80 |
| 10-СК.73.20 | ГОСТ 34028-2016 | Ø10 A500C L= 1615 | 539 | 0,997 | 539,00 |
| 10-СК.73.20 | ГОСТ 34028-2016 | Ø10 A500C L= 1605 | 1516 | 0,991 | 1500,84 |
| 10-СК.50.20 | ГОСТ 34028-2016 | Ø10 A500C L= 1155 | 30 | 0,713 | 21,30 |
| 10-СК.50.19 | ГОСТ 34028-2016 | Ø10 A500C L= 1150 | 216 | 0,71 | 153,36 |
| 10-СК.50.19 | ГОСТ 34028-2016 | Ø10 A500C L= 1140 | 36 | 0,704 | 25,20 |
| 12-СК.60.17 | ГОСТ 34028-2016 | Ø12 A500C L= 1320 | 137 | 1,173 | 160,29 |
| 12-СК.60.17 | ГОСТ 34028-2016 | Ø12 A500C L= 1310 | 32 | 1,164 | 37,12 |
| 10-Х.133.18 | ГОСТ 34028-2016 | Ø10 A500C L= 3220 | 12 | 1,987 | 23,88 |
| 10-Х.100.18 | ГОСТ 34028-2016 | Ø10 A500C L= 2570 | 11 | 1,586 | 17,49 |
| 10-Х.93.18 | ГОСТ 34028-2016 | Ø10 A500C L= 2420 | 11 | 1,494 | 16,39 |
| 10-Х.77.18 | ГОСТ 34028-2016 | Ø10 A500C L= 2110 | 22 | 1,302 | 28,60 |
| 10-Х.60.18 | ГОСТ 34028-2016 | Ø10 A500C L= 1770 | 12 | 1,093 | 13,08 |
| 10-Х.58.18 | ГОСТ 34028-2016 | Ø10 A500C L= 1730 | 11 | 1,068 | 11,77 |
| 10-Х.40.18 | ГОСТ 34028-2016 | Ø10 A500C L= 1370 | 12 | 0,846 | 10,20 |
| 10-Х.39.18 | ГОСТ 34028-2016 | Ø10 A500C L= 1350 | 44 | 0,833 | 36,52 |
| 10-Х.29.18 | ГОСТ 34028-2016 | Ø10 A500C L= 1150 | 11 | 0,71 | 7,81 |
| 10-Х.24.18 | ГОСТ 34028-2016 | Ø10 A500C L= 1050 | 11 | 0,648 | 7,15 |
| 8-Ш.19.6 | ГОСТ 34028-2016 | Ø8 A240 L= 310 | 14082 | 0,123 | 1732,09 |

# Ведомость деталей

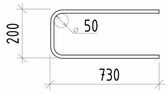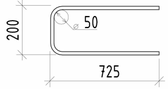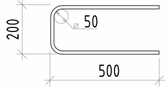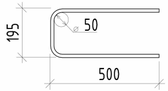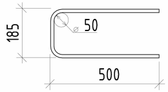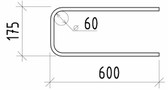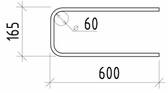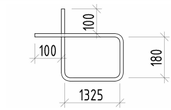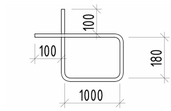
| Поз. | Эскиз |
|---|---|
| 10-СК.73.20 |   |
| 10-СК.73.20 |   |
| 10-СК.50.20 |   |
| 10-СК.50.19 |   |
| 10-СК.50.19 |   |
| 12-СК.60.17 |   |
| 12-СК.60.17 |   |
| 10-Х.133.18 |   |
| 10-Х.100.18 |   |

# Ведомость деталей

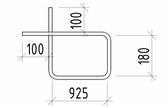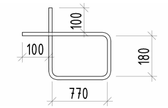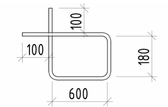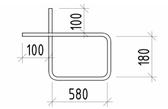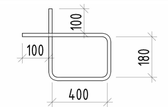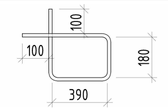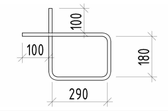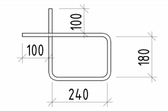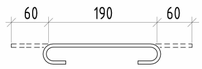
| Поз. | Эскиз |
|---|---|
| 10-Х.93.18 |   |
| 10-Х.77.18 |   |
| 10-Х.60.18 |   |
| 10-Х.58.18 |   |
| 10-Х.40.18 |   |
| 10-Х.39.18 |   |
| 10-Х.29.18 |   |
| 10-Х.24.18 |   |
| 8-Ш.19.6 |   |

## Маркировка позиций арматуры


Фоновое армирование:

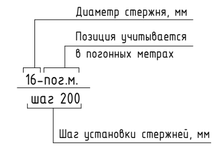


Прямые стержни:

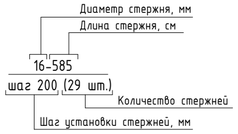


Гнутые детали:

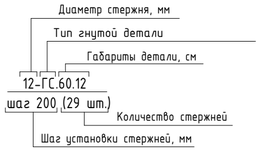


1. Данный лист смотреть совместно с листами 2...6

Согласовано


Взам. инв. №

Подп. и дата

Инв. № подл.

| Изм. | Кол.уч. | Лист | № док. | Подпись | Дата | 260402082 - КЖ1-07 | | | |
|---|---|---|---|---|---|---|---|---|---|
| | | | | | | Лабораторно-производственный корпус, г. Москва, г. Зеленоград, проспект Генерала Алексеева, 50Б | | | |
| Разработал | | Коломоец | | | 02.09.26 | Лабораторно-производственный корпус | Стадия | Лист | Листов |
| Проверил | | Кирданов | | | 02.09.26 | | Р | 7 | |
| Н.контр. | | Рыбальченко | | | 02.09.26 | Спецификация арматуры стен на отм.-0,080. Ведомость деталей | ПЭТРУСКо Строительство в медицине | | |

# Схема расположения монолитной плиты перекрытия на отм. +5,920. Опалубка

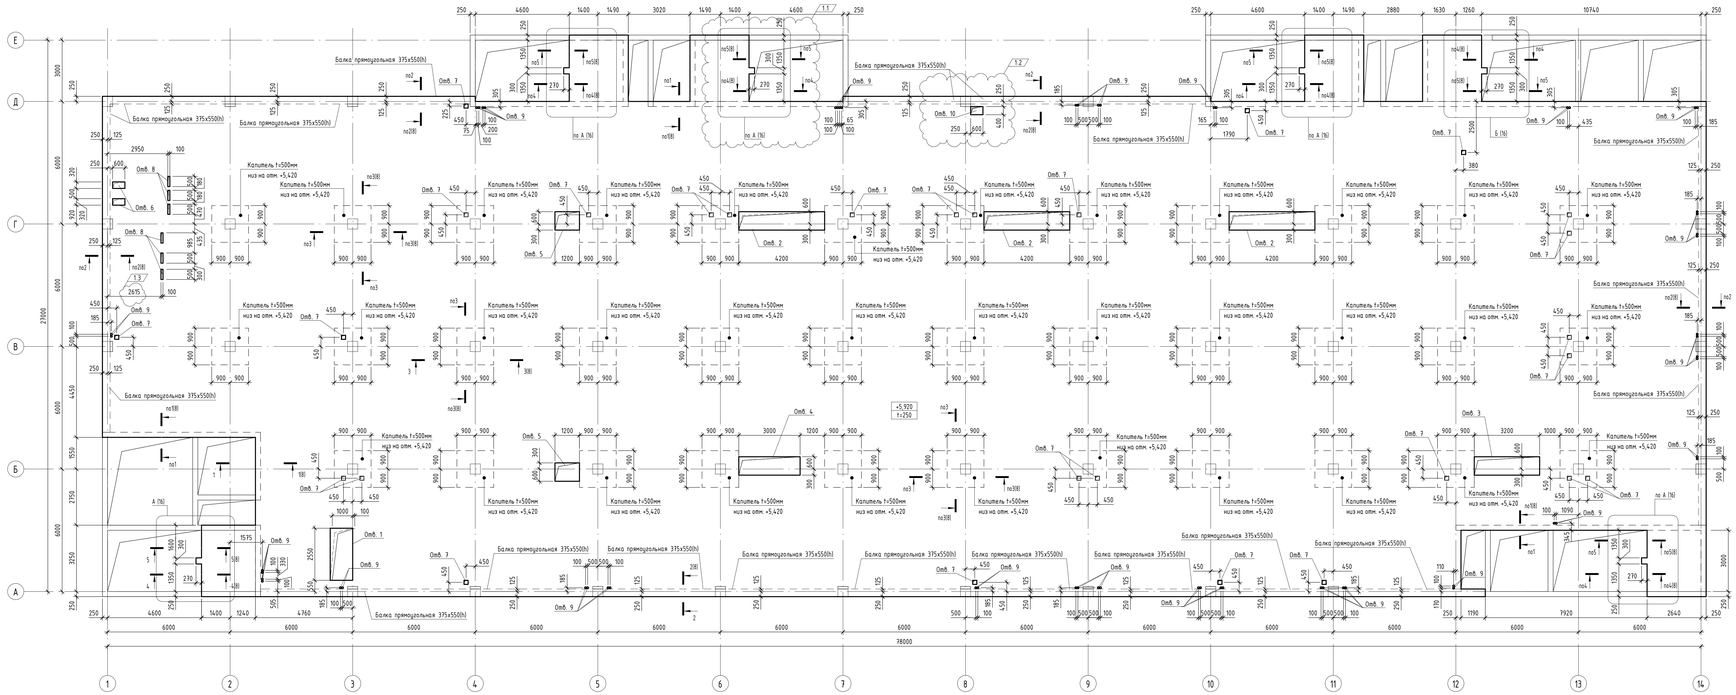



## Ведомость инж. отверстий

| Марка отв. | Размеры, мм | Назначение | Кол. | Примечание |
|---|---|---|---|---|
| Отв. 1 | 2550х1100 | ОВ1 | 1 | |
| Отв. 2 | 4200х900 | ОВ1 | 3 | |
| Отв. 3 | 3200х900 | ОВ1 | 1 | |
| Отв. 4 | 3000х900 | ОВ1 | 1 | |
| Отв. 5 | 1200х900 | ОВ1 | 2 | |
| Отв. 10 | 600х400 | ЭОМ | 1 | |
| Отв. 6 | 600х320 | ЭОМ | 2 | |
| Отв. 7 | 200х200 | ВК | 28 | |
| Отв. 8 | 500х100 | ЭОМ | 6 | |
| Отв. 9 | Гильза Ø89х4 | ОТ | 58 | |


## 1-1





## 2-2

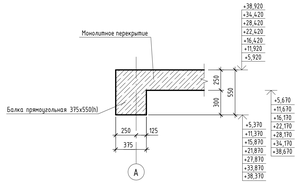



## 3-3

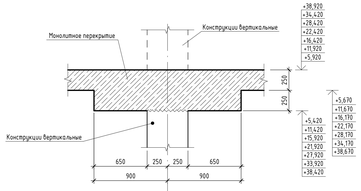


## 4-4

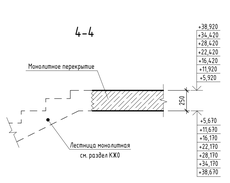


## 5-5

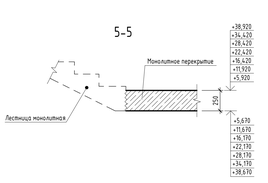


### Условные обозначения:

~~~~ - Рабочий шов бетонирования

+5,920 / t=250 - Отметка верха и толщина плиты перекрытия

1. Общие указания, сводные ведомость расхода бетона см. лист 1
2. Схемы армирования плиты перекрытия см. листы 9 ...11
3. Схему поперечного армирования см. лист 14
4. Схемы армирования балок см. лист 15


| | | | | | | | |
|---|---|---|---|---|---|---|---|
| | | | | | | | 260402082 - КЖ1-08 |
| 1 | 4 | - | 012-26 | | | 11.09.26 | Лабораторно-производственный корпус, г. Москва, г. Зеленоград, проспект Генерала Алексеева, 50Б |
| Изм. | Кол.уч. | Лист | № док. | Подпись | Дата | | |
| Разраб. | | Ветошко | | | 09.09.26 | Лабораторно-производственный корпус | Стадия: Р; Лист: 8; Листов: |
| Проверил | | Кирбанов | | | 09.09.26 | | |
| Н.контр. | | Рыбальченко | | | 09.09.26 | Схема расположения монолитной плиты перекрытия на отм. +5,920. Опалубка | ПЭТРУСКо |

Согласовано


Инв. № подл. | Подп. и дата | Взам. инв. №

Формат А2х3
~~~~

# Схема расположения нижнего армирования монолитного перекрытия на отм. +5,920 (1й и 2й ряды)

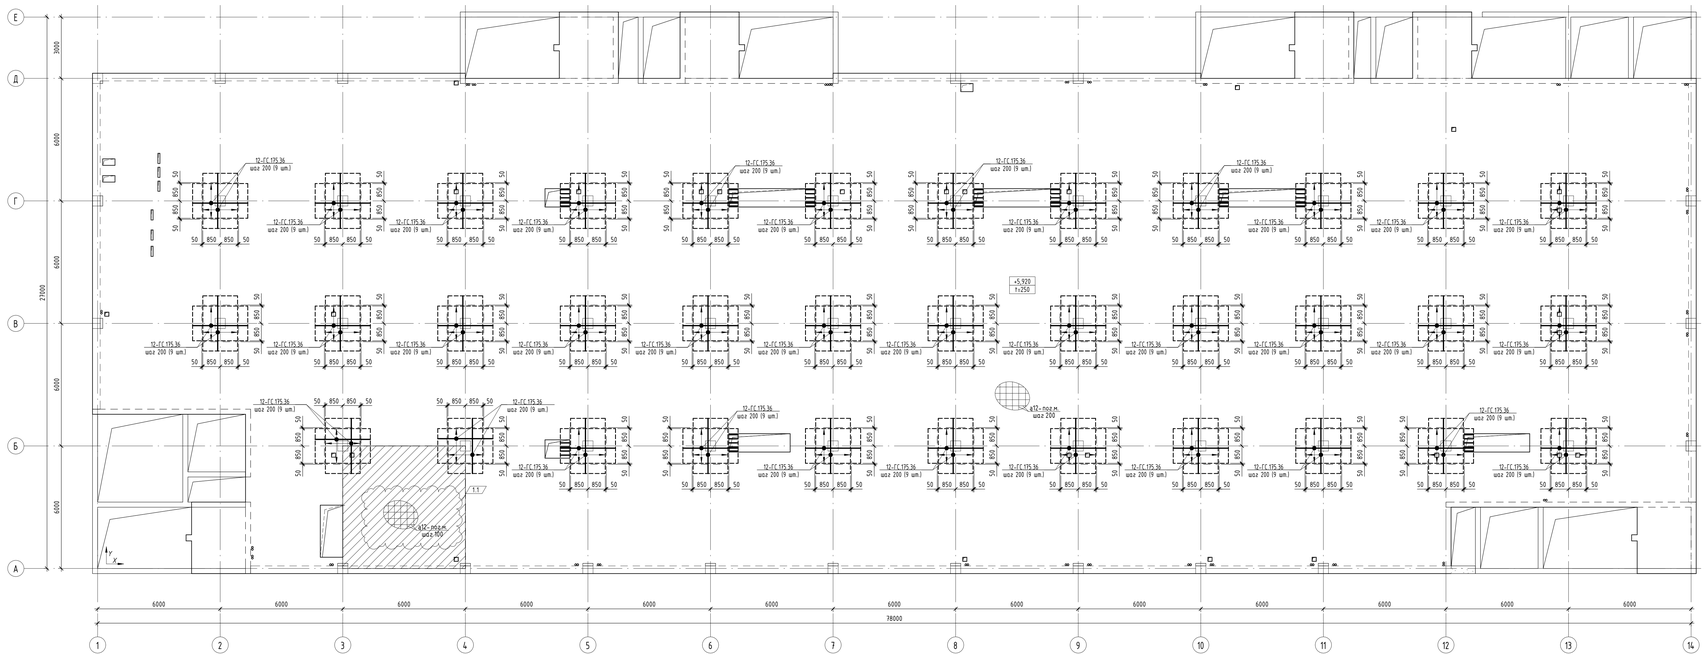


# Схема армирования капителей

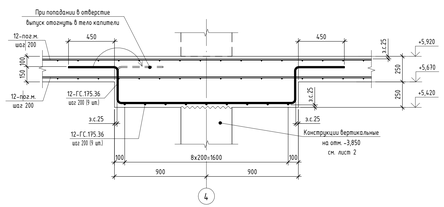


## Маркировка позиций арматуры

**Фоновое армирование:**

Диаметр стержня, мм
Позиция учитывается в поэтажных ведомостях
16–ПОЗ М
шаг 200
Шаг установки стержней, мм

**Прямые стержни:**

Диаметр стержня, мм
Длина стержня, см
16–585
шаг 200 (29 шт.)
Количество стержней
Шаг установки стержней, мм

**Гнутые детали:**

Диаметр стержня, мм
Тип гнутой детали
Габариты детали, см
12-ГС 60.12
шаг 200 (29 шт.)
Количество стержней
Шаг установки стержней, мм

## Условные обозначения

+5,920 / t=250 – Отметка верха и толщина плиты перекрытия

– Зоны армирования капителей

Y / X – Направление раскладки основного и дополнительного армирования

Фоновая арматура

12 – зона раскладки основного армирования с шагом 100мм

1. Общие указания, сводную ведомость расхода стали, бетона, материалов см. лист 1.
2. Данный лист смотреть совместно с листом 13
3. Спецификацию арматуры и ведомость деталей см. лист 12
4. Фоновая арматура (верхняя и нижняя) ⌀12 А500С шаг 200мм по всей площади плиты. Масса стержней фоновой арматуры для ⌀12 А500С дана с учетом нахлеста Кн=1,043.
5. Стыковку продольной арматуры осуществлять внахлестку без сварки. Стержни в местах пересечения вязать сторонней прядью вязальных проволок диаметром 0,8–1,0 мм по ГОСТ 3282–74.
6. В одном сечении стыковать не более 50% стержней от всего количества стержней, расположенных в этом сечении.
7. Нижнюю арматуру следует стыковать на опоре или за пределами средней трети пролета. Запрещается стыковать нижнюю арматуру в середине пролета
8. В местах перехвата дополнительной арматуры, перехват основной арматуры не допускается.
9. Стержни дополнительного армирования, при наложении их на инженерные отверстия, отогнуть по месту с соблюдением величины защитного слоя по торцу стержня 20мм
10. Концы продольных стержней должны отстоять от торца плиты на расстояние не менее 20 мм.
11. Схему расположения плит перекрытия см. лист 8

| | | | | | | | |
|---|---|---|---|---|---|---|---|
| | | | | | | 260402082 - КЖ1-09 | |
| 1 | 2 | - | 012-26 | | 11.09.26 | Лабораторно-производственный корпус, г. Москва, г. Зеленоград, проспект Генерала Алексеева, 50б | |
| Изм. | Кол.уч. | Лист | № док. | Подпись | Дата | | |
| Разраб. | | Ветошкина | | | 09.09.26 | Лабораторно-производственный корпус | Стадия: Р; Лист: 9; Листов: |
| Проверил | | Кирбанов | | | 09.09.26 | | |
| Н.контр. | | Рыбальченко | | | 09.09.26 | Схема расположения нижнего армирования монолитного перекрытия на отм. +5,920 (1й и 2й ряды) | ПЭТРУСКо Строительство и перекрытия |

Согласовано

Взам. инв. №


Подп. и дата

Инв. № подл.

Формат А2х3

12615(54)мм (h)

# Схема расположения верхнего армирования монолитного перекрытия на отм. +5,920 вдоль цифровых осей (Зй ряд по Ч)

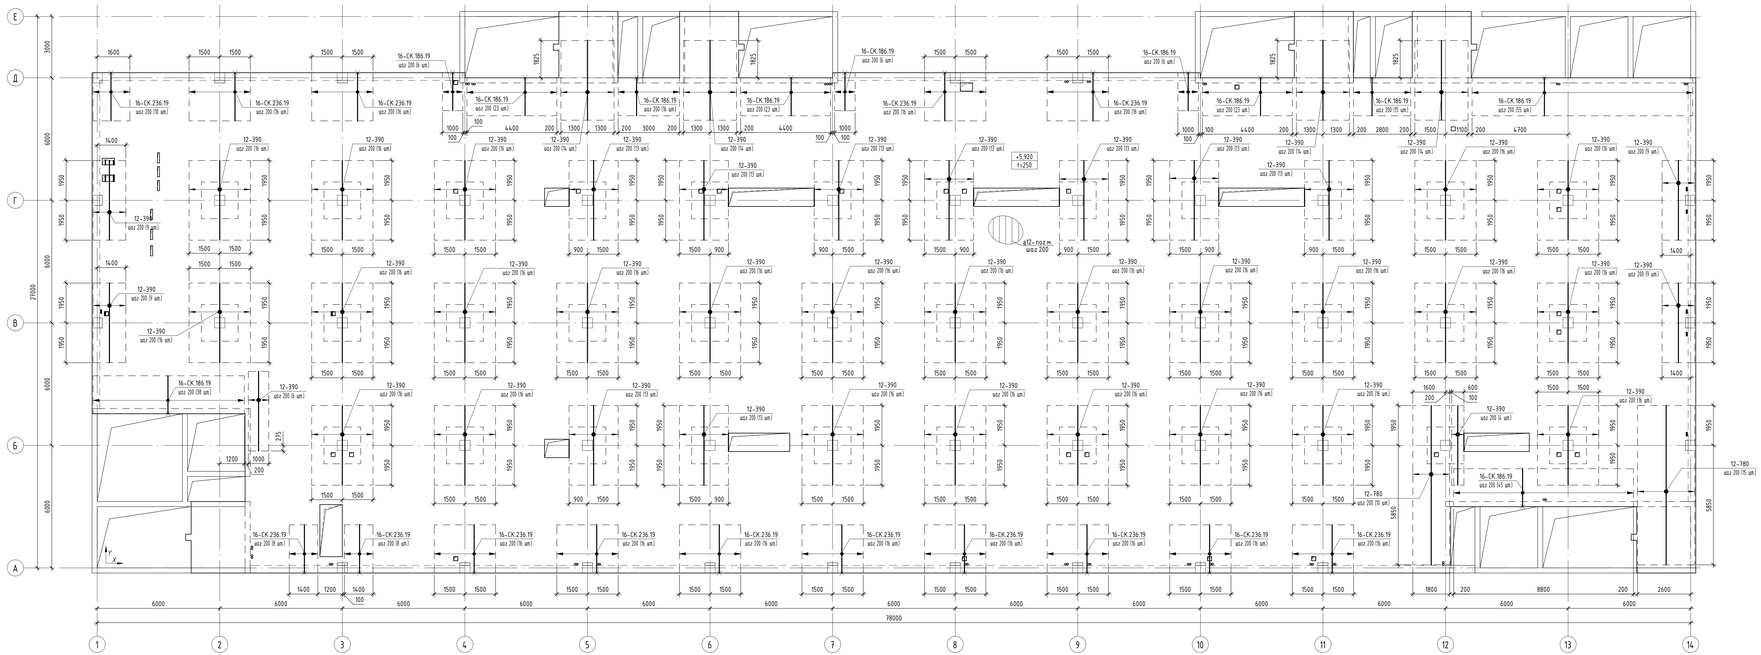


## Маркировка позиций арматуры

Фоновое армирование:

Диаметр стержня, мм
Позиция учитывается в погонных метрах
16–102 м
шаг 200
Шаг установки стержней, мм

Прямые стержни:

Диаметр стержня, мм
Длина стержня, см
16–585
шаг 200 (29 шт.)
Количество стержней
Шаг установки стержней, мм

Гнутые детали:

Диаметр стержня, мм
Тип гнутой детали
Габариты детали, см
12–Г–60.12
шаг 200 (29 шт.)
Количество стержней
Шаг установки стержней, мм

## Условные обозначения

+5,920 / t+250 – Отметка верха и толщина плиты перекрытия


– Зоны армирования капителей

– Направление раскладки основного и дополнительного армирования


– Фоновая арматура

## Схема установки дополнительных арматурных стержней

Шаг 200

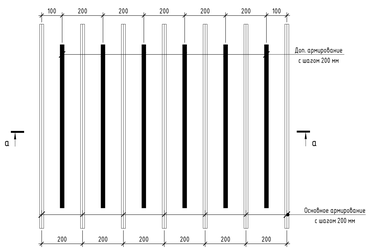


## а–а

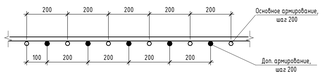


1. Общие указания, сводную ведомость расхода стали, бетона материалов см. лист 1
2. Данный лист смотреть совместно с листом 13
3. Спецификацию арматуры и ведомость деталей см. лист 12
4. Фоновая арматура (верхняя) d12 A500C (шаг см. схему) по всей площади плиты. Масса стержней фоновой арматуры для d12 A500C дана с учетом нахлеста Кн=1,047.
5. Стыковку продольной арматуры осуществлять вязкой/сваркой без сварки. Стержни в местах пересечения вязать стальной гибкой вязальной проволокой диаметром 0,8–1,0 мм по ГОСТ 3282–74.
6. В одном сечении стыковать не более 50% стержней от всего количества стержней, расположенных в этом сечении.
7. Верхнюю арматуру следует стыковать в пределах средней трети пролета. Запрещается стыковать верхнюю арматуру на опоре.
8. В местах перехлеста дополнительной арматуры, перехлест основной арматуры не допускается.
9. Для обеспечения проектного положения верхней арматуры использовать поддерживающие фиксаторы
10. Стержни дополнительного армирования, при наложении их на инженерные отверстия, отгонуть по месту с соблюдением величины защитного слоя по торцу стержня 20мм.
11. продольных стержней должны отстоять от торца плиты на расстояние не менее 20 мм.
12. Схему расположения плиты перекрытия см. лист 8

| | | | | | | | |
|---|---|---|---|---|---|---|---|
| | | | | | | 260402082 - КЖ1-10 | |
| | | | | | | Лабораторно-производственный корпус, г. Москва, г. Зеленоград, проспект Генерала Алексеева, 50б | |
| Изм. | Кол.уч | Лист | № док | Подпись | Дата | | |
| Разраб. | | Ветинова | | | 09.09.26 | Лабораторно-производственный корпус | Стадия: Р; Лист: 10; Листов: |
| Проверил | | Кирбанов | | | 09.09.26 | | |
| Н.контр. | | Рыбальченко | | | 09.09.26 | Схема расположения верхнего армирования монолитного перекрытия на отм. +5,920 вдоль цифровых осей (Зй ряд по 1й ... | ПЭТРУСКо |

Согласовано


Взам. инв. №

Подп. и дата

Инв. № подл.

12615/54мм (h) Формат А2х3

# Схема расположения верхнего армирования монолитного перекрытия на отм. +5,920 вдоль буквенных осей (4й ряд по X)

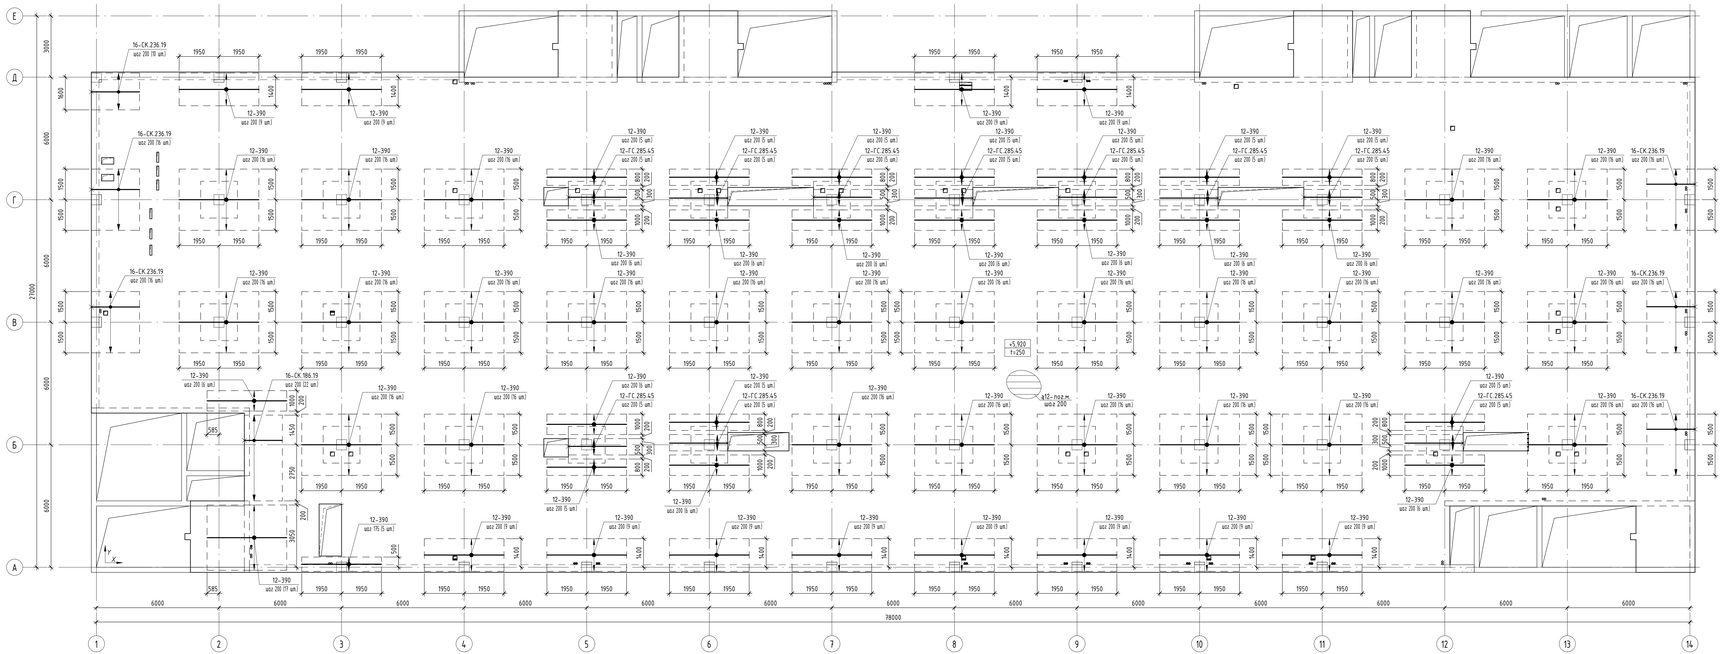


## Маркировка позиций арматуры

Фоновое армирование: Диаметр стержня, мм / Позиция учитывается в погонных метрах / 16-пог.м / шаг 200 / Шаг установки стержней, мм

Прямые стержни: Диаметр стержня, мм / Длина стержня, см / 16-585 / шаг 200 (29 шт.) / Количество стержней / Шаг установки стержней, мм

Гнутые детали: Диаметр стержня, мм / Тип эскиза детали / Габариты детали, см / 12-ГС.60.12 / шаг 200 (29 шт.) / Количество стержней / Шаг установки стержней, мм

## Условные обозначения


+5,920 / t+250 - Отметка верха и толщина плиты перекрытия


- Зоны армирования капителей

- Направление раскладки основного и дополнительного армирования

- Фоновая арматура

## Схема установки дополнительных арматурных стержней

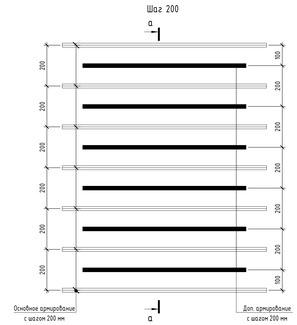

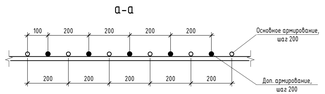
1. Общие указания, сводную ведомость расхода стали, бетона материалов см. лист 1
2. Данный лист смотреть совместно с листом 13
3. Спецификации арматуры и ведомость деталей см. лист 12
4. Фоновая арматура (верхняя) d12 А500С (шаг см. схему) по всей площади плиты. Масса стержней фоновой арматуры для d12 А500С дана с учетом надбавки Кн=1,047.
5. Стыковку продольной арматуры осуществлять внахлестку без сварки. Стержни в местах пересечения вязать сплошной прямой вязальной проволокой диаметром 0,8-1,0 мм по ГОСТ 3282-74.
6. В одном сечении стыковать не более 50% стержней от всего количества стержней, расположенных в этом сечении.
7. Верхнюю арматуру следует стыковать в пределах средней трети пролета. Запрещается стыковать верхнюю арматуру на опоре.
8. В местах перехлеста дополнительной арматуры, перехлест основной арматуры не допускается.
9. Для обеспечения проектного положения верхней арматуры использовать поддерживающие фиксаторы
10. Стержни дополнительного армирования, при наложении их на инженерные отверстия, отгонуть по месту с соблюдением величины защитного слоя по торцу стержня 20мм.
11. Концы продольных стержней должны отстоять от торца плиты на расстояние не менее 20 мм.
12. Схему расположения плиты перекрытия см. лист 8

| | | | | | | | |
|---|---|---|---|---|---|---|---|
| | | | | | | 260402082 - КЖ1-11 | |
| | | | | | | Лабораторно-производственный корпус, г. Москва, г. Зеленоград, проспект Генерала Алексеева, 50б | |
| Изм. | Кол.уч | Лист | № док | Подпись | Дата | | |
| Разраб. | | Ветинеев | | | 09.09.26 | Лабораторно-производственный корпус | Стадия: Р; Лист: 11; Листов: |
| Проверил | | Кирбанов | | | 09.09.26 | | |
| Н.контр. | | Рыбальченко | | | 09.09.26 | Схемы расположения верхнего армирования монолитного перекрытия на отм. +5,920 вдоль буквенных осей (4й ряд по Х) | ПЭТРУСКо |

Согласовано

Инв. № подл. | Подп. и дата | Взам. инв. №

Формат А2х3

126365мм (h)

## Спецификация арматуры монолитного перекрытия на отм. +5,920

| Поз. | Обозначение | Наименование | | Кол. | Масса ед, кг | Примечание |
|---|---|---|---|---|---|---|
| | | Детали | | | 1.1 | |
| 12-пог.м. | ГОСТ 34028-2016 | Ø12 А500С | L, пог.м | 40881,2 | 0,888 | 36302,46 |
| 16-пог.м. | ГОСТ 34028-2016 | Ø16 А500С | L, пог.м | 204,8 | 1,578 | 323,28 |
| 12-780 | ГОСТ 34028-2016 | Ø12 А500С | L= 7800 | 25 | 6,927 | 173,18 |
| 12-390 | ГОСТ 34028-2016 | Ø12 А500С | L= 3900 | 1265 | 3,464 | 4381,78 |
| 12-ГС.175.36 | ГОСТ 34028-2016 | Ø12 А500С | L= 3340 | 630 | 2,966 | 1868,30 |
| 12-ГС.285.45 | ГОСТ 34028-2016 | Ø12 А500С | L= 3275 | 50 | 2,909 | 145,50 |
| 12-СК.72.19 | ГОСТ 34028-2016 | Ø12 А500С | L= 1575 | 18 | 1,399 | 25,20 |
| 12-СК.91.19 | ГОСТ 34028-2016 | Ø12 А500С | L= 1495 | 1083 | 1,328 | 1440,39 |
| 12-СК.45.19 | ГОСТ 34028-2016 | Ø12 А500С | L= 1035 | 508 | 0,92 | 467,36 |
| 16-СК.236.19 | ГОСТ 34028-2016 | Ø16 А500С | L= 2920 | 308 | 4,608 | 1419,29 |
| 16-СК.186.19 | ГОСТ 34028-2016 | Ø16 А500С | L= 2420 | 278 | 3,819 | 1061,69 |
| 8-Х.22.19 | ГОСТ 34028-2016 | Ø8 А240 | L= 935 | 18 | 0,37 | 6,66 |
| 12-Ф.15.20 | ГОСТ 34028-2016 | Ø12 А500С | L= 830 | 6470 | 0,738 | 4774,86 |

## Маркировка позиций арматуры

Фоновое армирование:

Диаметр стержня, мм
Позиция учитывается в погонных метрах
16-пог.м.
шаг 200
Шаг установки стержней, мм






Прямые стержни:

Диаметр стержня, мм
Длина стержня, см
16-585
шаг 200 (29 шт.)
Количество стержней
Шаг установки стержней, мм





Гнутые детали:

Диаметр стержня, мм
Тип гнутой детали
Габариты детали, см
12-ГС.60.12
шаг 200 (29 шт.)
Количество стержней
Шаг установки стержней, мм

## Ведомость деталей
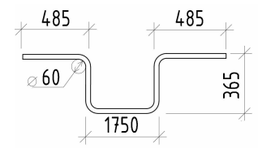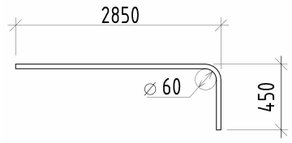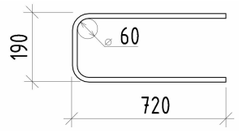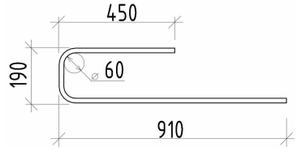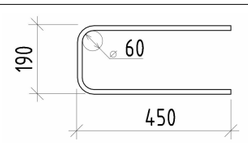
| Поз. | Эскиз |
|---|---|
| 12-ГС.175.36 |   |
| 12-ГС.285.45 |   |
| 12-СК.72.19 |   |
| 12-СК.91.19 |   |
| 12-СК.45.19 |   |

## Ведомость деталей
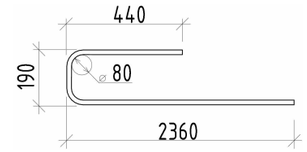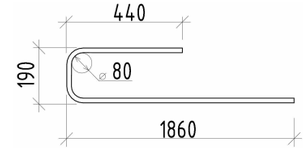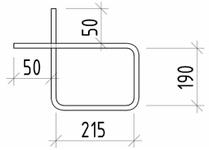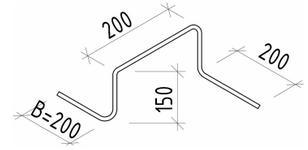
| Поз. | Эскиз |
|---|---|
| 16-СК.236.19 |   |
| 16-СК.186.19 |   |
| 8-Х.22.19 |   |
| 12-Ф.15.20 |   |

1. Общие указания и сводную ведомость расхода стали см. лист 1
2. Данный лист смотреть совместно с листами 9...11

| Изм. | Кол.уч. | Лист | № док. | Подпись | Дата |
|---|---|---|---|---|---|
| 1 | 1 | - | 012-26 | | 15.09.26 |
| Разраб. | | Вотинова | | | 09.09.26 |
| Проверил | | Кирданов | | | 09.09.26 |
| Н.контр. | | Рыбальченко | | | 09.09.26 |

260402082 - КЖ1-12

Лабораторно-производственный корпус, г. Москва, г. Зеленоград, проспект Генерала Алексеева, 50Б

| Стадия | Лист | Листов |
|---|---|---|
| Р | 12 | |


Лабораторно-производственный корпус

Спецификация арматуры монолитного перекрытия на отм. +5,920. Ведомость деталей

ПЭТРУСКо
Строительство в медицине


Согласовано | Взам. инв. № | Подп. и дата | Инв. № подл.

## Схема стыка арматурных стержней А500С (перепуск стержней без сварки)

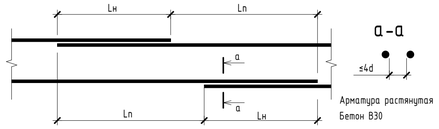



| Диаметр, мм | Длина нахлеста Lн, мм | Смещение нахлеста Ln, мм | Коэффициент нахлеста kn |
|---|---|---|---|
| 12 | 550 | 750 | 1,047 |


## Схема установки фоновой арматуры

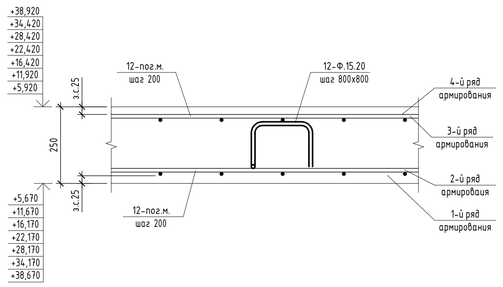



## Схема армирования питы с опорой на стены

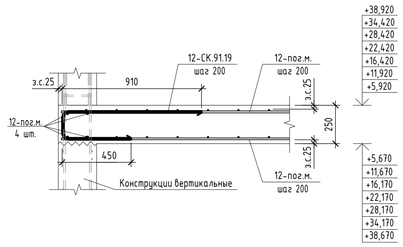



## Схема армирования свободного торца питы перекрытия

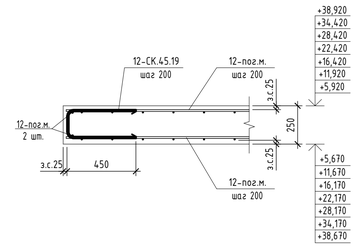



## Схема армирования перемычки между маршами

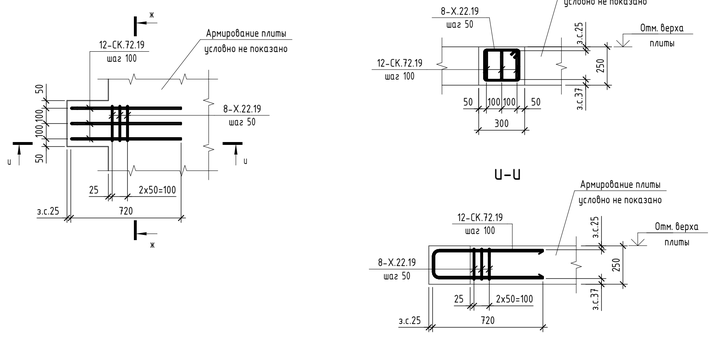



## Типовой узел обрамления отверстий размером 100<...<900

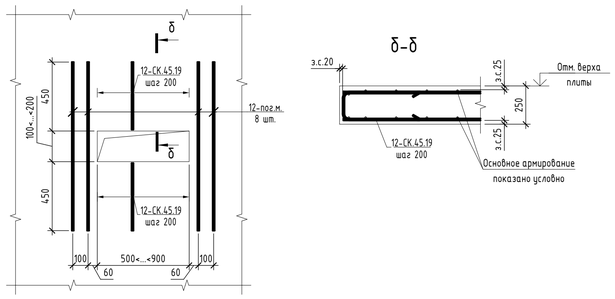



## Типовой узел обрамления отверстий размером 320<...<1800

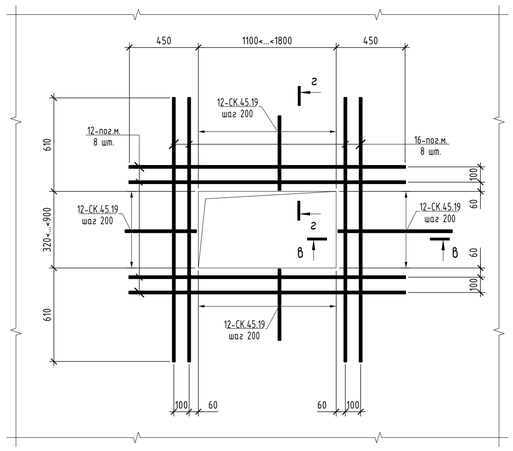



## Типовой узел обрамления отверстий размером 900<...<4200

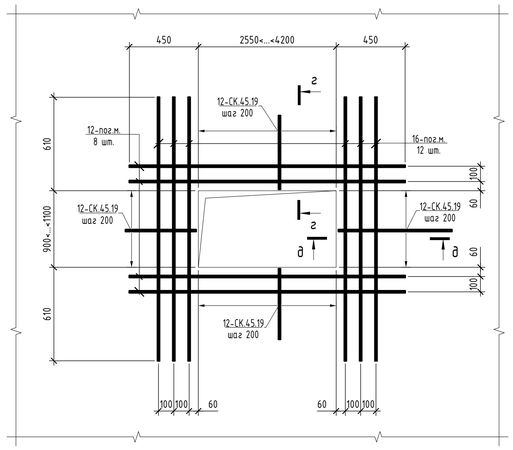


## в-в

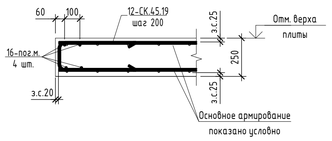


## г-г

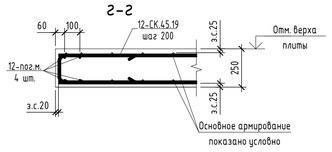


## д-д


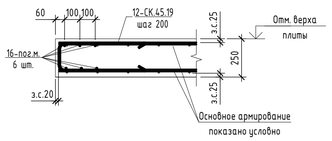




**Таблица 1. Позиции стежней обрамления отверстий**

| № п/п | Толщина плиты, мм | Ширина отверстия, мм | Длина отверстия, мм | Арматура обрамления вдоль ширины отверстия диаметр (мм)/кол-во... | Арматура обрамления вдоль длины отверстия, диаметр (мм)/кол-во... |
|---|---|---|---|---|---|
| 1 | 250 | 100...200 | 500...900 | 12/8 | - |
| 2 | 250 | 320...900 | 1100...1800 | 16/8 | 12/8 |
| 3 | 250 | 900...1100 | 2550...4200 | 16/12 | 12/8 |

## Схема расположения фиксаторов 12-Ф.15.20

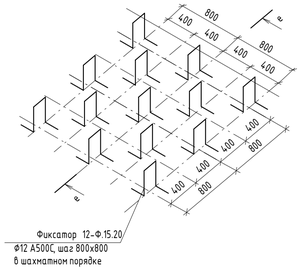


## Схема установки фиксаторов. Сечение е-е

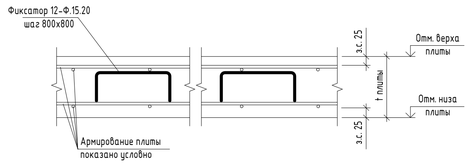


1. Общие указания, сводную ведомость расхода стали, бетона, материалов см. лист 1
2. Данный лист смотреть совместно с листами 9...11, 23...25
3. Спецификацию арматуры и ведомость деталей см. листы 12, 26...31

| | | | | | | | |
|---|---|---|---|---|---|---|---|
| | | | | | | 260402082 - КЖ1-13 | |
| | | | | | | Лабораторно-производственный корпус, г. Москва, г. Зеленоград, проспект Генерала Алексеева, 50Б | |
| Изм. | Кол.уч. | Лист | № док. | Подпись | Дата | | |
| Разраб. | | Вотинова | | | 09.09.26 | Лабораторно-производственный корпус | Стадия: Р; Лист: 13; Листов: |
| Проверил | | Кирданов | | | 09.09.26 | | |
| Н.контр. | | Рыбальченко | | | 09.09.26 | Узлы армирования монолитного перекрытия на отм. +5,920...+38,920 | ПЭТРУСНо Строительство в медицине |

Согласовано


Взам. инв. №

Подп. и дата

Инв. № подл.

Формат А1

## Схема расположения поперечного армирования монолитного перекрытия на отм. +5,920...+38,920

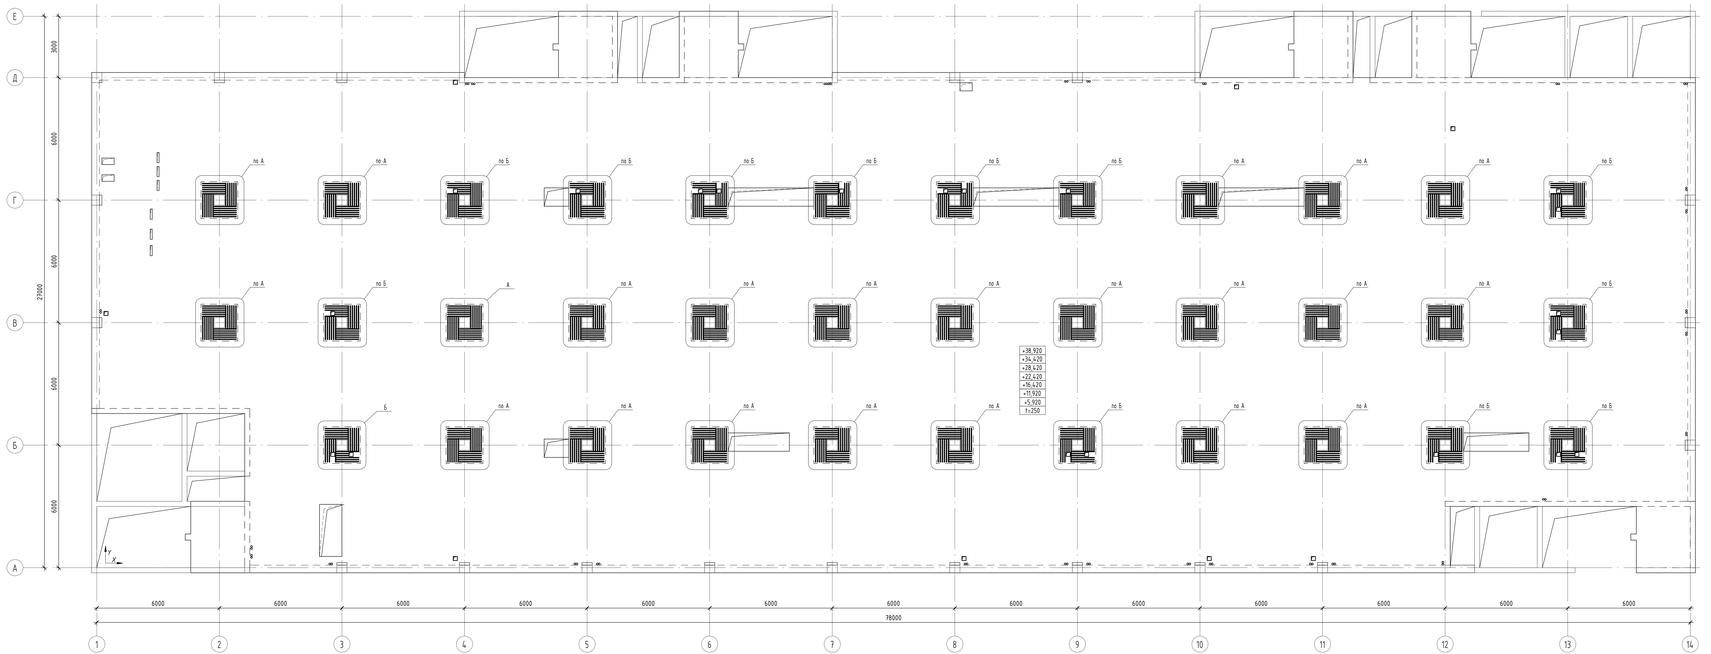



## Спецификация поперечного амирования монолитного перекрытия (на 1 этаж)

| Поз. | Обозначение | Наименование | Кол. | Масса ед., кг | Приме-чание |
|---|---|---|---|---|---|
| | | Монолитное перекрытие | | | |
| | | Сборочные единицы | | | |
| Кр-6 | см. данный лист | Каркас Кр-6 | 800 | 6,22 | 4974,40 |
| Кр-7 | см. данный лист | Каркас Кр-7 | 40 | 3,58 | 143,08 |


## Групповая спецификация на сборочную единицу

| Поз. | Наименование | Кол. | Масса ед., кг | Масса общая, кг |
|---|---|---|---|---|
| Кр-6 | | | | |
| 12-46 | Ø12 А500С L=455 ГОСТ 34028-2016 | 12 | 0,405 | 4,86 |
| 10-110 | Ø10 А500С L=1100 ГОСТ 34028-2016 | 2 | 0,679 | 1,36 |
| | | 14 | | 6,22 |
| Кр-7 | | | | |
| 12-46 | Ø12 А500С L=455 ГОСТ 34028-2016 | 7 | 0,405 | 2,84 |
| 10-60 | Ø10 А500С L=600 ГОСТ 34028-2016 | 2 | 0,371 | 0,74 |
| | | 9 | | 3,58 |


### Каркас Кр-6

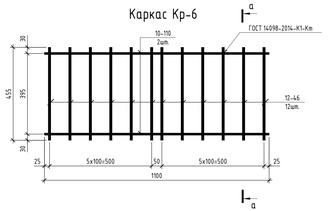



### а-а

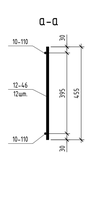




### Каркас Кр-7

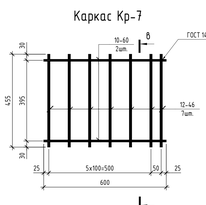



### в-в

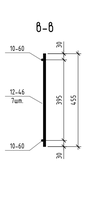

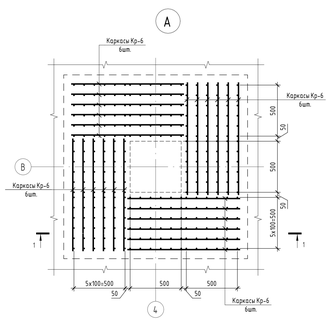
1. Общие указания, сводную ведомость расхода стали, бетона материалов см. лист 1.
2. При бетонировании плиты перекрытия в местах установки поперечного армирования обратить особое внимание на подвижность смеси и выбранный способ уплотнения бетонной смеси с целью, убедиться в качественном заполнении пространства между арматурными стержнями и отсутствии пустот.
3. Места пересечения стержней каркасов с фоновым армированием фиксировать вязальной проволокой 1,1мм по ГОСТ 3282-74.
4. Изготовление изделий производить в соответствии с требованиями ГОСТ Р 57997-2017 "Арматурные и закладные изделия сварные, соединения сварные арматуры и закладных изделий железобетонных конструкций. Общие технические условия".
5. Для каркасов выполнить лабораторные испытания на срез и на разрушающее сварной арматурной стали по ГОСТ Р 57997-2017 с целью подтверждения работоспособного соединения элементов каркаса шайбы по ГОСТ 14098-2014-К1-Кп в объеме не менее 6 шт.и для каждой партии.
6. Сборные соединения арматурных стержней по ГОСТ 14098-2014-К1-Кп выполнять с нормативной прочностью.
7. Предельные отклонения ∆а размеров стержней ~ 2 мм.
8. Изготовление каркасов в плитах перекрытия на отм. +11,920 и выше допускается сварным соединением К3-Рп по ГОСТ 14098-2014.
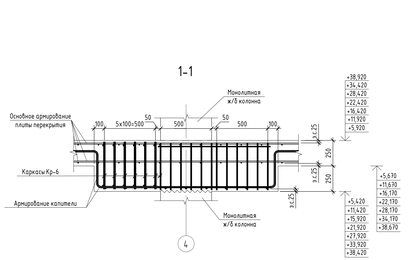
| | | | | | | | | |
|---|---|---|---|---|---|---|---|---|
| | | | | | | | 260402082 - КЖ1-14 | |
| 1 | - | - | 04-26 | | 30.09.26 | | Лабораторно-производственный корпус, г. Москва, г. Зеленоград, проспект Генерала Алексеева, 50б | |
| Изм. | Кол.уч. | Лист | № док. | Подпись | Дата | | | |
| Разраб. | | Ватанчёв | | | 09.09.26 | Стадия | Лист | Листов |
| Проверил | | Кудрявцев | | | 09.09.26 | Р | 14 | |
| Н.контр. | | Рыбальченко | | | 09.09.26 | Схемы расположения поперечного армирования монолитного перекрытия на отм. +5,920...+38,920 | | |
| | | | | | | | ПЭТРУСНо Строительство и недвижимость | |

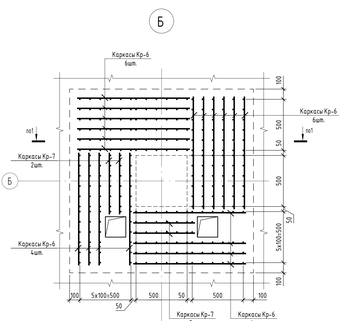
Согласовано

Инв. № подл. | Подп. и дата | Взам. инв. №


Копирование или использование данного документа без разрешения ПЭТРУСНо запрещено

Формат А2х)


## Схема армирования монолитных балок вдоль оси А

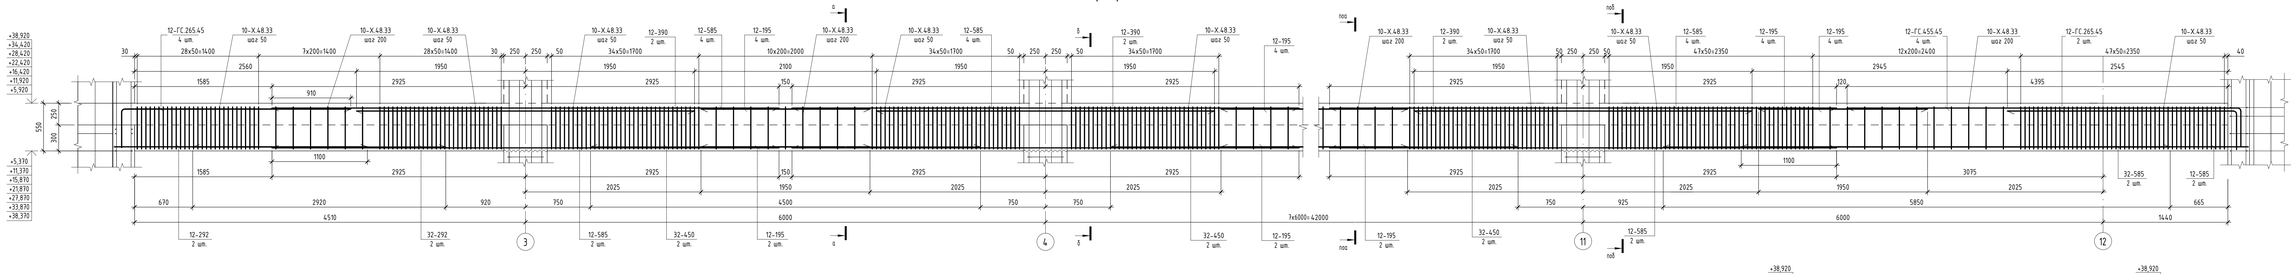



## Схема армирования монолитных балок вдоль оси Д в осях 1-4

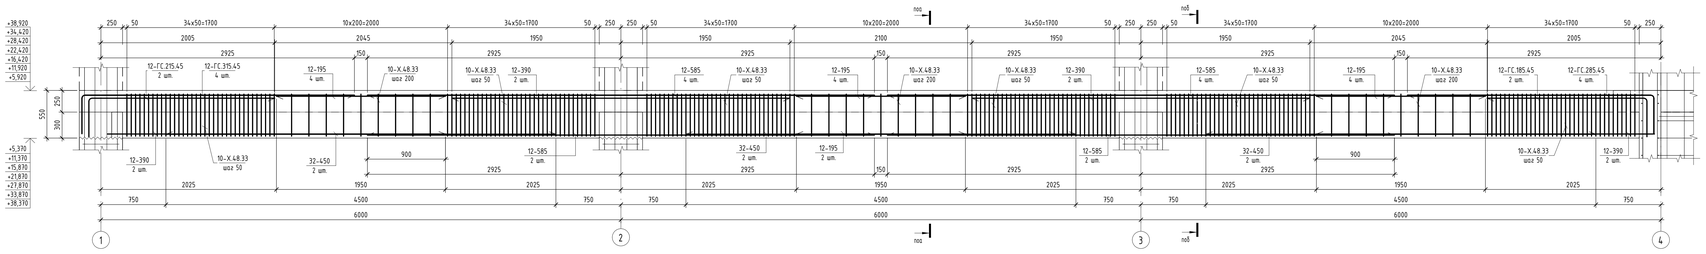



## Схема армирования монолитных балок вдоль оси Д в осях 7-10

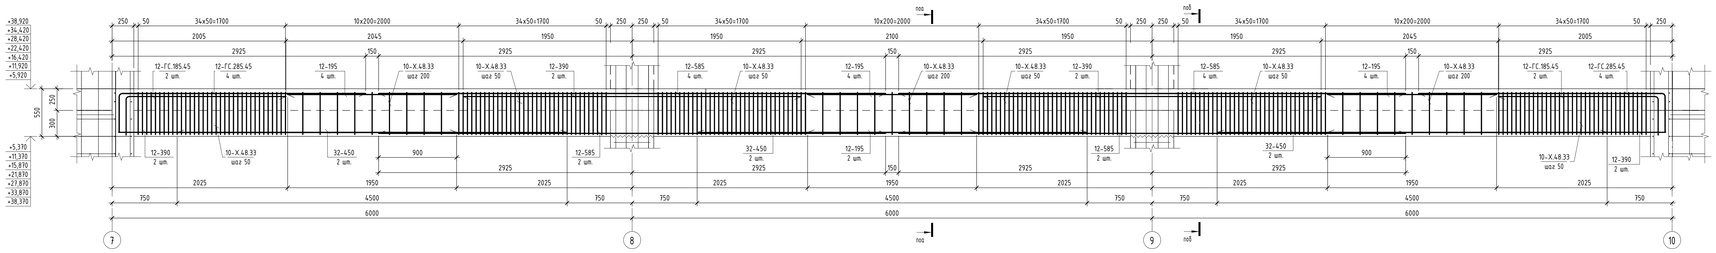



## Схема армирования монолитных балок вдоль оси 1

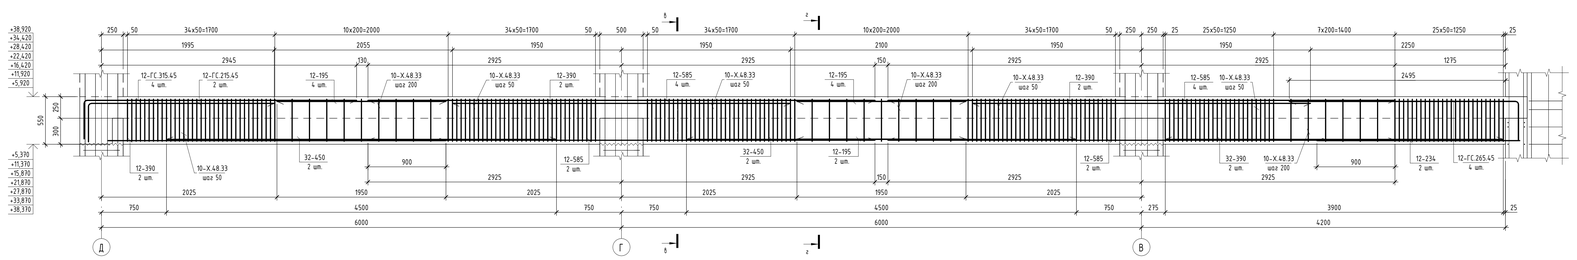



## Схема армирования монолитных балок вдоль оси 14

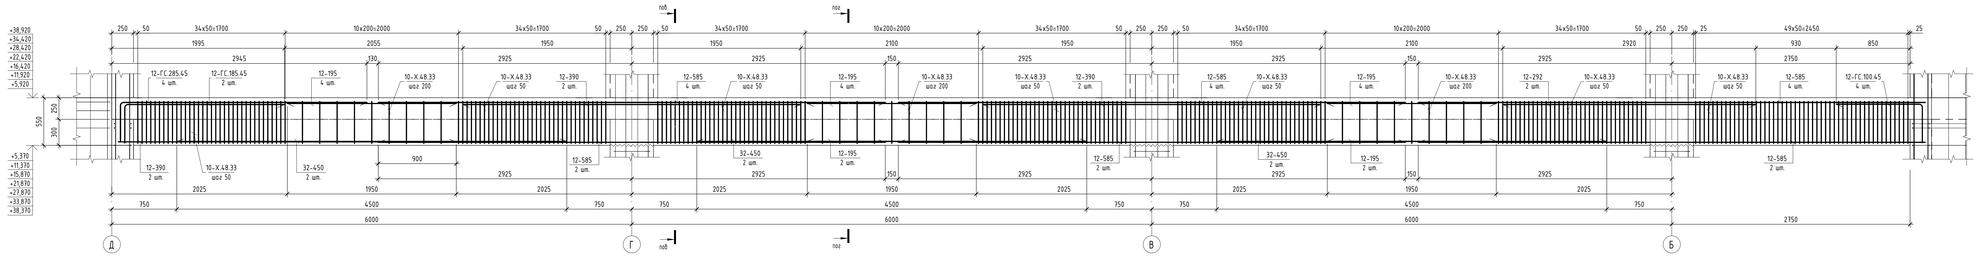



## а-а

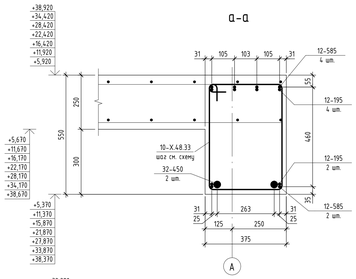



## б-б

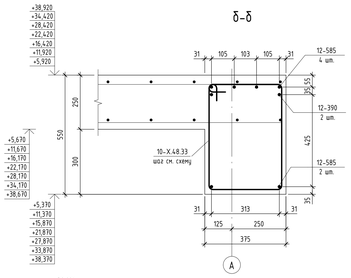


## в-в

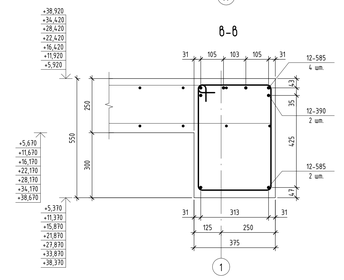


## г-г

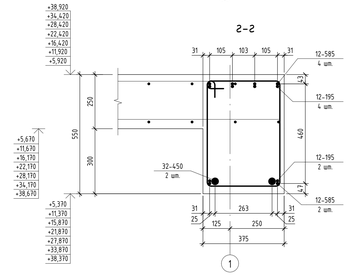


## Спецификация арматуры монолитных балок (на один этаж)

| Поз. | Обозначение | Наименование | Кол. | Масса ед, кг | Примечание |
|---|---|---|---|---|---|
| | | Детали | | | |
| 12-585 | ГОСТ 34028-2016 | Ø12 А500С L= 5850 | 110 | 5,195 | 572,00 |
| 12-390 | ГОСТ 34028-2016 | Ø12 А500С L= 3900 | 46 | 3,464 | 159,16 |
| 12-292 | ГОСТ 34028-2016 | Ø12 А500С L= 2920 | 4 | 2,593 | 10,36 |
| 12-234 | ГОСТ 34028-2016 | Ø12 А500С L= 2340 | 2 | 2,078 | 4,16 |
| 12-195 | ГОСТ 34028-2016 | Ø12 А500С L= 1950 | 108 | 1,732 | 186,84 |
| 32-585 | ГОСТ 34028-2016 | Ø32 А500С L= 5850 | 2 | 36,914 | 73,82 |
| 32-450 | ГОСТ 34028-2016 | Ø32 А500С L= 4500 | 38 | 28,395 | 1079,20 |
| 32-390 | ГОСТ 34028-2016 | Ø32 А500С L= 3900 | 2 | 24,609 | 49,22 |
| 32-292 | ГОСТ 34028-2016 | Ø32 А500С L= 2920 | 2 | 18,426 | 36,86 |
| 12-ГС 455.45 | ГОСТ 34028-2016 | Ø12 А500С L= 4975 | 4 | 4,418 | 17,68 |
| 12-ГС 315.45 | ГОСТ 34028-2016 | Ø12 А500С L= 3575 | 8 | 3,175 | 25,44 |
| 12-ГС 285.45 | ГОСТ 34028-2016 | Ø12 А500С L= 3275 | 16 | 2,909 | 46,56 |
| 12-ГС 265.45 | ГОСТ 34028-2016 | Ø12 А500С L= 3075 | 10 | 2,731 | 27,30 |
| 12-ГС 215.45 | ГОСТ 34028-2016 | Ø12 А500С L= 2575 | 4 | 2,287 | 9,16 |
| 12-ГС 185.45 | ГОСТ 34028-2016 | Ø12 А500С L= 2275 | 8 | 2,021 | 16,16 |
| 12-ГС 100.45 | ГОСТ 34028-2016 | Ø12 А500С L= 1425 | 2 | 1,266 | 2,54 |
| 10-Х 48.33 | ГОСТ 34028-2016 | Ø10 А240 L= 1805 | 1780 | 1,114 | 1975,80 |

## Ведомость деталей

| Поз. | Эскиз |
|---|---|
| 12-ГС 455.45 | 4550; ☆60; 450 |
| 12-ГС 315.45 | 3150; ☆60; 450 |
| 12-ГС 285.45 | 2850; ☆60; 450 |
| 12-ГС 265.45 | 2650; ☆60; 450 |
| 12-ГС 215.45 | 2150; ☆60; 450 |
| 12-ГС 185.45 | 1850; ☆60; 450 |
| 12-ГС 100.45 | 1000; ☆60; 450 |
| 10-Х 48.33 | 90; 90; 325; 475 |

1. Общие указания, сводные ведомость расхода стали, бетона, материалов см. лист 1
2. Схему расположения балок см. листы 8, 17...22


| | | | | | | | | |
|---|---|---|---|---|---|---|---|---|
| | | | | | | 260402082 - КЖ1-15 | | |
| | | | | | | Лабораторно-производственный корпус, г. Москва, г. Зеленоград, проспект Генерала Алексеева, 50б | | |
| Изм. | Кол.уч. | Лист | № док. | Подпись | Дата | | | |
| Разраб. | | Ботинова | | | 09.09.26 | Лабораторно-производственный корпус | Стадия | Лист | Листов |
| Проверил | | Кирбанов | | | 09.09.26 | | Р | 15 | |
| Н.контр. | | Рыбальченко | | | 09.09.26 | Балки монолитные на отм. +5.920...+38.920. Армирование | ПЭТРУСКо | | |


Согласовано


Взам. инв. №


Подп. и дата


Инв. № подл.

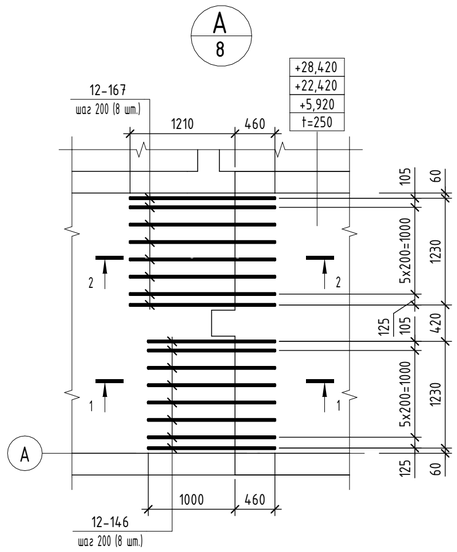


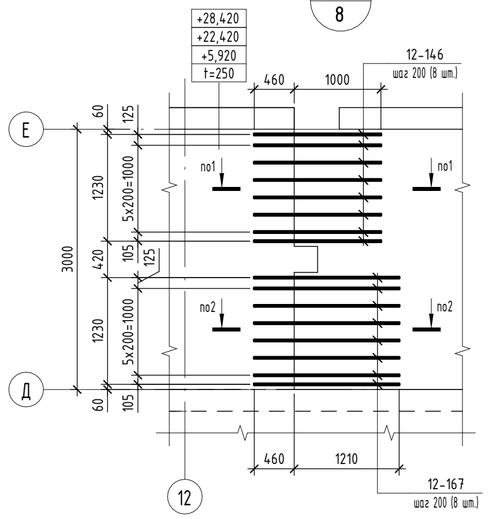


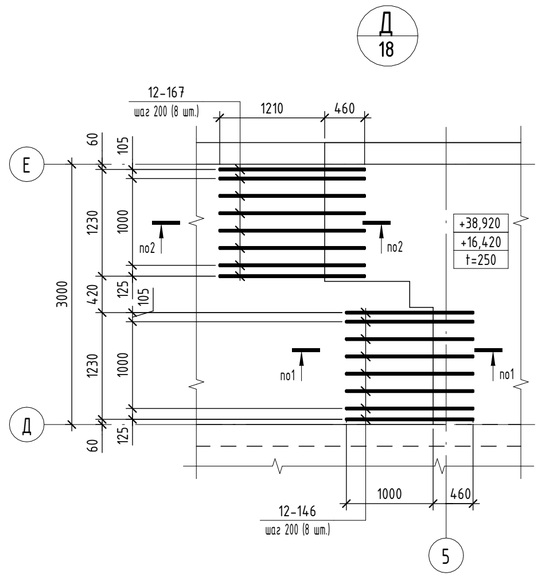
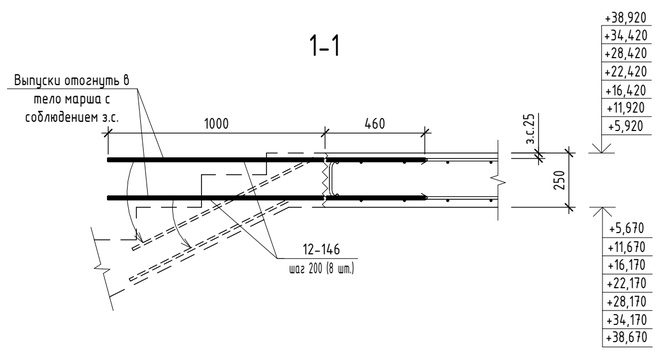

## Условные обозначения

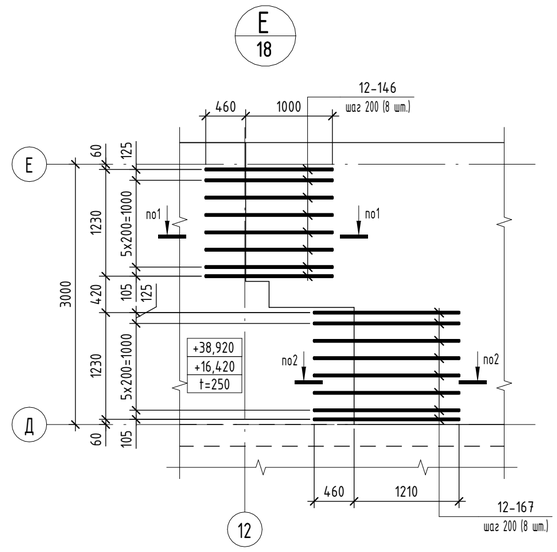
~~~~ – Рабочий шов бетонирования

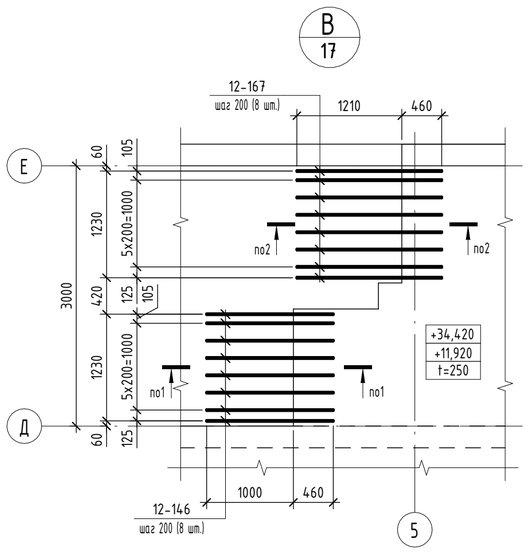+5,920 / t=250 – Отметка верха и толщина плиты перекрытия
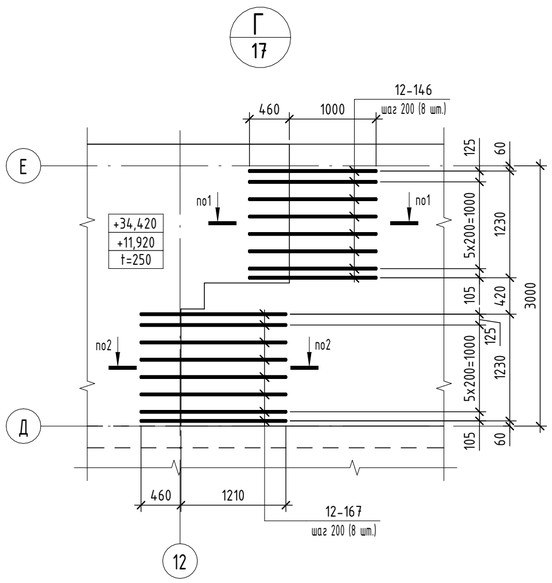
## Спецификация выпусков из плит перекрытия (на один этаж)
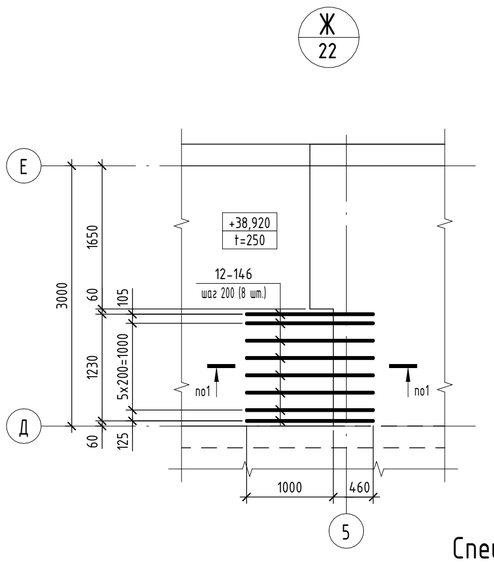
| Поз. | Обозначение | Наименование | Кол. | Масса ед, кг | Примечание |
|---|---|---|---|---|---|
| | | Плиты на отм. +5,920;+11,920;+16,420;+22,420;+28,420;+34,420 | | | |
| 12-167 | ГОСТ 34028-2016 | Ø12 A500C L= 1670 | 96 | 1,483 | 142,32 |
| 12-146 | ГОСТ 34028-2016 | Ø12 A500C L= 1460 | 96 | 1,297 | 124,56 |
| | | Плита на отм. +38,920 | | | |
| 12-167 | ГОСТ 34028-2016 | Ø12 A500C L= 1670 | 64 | 1,483 | 94,88 |
| 12-146 | ГОСТ 34028-2016 | Ø12 A500C L= 1460 | 80 | 1,297 | 103,80 |

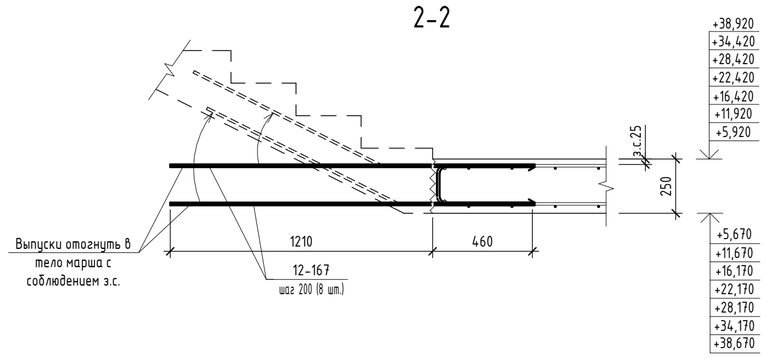


1. Общие указания, сводную ведомость расхода стали, бетона, материалов см. лист 1
2. Схему расположения плит перекрытия см. листы 8, 17...22
3. Не допускается отклонение выпусков из плиты перекрытия от проектного положения более 5мм.

Согласовано

Взам. инв. №

Подп. и дата

Инв. № подл.

| Изм. | Кол.уч. | Лист | № док. | Подпись | Дата |
|---|---|---|---|---|---|
| 1 | – | Зам. | 012-26 | | 15.09.26 |
| Разраб. | | Вотинова | | | 09.09.26 |
| Проверил | | Кирданов | | | 09.09.26 |
| Н.контр. | | Рыбальченко | | | 09.09.26 |

260402082 – КЖ1-16

Лабораторно-производственный корпус, г. Москва, г. Зеленоград, проспект Генерала Алексеева, 50Б


| Стадия | Лист | Листов |
|---|---|---|
| Р | 16 | |

Лабораторно-производственный корпус

Схемы расположения выпусков из монолитного перекрытия на отм. +5,920...+38,920

ПЭТРУСКо
Строительство в медицине
~~~~

# Схема расположения монолитной плиты перекрытия на отм. +11,920. Опалубка

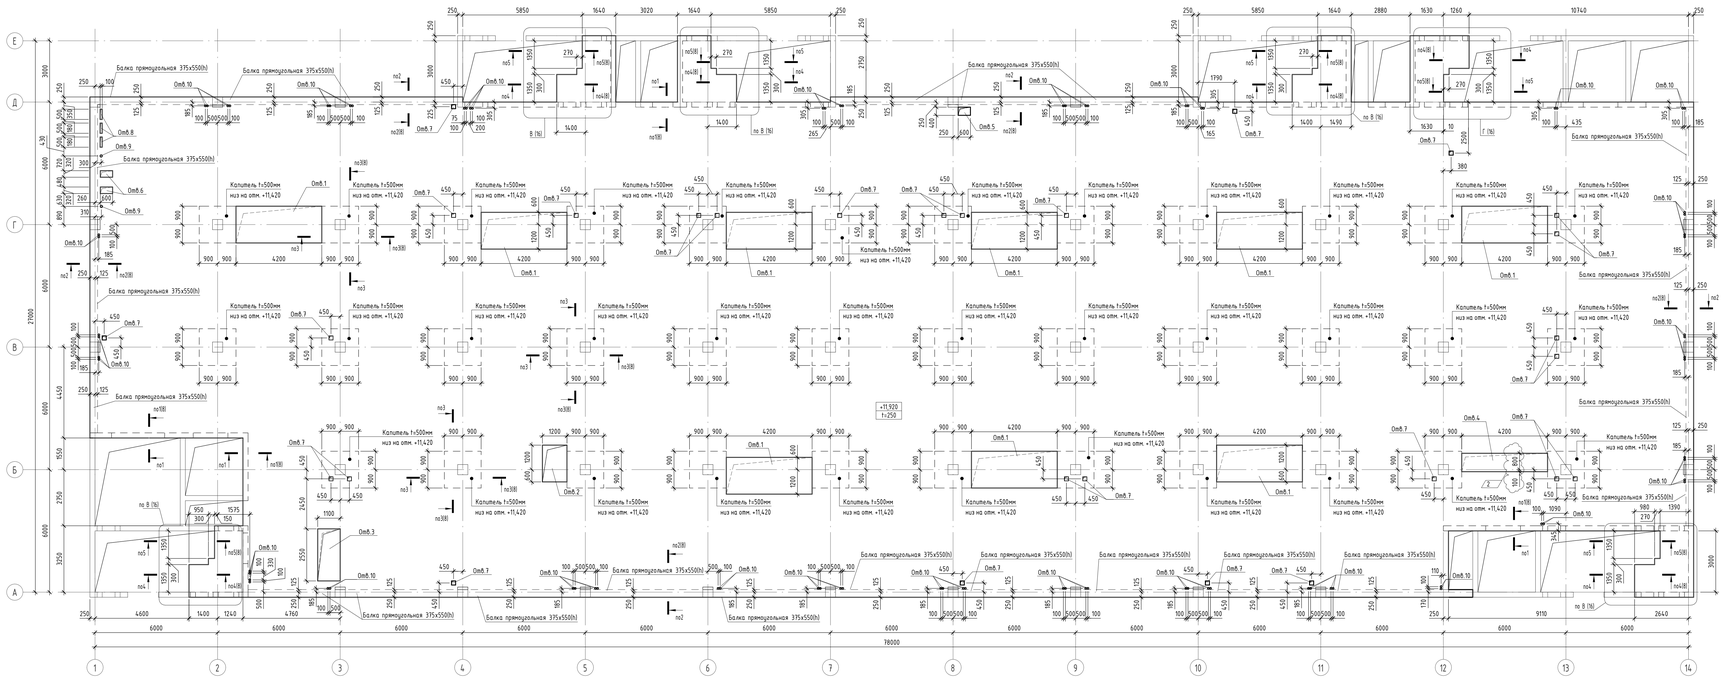


## Ведомость инж. отверстий

| Марка опб. | Размеры, мм | Назначение | Кол. | Примечание |
|---|---|---|---|---|
| Опб.1 | 4200х1800 | ОВ1 | 9 | |
| Опб.2 | 1800х1200 | ОВ1 | 1 | |
| Опб.3 | 2550х1100 | ОВ1 | 1 | |
| Опб.4 | 4200х900 | ОВ1 | 1 | |
| Опб.5 | 600х400 | АР | 1 | |
| Опб.6 | 600х320 | ЭОМ | 2 | |
| Опб.7 | 200х200 | ВК | 28 | |
| Опб.8 | 500х100 | ЭОМ | 3 | |
| Опб.9 | Гильза Ф108х4 | ЭОМ | 2 | |
| Опб.10 | Гильза Ф89х4 | ОТ | 82 | |

Условные обозначения:

+11,920 / h=250 – Отметка верха и толщина плиты перекрытия

1. Общие указания, сводные ведомости расхода бетона см. лист 1
2. Схемы армирования плиты перекрытия см. листы 23..25
3. Схемы поперечного армирования см. лист 14
4. Схемы армирования балок см. лист 15

| | | | | | | |
|---|---|---|---|---|---|---|
| | | | | | | 260402082 - КК1-17 |
| 2 | - | - | ВЧ-26 | | 16.09.26 | Лабораторно-производственный корпус, г. Москва, г. Зеленоград, проспект Генерала Алексеева, 50б |
| 1 | - | Зам. | ОО-26 | | 15.09.26 | |
| Изм. | Кол.уч. | Лист | № док. | Подпись | Дата | |
| Разраб. | | Ветошкина | | | 09.09.26 | Лабораторно-производственный корпус |
| Проверил | | Кирбанов | | | 09.09.26 | |
| Н.контр. | | Рыбальченко | | | 09.09.26 | Схема расположения монолитной плиты перекрытия на отм. +11,920. Опалубка |

| Стадия | Лист | Листов |
|---|---|---|
| Р | 17 | |


ПЭТРУСНо Строительство и недвижимость

Формат А2х1

Согласовано

Инв. № подл. | Подп. и дата | Взам. инв. №

# Схема расположения монолитной плиты перекрытия на отм. +16,420. Опалубка

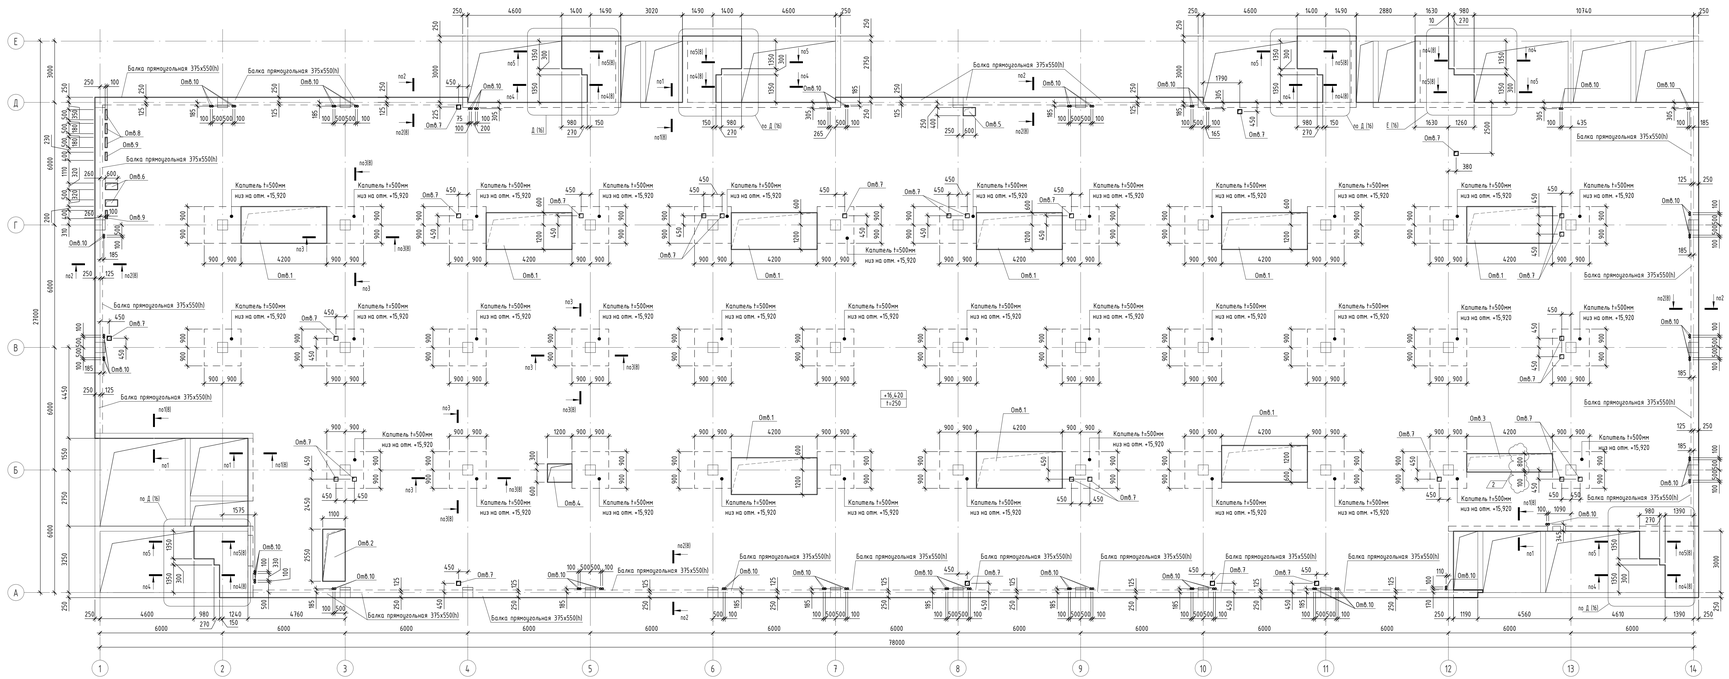


## Ведомость инж. отверстий

| Марка опб. | Размеры, мм | Назначение | Кол. | Примечание |
|---|---|---|---|---|
| Опб.1 | 4200х1800 | ОВ1 | 9 | |
| Опб.2 | 2550х1100 | ОВ1 | 1 | |
| Опб.3 | 4200х900 | ОВ1 | 1 | |
| Опб.4 | 1200х900 | ОВ1 | 1 | |
| Опб.5 | 600х400 | АР | 1 | |
| Опб.6 | 600х320 | ЭОМ | 2 | |
| Опб.7 | 200х200 | ВК | 28 | |
| Опб.8 | 500х100 | ЭОМ | 3 | |
| Опб.9 | 400х100 | ЭОМ | 2 | |
| Опб.10 | Гильза Ф89х4 | ОТ | 82 | |

Условные обозначения:

+16,420 / t=250 – Отметка верха и толщина плиты перекрытия

1. Общие указания, сводную ведомость расхода бетона см. лист 1
2. Схемы армирования плиты перекрытия см. листы 23..25
3. Схему поперечного армирования см. лист 14
4. Схемы армирования балок см. лист 15

| | | | | | | |
|---|---|---|---|---|---|---|
| | | | | | | 260402082 - КК1-18 |
| 2 | - | - | ВЧ-26 | | 16.09.26 | Лабораторно-производственный корпус, г. Москва, г. Зеленоград, проспект Генерала Алексеева, 50Б |
| 1 | - | Зам. | ЮС-26 | | 15.09.26 | |
| Изм. | Кол.уч. | Лист | № док. | Подпись | Дата | |
| Разраб. | | Ветошева | | | 09.09.26 | Лабораторно-производственный корпус |
| Проверил | | Кирбанов В. | | | 09.09.26 | |
| Н.контр. | | Рыбальченко | | | 09.09.26 | Схема расположения монолитной плиты перекрытия на отм. +16,420. Опалубка |

| Стадия | Лист | Листов |
|---|---|---|
| Р | 18 | |


ПЭТРУСКо Строительство и недвижимость

Формат А2х)

Согласовано

Инв. № подл. | Подп. и дата | Взам. инв. №

# Схема расположения монолитной плиты перекрытия на отм. +22,420. Опалубка

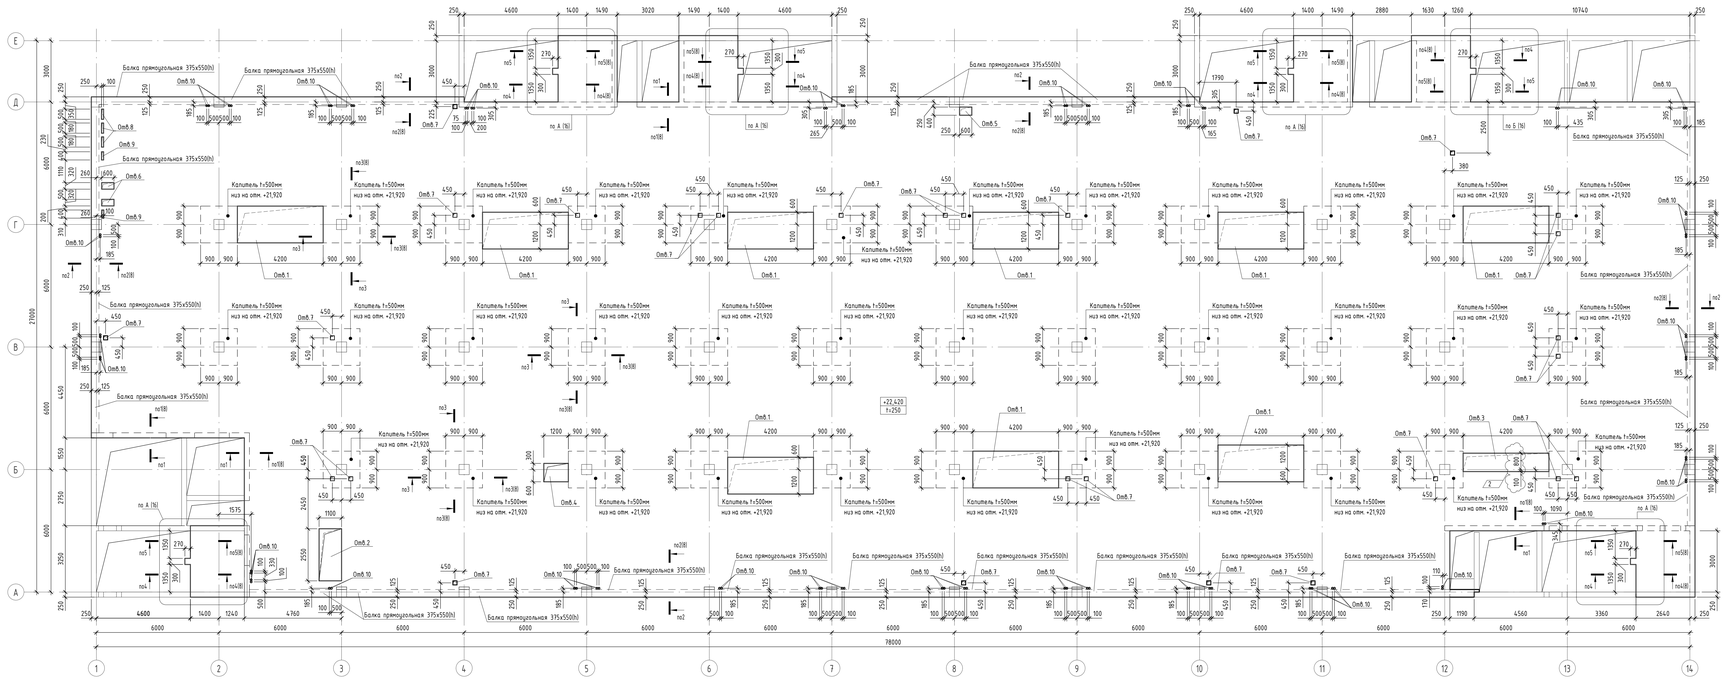


## Ведомость инж. отверстий

| Марка отв. | Размеры, мм | Назначение | Кол. | Примечание |
|---|---|---|---|---|
| Отв.1 | 4200х1800 | ОВ1 | 9 | |
| Отв.2 | 2550х1700 | ОВ1 | 1 | |
| Отв.3 | 4200х900 | ОВ1 | 1 | |
| Отв.4 | 1200х900 | ОВ1 | 1 | |
| Отв.5 | 600х400 | АР | 1 | |
| Отв.6 | 600х320 | ЭОМ | 2 | |
| Отв.7 | 200х200 | ВК | 28 | |
| Отв.8 | 500х100 | ЭОМ | 3 | |
| Отв.9 | 400х100 | ЭОМ | 2 | |
| Отв.10 | Гильза Ф89х4 | ОТ | 82 | |

Условные обозначения:

+22,420 / t+250 – Отметка верха и толщина плиты перекрытия

1. Общие указания, сводные ведомость расхода бетона см. лист 1
2. Схемы армирования плиты перекрытия см. листы 23...25
3. Схему поперечного армирования см. лист 14
4. Схемы армирования балок см. лист 15


| | | | | | | | |
|---|---|---|---|---|---|---|---|
| | | | | | | 260402082 - КК1-19 | |
| 2 | - | - | ЕЧ4-26 | | 16.09.26 | Лабораторно-производственный корпус, г. Москва, г. Зеленоград, проспект Генерала Алексеева, 50б | |
| 1 | - | Зам. | ЮО-26 | | 11.09.26 | | |
| Изм. | Кол.уч. | Лист | № док. | Подпись | Дата | | |
| Разраб. | | Ветошко | | | 09.09.26 | Лабораторно-производственный корпус | Стадия: Р; Лист: 19; Листов: |
| Проверил | | Кирбанов | | | 09.09.26 | | |
| Н.контр. | | Рыбальченко | | | 09.09.26 | Схема расположения монолитной плиты перекрытия на отм. +22,420. Опалубка | ПЭТРУСКо |

Формат А2х1

Согласовано

Инв. № подл. | Подп. и дата | Взам. инв. №

# Схема расположения монолитной плиты перекрытия на отм. +28,420. Опалубка

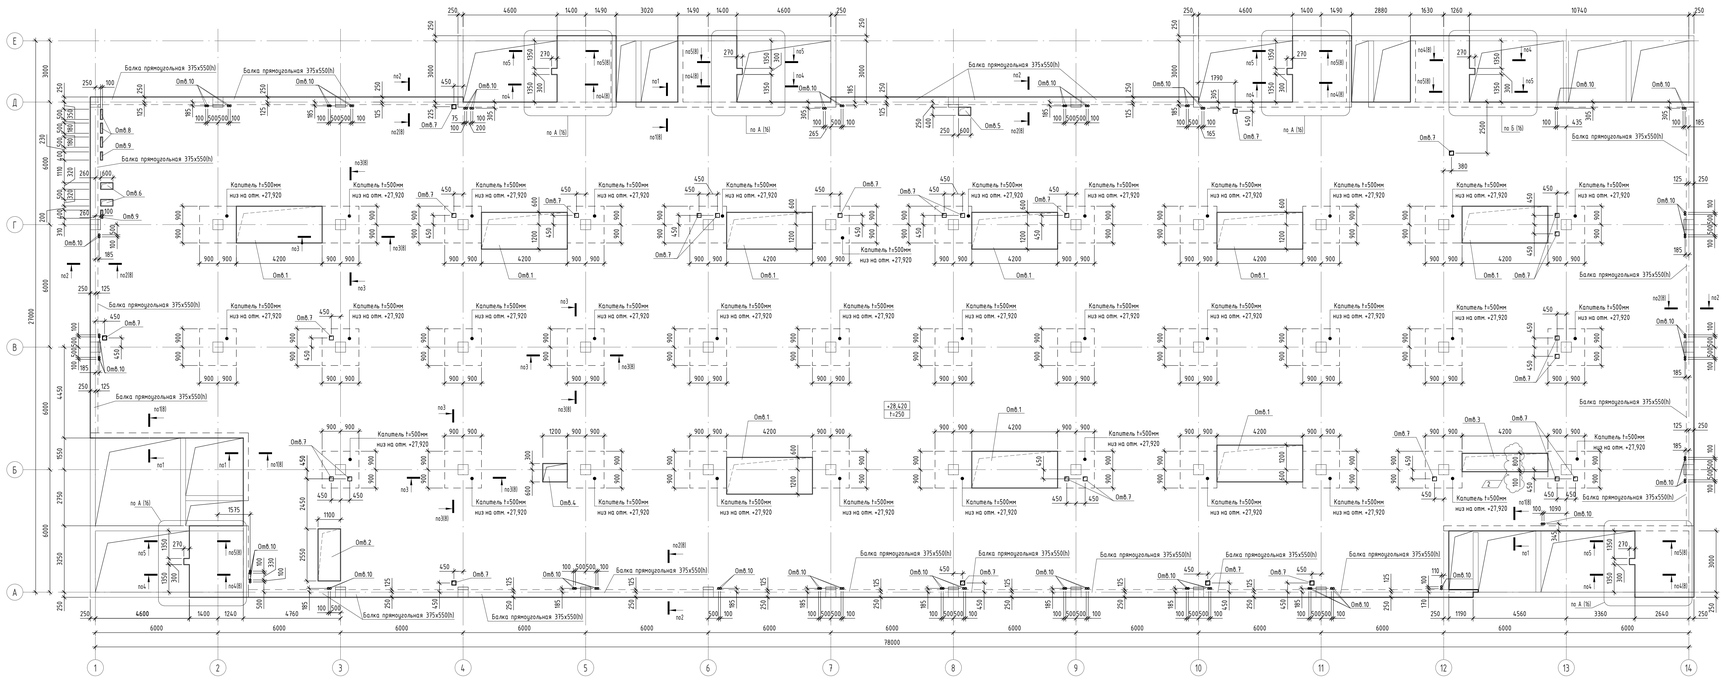


## Ведомость инж. отверстий

| Марка отв. | Размеры, мм | Назначение | Кол. | Примечание |
|---|---|---|---|---|
| Опб.1 | 4200х1800 | ОВ1 | 9 | |
| Опб.2 | 2550х1100 | ОВ1 | 1 | |
| Опб.3 | 4200х900 | ОВ1 | 1 | |
| Опб.4 | 1200х900 | ОВ1 | 1 | |
| Опб.5 | 600х400 | АР | 1 | |
| Опб.6 | 600х320 | ЭОМ | 2 | |
| Опб.7 | 200х200 | ВК | 28 | |
| Опб.8 | 500х100 | ЭОМ | 3 | |
| Опб.9 | 400х100 | ЭОМ | 2 | |
| Опб.10 | Гильза Ø89х4 | ОТ | 82 | |

Условные обозначения:

+28,420 / t=250 – Отметка верха и толщина плиты перекрытия

1. Общие указания, сводную ведомость расхода бетона см. лист 1
2. Схемы армирования плиты перекрытия см. листы 23..25
3. Схему поперечного армирования см. лист 14
4. Схемы армирования балок см. лист 15

| | | | | | | |
|---|---|---|---|---|---|---|
| | | | | | | 260402082 - КЖ1-20 |
| 2 | - | - | ПЧ-26 | | 16.09.26 | Лабораторно-производственный корпус, г. Москва, г. Зеленоград, проспект Генерала Алексеева, 50б |
| 1 | - | Зам. | ЮС-26 | | 15.09.26 | |
| Изм. | Кол.уч. | Лист | № док. | Подпись | Дата | |
| Разраб. | | Ветошкина | | | 09.09.26 | Лабораторно-производственный корпус |
| Проверил | | Кирбанов В. | | | 09.09.26 | |
| Н.контр. | | Рыбальченко | | | 09.09.26 | Схема расположения монолитной плиты перекрытия на отм. +28,420. Опалубка |

| Стадия | Лист | Листов |
|---|---|---|
| Р | 20 | |

ПЭТРУСКо Строительство и недвижимость

Копировал

Формат А2х)


Согласовано

Взам. инв. №

Подп. и дата

Инв. № подл.

# Схема расположения монолитной плиты перекрытия на отм. +34,420. Опалубка

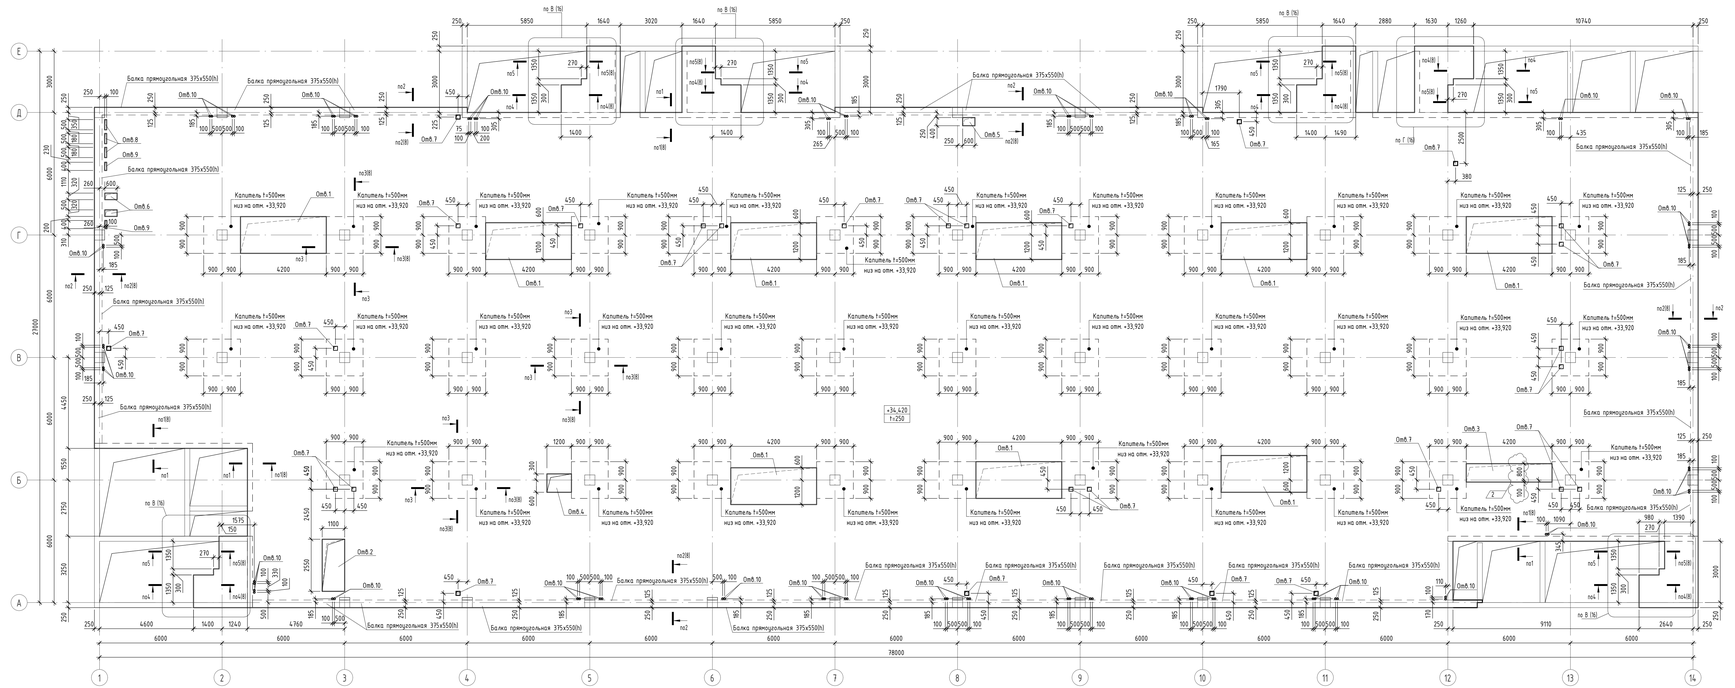


## Ведомость инж. отверстий

| Марка отв. | Размеры, мм | Назначение | Кол. | Примечание |
|---|---|---|---|---|
| Отв.1 | 4200х1800 | ОВ1 | 9 | |
| Отв.2 | 2550х1100 | ОВ1 | 1 | |
| Отв.3 | 4200х900 | ОВ1 | 1 | |
| Отв.4 | 1200х900 | ОВ1 | 1 | |
| Отв.5 | 600х400 | АР | 1 | |
| Отв.6 | 600х320 | ЭОМ | 2 | |
| Отв.7 | 200х200 | ВК | 28 | |
| Отв.8 | 500х100 | ЭОМ | 3 | |
| Отв.9 | 400х100 | ЭОМ | 2 | |
| Отв.10 | Гильза Ø89х4 | ОТ | 82 | |

Условные обозначения:

+34,420 t=250 – Отметка верха и толщина плиты перекрытия

1. Общие указания, сводные ведомости расхода бетона см. лист 1
2. Схемы армирования плиты перекрытия см. листы 23..25
3. Схему поперечного армирования см. лист 14
4. Схемы армирования балок см. лист 15

| | | | | | | |
|---|---|---|---|---|---|---|
| | | | | | | 260402082 - КЖ1-21 |
| 2 | - | - | ПЧ-26 | | 16.09.26 | Лабораторно-производственный корпус, г. Москва, г. Зеленоград, проспект Генерала Алексеева, 50б |
| 1 | - | Зам. | ОО-26 | | 11.09.26 | |
| Изм. | Кол.уч. | Лист | № док. | Подпись | Дата | |
| Разраб. | | Ветошкина | | | 09.09.26 | Лабораторно-производственный корпус |
| Проверил | | Кирбанов В. | | | 09.09.26 | |
| Н.контр. | | Рыбальченко | | | 09.09.26 | Схема расположения монолитной плиты перекрытия на отм. +34,420. Опалубка |

| Стадия | Лист | Листов |
|---|---|---|
| Р | 21 | |


ПЭТРУСКо Строительство и недвижимость

Формат А2х)

Согласовано

Инв. № подл. | Подп. и дата | Взам. инв. №

# Схема расположения монолитной плиты перекрытия на отм. +38,920. Опалубка

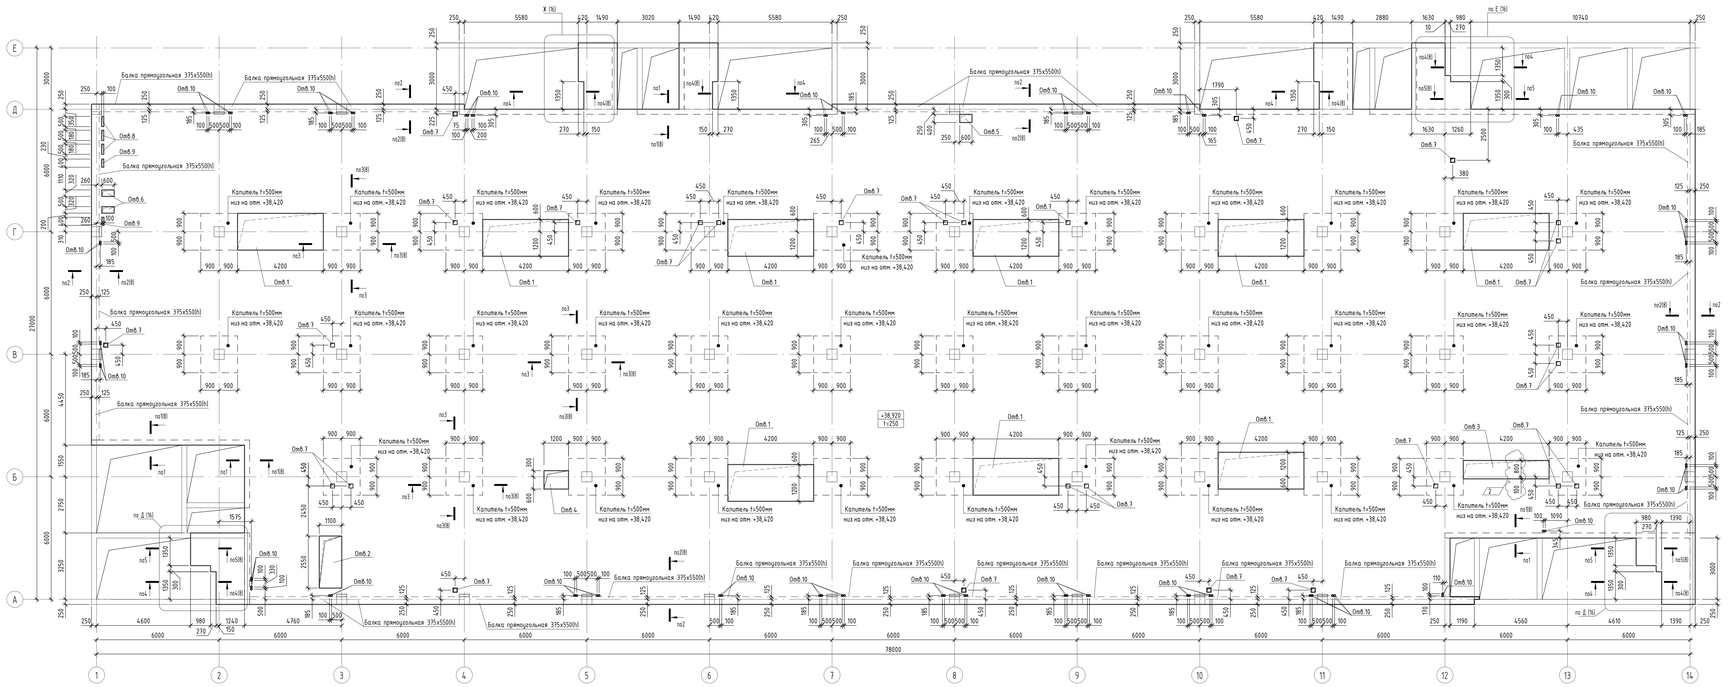


## Ведомость инж. отверстий

| Марка отв. | Размеры, мм | Назначение | Кол. | Примечание |
|---|---|---|---|---|
| Отв.1 | 4200х1800 | ОВ1 | 9 | |
| Отв.2 | 2550х1100 | ОВ1 | 1 | |
| Отв.3 | 4200х900 | ОВ1 | 1 | |
| Отв.4 | 1200х900 | ОВ1 | 1 | |
| Отв.5 | 600х400 | АР | 1 | |
| Отв.6 | 600х320 | ЭОМ | 2 | |
| Отв.7 | 200х200 | ВК | 28 | |
| Отв.8 | 500х100 | ЭОМ | 3 | |
| Отв.9 | 400х100 | ЭОМ | 2 | |
| Отв.10 | Гильза ФЛ9х4. | ОТ | 82 | |

Условные обозначения:

+38,920 – Отметка верха и
h=250 толщина плиты перекрытия

1. Общие указания, сводные ведомость расхода бетона см. лист 1
2. Схемы армирования плиты перекрытия см. листы 23..25
3. Схему поперечного армирования см. лист 14
4. Схемы армирования балок см. лист 15

| | | | | | | |
|---|---|---|---|---|---|---|
| | | | | | | 260402082 - КЖ1-22 |
| 2 | - | - | ВЧ-26 | | 30.09.26 | Лабораторно-производственный корпус, г. Москва, г. Зеленоград, проспект Генерала Алексеева, 50б |
| 1 | - | Зам. | ОО-26 | | 15.09.26 | |
| Изм. | Кол.уч. | Лист | № док. | Подпись | Дата | |
| Разраб. | | Ветошко | | | 09.09.26 | Лабораторно-производственный корпус |
| Проверил | | Кирбанов | | | 09.09.26 | |
| Н.контр. | | Рыбальченко | | | 09.09.26 | Схема расположения монолитной плиты перекрытия на отм. +38,920. Опалубка |

| Стадия | Лист | Листов |
|---|---|---|
| Р | 22 | |


ПЭТРУСНо

Формат А2х)

Согласовано

Инв. № подл. | Подп. и дата | Взам. инв. №

## Схема расположения нижнего армирования монолитного перекрытия на отм. +11,920 (1й и 2й ряды)

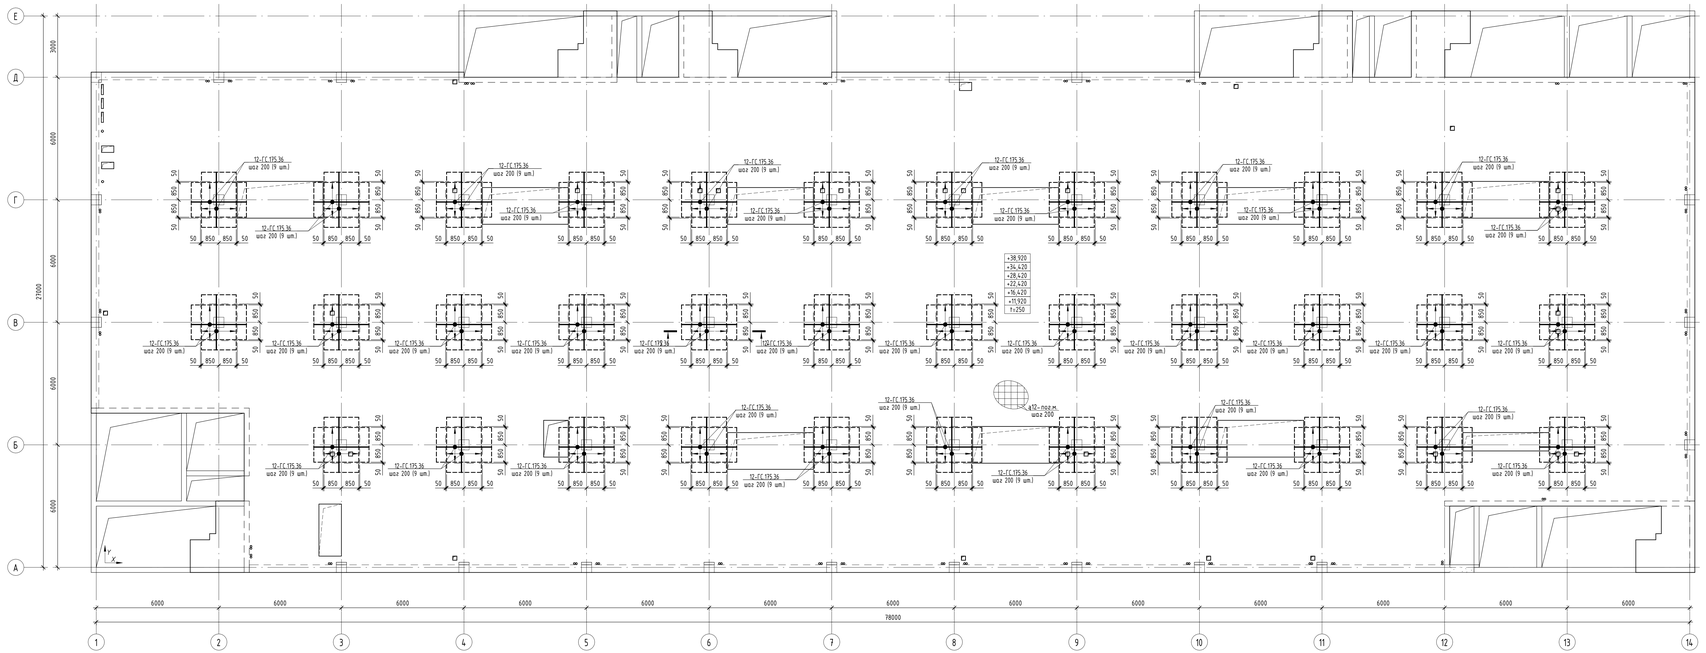


## Маркировка позиций арматуры

Фоновое армирование:

Диаметр стержня, мм
Позиция учитывается в поэтажных ведомостях
16–пред.м.
шаг 200
Шаг установки стержней, мм

Прямые стержни:

Диаметр стержня, мм
Длина стержня, см
16–585
шаг 200 (29 шт.)
Количество стержней
Шаг установки стержней, мм

Гнутые детали:

Диаметр стержня, мм
Тип индекс детали
Габариты детали, см
12-Г-С 60 12
шаг 200 (29 шт.)
Количество стержней
Шаг установки стержней, мм

## Условные обозначения


+5,920 / т+250 – Отметка верха и толщина плиты перекрытия

– Зоны армирования капителей

– Направление раскладки основного и дополнительного армирования

– Фоновая арматура

## Схема армирования капителей

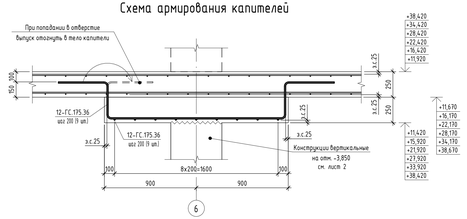


1. Общие указания, сводные ведомости расхода стали, бетона, материалов см. лист 1
2. Данный лист смотреть совместно с листом 13
3. Спецификации арматуры и ведомость деталей см. листы 26...31
4. Фоновая арматура (Верхняя и нижняя) ⌀12 А500С шаг 200мм по всей площади плиты. Масса стержней фоновой арматуры для ⌀12 А500С дана с учетом наклеста Кн=1,047.
5. Стыковку продольной арматуры осуществлять внахлестку без сварки. Стержни в местах пересечения вязать спаренной прямым вязальным проволок диаметром 0,8–1,0 мм по ГОСТ 3282-74.
6. В одном сечении стыковать не более 50% стержней от всего количества стержней, расположенных в этом сечении.
7. Нижнюю арматуру следует стыковать на опоре или за пределами средней трети пролета. Запрещается стыковать нижнюю арматуру в середине пролета
8. В местах перелистка дополнительной арматуры, перелист основной арматуры не допускается.
9. Стержни дополнительного армирования, при наложении их на инженерные отверстия, отогнуть по месту с соблюдением величины защитного слоя по периу стержня 20мм
10. Концы продольных стержней должны отстоять от торца плиты на расстояние не менее 20 мм.
11. Опалубочные чертежи плит перекрытия см. листы 17..22


| | | | | | | | |
|---|---|---|---|---|---|---|---|
| | | | | | | 260402082 - КЖ1-23 | |
| Изм. | Кол.уч. | Лист | № док. | Подпись | Дата | Лабораторно-производственный корпус, г. Москва, г. Зеленоград, проспект Генерала Алексеева, 50б | |
| Разраб. | | Ветошко | | | 15.09.26 | | |
| Проверил | | Кирбанов | | | 15.09.26 | Лабораторно-производственный корпус | Стадия: Р; Лист: 23; Листов: |
| Н.контр. | | Рыбальченко | | | 15.09.26 | Схема расположения нижнего армирования монолитного перекрытия на отм. +11,920...+38,920 (1й и 2й ряды) | ПЭТРУСКо |

Согласовано

Инв. № подл. | Подп. и дата | Взам. инв. №

Формат А2х3

## Схема расположения верхего армирования плиты перекрытия на отм. +11,920...+38,920 вдоль цифровых осей (Эй ряд по Y)

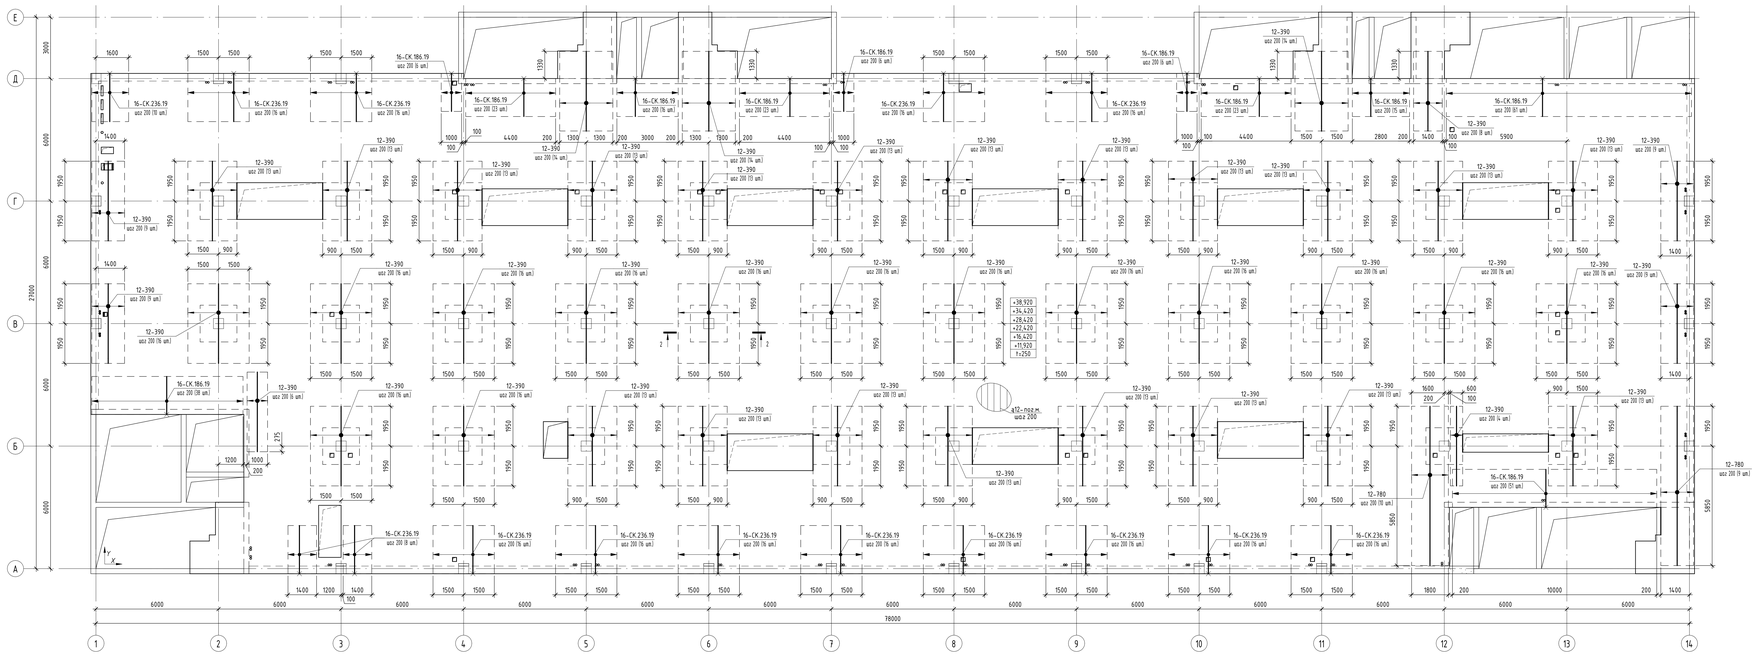


## Маркировка позиций арматуры

Фоновое армирование:

Диаметр стержня, мм
Позиция учитывается в поэтажных ведомостях
16–ПрА-III
шаг 200
Шаг установки стержней, мм

Прямые стержни:

Диаметр стержня, мм
Длина стержня, см
16–585
шаг 200 (29 шт.)
Количество стержней
Шаг установки стержней, мм

Гнутые детали:

Диаметр стержня, мм
Тип гнутой детали
Габариты детали, см
12–Г-1 60 12
шаг 200 (29 шт.)
Количество стержней
Шаг установки стержней, мм

## Условные обозначения

+11,920 / t+250 – Отметка верха и толщина плиты перекрытия


– Зоны армирования капителей


– Направление раскладки основного и дополнительного армирования

– Фоновая арматура

## Схема установки дополнительных арматурных стержней

Шаг 200

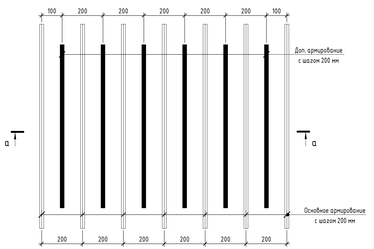

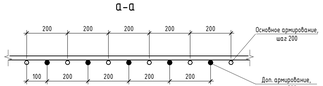
1. Общие указания, сводную ведомость расхода стали, бетона материалов см. лист 1
2. Данный лист смотреть совместно с листом 13
3. Спецификацию арматуры и ведомость деталей см. листы 26...31
4. Фоновая арматура (верхняя) ⌀12 А500С (шаг см. схемы) по всей площади плиты. Масса стержней фоновой арматуры для ⌀12 А500С дана с учетом коэффициента Кн=1,047.
5. Стыковку продольной арматуры осуществлять вязальной без сварки. Стержни в местах пересечения вязать спаренной гибкой вязальных проволок диаметром 0,8–1,0 мм по ГОСТ 3282–74.
6. В одном сечении стыковать не более 50% стержней от Всего количества стержней, расположенных в этом сечении.
7. Верхнюю арматуру следует стыковать в пределах средней трети пролета. Запрещается стыковать верхнюю арматуру на опоре.
8. В местах перехлеста дополнительной арматуры, перехлест основной арматуры не допускается.
9. Для обеспечения проектного положения верхней арматуры использовать поддерживающие фиксаторы
10. Стержни дополнительного армирования, при наложении их на инженерные отверстия, отгонять по месту с соблюдением величины защитного слоя по торцу стержня 20мм.
11. Концы продольных стержней должны отстоять от торца плиты на расстояние не менее 20 мм.
12. Опалубочный чертеж плит перекрытия см. листы 17...22

| | | | | | | |
|---|---|---|---|---|---|---|
| | | | | | 260402082 - КЖ1-24 | |
| | | | | | Лабораторно-производственный корпус, г. Москва, г. Зеленоград, проспект Генерала Алексеева, 50Б | |
| Изм. | Кол.уч | Лист | № док | Подпись | Дата | |
| Разраб. | | Ветошко | | | 15.09.26 | |
| Проверил | | Кирбанов | | | 15.09.26 | |
| Н.контр. | | Рыбальченко | | | 15.09.26 | |
| Лабораторно-производственный корпус | | | | Стадия | Лист | Листов |
| | | | | Р | 24 | |
| Схема расположения верхнего армирования монолитного перекрытия на отм. +11,920... +38,920 вдоль цифровых осей (Эй ряд по 14) | | | | ПЭТРУСКо Строительство и недвижимость | | |


Согласовано

Инв. № подл. | Подп. и дата | Взам. инв. №


Формат А2х3


126х59,4мм (h)

# Схема расположения верхнего армирования монолитного перекрытия на отм. +11,920...+38,920 вдоль буквенных осей (4й ряд по Х)

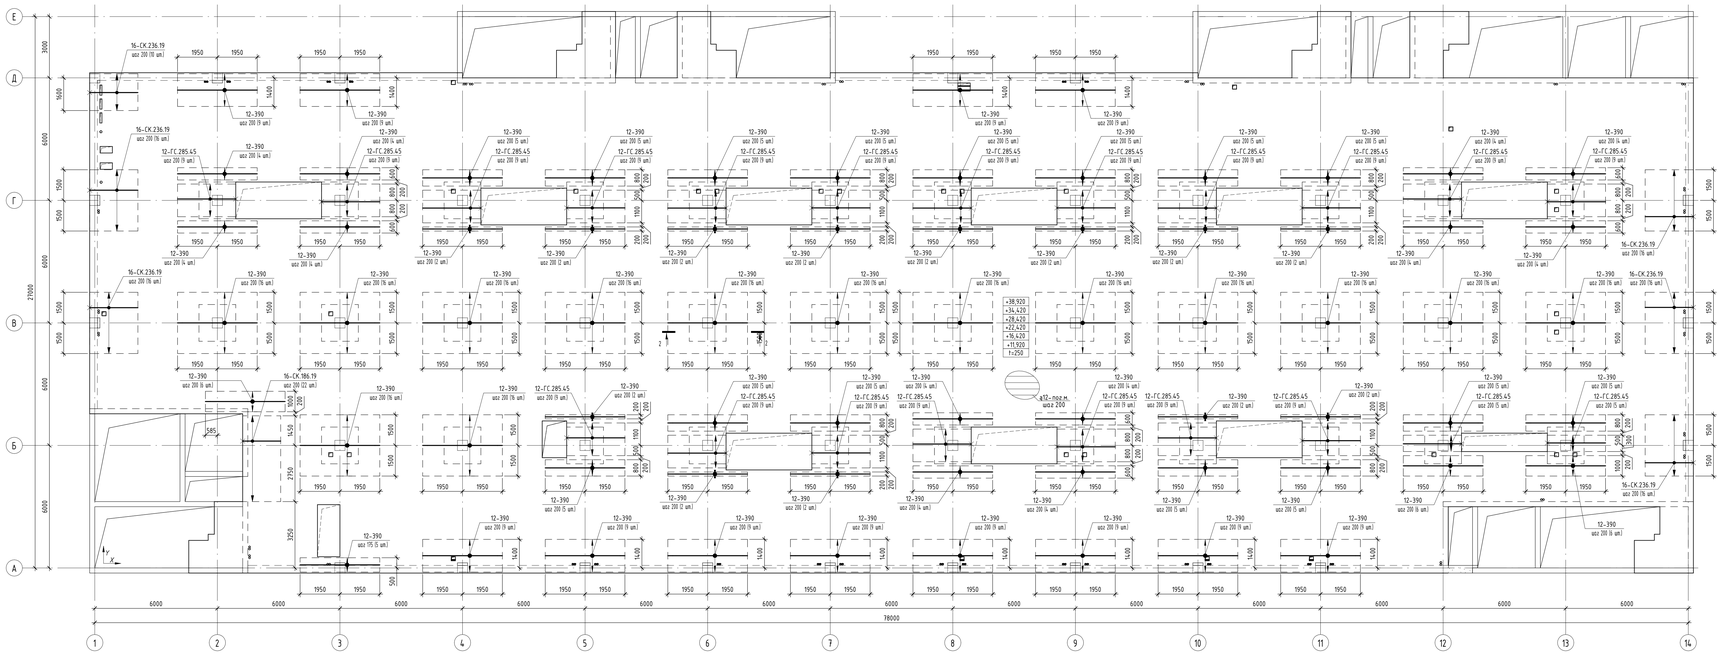


## Схема установки дополнительных арматурных стержней

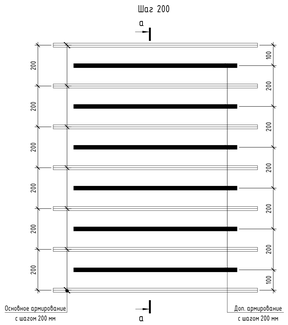

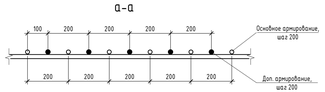
## Маркировка позиций арматуры

Фоновое армирование: Диаметр стержня, мм / Позиция учитывается в погонных метрах / 16-1162 м / шаг 200 / Шаг установки стержней, мм

Прямые стержни: Диаметр стержня, мм / Длина стержня, см / 16-585 / шаг 200 (29 шт.) / Количество стержней / Шаг установки стержней, мм

Гнутые детали: Диаметр стержня, мм / Тип индекс детали / Габариты детали, см / 12-Г.60.12 / шаг 200 (29 шт.) / Количество стержней / Шаг установки стержней, мм

## Условные обозначения

+5,920 / t=250 - Отметка верха и толщина плиты перекрытия

- Зоны армирования капителей

- Направление раскладки основного и дополнительного армирования

- Фоновая арматура

1. Общие указания, сводную ведомость расхода стали, бетона материалов см. лист 1
2. Данный лист смотреть совместно с листом 13
3. Спецификацию арматуры и ведомость деталей см. листы 26...31
4. Фоновое армирование (верхнее) ø12 А500С (шаг см. схему) по всей площади плиты. Масса стержней фоновой арматуры для ø12 А500С дана с учетом коэффициента Кm=1,047
5. Стыковку продольной арматуры осуществлять внахлестку без сварки. Стержни в местах пересечения вязать спаренной прядью вязальных проволок диаметром 0,8-1,0 мм по ГОСТ 3282-74.
6. В одном сечении стыковать не более 50% стержней от всего количества стержней, расположенных в этом сечении.
7. Верхнюю арматуру следует стыковать в пределах средней трети пролета. Запрещается стыковать верхнюю арматуру на опоре.
8. В местах перехвата дополнительной арматуры, перехват основной арматуры не допускается.
9. Для обеспечения проектного положения верхней арматуры использовать поддерживающие фиксаторы
10. Стержни дополнительного армирования, при наложении их на инженерные отверстия, отогнуть по месту с соблюдением величины защитного слоя по торцу стержня 20мм.
11. Концы продольных стержней должны отстоять от торца плиты на расстояние не менее 20 мм.
12. Опалубочный чертеж плит перекрытия см. листы 17...22

| | | | | | | | |
|---|---|---|---|---|---|---|---|
| | | | | | | 260402082 - КЖ1-25 | |
| Изм. | Кол.уч | Лист | № док | Подпись | Дата | Лабораторно-производственный корпус, г. Москва, г. Зеленоград, проспект Генерала Алексеева, 50б | |
| Разраб. | | Ветошко | | | 15.09.26 | | |
| Проверил | | Кирбанов | | | 15.09.26 | Лабораторно-производственный корпус | Стадия: Р; Лист: 25; Листов: |
| Н.контр. | | Рыбальченко | | | 15.09.26 | Схемы расположения верхнего армирования монолитного перекрытия на отм. +11,920... +38,920 вдоль буквенных осей (4й ряд по Х) | ПЭТРУСКо |

Согласовано

Инв. № подл. | Подп. и дата | Взам. инв. №


Формат А2х3 (1261х594мм (h))

## Спецификация арматуры монолитного перекрытия на отм. +11,920


| Поз. | Обозначение | Наименование | | Кол. | Масса ед, кг | Примечание |
|---|---|---|---|---|---|---|
| | | Детали | | | | |
| 12-пог.м. | ГОСТ 34028-2016 | Ø12 А500С | L, пог.м | 38352,8 | 0,888 | 34057,64 |
| 16-пог.м. | ГОСТ 34028-2016 | Ø16 А500С | L, пог.м | 889,2 | 1,578 | 1403,04 |
| 12-780 | ГОСТ 34028-2016 | Ø12 А500С | L= 7800 | 19 | 6,927 | 131,61 |
| 12-390 | ГОСТ 34028-2016 | Ø12 А500С | L= 3900 | 1084 | 3,464 | 3754,96 |
| 12-ГС.175.36 | ГОСТ 34028-2016 | Ø12 А500С | L= 3340 | 630 | 2,966 | 1868,30 |
| 12-ГС.285.45 | ГОСТ 34028-2016 | Ø12 А500С | L= 3275 | 181 | 2,909 | 526,52 |
| 12-СК.72.19 | ГОСТ 34028-2016 | Ø12 А500С | L= 1575 | 18 | 1,399 | 25,20 |
| 12-СК.91.19 | ГОСТ 34028-2016 | Ø12 А500С | L= 1495 | 1071 | 1,328 | 1424,43 |
| 12-СК.45.19 | ГОСТ 34028-2016 | Ø12 А500С | L= 1035 | 866 | 0,92 | 796,72 |
| 16-СК.236.19 | ГОСТ 34028-2016 | Ø16 А500С | L= 2920 | 308 | 4,608 | 1419,29 |
| 16-СК.186.19 | ГОСТ 34028-2016 | Ø16 А500С | L= 2420 | 290 | 3,819 | 1107,51 |
| 8-Х.22.19 | ГОСТ 34028-2016 | Ø8 А240 | L= 935 | 18 | 0,37 | 6,66 |
| 12-Ф.15.20 | ГОСТ 34028-2016 | Ø12 А500С | L= 830 | 6244 | 0,738 | 4608,07 |

## Маркировка позиций арматуры


Фоновое армирование:

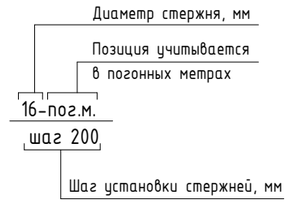







Прямые стержни:

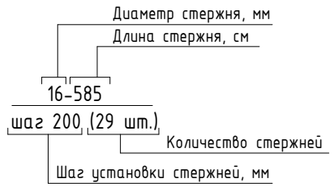






Гнутые детали:

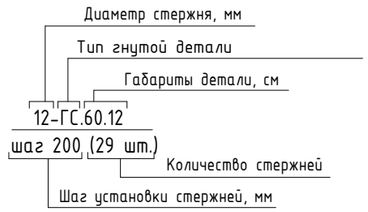


## Ведомость деталей
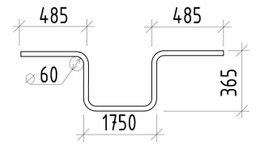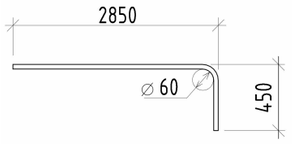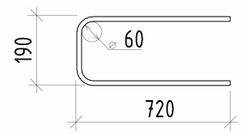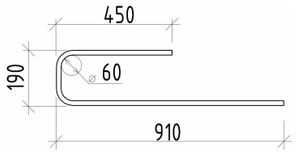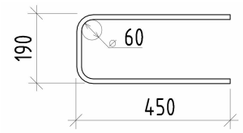
| Поз. | Эскиз |
|---|---|
| 12-ГС.175.36 |   |
| 12-ГС.285.45 |   |
| 12-СК.72.19 |   |
| 12-СК.91.19 |   |
| 12-СК.45.19 |   |

## Ведомость деталей
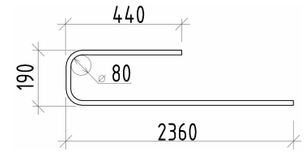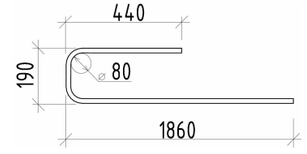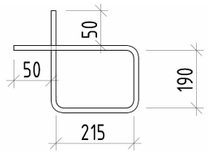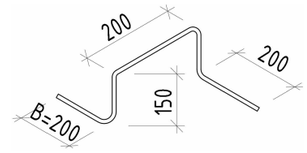
| Поз. | Эскиз |
|---|---|
| 16-СК.236.19 |   |
| 16-СК.186.19 |   |
| 8-Х.22.19 |   |
| 12-Ф.15.20 |   |

1. Общие указания и сводную ведомость расхода стали см. лист 1
2. Данный лист смотреть совместно с листами 23...25

| Изм. | Кол.уч. | Лист | № док. | Подпись | Дата | 260402082 - КЖ1-26 | | | |
|---|---|---|---|---|---|---|---|---|---|
| | | | | | | Лабораторно-производственный корпус, г. Москва, г. Зеленоград, проспект Генерала Алексеева, 50Б | | | |
| Разраб. | | Вотинова | | | 15.09.26 | Лабораторно-производственный корпус | Стадия | Лист | Листов |
| Проверил | | Кирданов | | | 15.09.26 | | Р | 26 | |
| Н.контр. | | Рыбальченко | | | 15.09.26 | Спецификация арматуры монолитного перекрытия на отм. +11,920. Ведомость деталей | ПЭТРУСКо Строительство в медицине | | |


Согласовано | Взам. инв. № | Подп. и дата | Инв. № подл.

## Спецификация арматуры монолитного перекрытия на отм. +16,420


| Поз. | Обозначение | Наименование | | Кол. | Масса ед, кг | Примечание |
|---|---|---|---|---|---|---|
| | | Детали | | | | |
| 12-пог.м. | ГОСТ 34028-2016 | Ø12 А500С | L, пог.м | 38457,6 | 0,888 | 34150,74 |
| 16-пог.м. | ГОСТ 34028-2016 | Ø16 А500С | L, пог.м | 839,2 | 1,578 | 1324,20 |
| 12-780 | ГОСТ 34028-2016 | Ø12 А500С | L= 7800 | 19 | 6,927 | 131,61 |
| 12-390 | ГОСТ 34028-2016 | Ø12 А500С | L= 3900 | 1082 | 3,464 | 3748,01 |
| 12-ГС.175.36 | ГОСТ 34028-2016 | Ø12 А500С | L= 3340 | 630 | 2,966 | 1868,30 |
| 12-ГС.285.45 | ГОСТ 34028-2016 | Ø12 А500С | L= 3275 | 177 | 2,909 | 514,89 |
| 12-СК.72.19 | ГОСТ 34028-2016 | Ø12 А500С | L= 1575 | 18 | 1,399 | 25,20 |
| 12-СК.91.19 | ГОСТ 34028-2016 | Ø12 А500С | L= 1495 | 1083 | 1,328 | 1440,39 |
| 12-СК.45.19 | ГОСТ 34028-2016 | Ø12 А500С | L= 1035 | 867 | 0,92 | 797,64 |
| 16-СК.236.19 | ГОСТ 34028-2016 | Ø16 А500С | L= 2920 | 308 | 4,608 | 1419,29 |
| 16-СК.186.19 | ГОСТ 34028-2016 | Ø16 А500С | L= 2420 | 296 | 3,819 | 1130,42 |
| 8-Х.22.19 | ГОСТ 34028-2016 | Ø8 А240 | L= 935 | 18 | 0,37 | 6,66 |
| 12-Ф.15.20 | ГОСТ 34028-2016 | Ø12 А500С | L= 830 | 6245 | 0,738 | 4608,81 |

## Маркировка позиций арматуры


Фоновое армирование:

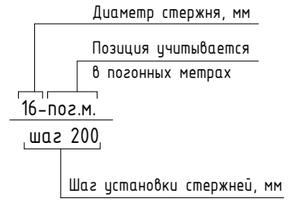







Прямые стержни:

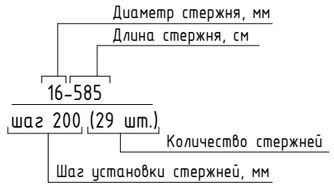






Гнутые детали:

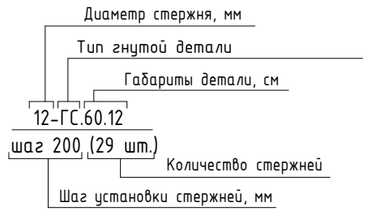


## Ведомость деталей
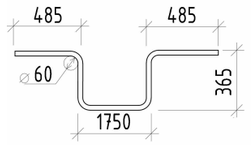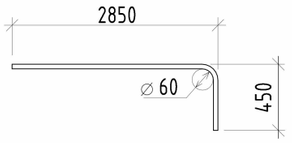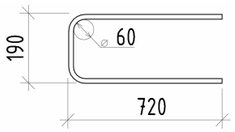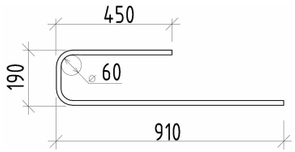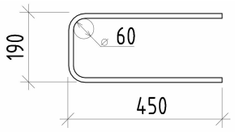
| Поз. | Эскиз |
|---|---|
| 12-ГС.175.36 |   |
| 12-ГС.285.45 |   |
| 12-СК.72.19 |   |
| 12-СК.91.19 |   |
| 12-СК.45.19 |   |

## Ведомость деталей
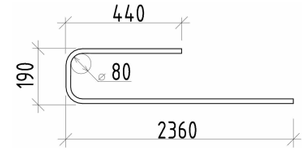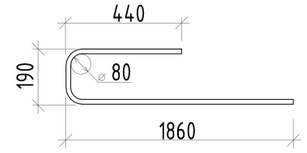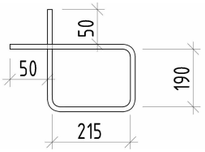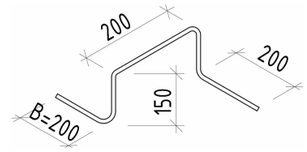
| Поз. | Эскиз |
|---|---|
| 16-СК.236.19 |   |
| 16-СК.186.19 |   |
| 8-Х.22.19 |   |
| 12-Ф.15.20 |   |

1. Общие указания и сводную ведомость расхода стали см. лист 1
2. Данный лист смотреть совместно с листами 23...25

| Изм. | Кол.уч. | Лист | № док. | Подпись | Дата | 260402082 - КЖ1-27 | | | |
|---|---|---|---|---|---|---|---|---|---|
| | | | | | | Лабораторно-производственный корпус, г. Москва, г. Зеленоград, проспект Генерала Алексеева, 50Б | | | |
| Разраб. | | Вотинова | | | 15.09.26 | Лабораторно-производственный корпус | Стадия | Лист | Листов |
| Проверил | | Кирданов | | | 15.09.26 | | Р | 27 | |
| Н.контр. | | Рыбальченко | | | 15.09.26 | Спецификация арматуры монолитного перекрытия на отм. +16,420. Ведомость деталей | ПЭТРУСКо Строительство в медицине | | |

Согласовано

Взам. инв. №

Подп. и дата

Инв. № подл.

## Спецификация арматуры монолитного перекрытия на отм. +22,420

| Поз. | Обозначение | Наименование | Кол. | Масса ед, кг | Примечание |
|---|---|---|---|---|---|
| | | Детали | | | |
| 12-пог.м. | ГОСТ 34028-2016 | Ø12 А500С L, пог.м | 38715,4 | 0,888 | 34379,60 |
| 16-пог.м. | ГОСТ 34028-2016 | Ø16 А500С L, пог.м | 839,2 | 1,578 | 1324,20 |
| 12-780 | ГОСТ 34028-2016 | Ø12 А500С L= 7800 | 25 | 6,927 | 173,18 |
| 12-390 | ГОСТ 34028-2016 | Ø12 А500С L= 3900 | 1094 | 3,464 | 3789,60 |
| 12-ГС.175.36 | ГОСТ 34028-2016 | Ø12 А500С L= 3340 | 630 | 2,966 | 1868,30 |
| 12-ГС.285.45 | ГОСТ 34028-2016 | Ø12 А500С L= 3275 | 177 | 2,909 | 514,89 |
| 12-СК.72.19 | ГОСТ 34028-2016 | Ø12 А500С L= 1575 | 18 | 1,399 | 25,20 |
| 12-СК.91.19 | ГОСТ 34028-2016 | Ø12 А500С L= 1495 | 1083 | 1,328 | 1440,39 |
| 12-СК.45.19 | ГОСТ 34028-2016 | Ø12 А500С L= 1035 | 829 | 0,92 | 762,68 |
| 16-СК.236.19 | ГОСТ 34028-2016 | Ø16 А500С L= 2920 | 308 | 4,608 | 1419,29 |
| 16-СК.186.19 | ГОСТ 34028-2016 | Ø16 А500С L= 2420 | 278 | 3,819 | 1061,69 |
| 8-Х.22.19 | ГОСТ 34028-2016 | Ø8 А240 L= 935 | 18 | 0,37 | 6,66 |
| 12-Ф.15.20 | ГОСТ 34028-2016 | Ø12 А500С L= 830 | 6292 | 0,738 | 4643,50 |






## Маркировка позиций арматуры

**Фоновое армирование:** 16-пог.м. / шаг 200
- 16 — Диаметр стержня, мм
- пог.м. — Позиция учитывается в погонных метрах
- шаг 200 — Шаг установки стержней, мм





**Прямые стержни:** 16-585 / шаг 200 (29 шт.)
- 16 — Диаметр стержня, мм
- 585 — Длина стержня, см
- шаг 200 — Шаг установки стержней, мм
- (29 шт.) — Количество стержней

**Гнутые детали:** 12-ГС.60.12 / шаг 200 (29 шт.)
- 12 — Диаметр стержня, мм
- ГС — Тип гнутой детали
- 60.12 — Габариты детали, см
- шаг 200 — Шаг установки стержней, мм
- (29 шт.) — Количество стержней

## Ведомость деталей
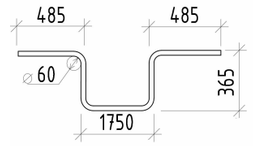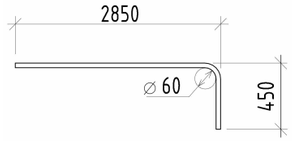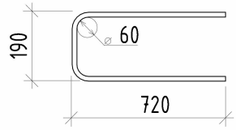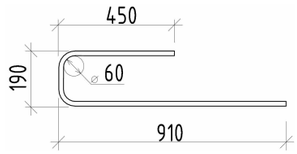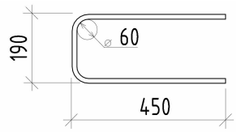
| Поз. | Эскиз |
|---|---|
| 12-ГС.175.36 |   |
| 12-ГС.285.45 |   |
| 12-СК.72.19 |   |
| 12-СК.91.19 |   |
| 12-СК.45.19 |   |

## Ведомость деталей
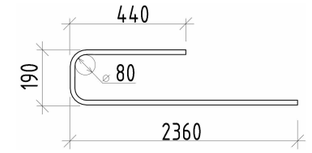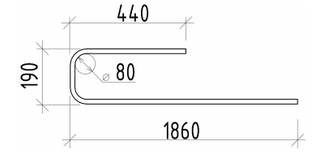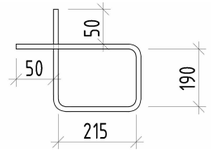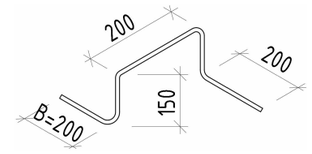
| Поз. | Эскиз |
|---|---|
| 16-СК.236.19 |   |
| 16-СК.186.19 |   |
| 8-Х.22.19 |   |
| 12-Ф.15.20 |   |

1. Общие указания и сводную ведомость расхода стали см. лист 1
2. Данный лист смотреть совместно с листами 23...25

| Изм. | Кол.уч. | Лист | № док. | Подпись | Дата | 260402082 - КЖ1-28 | | | |
|---|---|---|---|---|---|---|---|---|---|
| | | | | | | Лабораторно-производственный корпус, г. Москва, г. Зеленоград, проспект Генерала Алексеева, 50Б | | | |
| Разраб. | | Вотинова | | | 15.09.26 | Лабораторно-производственный корпус | Стадия | Лист | Листов |
| Проверил | | Кирданов | | | 15.09.26 | | Р | 28 | |
| Н.контр. | | Рыбальченко | | | 15.09.26 | Спецификация арматуры монолитного перекрытия на отм. +22,420. Ведомость деталей | ПЭТРУСКо Строительство в медицине | | |

Согласовано

Взам. инв. №

Подп. и дата


Инв. № подл.

## Спецификация арматуры монолитного перекрытия на отм. +28,420


| Поз. | Обозначение | Наименование | | Кол. | Масса ед, кг | Примечание |
|---|---|---|---|---|---|---|
| | | Детали | | | | |
| 12-пог.м. | ГОСТ 34028-2016 | Ø12 А500С | L, пог.м | 38715,4 | 0,888 | 34379,60 |
| 16-пог.м. | ГОСТ 34028-2016 | Ø16 А500С | L, пог.м | 839,2 | 1,578 | 1324,20 |
| 12-780 | ГОСТ 34028-2016 | Ø12 А500С | L= 7800 | 25 | 6,927 | 173,18 |
| 12-390 | ГОСТ 34028-2016 | Ø12 А500С | L= 3900 | 1094 | 3,464 | 3789,60 |
| 12-ГС.175.36 | ГОСТ 34028-2016 | Ø12 А500С | L= 3340 | 630 | 2,966 | 1868,30 |
| 12-ГС.285.45 | ГОСТ 34028-2016 | Ø12 А500С | L= 3275 | 177 | 2,909 | 514,89 |
| 12-СК.72.19 | ГОСТ 34028-2016 | Ø12 А500С | L= 1575 | 18 | 1,399 | 25,20 |
| 12-СК.91.19 | ГОСТ 34028-2016 | Ø12 А500С | L= 1495 | 1083 | 1,328 | 1440,39 |
| 12-СК.45.19 | ГОСТ 34028-2016 | Ø12 А500С | L= 1035 | 829 | 0,92 | 762,68 |
| 16-СК.236.19 | ГОСТ 34028-2016 | Ø16 А500С | L= 2920 | 308 | 4,608 | 1419,29 |
| 16-СК.186.19 | ГОСТ 34028-2016 | Ø16 А500С | L= 2420 | 278 | 3,819 | 1061,69 |
| 8-Х.22.19 | ГОСТ 34028-2016 | Ø8 А240 | L= 935 | 18 | 0,37 | 6,66 |
| 12-Ф.15.20 | ГОСТ 34028-2016 | Ø12 А500С | L= 830 | 6292 | 0,738 | 4643,50 |

## Маркировка позиций арматуры


Фоновое армирование:

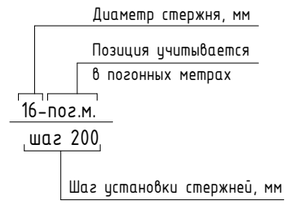







Прямые стержни:

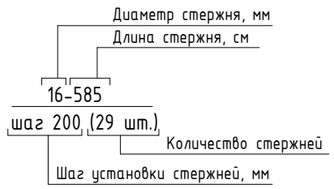






Гнутые детали:

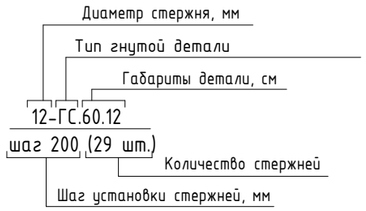


## Ведомость деталей
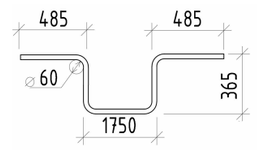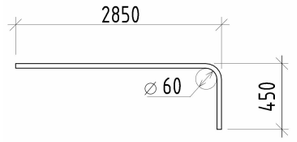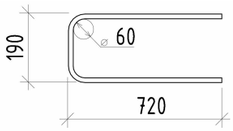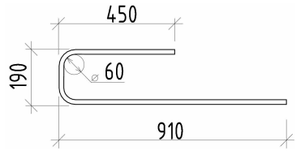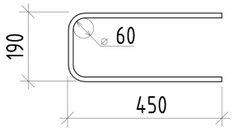
| Поз. | Эскиз |
|---|---|
| 12-ГС.175.36 |   |
| 12-ГС.285.45 |   |
| 12-СК.72.19 |   |
| 12-СК.91.19 |   |
| 12-СК.45.19 |   |

## Ведомость деталей
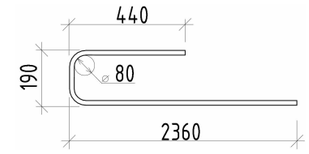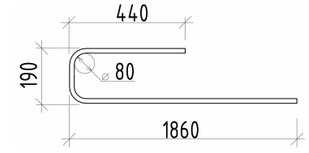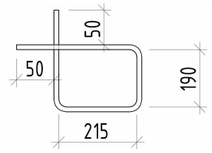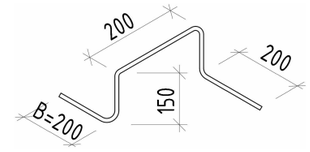
| Поз. | Эскиз |
|---|---|
| 16-СК.236.19 |   |
| 16-СК.186.19 |   |
| 8-Х.22.19 |   |
| 12-Ф.15.20 |   |

1. Общие указания и сводную ведомость расхода стали см. лист 1
2. Данный лист смотреть совместно с листами 23...25

Согласовано

Взам. инв. №

Подп. и дата

Инв. № подл.


| Изм. | Кол.уч. | Лист | № док. | Подпись | Дата | 260402082 - КЖ1-29 | | | |
|---|---|---|---|---|---|---|---|---|---|
| | | | | | | Лабораторно-производственный корпус, г. Москва, г. Зеленоград, проспект Генерала Алексеева, 50Б | | | |
| Разраб. | | Вотинова | | | 15.09.26 | Лабораторно-производственный корпус | Стадия | Лист | Листов |
| Проверил | | Кирданов | | | 15.09.26 | | Р | 29 | |
| Н.контр. | | Рыбальченко | | | 15.09.26 | Спецификация арматуры монолитного перекрытия на отм. +28,420. Ведомость деталей | ПЭТРУСКо Строительство в медицине | | |

## Спецификация арматуры монолитного перекрытия на отм. +34,420


| Поз. | Обозначение | Наименование | Кол. | Масса ед, кг | Примечание |
|---|---|---|---|---|---|
| | | Детали | | | |
| 12-пог.м. | ГОСТ 34028-2016 | Ø12 А500С L, пог.м | 38442,6 | 0,888 | 34137,41 |
| 16-пог.м. | ГОСТ 34028-2016 | Ø16 А500С L, пог.м | 839,2 | 1,578 | 1324,20 |
| 12-780 | ГОСТ 34028-2016 | Ø12 А500С L= 7800 | 19 | 6,927 | 131,61 |
| 12-390 | ГОСТ 34028-2016 | Ø12 А500С L= 3900 | 1088 | 3,464 | 3768,81 |
| 12-ГС.175.36 | ГОСТ 34028-2016 | Ø12 А500С L= 3340 | 630 | 2,966 | 1868,30 |
| 12-ГС.285.45 | ГОСТ 34028-2016 | Ø12 А500С L= 3275 | 177 | 2,909 | 514,89 |
| 12-СК.72.19 | ГОСТ 34028-2016 | Ø12 А500С L= 1575 | 18 | 1,399 | 25,20 |
| 12-СК.91.19 | ГОСТ 34028-2016 | Ø12 А500С L= 1495 | 1071 | 1,328 | 1424,43 |
| 12-СК.45.19 | ГОСТ 34028-2016 | Ø12 А500С L= 1035 | 866 | 0,92 | 796,72 |
| 16-СК.236.19 | ГОСТ 34028-2016 | Ø16 А500С L= 2920 | 308 | 4,608 | 1419,29 |
| 16-СК.186.19 | ГОСТ 34028-2016 | Ø16 А500С L= 2420 | 290 | 3,819 | 1107,51 |
| 8-Х.22.19 | ГОСТ 34028-2016 | Ø8 А240 L= 935 | 18 | 0,37 | 6,66 |
| 12-Ф.15.20 | ГОСТ 34028-2016 | Ø12 А500С L= 830 | 6244 | 0,738 | 4608,07 |

## Маркировка позиций арматуры


Фоновое армирование:

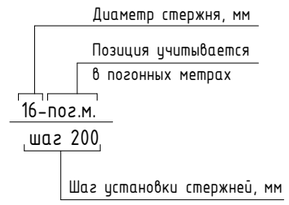







Прямые стержни:

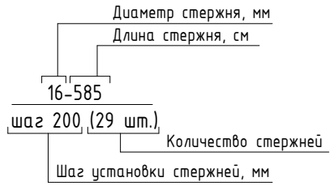






Гнутые детали:

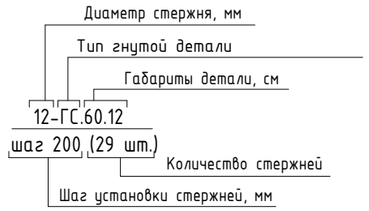


## Ведомость деталей
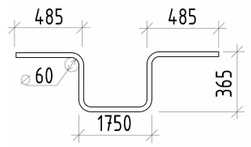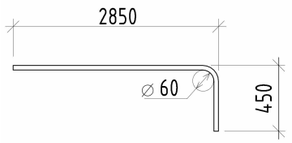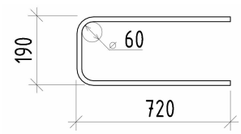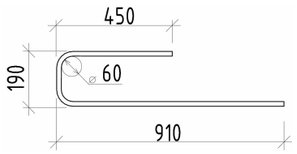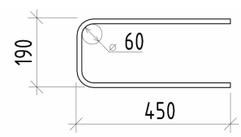
| Поз. | Эскиз |
|---|---|
| 12-ГС.175.36 |   |
| 12-ГС.285.45 |   |
| 12-СК.72.19 |   |
| 12-СК.91.19 |   |
| 12-СК.45.19 |   |

## Ведомость деталей
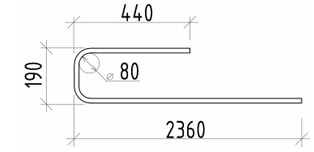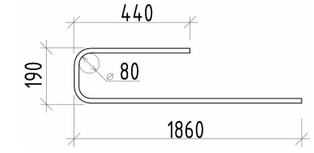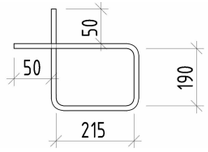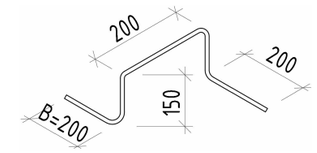
| Поз. | Эскиз |
|---|---|
| 16-СК.236.19 |   |
| 16-СК.186.19 |   |
| 8-Х.22.19 |   |
| 12-Ф.15.20 |   |

1. Общие указания и сводную ведомость расхода стали см. лист 1
2. Данный лист смотреть совместно с листами 23...25

| Изм. | Кол.уч. | Лист | № док. | Подпись | Дата | 260402082 - КЖ1-30 | | | |
|---|---|---|---|---|---|---|---|---|---|
| | | | | | | Лабораторно-производственный корпус, г. Москва, г. Зеленоград, проспект Генерала Алексеева, 50Б | | | |
| Разраб. | | Вотинова | | | 15.09.26 | Лабораторно-производственный корпус | Стадия | Лист | Листов |
| Проверил | | Кирданов | | | 15.09.26 | | Р | 30 | |
| Н.контр. | | Рыбальченко | | | 15.09.26 | Спецификация арматуры монолитного перекрытия на отм. +34,420. Ведомость деталей | ПЭТРУСКо Строительство в медицине | | |


Согласовано | Взам. инв. № | Подп. и дата | Инв. № подл.

## Спецификация арматуры монолитного перекрытия на отм. +38,920


| Поз. | Обозначение | Наименование | | Кол. | Масса ед, кг | Примечание |
|---|---|---|---|---|---|---|
| | | Детали | | | | |
| 12-пог.м. | ГОСТ 34028-2016 | Ø12 А500С | L, пог.м | 38433,2 | 0,888 | 34129,32 |
| 16-пог.м. | ГОСТ 34028-2016 | Ø16 А500С | L, пог.м | 839,2 | 1,578 | 1324,20 |
| 12-780 | ГОСТ 34028-2016 | Ø12 А500С | L= 7800 | 19 | 6,927 | 131,61 |
| 12-390 | ГОСТ 34028-2016 | Ø12 А500С | L= 3900 | 1082 | 3,464 | 3748,01 |
| 12-ГС.175.36 | ГОСТ 34028-2016 | Ø12 А500С | L= 3340 | 630 | 2,966 | 1868,30 |
| 12-ГС.285.45 | ГОСТ 34028-2016 | Ø12 А500С | L= 3275 | 177 | 2,909 | 514,89 |
| 12-СК.72.19 | ГОСТ 34028-2016 | Ø12 А500С | L= 1575 | 9 | 1,399 | 12,60 |
| 12-СК.91.19 | ГОСТ 34028-2016 | Ø12 А500С | L= 1495 | 1071 | 1,328 | 1424,43 |
| 12-СК.45.19 | ГОСТ 34028-2016 | Ø12 А500С | L= 1035 | 857 | 0,92 | 788,44 |
| 16-СК.236.19 | ГОСТ 34028-2016 | Ø16 А500С | L= 2920 | 308 | 4,608 | 1419,29 |
| 16-СК.186.19 | ГОСТ 34028-2016 | Ø16 А500С | L= 2420 | 296 | 3,819 | 1130,42 |
| 8-Х.22.19 | ГОСТ 34028-2016 | Ø8 А240 | L= 935 | 9 | 0,37 | 3,33 |
| 12-Ф.15.20 | ГОСТ 34028-2016 | Ø12 А500С | L= 830 | 6229 | 0,738 | 4597,00 |

## Маркировка позиций арматуры


Фоновое армирование:

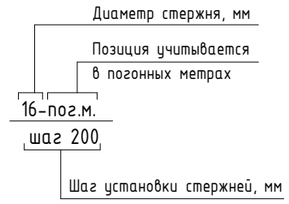







Прямые стержни:

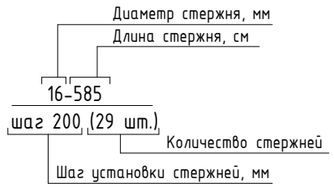






Гнутые детали:

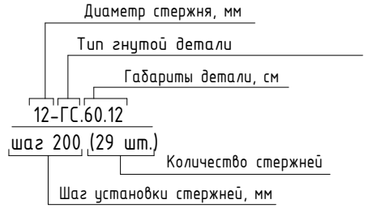


## Ведомость деталей
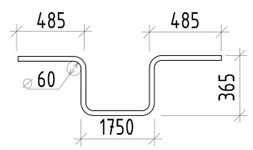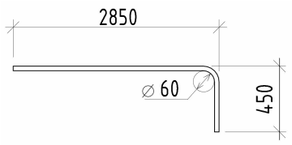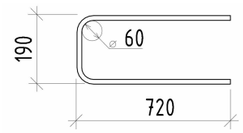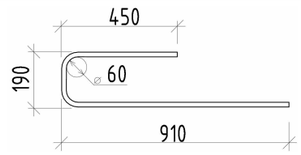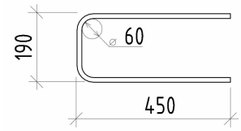
| Поз. | Эскиз |
|---|---|
| 12-ГС.175.36 |   |
| 12-ГС.285.45 |   |
| 12-СК.72.19 |   |
| 12-СК.91.19 |   |
| 12-СК.45.19 |   |

## Ведомость деталей
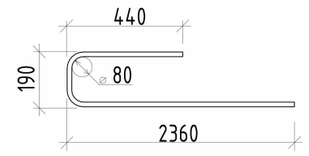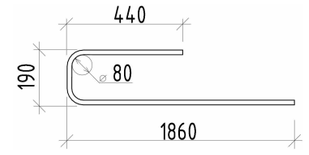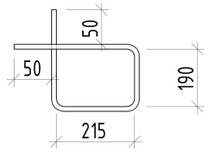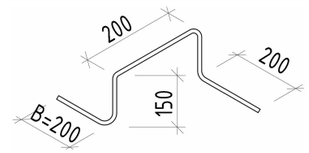
| Поз. | Эскиз |
|---|---|
| 16-СК.236.19 |   |
| 16-СК.186.19 |   |
| 8-Х.22.19 |   |
| 12-Ф.15.20 |   |

1. Общие указания и сводную ведомость расхода стали см. лист 1
2. Данный лист смотреть совместно с листами 23...25

| Изм. | Кол.уч. | Лист | № док. | Подпись | Дата | 260402082 - КЖ1-31 | | | |
|---|---|---|---|---|---|---|---|---|---|
| | | | | | | Лабораторно-производственный корпус, г. Москва, г. Зеленоград, проспект Генерала Алексеева, 50Б | | | |
| Разраб. | | Вотинова | | | 15.09.26 | Лабораторно-производственный корпус | Стадия | Лист | Листов |
| Проверил | | Кирданов | | | 15.09.26 | | Р | 31 | |
| Н.контр. | | Рыбальченко | | | 15.09.26 | Спецификация арматуры монолитного перекрытия на отм. +38,920. Ведомость деталей | ПЭТРУСКо Строительство в медицине | | |


Согласовано

Взам. инв. №


Подп. и дата

Инв. № подл.


Лестница ЛМ-1-2 с отм.-0,180 до отм.+1,470. Опалубочный чертёж

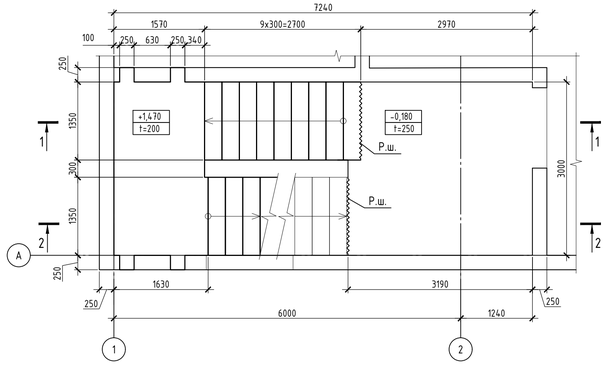



Лестница ЛМ-1-2 с отм.+2,970 до отм.+4,470. Опалубочный чертёж

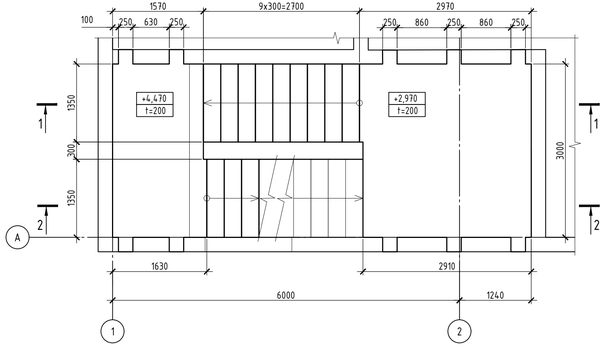



Лестница ЛМ-1-2 с отм.+1,470 до отм.+2,970. Опалубочный чертёж

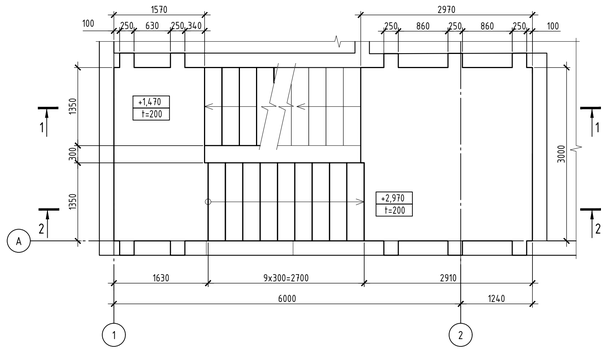



Лестница ЛМ-1-2 с отм.+4,470 до отм.+5,920. Опалубочный чертёж

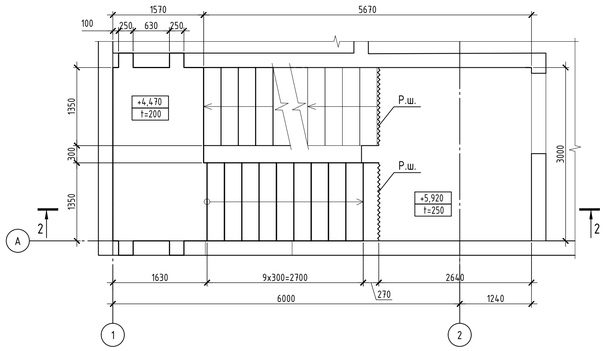


1-1

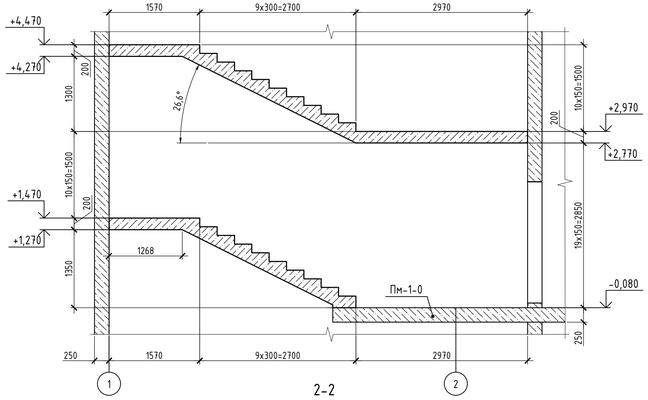


2-2

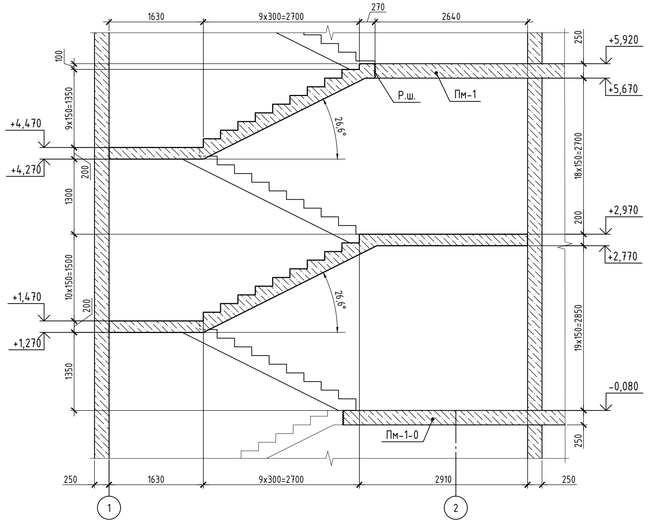


1. Общие указания, сводную ведомость расхода стали, бетона, материалов см. лист 1.
2. Армирование лестницы см. л. 33.

Данный комплект чертежей не подлежит размножению или передаче другим организациям и лицам без согласия автора проекта

| Изм. | Колуч. | Лист | №док. | Подп. | Дата |
|---|---|---|---|---|---|
| Разработал | | Алейников | | | 30.09.26 |
| Проверил | | Кирбанов | | | 30.09.26 |
| Н. контр. | | Рыбальченко | | | 30.09.26 |

260402082-КЖ1-32

Завод по производству лекарственных средств по адресу: г. Москва, Зеленоград, проспект Генерала Алексеева, дом 50Б, строение 2

| Стадия | Лист | Листов |
|---|---|---|
| Р | 32 | |

Лабораторно-производственный корпус


Лестница ЛМ-1-2. Опалубочный чертёж

ООО "ПЭТРУСКо"


Копировал

Формат А3х3


# Лестница ЛМ-1-2. Армирование

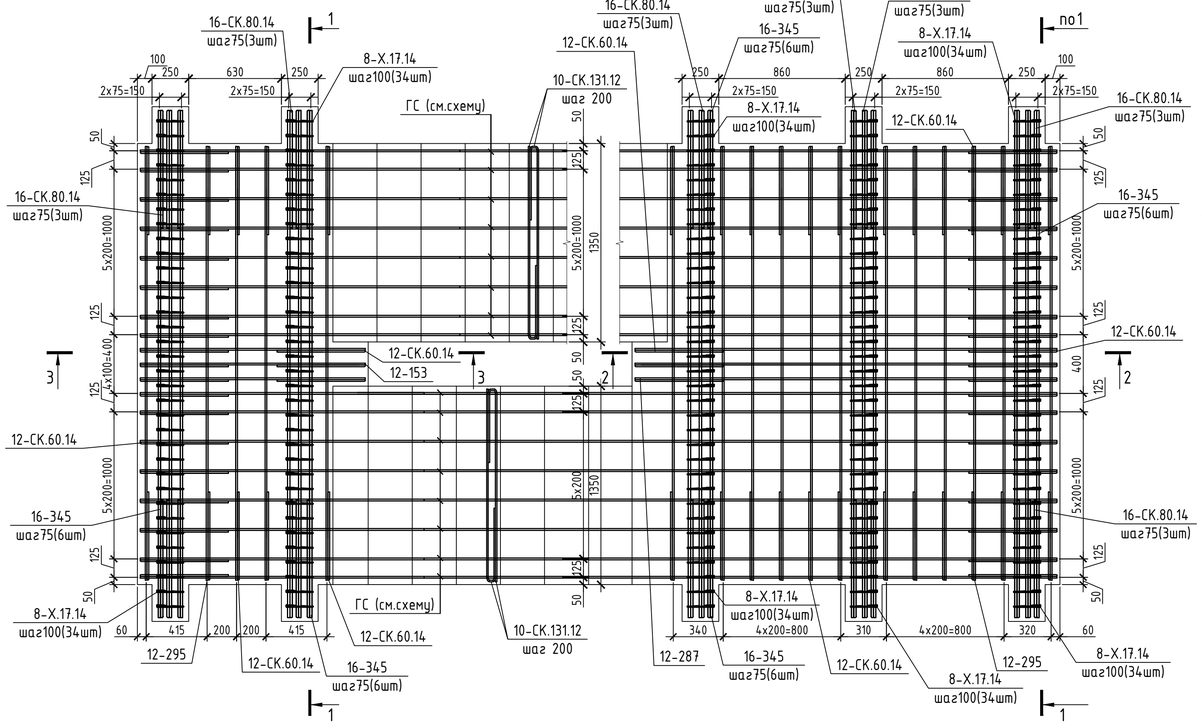



## Маркировочная схема продольного армирования

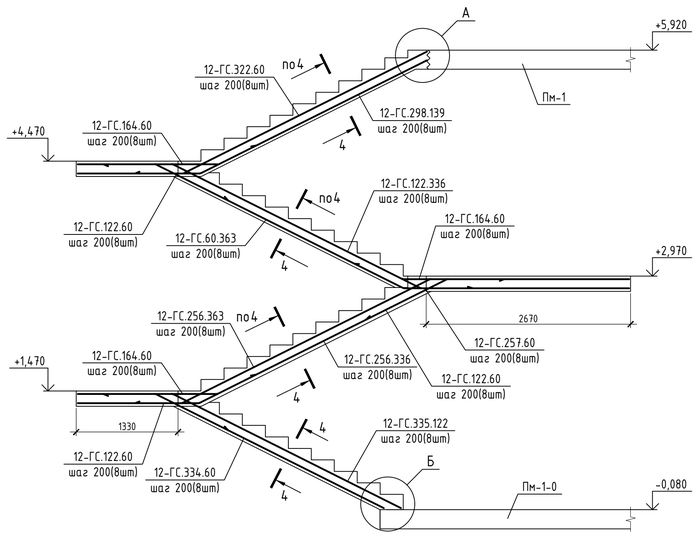



## 1-1

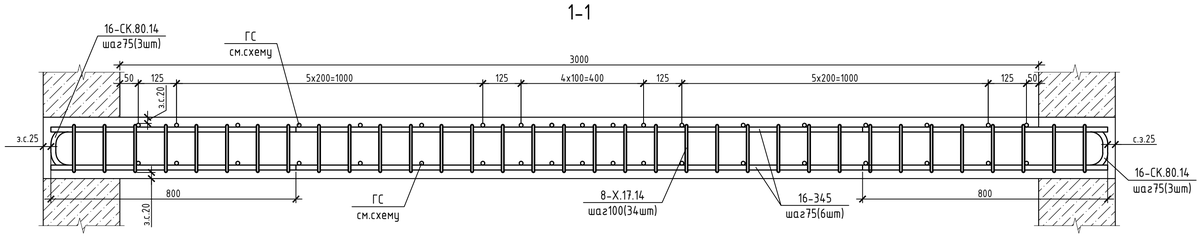



## 2-2

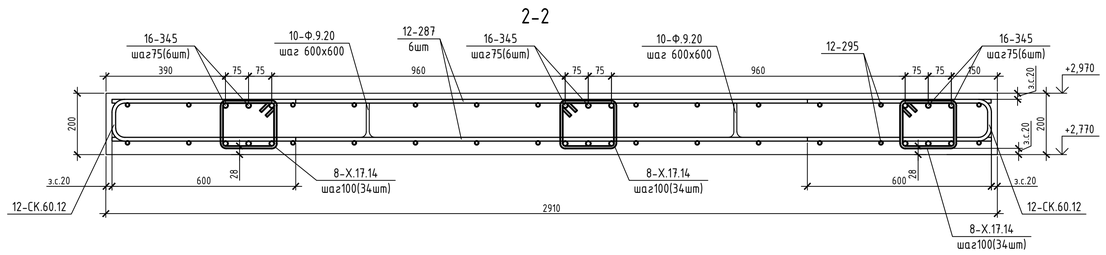



## 3-3

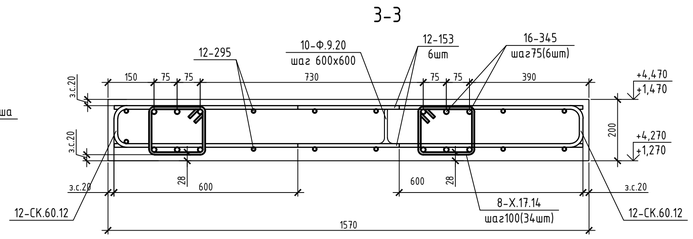



## 4-4 (марш)

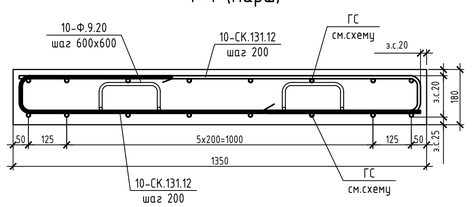


## А

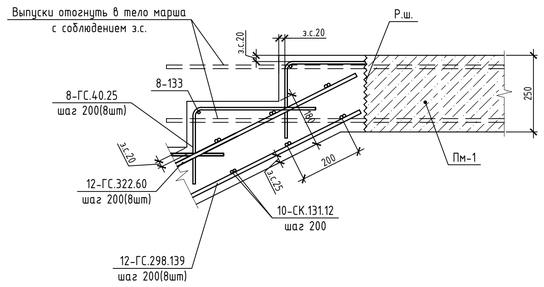


## Б

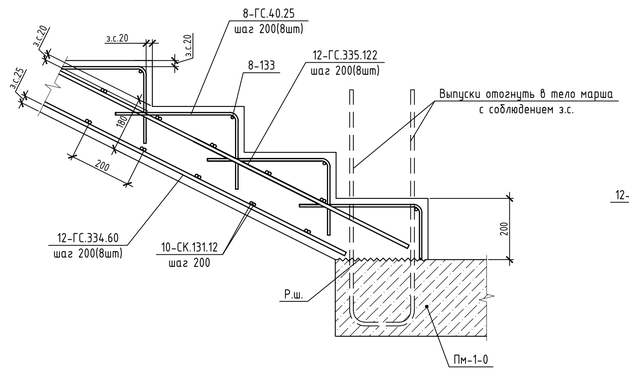


1. Общие указания, сводную ведомость расхода стали, бетона, материалов см. лист 1.
2. Опалубочный чертёж лестницы см. л. 32.

## Спецификация элементов монолитной лестницы ЛМ-1-2

| Поз. | Обозначение | Наименование | Кол. | Масса ед, кг | Примечание |
|---|---|---|---|---|---|
| | | Детали | | | |
| 8-133 | ГОСТ 34028-2016 | Ø8 А500С L=1300 | 40 | 0,526 | 21,20 |
| 12-295 | ГОСТ 34028-2016 | Ø12 А500С L=2950 | 44 | 2,62 | 125,76 |
| 12-287 | ГОСТ 34028-2016 | Ø12 А500С L=2870 | 6 | 2,549 | 15,30 |
| 12-162 | ГОСТ 34028-2016 | Ø12 А500С L=1620 | 6 | 1,439 | 8,64 |
| 12-153 | ГОСТ 34028-2016 | Ø12 А500С L=1530 | 12 | 1,359 | 16,32 |
| 16-345 | ГОСТ 34028-2016 | Ø16 А500С L=3450 | 42 | 5,445 | 228,76 |
| 8-ГС.40.25 | ГОСТ 34028-2016 | Ø8 А500С L=630 | 320 | 0,249 | 79,60 |
| 12-ГС.256.363 | ГОСТ 34028-2016 | Ø12 А500С L=7585 | 8 | 6,736 | 53,89 |
| 12-ГС.256.336 | ГОСТ 34028-2016 | Ø12 А500С L=7585 | 8 | 6,732 | 53,86 |
| 12-ГС.122.336 | ГОСТ 34028-2016 | Ø12 А500С L=7555 | 8 | 6,709 | 107,34 |
| 12-ГС.60.364 | ГОСТ 34028-2016 | Ø12 А500С L=7215 | 8 | 6,407 | 51,26 |
| 12-ГС.335.122 | ГОСТ 34028-2016 | Ø12 А500С L=4570 | 8 | 4,059 | 32,47 |
| 12-ГС.298.139 | ГОСТ 34028-2016 | Ø12 А500С L=4370 | 8 | 3,881 | 31,05 |
| 12-ГС.334.60 | ГОСТ 34028-2016 | Ø12 А500С L=3940 | 8 | 3,499 | 27,99 |
| 12-ГС.322.60 | ГОСТ 34028-2016 | Ø12 А500С L=3815 | 8 | 3,388 | 27,10 |
| 12-ГС.164.60 | ГОСТ 34028-2016 | Ø12 А500С L=2235 | 24 | 1,981 | 15,88 |
| 12-ГС.122.60 | ГОСТ 34028-2016 | Ø12 А500С L=1815 | 24 | 1,612 | 12,90 |
| 10-СК.131.12 | ГОСТ 34028-2016 | Ø10 А500С L=1885 | 130 | 1,164 | 151,32 |
| 12-СК.60.14 | ГОСТ 34028-2016 | Ø12 А500С L=1885 | 108 | 1,137 | 122,78 |
| 16-СК.80.14 | ГОСТ 34028-2016 | Ø16 А500С L=1665 | 42 | 2,628 | 110,32 |
| 8-Х.17.14 | ГОСТ 34028-2016 | Ø8 А240 L=740 | 238 | 0,293 | 69,72 |
| 10-Ф.13.20 | ГОСТ 34028-2016 | Ø10 А500С L=790 | 56 | 0,488 | 27,32 |
| 10-Ф.9.20 | ГОСТ 34028-2016 | Ø10 А500С L=720 | 84 | 0,445 | 37,38 |
| | | Материалы | | | |
| | ГОСТ 26633-2015 | Бетон кл.В25 | | | 8,89м³ |

## Ведомость деталей


| Поз. | Эскиз | Поз. | Эскиз |
|---|---|---|---|
| 8-ГС.40.25 | 400, 250, Ø40 | 12-ГС.164.60 | 600, Ø60, 270, 1640 |
| 12-ГС.256.363 | 2563, Ø60, 1636, 3634, 1392 | 12-ГС.122.60 | 600, Ø60, 225, 1220 |
| 12-ГС.256.336 | 2558, Ø60, 1512, 3357, 1645 | 10-СК.131.12 | 500, Ø50, 125, 1310 |
| 12-ГС.122.336 | 1223, Ø60, 1512, 3357, 2980 | 12-СК.60.14 | Ø60, 135, 600 |
| 12-ГС.60.364 | 600, Ø60, 1636, 3634, 2980 | 16-СК.80.14 | Ø80, 140, 800 |
| 12-ГС.335.122 | 1225, Ø60, 545, 3350 | 8-Х.17.14 | 50, 150, 140, 165 |
| 12-ГС.298.139 | 1390, Ø60, 620, 2985 | 10-Ф.13.20 | 200, 200, 125, 200 |
| 12-ГС.334.60 | 600, Ø60, 225, 3345 | 10-Ф.9.20 | 200, 200, 90, 200 |
| 12-ГС.322.60 | 600, Ø60, 250, 3220 | | |

Данный комплект чертежей не подлежит размножению или передаче другим организациям и лицам без согласия автора проекта


| | | | | | | | |
|---|---|---|---|---|---|---|---|
| Изм. | Кол.уч. | Лист | №док. | Подп. | Дата | 260402082-КЖ1-33 | |
| Разработал | | Алейников | | | 30.09.26 | Завод по производству лекарственных средств по адресу: г. Москва, Зеленоград, проспект Генерала Алексеева, дом 50Б, строение 2 | |
| Проверил | | Кирданов | | | 30.09.26 | Лабораторно-производственный корпус | Стадия: Р; Лист: 33; Листов: |
| Н. контр. | | Рыбальченко | | | 30.09.26 | Лестница ЛМ-1-2. Армирование | ООО "ПЭТРУСКо" |

Копировал Формат А1

## Схема расположения вертикальных несущих конструкций на отм. +5,920. Опалубка

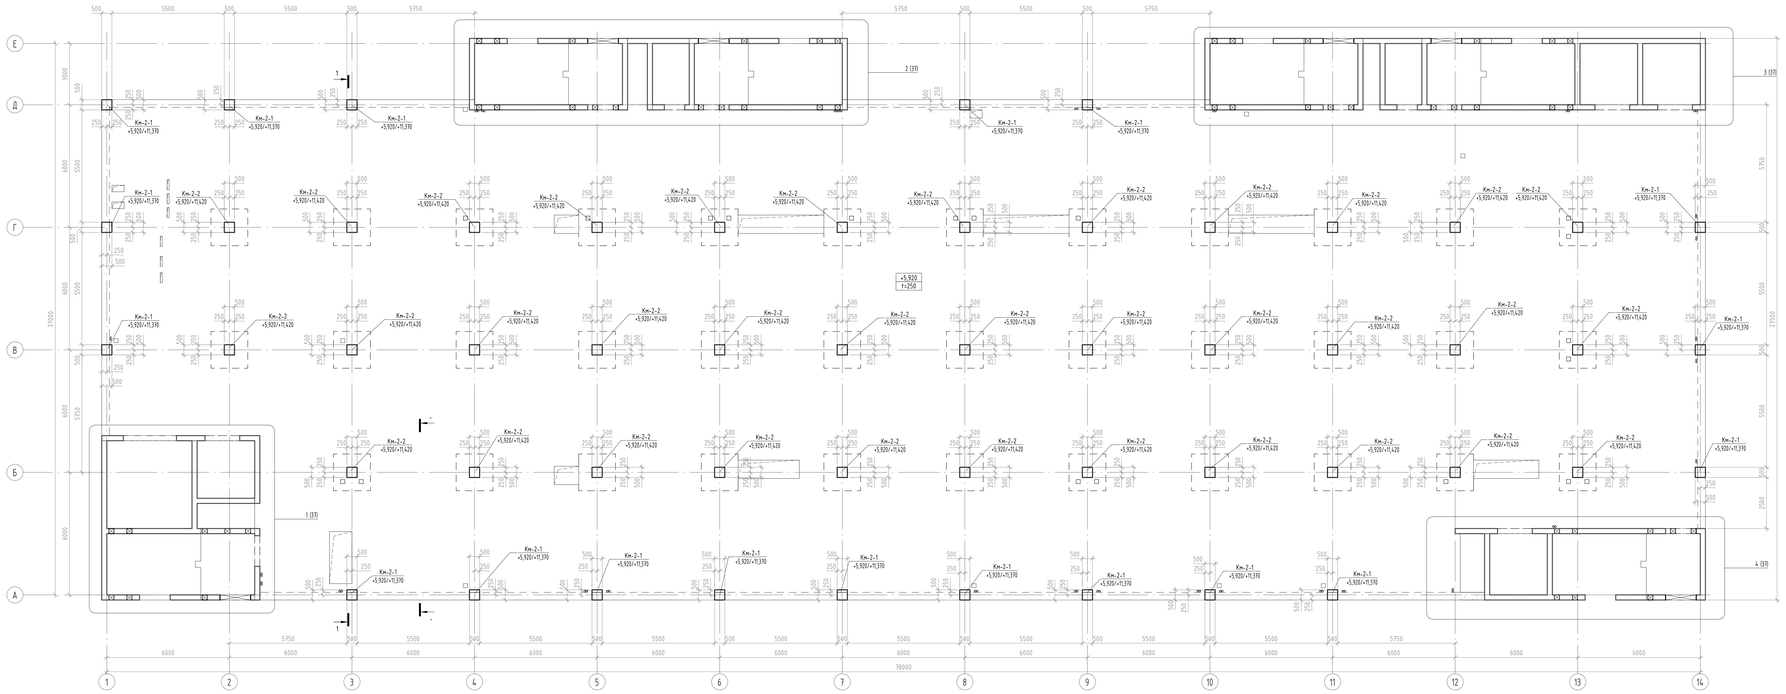


## 1-1

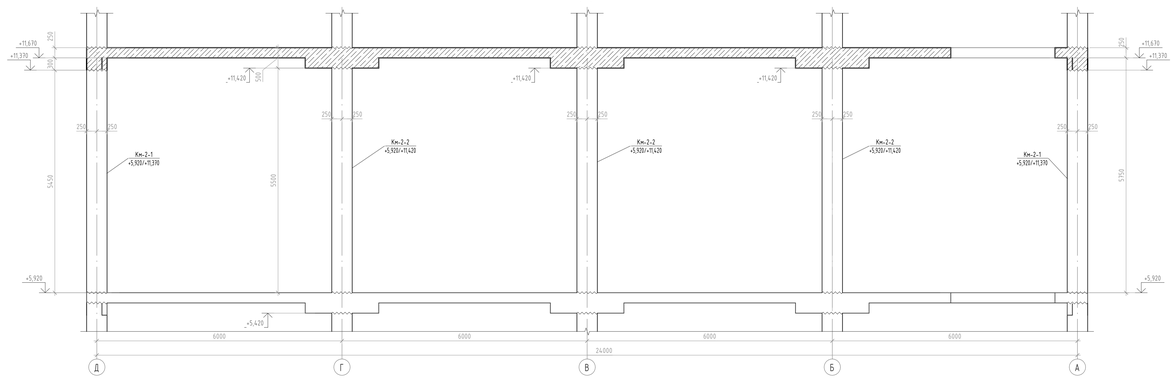


## Спецификация колонн на отм. +5,920

| Поз. | Обозначение | Наименование | Кол. | Объем, м³ | Приме-чание |
|---|---|---|---|---|---|
| Кж-2-1 | | Колонна монолитная 500х500 | 19 | 1,36 | 25,8875 |
| Кж-2-2 | | Колонна монолитная 500х500 | 35 | 1,38 | 48,125 |
| Общий итог | | | 54 | | 74,0125 |

### Условные обозначения:

- Рабочий шов бетонирования
- -0,080 / t=250 – Отметка верха и толщина плиты перекрытия
- Контур вышестоящих конструкций
- Г.Т.С. (граница типа стены)

1. Общие указания см. лист 1

| | | | | | | | |
|---|---|---|---|---|---|---|---|
| | | | | | | 260402082 - КЖ1-34 | |
| Изм. | Кол.уч. | Лист | № док. | Подпись | Дата | Лабораторно-производственный корпус, г. Москва, г. Зеленоград, проспект Генерала Алексеева, 50б | |
| Разработал | | Колотилец | | | 23.09.26 | Лабораторно-производственный корпус | Стадия: Р; Лист: 34; Листов: |
| Проверил | | Карбанов | | | 23.09.26 | | |
| Н.контр. | | Рыбальченко | | | 23.09.26 | Схема расположения вертикальных несущих конструкций на отм. +5,920. Опалубка | ПЭТРУСКо |

Формат А2х1


Согласовано

Взам. инв. №

Подп. и дата

Инв. № подл.



# Колонна Км-2-1

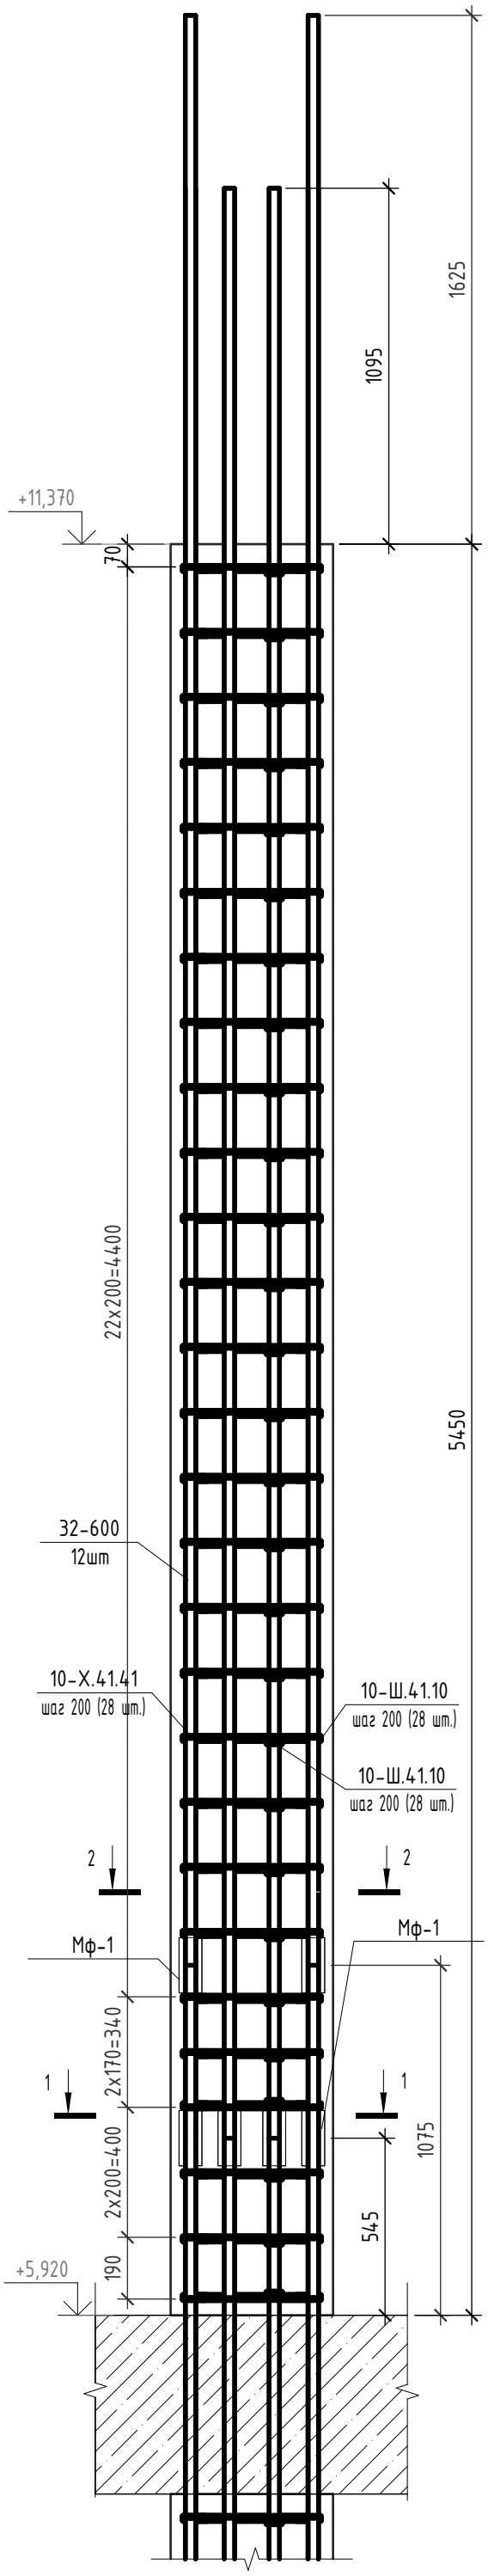



## Спецификация элементов колонны Км-2-1

| Поз. | Обозначение | Наименование | | Кол. | Масса ед, кг | Примечание |
|---|---|---|---|---|---|---|
| | | Детали | | | | |
| 32-600 | ГОСТ 34028-2016 | Ø32 А500С | L= 6000 | 12 | 37,86 | 454,32 |
| 10-Х.41.41 | ГОСТ 34028-2016 | Ø10 А240 | L= 1805 | 28 | 1,114 | 31,19 |
| 10-Ш.41.10 | ГОСТ 34028-2016 | Ø10 А240 | L= 610 | 56 | 0,377 | 21,12 |
| | | Изделия | | | | |
| Мф-1 | | Муфта обжимная | | 12 | | |
| | | Материалы | | | | |
| | ГОСТ 26633-2015 | Бетон В30 | | | | 1,36 м$^3$ |


## Ведомость деталей
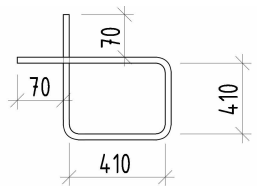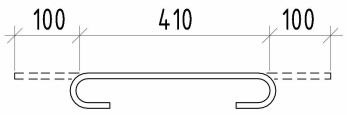
| Поз. | Эскиз |
|---|---|
| 10-Х.41.41 |   |
| 10-Ш.41.10 |   |

1-1

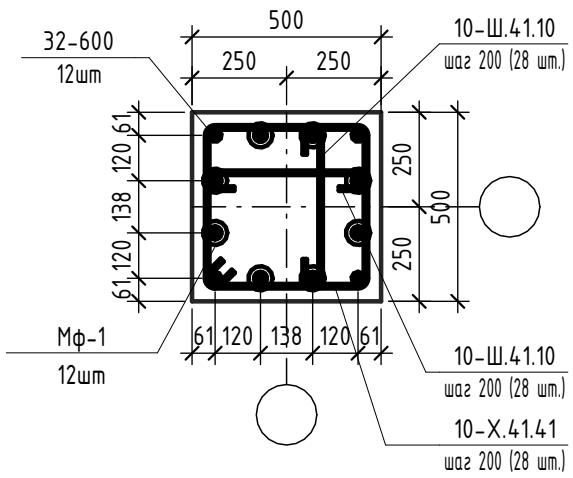


2-2

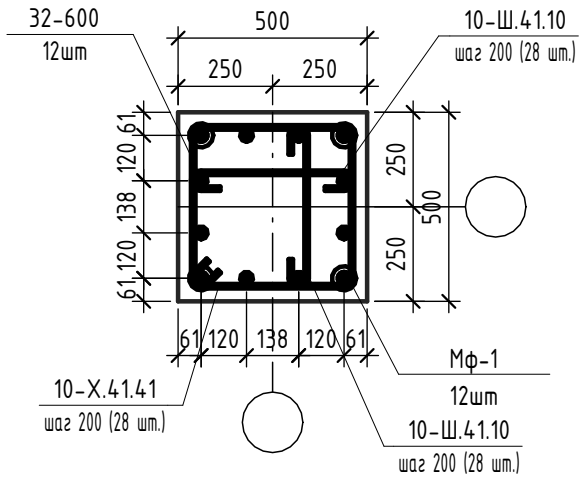



1. Общие указания, сводную ведомость расхода стали, бетона материалов см. лист 1.
2. Данный лист смотреть совместно с листом 34.
3. Соединительные муфты Мф-1 приняты по ТУ 4842-003-75604862-2012. Соединение выполнить путем опрессовки соединительных муфт с использованием гидравлической мобильной установки в построечных условиях.
Длина соединительной муфты до опрессовки, при диаметре соединяемой арматуры ф32 равна 192мм.

| Изм. | Кол.уч. | Лист | № док. | Подпись | Дата | 260402082 - КЖ1-35 | | | |
|---|---|---|---|---|---|---|---|---|---|
| | | | | | | Лабораторно-производственный корпус, г. Москва, г. Зеленоград, проспект Генерала Алексеева, 50Б | | | |
| Разработал | | Алейников | | | 15.10.26 | Лабораторно-производственный корпус | Стадия | Лист | Листов |
| Проверил | | Кирданов | | | 15.10.26 | | Р | 35 | |
| Н.контр. | | Рыбальченко | | | 15.10.26 | Колонна монолитная железобетонная Км-2-1 на отм. +5,920 | ПЭТРУСКо Строительство в медицине | | |

Согласовано | Взам. инв. № | Подп. и дата | Инв. № подл.



# Колонна Км-2-2

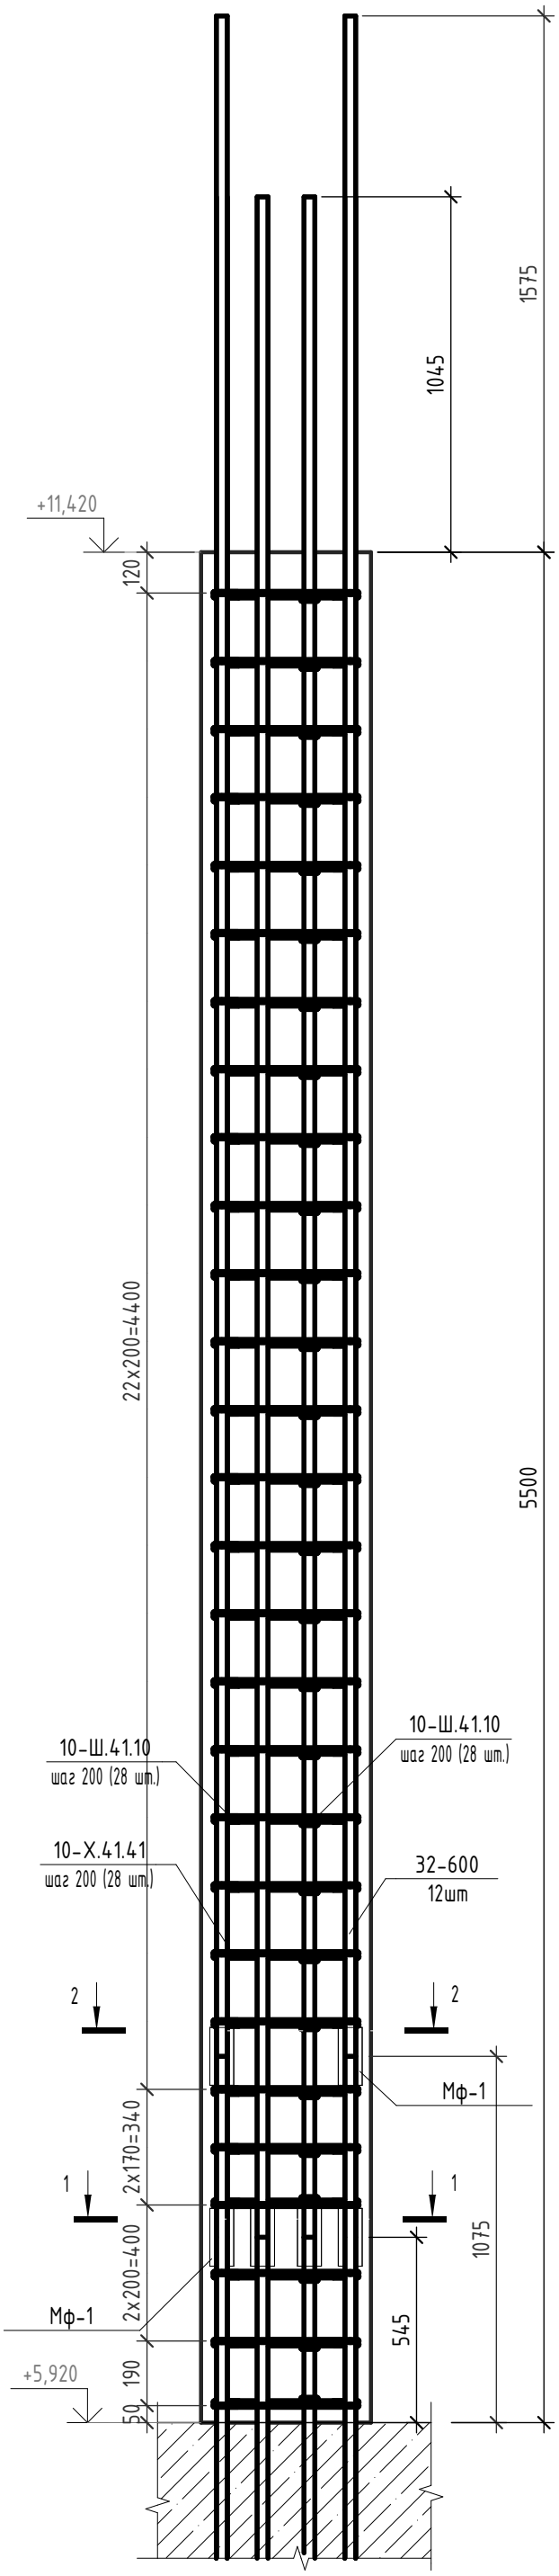



## Спецификация элементов колонны Км-2-2

| Поз. | Обозначение | Наименование | | Кол. | Масса ед, кг | Примечание |
|---|---|---|---|---|---|---|
| | | Детали | | | | |
| 32-600 | ГОСТ 34028-2016 | Ø32 А500С | L= 6000 | 12 | 37,86 | 454,32 |
| 10-Х.41.41 | ГОСТ 34028-2016 | Ø10 А240 | L= 1805 | 28 | 1,114 | 31,19 |
| 10-Ш.41.10 | ГОСТ 34028-2016 | Ø10 А240 | L= 610 | 56 | 0,377 | 21,12 |
| 2 | | Изделия | | | | |
| Мф-1 | | Муфта обжимная | | 12 | | |
| | | Материалы | | | | |
| | ГОСТ 26633-2015 | Бетон В30 | | | | 1,38 м$^3$ |


## Ведомость деталей
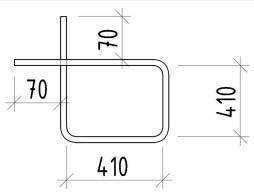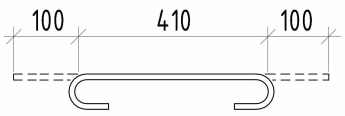
| Поз. | Эскиз |
|---|---|
| 10-Х.41.41 |   |
| 10-Ш.41.10 |   |

1-1

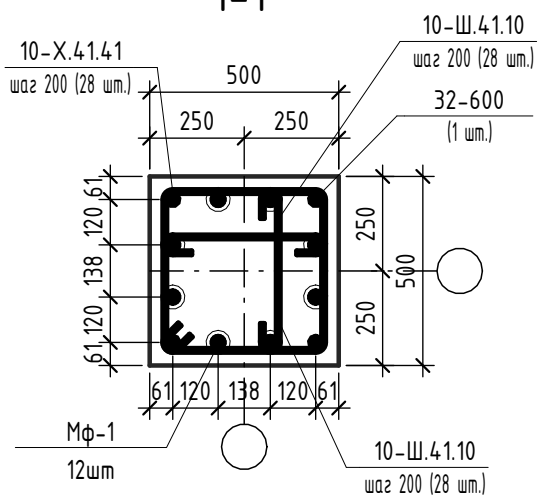


2-2

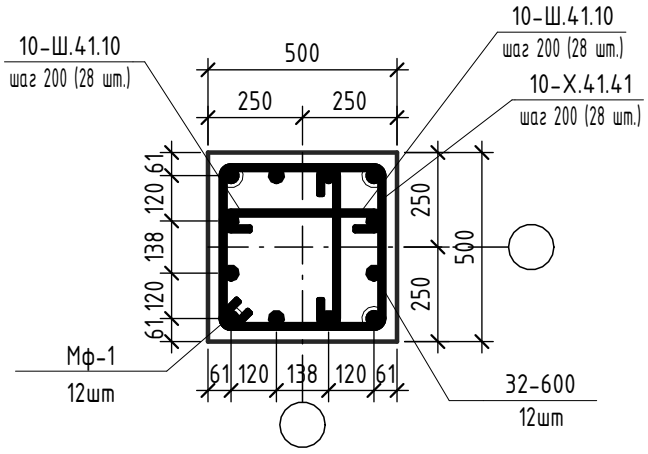


1. Общие указания, сводную ведомость расхода стали, бетона материалов см. лист 1.
2. Данный лист смотреть совместно с листом 34.
3. Соединительные муфты Мф-1 приняты по ТУ 4842-003-75604862-2012. Соединение выполнить путем опрессовки соединительных муфт с использованием гидравлической мобильной установки в построечных условиях.
Длина соединительной муфты до опрессовки, при диаметре соединяемой арматуры ф32 равна 192мм.

| Изм. | Кол.уч. | Лист | № док. | Подпись | Дата |
|---|---|---|---|---|---|
| Разработал | | Алейников | | | 15.10.26 |
| Проверил | | Кирданов | | | 15.10.26 |
| Н.контр. | | Рыбальченко | | | 15.10.26 |

260402082 - КЖ1-36

Лабораторно-производственный корпус, г. Москва, г. Зеленоград, проспект Генерала Алексеева, 50Б

| Лабораторно-производственный корпус | Стадия | Лист | Листов |
|---|---|---|---|
| | Р | 36 | |

Колонна монолитная железобетонная Км-2-2 на отм. +5,920

ПЭТРУСКо Строительство в медицине


Согласовано

Взам. инв. №


Подп. и дата

Инв. № подл.


## Фрагмент 2 (34)

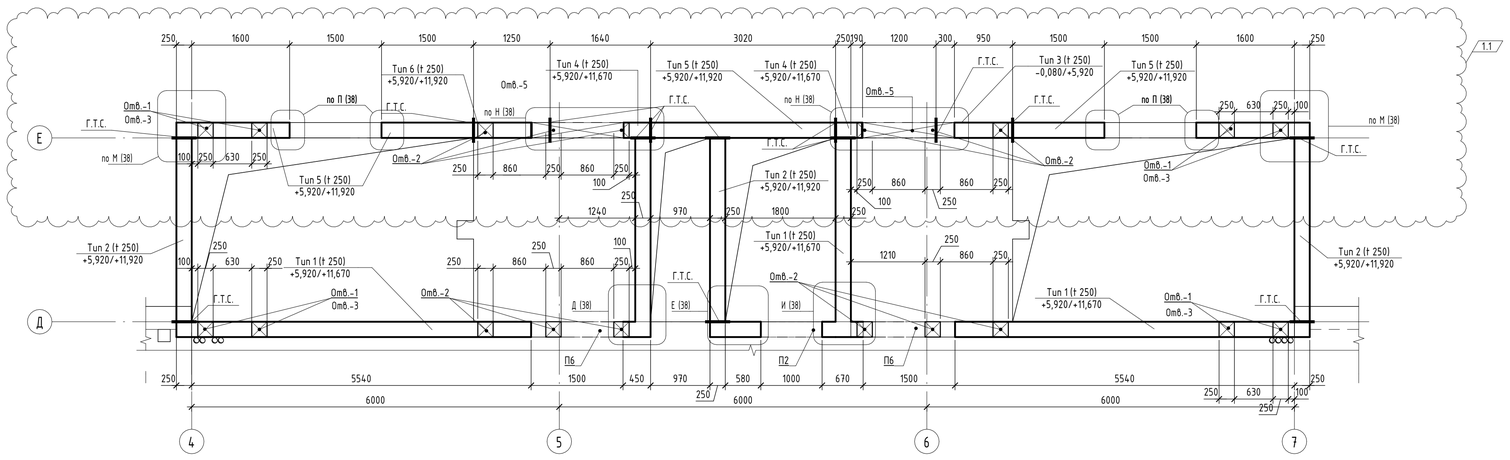



## Фрагмент 1 (34)

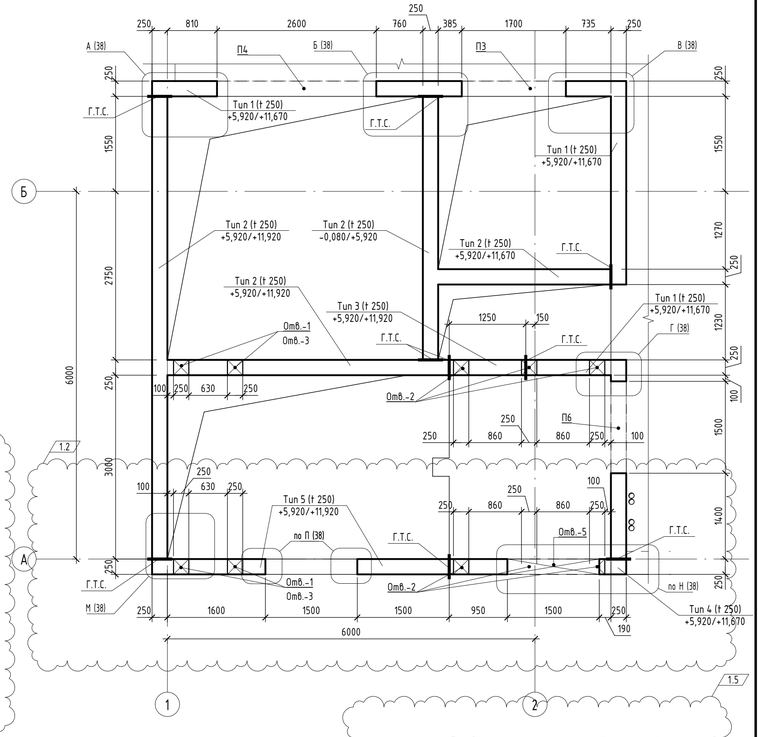


## Фрагмент 3 (34)

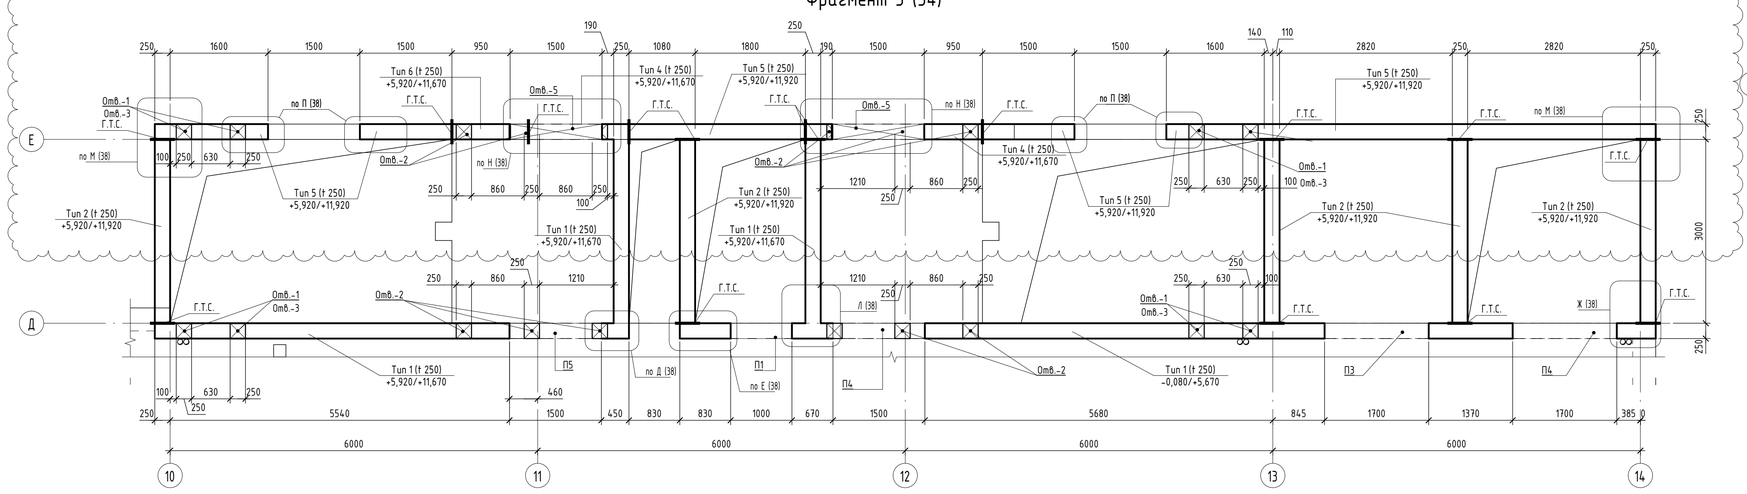


## Фрагмент 4 (34)

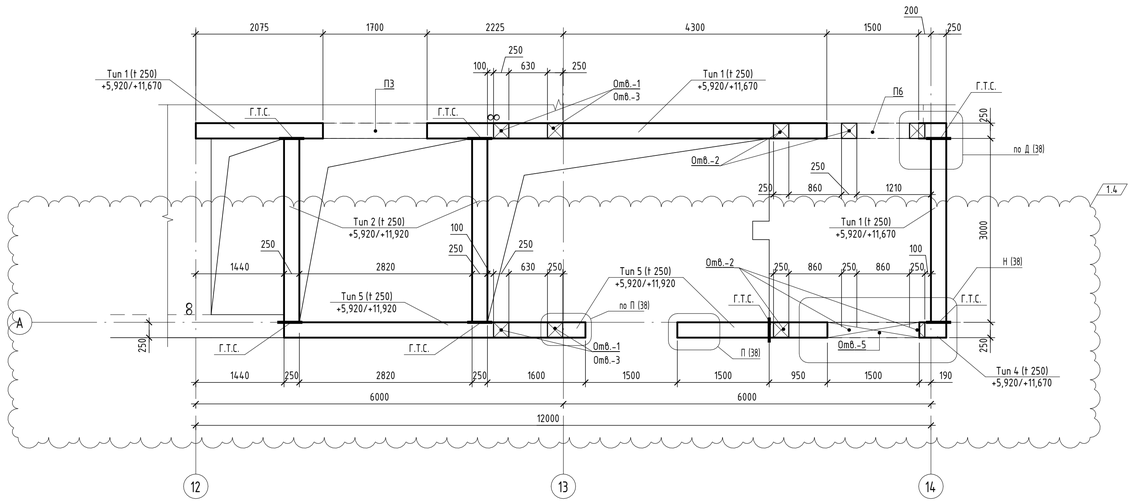


## Ведомость проемов и отверстий

| Марка отв. | Размеры, мм | Отм. низа проема, м | Назначение | Кол. | Примечание |
|---|---|---|---|---|---|
| Отв.-1 | 250x200(h) | +10,270 | | 24 | |
| Отв.-2 | 250x200(h) | +8,770 | | 36 | |
| Отв.-3 | 250x200(h) | +7,270 | | 24 | |
| Отв.-4 | 1500x1700(h) | отм. низа +6,820 | | 5 | |
| Отв.-5 | 1500x1700(h) | отм. низа +9,770 | | 6 | |
| Отв.-6 | 1500x1700(h) | отм. низа +6,820 | | 1 | |
| П1 | 1000x2200(h) | отм. низа +5,920 | | 1 | |
| П2 | 1000x2200(h) | отм. низа +5,920 | | 1 | |
| П3 | 1700x2200(h) | отм. низа +5,920 | | 4 | |
| П4 | 2600x2200(h) | отм. низа +5,920 | | 1 | |
| П5 | 1500x2200(h) | отм. низа +5,920 | | 1 | |
| П6 | 1500x2200(h) | отм. низа +5,920 | | 4 | |

1. Общие указания см. лист 1

### Условные обозначения:

~~~~ - Рабочий шов бетонирования

+5,920 / t=250 - Отметка верха и толщина плиты перекрытия

| - Г.Т.С. (граница типа стены)

| | | | | | | |
|---|---|---|---|---|---|---|
| | | | | | | 260402082 - КЖ1-37 |
| 1 | 5 | - | 015-26 | | 01.10.26 | Лабораторно-производственный корпус, г. Москва, г. Зеленоград, проспект Генерала Алексеева, 50Б |
| Изм. | Колуч. | Лист | № док. | Подпись | Дата | |
| Разработал | | Коломоец | | | 23.09.26 | Стадия: Р; Лист: 37; Листов: |
| Проверил | | Кирданов | | | 23.09.26 | Лабораторно-производственный корпус |
| Н.контр. | | Рыбальченко | | | 23.09.26 | Фрагменты расположения вертикальных несущих конструкций на отм. +5,920. Опалубка |

ПЭТРУСКо — Строительство в мегаполисе

Согласовано


Взам. инв. №

Подп. и дата

Инв. № подл.


Формат А1 (841x594мм (h))
~~~~

## Тип 1

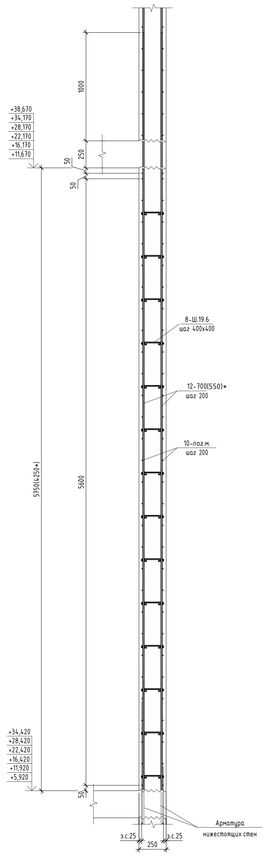



А
3Г

## Тип 2

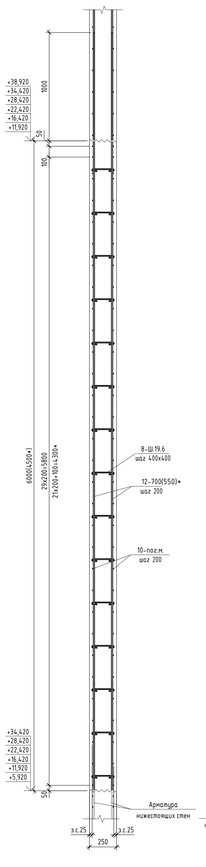



Б
3Г

## Тип 3

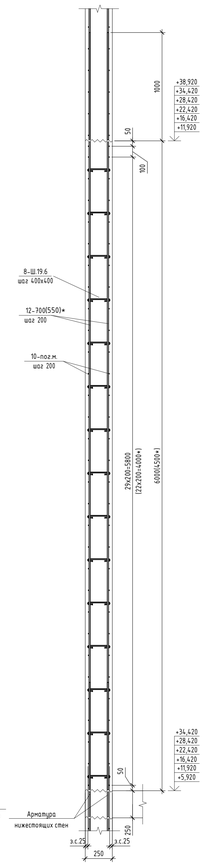



В
3Г


## Тип 4

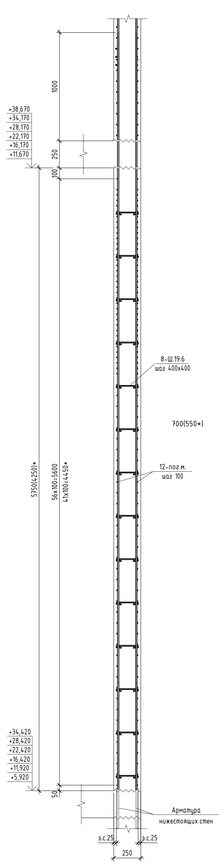


## Тип 5

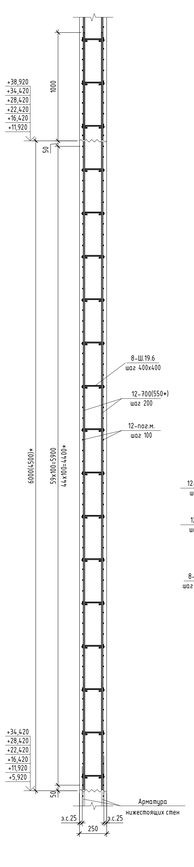



## Тип 6

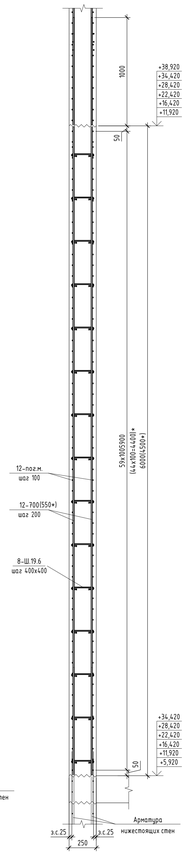



Ж
3Г


## Схема расположения шпилек с шагом 400х400 в шахматном порядке

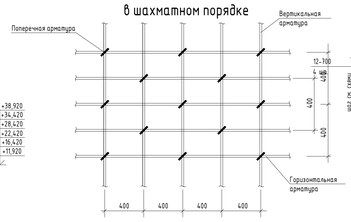



## Типовой Г-образный узел расположения арматурных стержней

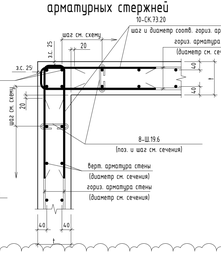



## Типовой Т-образный узел расположения арматурных стержней

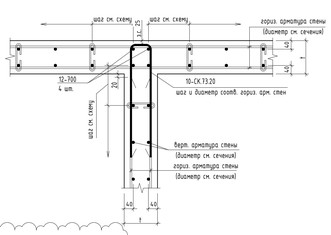



## Типовой торцевой узел расположения арматурных стержней

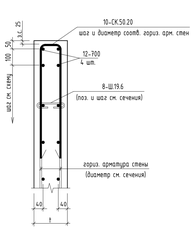



Д
3Г

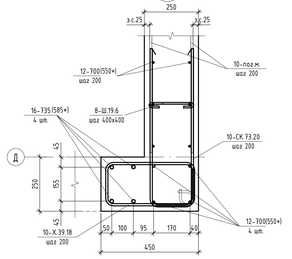



И
3Г

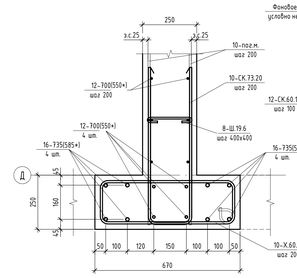



## 2-2

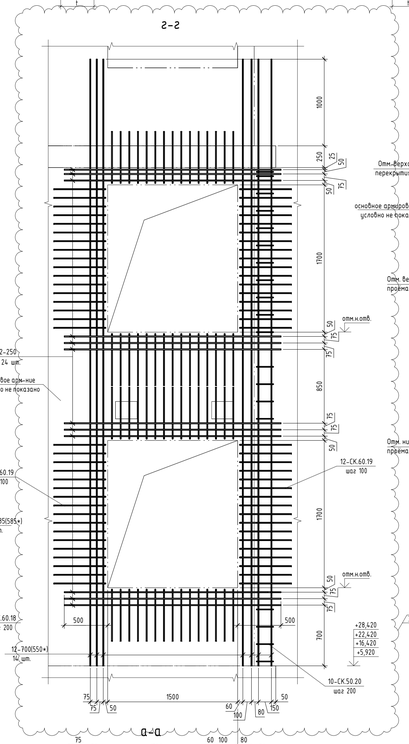



## Схема обрамления дверных проемов

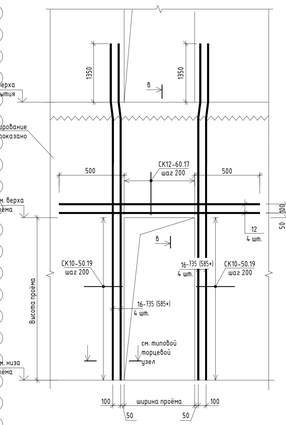



## б-б

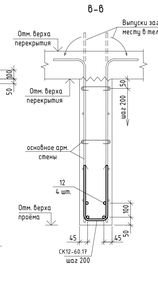



А
3Г

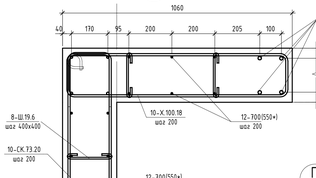



Б
3Г

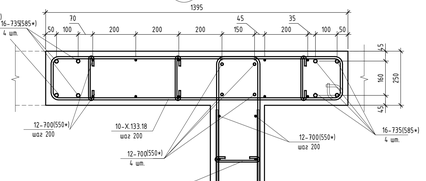



В
3Г

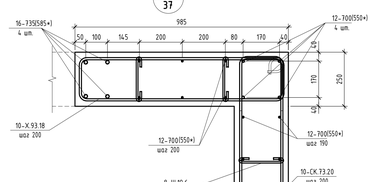



Ж
3Г

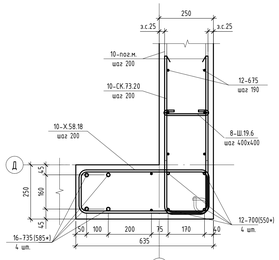



Г
3Г
(550)*

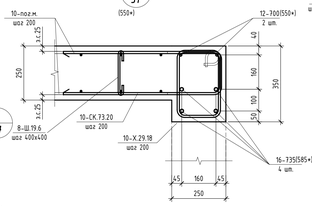



Н
3Г

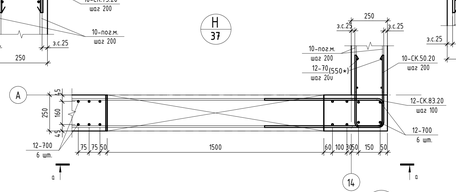



Е
3Г

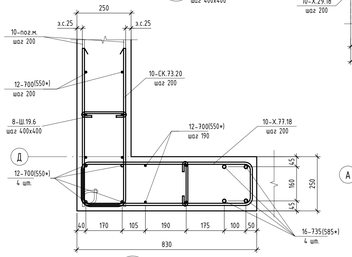



Р
51

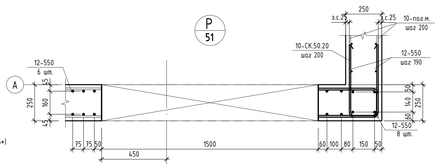



Л
3Г

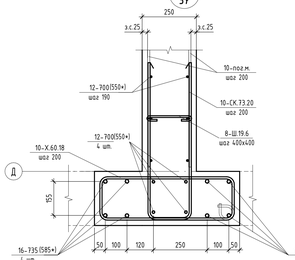



М
3Г

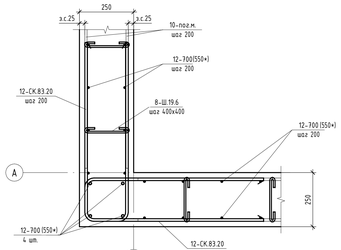



П
3Г

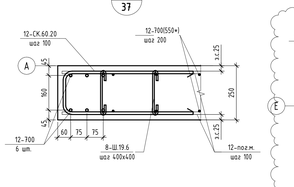


С
56

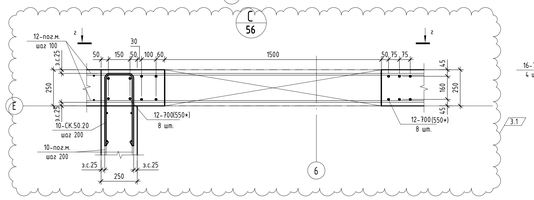


## Радиусы гиба арматуры

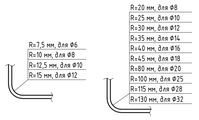


| для арматуры класса А240 | для арматуры класса А500С |
|---|---|
| | R=20 мм, для Ø8 |
| | R=25 мм, для Ø10 |
| | R=30 мм, для Ø12 |
| | R=35 мм, для Ø14 |
| | R=40 мм, для Ø16 |
| | R=45 мм, для Ø18 |
| | R=80 мм, для Ø20 |
| | R=100 мм, для Ø25 |
| | R=115 мм, для Ø28 |
| | R=130 мм, для Ø32 |

1. Обрамление дверных проемов и окон согласно узлам А..Р выполняется в приоритете
2. Обрамление торца выше дверного проема стены выполняется согласно торцевому узлу расположения арматурных стержней.
3. Г-образное сопряжение стен согласно узлу М выполняется в приоритете, в этом случае выполняется типовое сопряжение стен.
4. Размеры и позиции ванные со звездочкой указаны для этажей высотой 4500.

| | | | | | |
|---|---|---|---|---|---|
| 3 | 2 | - | 017-26 | | 15.10.26 |
| 2 | 4 | - | 016-26 | | 08.10.26 |
| 1 | 4 | - | 015-26 | | 01.10.26 |
| Изм. | Кол.уч. | Лист | № док. | Подпись | Дата |
| Разработал | | Колотнеч | | | 15.10.26 |
| Проверил | | Кирсанов | | | 15.10.26 |
| Н.контр. | | Рыбальченко | | | 15.10.26 |

260402082 - КЖ1-ЗВ

Лабораторно-производственный корпус, г. Москва, г. Зеленоград, проспект Генерала Алексеева, 50б

Лабораторно-производственный корпус

| Стадия | Лист | Листов |
|---|---|---|
| Р | 3В | |

Узлы армирования, типы армирования вертикальных несущих конструкций на отм. +5,920...+34,420

ПЭТРУСС

Согласовано

Взам. инв. №

Подп. и дата

Инв. № подл.

1189х84 1мм (h)

Формат А0

# Спецификация арматуры стен на отм. +5,920

| Поз. | Обозначение | Наименование | Кол. | Масса ед, кг | Примечание |
|---|---|---|---|---|---|
| | | Детали | | | |
| 10-пог.м. | ГОСТ 34028-2016 | Ø10 А500С L, пог.м | 7741,2 | 0,617 | 4776,26 |
| 12-пог.м. | ГОСТ 34028-2016 | Ø12 А500С L, пог.м | 5642 | 0,888 | 5010,16 |
| 12-пог.м. | ГОСТ 34028-2016 | Ø12 Арм L, пог.м | 166,4 | 0,888 | 147,84 |
| 10-80 | ГОСТ 34028-2016 | Ø10 А500С L= 800 | 144 | 0,494 | 70,56 |
| 12-700 | ГОСТ 34028-2016 | Ø12 А500С L= 7000 | 1688 | 6,216 | 10493,98 |
| 12-699 | ГОСТ 34028-2016 | Ø12 А500С L= 6990 | 24 | 6,208 | 149,00 |
| 12-675 | ГОСТ 34028-2016 | Ø12 А500С L= 6750 | 64 | 5,994 | 383,60 |
| 12-572 | ГОСТ 34028-2016 | Ø12 А500С L= 5720 | 4 | 5,08 | 20,32 |
| 12-475 | ГОСТ 34028-2016 | Ø12 А500С L= 4750 | 198 | 4,218 | 835,16 |
| 12-439 | ГОСТ 34028-2016 | Ø12 А500С L= 4385 | 4 | 3,894 | 15,58 |
| 12-395 | ГОСТ 34028-2016 | Ø12 А500С L= 3950 | 14 | 3,508 | 49,14 |
| 12-394 | ГОСТ 34028-2016 | Ø12 А500С L= 3940 | 56 | 3,499 | 196,00 |
| 12-380 | ГОСТ 34028-2016 | Ø12 А500С L= 3800 | 24 | 3,375 | 81,12 |
| 12-360 | ГОСТ 34028-2016 | Ø12 А500С L= 3600 | 4 | 3,197 | 12,80 |
| 12-290 | ГОСТ 34028-2016 | Ø12 А500С L= 2900 | 32 | 2,576 | 82,56 |
| 12-285 | ГОСТ 34028-2016 | Ø12 А500С L= 2850 | 10 | 2,531 | 25,30 |
| 12-284 | ГОСТ 34028-2016 | Ø12 А500С L= 2840 | 30 | 2,522 | 75,60 |
| 12-280 | ГОСТ 34028-2016 | Ø12 А500С L= 2800 | 18 | 2,487 | 44,80 |
| 12-278 | ГОСТ 34028-2016 | Ø12 А500С L= 2780 | 40 | 2,469 | 98,80 |
| 12-270 | ГОСТ 34028-2016 | Ø12 А500С L= 2700 | 48 | 2,398 | 115,20 |
| 12-250 | ГОСТ 34028-2016 | Ø12 А500С L= 2500 | 8 | 2,22 | 17,76 |
| 12-245 | ГОСТ 34028-2016 | Ø12 А500С L= 2450 | 18 | 2,176 | 39,22 |
| 12-244 | ГОСТ 34028-2016 | Ø12 А500С L= 2440 | 40 | 2,167 | 86,68 |
| 12-240 | ГОСТ 34028-2016 | Ø12 А500С L= 2400 | 144 | 2,132 | 306,72 |
| 12-220 | ГОСТ 34028-2016 | Ø12 А500С L= 2200 | 8 | 1,954 | 15,60 |
| 12-156 | ГОСТ 34028-2016 | Ø12 А500С L= 1560 | 2 | 1,386 | 2,78 |
| 12-144 | ГОСТ 34028-2016 | Ø12 А500С L= 1440 | 48 | 1,279 | 61,38 |
| 12-144 | ГОСТ 34028-2016 | Ø12 А500С L= 1435 | 34 | 1,275 | 43,36 |
| 12-135 | ГОСТ 34028-2016 | Ø12 А500С L= 1350 | 18 | 1,199 | 21,60 |
| 12-134 | ГОСТ 34028-2016 | Ø12 А500С L= 1340 | 40 | 1,19 | 47,60 |
| 12-123 | ГОСТ 34028-2016 | Ø12 А500С L= 1230 | 32 | 1,093 | 34,96 |
| 12-122 | ГОСТ 34028-2016 | Ø12 А500С L= 1220 | 26 | 1,084 | 28,16 |
| 12-89 | ГОСТ 34028-2016 | Ø12 А500С L= 890 | 32 | 0,791 | 25,32 |
| 12-89 | ГОСТ 34028-2016 | Ø12 А500С L= 885 | 40 | 0,786 | 31,42 |
| 12-88 | ГОСТ 34028-2016 | Ø12 А500С L= 880 | 16 | 0,782 | 12,52 |
| 12-78 | ГОСТ 34028-2016 | Ø12 А500С L= 780 | 16 | 0,693 | 11,08 |
| 12-78 | ГОСТ 34028-2016 | Ø12 А500С L= 775 | 8 | 0,689 | 5,52 |
| 12-68 | ГОСТ 34028-2016 | Ø12 А500С L= 680 | 6 | 0,604 | 3,62 |
| 12-60 | ГОСТ 34028-2016 | Ø12 А500С L= 600 | 2 | 0,533 | 1,06 |
| 12-59 | ГОСТ 34028-2016 | Ø12 А500С L= 590 | 24 | 0,524 | 12,54 |
| 12-24 | ГОСТ 34028-2016 | Ø12 А500С L= 240 | 8 | 0,214 | 1,72 |
| 12-23 | ГОСТ 34028-2016 | Ø12 А500С L= 230 | 8 | 0,205 | 1,68 |
| 12-23 | ГОСТ 34028-2016 | Ø12 А500С L= 225 | 10 | 0,2 | 2,00 |
| 16-735 | ГОСТ 34028-2016 | Ø16 А500С L= 7350 | 104 | 11,599 | 1206,40 |
| 16-710 | ГОСТ 34028-2016 | Ø16 А500С L= 7100 | 144 | 11,204 | 1612,80 |
| 12-СК.60.19 | ГОСТ 34028-2016 | Ø12 Арм L= 1340 | 136 | 1,19 | 161,84 |
| 12-СК.60.17 | ГОСТ 34028-2016 | Ø12 Арм L= 1315 | 360 | 1,168 | 421,20 |
| 10-СК.73.20 | ГОСТ 34028-2016 | Ø10 А500С L= 1615 | 441 | 0,997 | 441,00 |
| 10-СК.73.20 | ГОСТ 34028-2016 | Ø10 А500С L= 1605 | 718 | 0,991 | 710,82 |
| 10-СК.50.20 | ГОСТ 34028-2016 | Ø10 А500С L= 1155 | 210 | 0,713 | 149,10 |
| 10-СК.50.19 | ГОСТ 34028-2016 | Ø10 А500С L= 1150 | 564 | 0,71 | 400,44 |
| 12-СК.83.20 | ГОСТ 34028-2016 | Ø12 А500С L= 1795 | 648 | 1,594 | 1030,80 |
| 12-СК.60.20 | ГОСТ 34028-2016 | Ø12 А500С L= 1345 | 696 | 1,195 | 835,20 |
| 12-СК.60.17 | ГОСТ 34028-2016 | Ø12 А500С L= 1320 | 287 | 1,173 | 335,79 |
| 10-Х.133.18 | ГОСТ 34028-2016 | Ø10 А500С L= 3220 | 12 | 1,987 | 23,88 |
| 10-Х.100.18 | ГОСТ 34028-2016 | Ø10 А500С L= 2570 | 11 | 1,586 | 17,49 |
| 10-Х.93.18 | ГОСТ 34028-2016 | Ø10 А500С L= 2420 | 11 | 1,494 | 16,39 |
| 10-Х.77.18 | ГОСТ 34028-2016 | Ø10 А500С L= 2110 | 22 | 1,302 | 28,60 |
| 10-Х.60.18 | ГОСТ 34028-2016 | Ø10 А500С L= 1770 | 12 | 1,093 | 13,08 |
| 10-Х.58.18 | ГОСТ 34028-2016 | Ø10 А500С L= 1730 | 11 | 1,068 | 11,77 |
| 10-Х.40.18 | ГОСТ 34028-2016 | Ø10 А500С L= 1370 | 12 | 0,846 | 10,20 |
| 10-Х.39.18 | ГОСТ 34028-2016 | Ø10 А500С L= 1350 | 33 | 0,833 | 27,39 |
| 10-Х.29.18 | ГОСТ 34028-2016 | Ø10 А500С L= 1150 | 11 | 0,71 | 7,81 |
| 12-Х.38.18 | ГОСТ 34028-2016 | Ø12 А500С L= 1310 | 204 | 1,164 | 237,48 |
| 8-Ш.19.6 | ГОСТ 34028-2016 | Ø8 А240 L= 310 | 14160 | 0,123 | 1741,68 |

1.1

## Ведомость деталей

| Поз. | Эскиз |
|---|---|
| 12-СК.60.19 | 195, 60, 600 |
| 12-СК.60.17 | 170, 60, 600 |
| 10-СК.73.20 | 200, 50, 730 |
| 10-СК.73.20 | 200, 50, 725 |
| 10-СК.50.20 | 200, 50, 500 |
| 10-СК.50.19 | 195, 50, 500 |
| 12-СК.83.20 | 200, 60, 825 |
| 12-СК.60.20 | 200, 60, 600 |
| 12-СК.60.17 | 175, 60, 600 |
| 10-Х.133.18 | 100, 100, 180, 1325 |
| 10-Х.100.18 | 100, 100, 180, 1000 |
| 10-Х.93.18 | 100, 100, 180, 925 |

## Ведомость деталей

| Поз. | Эскиз |
|---|---|
| 10-Х.77.18 | 100, 100, 180, 770 |
| 10-Х.60.18 | 100, 100, 180, 600 |
| 10-Х.58.18 | 100, 100, 180, 580 |
| 10-Х.40.18 | 100, 100, 180, 400 |
| 10-Х.39.18 | 100, 100, 180, 390 |
| 10-Х.29.18 | 100, 100, 180, 290 |
| 12-Х.38.18 | 95, 95, 175, 375 |
| 8-Ш.19.6 | 60, 190, 60 |

1.2

## Маркировка позиций арматуры

Фоновое армирование: Диаметр стержня, мм; Позиция учитывается в погонных метрах; 16-пог.м.; шаг 200; Шаг установки стержней, мм

Прямые стержни: Диаметр стержня, мм; Длина стержня, см; 16-585; шаг 200 (29 шт.); Количество стержней; Шаг установки стержней, мм

Гнутые детали: Диаметр стержня, мм; Тип гнутой детали; Габариты детали, см; 12-ГС.60.12; шаг 200 (29 шт.); Количество стержней; Шаг установки стержней, мм

Согласовано

Взам. инв. №

Подп. и дата

Инв. № подл.


| | | | | | | |
|---|---|---|---|---|---|---|
| | | | | | | 260402082 - КЖ1-39 |
| 1 | 2 | – | 015-26 | | 01.10.26 | Лабораторно-производственный корпус, г. Москва, г. Зеленоград, проспект Генерала Алексеева, 50Б |
| Изм. | Кол.уч. | Лист | № док. | Подпись | Дата | |
| Разработал | | Коломоец | | | 23.09.26 | Лабораторно-производственный корпус |
| Проверил | | Кирданов | | | 23.09.26 | Стадия: Р; Лист: 39; Листов: |
| Н.контр. | | Рыбальченко | | | 23.09.26 | Спецификация арматуры стен на отм.+5,920. Ведомость деталей |

ПЭТРУСКо Строительство в медицине


Формат А1

841х594 мм (h)


Лестница ЛМ-1-1 с отм.-0,180 до отм.+1,470. Опалубочный чертёж

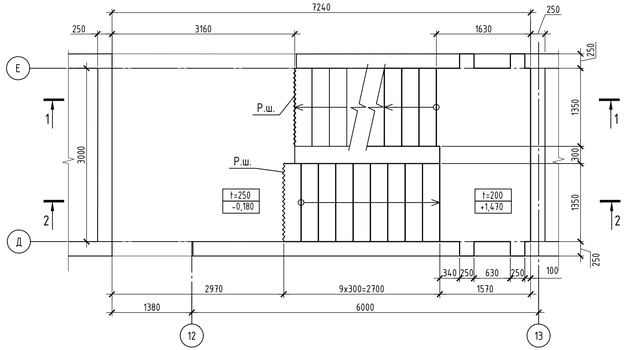



Лестница ЛМ-1-1 с отм.+2,970 до отм.+4,470. Опалубочный чертёж

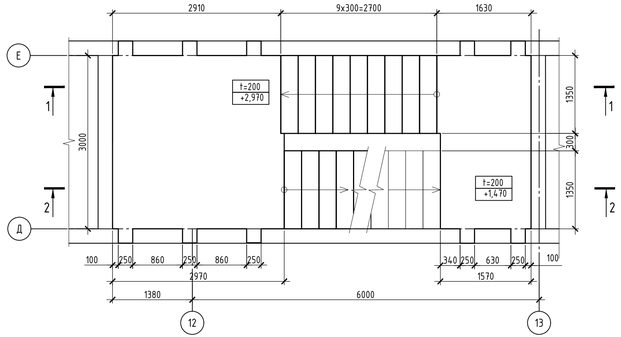



Лестница ЛМ-1-1 с отм.+1,470 до отм.+2,970. Опалубочный чертёж

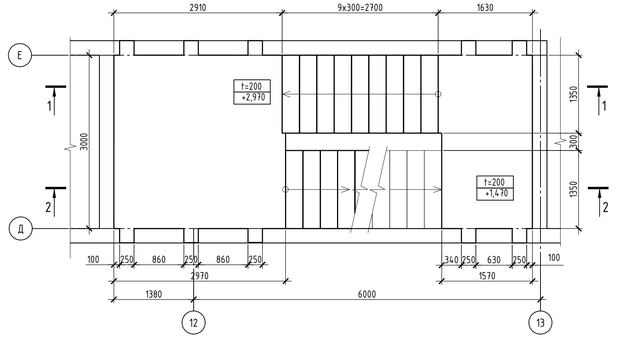


Лестница ЛМ-1-1 с отм.+4,470 до отм.+5,920. Опалубочный чертёж

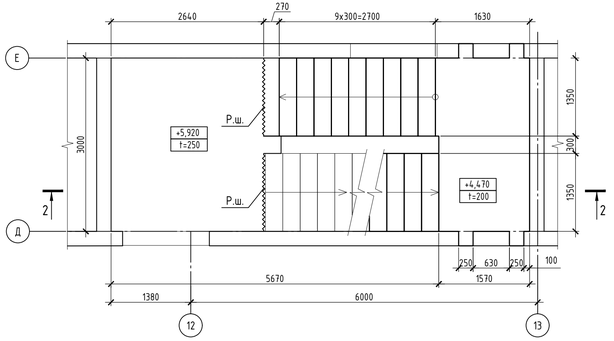

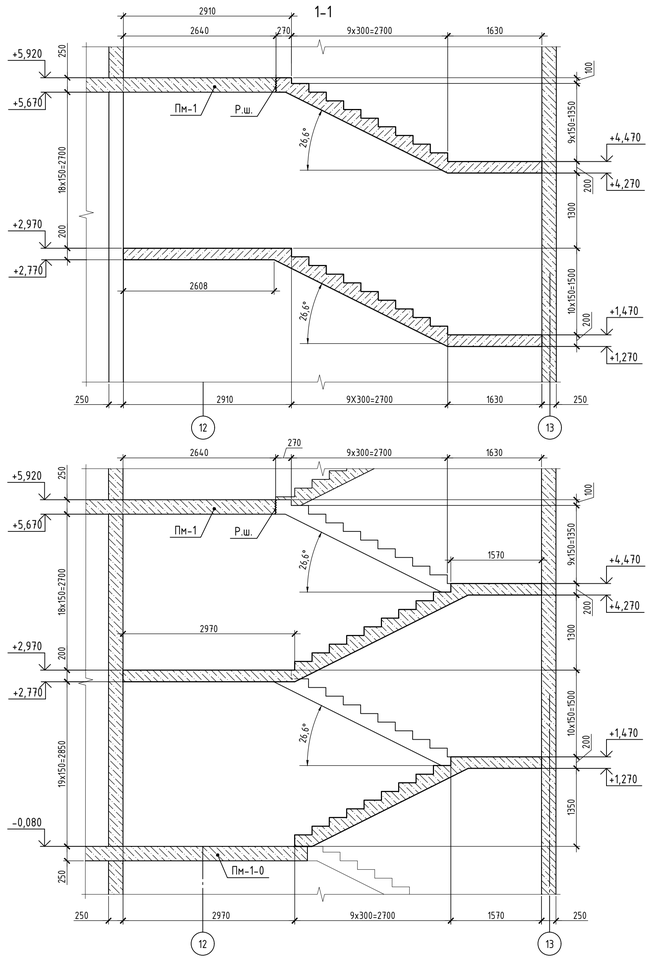

1. Общие указания, сводную ведомость расхода стали, бетона, материалов см. лист 1.
2. Армирование лестницы см. л. 41.

Данный комплект чертежей не подлежит размножению или передаче другим организациям и лицам без согласия автора проекта


| | | | | | | | | |
|---|---|---|---|---|---|---|---|---|
| | | | | | | 260402082-КЖ1-40 | | |
| | | | | | | Завод по производству лекарственных средств по адресу: г. Москва, Зеленоград, проспект Генерала Алексеева, дом 50Б, строение 2 | | |
| Изм. | Колуч. | Лист | №док. | Подп. | Дата | | | |
| Разработал | | Алейников | | | 30.09.26 | Лабораторно-производственный корпус | Стадия: Р | Лист: 40 / Листов: |
| Проверил | | Кирданов | | | 30.09.26 | | | |
| Н. контр. | | Рыбальченко | | | 30.09.26 | Лестница ЛМ-1-1. Опалубочный чертёж | ООО "ПЭТРУСКо" | |

Копировал Формат А3х3


# Лестница ЛМ-1-1. Армирование

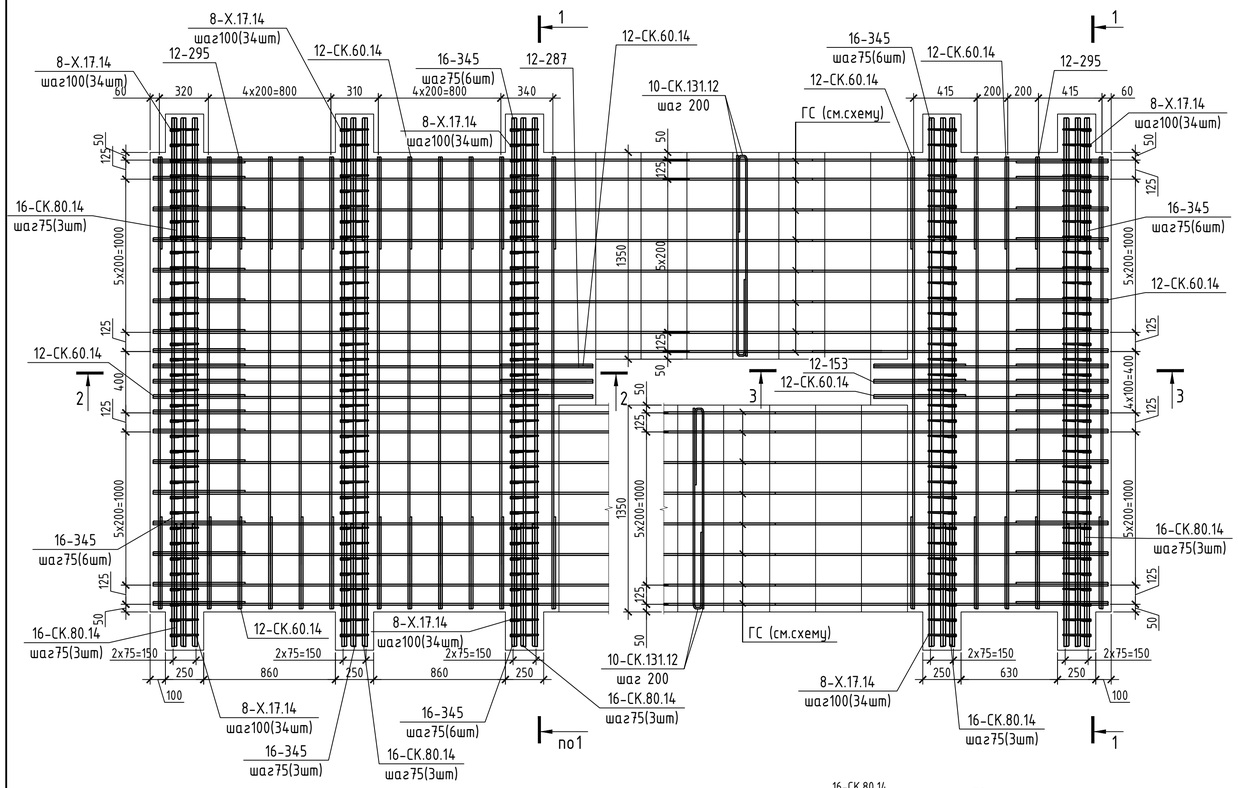



## Маркировочная схема продольного армирования

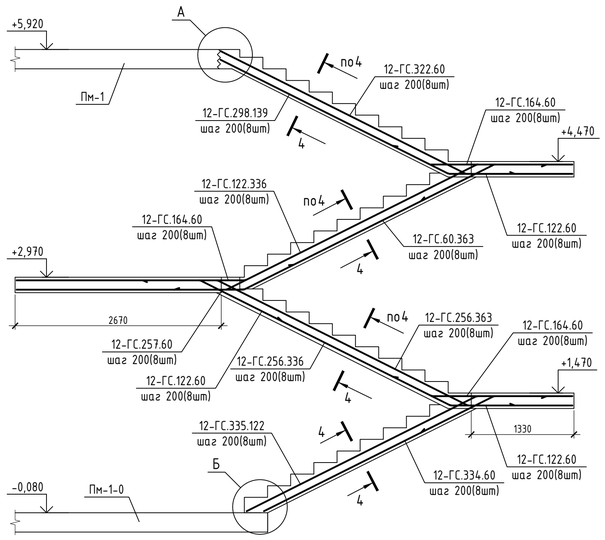



## 1-1

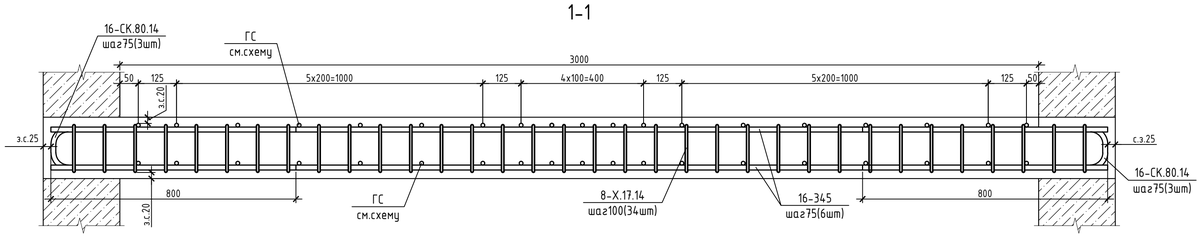



## 2-2

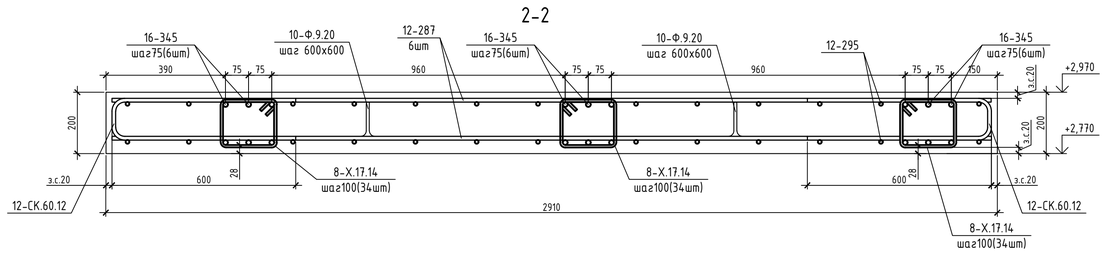



## 3-3

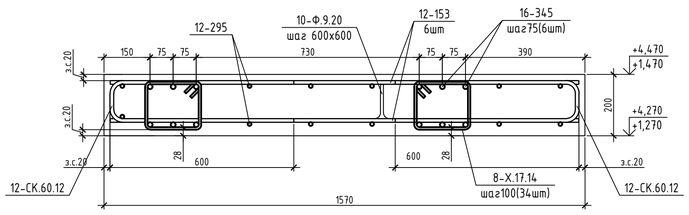



## 4-4 (марш)

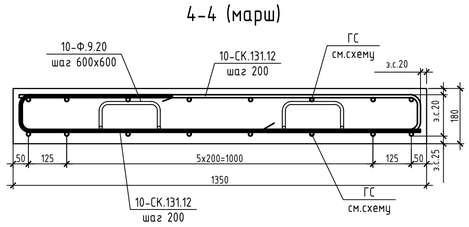


## А

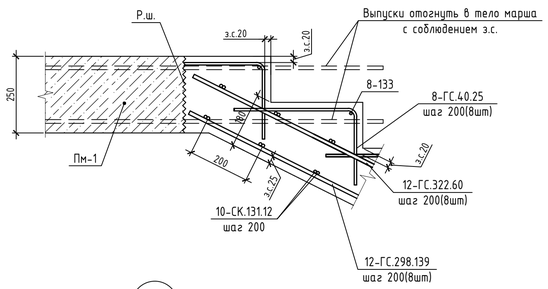


## Б
















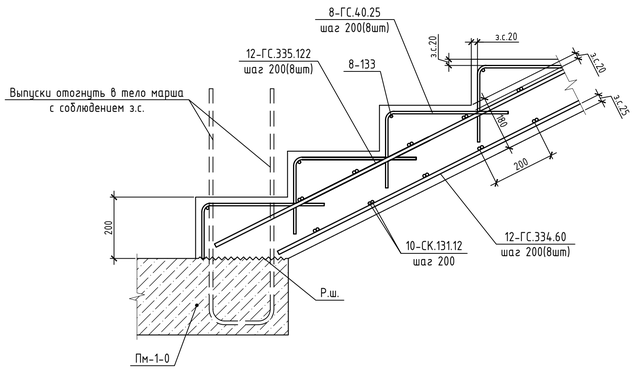



1. Общие указания, сводную ведомость расхода стали, бетона, материалов см. лист 1.
2. Опалубочный чертёж лестницы см. л. 40.

## Спецификация элементов монолитной лестницы ЛМ-1-1

| Поз. | Обозначение | Наименование | Кол. | Масса ед, кг | Примечание |
|---|---|---|---|---|---|
| | | Детали | | | |
| 8-133 | ГОСТ 34028-2016 | Ø8 А500С L=1300 | 40 | 0,526 | 21,20 |
| 12-295 | ГОСТ 34028-2016 | Ø12 А500С L=2950 | 44 | 2,62 | 125,76 |
| 12-287 | ГОСТ 34028-2016 | Ø12 А500С L=2870 | 6 | 2,549 | 15,30 |
| 12-162 | ГОСТ 34028-2016 | Ø12 А500С L=1620 | 6 | 1,439 | 8,64 |
| 12-153 | ГОСТ 34028-2016 | Ø12 А500С L=1530 | 12 | 1,359 | 16,32 |
| 16-345 | ГОСТ 34028-2016 | Ø16 А500С L=3450 | 42 | 5,445 | 228,76 |
| 8-ГС.40.25 | ГОСТ 34028-2016 | Ø8 А500С L=630 | 320 | 0,249 | 79,60 |
| 12-ГС.256.363 | ГОСТ 34028-2016 | Ø12 А500С L=7585 | 8 | 6,736 | 53,89 |
| 12-ГС.256.336 | ГОСТ 34028-2016 | Ø12 А500С L=7585 | 8 | 6,732 | 53,86 |
| 12-ГС.122.336 | ГОСТ 34028-2016 | Ø12 А500С L=7555 | 8 | 6,709 | 107,34 |
| 12-ГС.60.364 | ГОСТ 34028-2016 | Ø12 А500С L=7215 | 8 | 6,407 | 51,26 |
| 12-ГС.335.122 | ГОСТ 34028-2016 | Ø12 А500С L=4570 | 8 | 4,059 | 32,47 |
| 12-ГС.298.139 | ГОСТ 34028-2016 | Ø12 А500С L=4370 | 8 | 3,881 | 31,05 |
| 12-ГС.334.60 | ГОСТ 34028-2016 | Ø12 А500С L=3940 | 8 | 3,499 | 27,99 |
| 12-ГС.322.60 | ГОСТ 34028-2016 | Ø12 А500С L=3815 | 8 | 3,388 | 27,10 |
| 12-ГС.164.60 | ГОСТ 34028-2016 | Ø12 А500С L=2235 | 24 | 1,981 | 15,88 |
| 12-ГС.122.60 | ГОСТ 34028-2016 | Ø12 А500С L=1815 | 24 | 1,612 | 12,90 |
| 10-СК.131.12 | ГОСТ 34028-2016 | Ø10 А500С L=1885 | 130 | 1,164 | 151,32 |
| 12-СК.60.14 | ГОСТ 34028-2016 | Ø12 А500С L=1885 | 108 | 1,137 | 122,78 |
| 16-СК.80.14 | ГОСТ 34028-2016 | Ø16 А500С L=1665 | 42 | 2,628 | 110,32 |
| 8-Х.17.14 | ГОСТ 34028-2016 | Ø8 А240 L=740 | 238 | 0,293 | 69,72 |
| 10-Ф.13.20 | ГОСТ 34028-2016 | Ø10 А500С L=790 | 56 | 0,488 | 27,32 |
| 10-Ф.9.20 | ГОСТ 34028-2016 | Ø10 А500С L=720 | 84 | 0,445 | 37,38 |
| | | Материалы | | | |
| | ГОСТ 26633-2015 | Бетон кл.В25 | | | 8,89м³ |

## Ведомость деталей

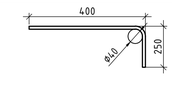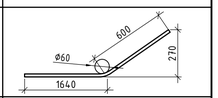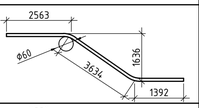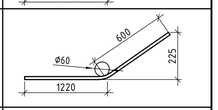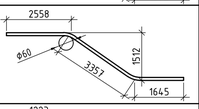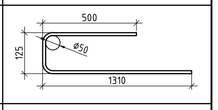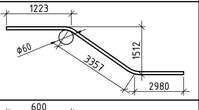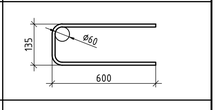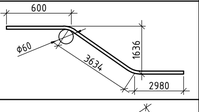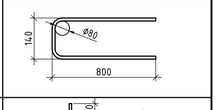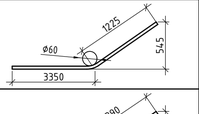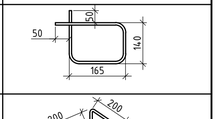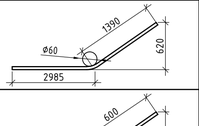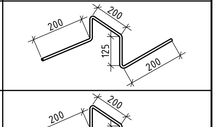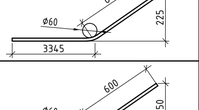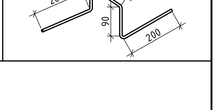
| Поз. | Эскиз | Поз. | Эскиз |
|---|---|---|---|
| 8-ГС.40.25 |   | 12-ГС.164.60 |   |
| 12-ГС.256.363 |   | 12-ГС.122.60 |   |
| 12-ГС.256.336 |   | 10-СК.131.12 |   |
| 12-ГС.122.336 |   | 12-СК.60.14 |   |
| 12-ГС.60.364 |   | 16-СК.80.14 |   |
| 12-ГС.335.122 |   | 8-Х.17.14 |   |
| 12-ГС.298.139 |   | 10-Ф.13.20 |   |
| 12-ГС.334.60 |   | 10-Ф.9.20 |   |
| 12-ГС.322.60 |   | | |

Данный комплект чертежей не подлежит размножению или передаче другим организациям и лицам без согласия автора проекта


| | | | | | | | |
|---|---|---|---|---|---|---|---|
| | | | | | | 260402082-КЖ1-41 | |
| | | | | | | Завод по производству лекарственных средств по адресу: г. Москва, Зеленоград, проспект Генерала Алексеева, дом 50Б, строение 2 | |
| Изм. | Кол.уч. | Лист | №док. | Подп. | Дата | | |
| Разработал | | Алейников | | | 30.09.26 | Лабораторно-производственный корпус | Стадия: Р; Лист: 41; Листов: |
| Проверил | | Кирданов | | | 30.09.26 | | |
| Н. контр. | | Рыбальченко | | | 30.09.26 | Лестница ЛМ-1-1. Армирование | ООО "ПЭТРУСКо" |

Копировал — Формат А1


Лестница ЛМ-1-3 с отм.-0,180 до отм.+1,470. Опалубочный чертёж

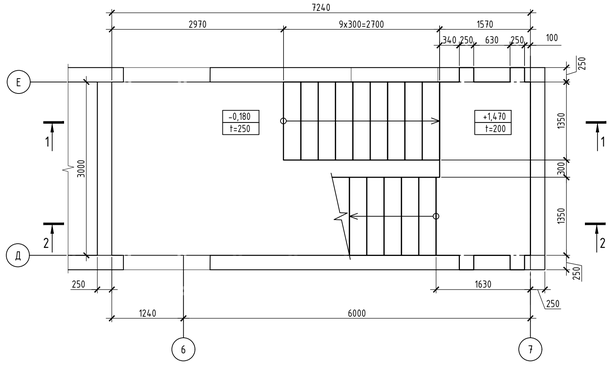



Лестница ЛМ-1-3 с отм.+2,970 до отм.+4,470. Опалубочный чертёж

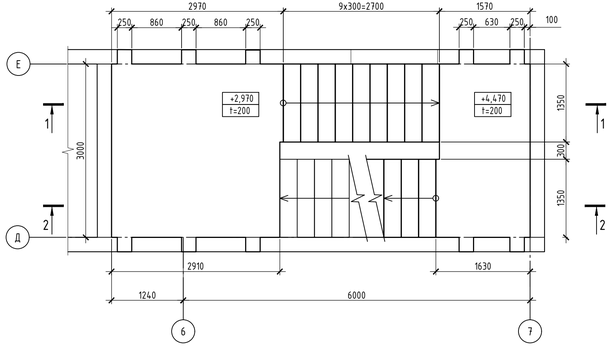



Лестница ЛМ-1-3 с отм.+1,470 до отм.+2,970. Опалубочный чертёж

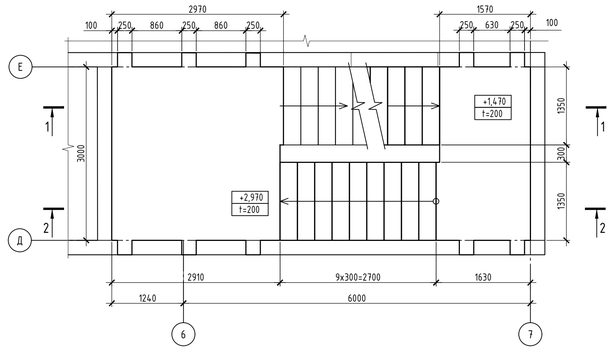



Лестница ЛМ-1-3 с отм.+4,470 до отм.+5,920. Опалубочный чертёж

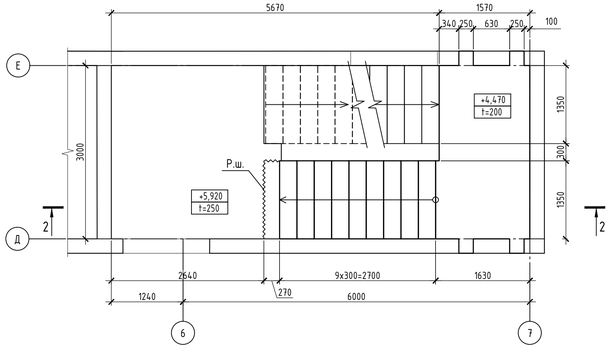


1-1

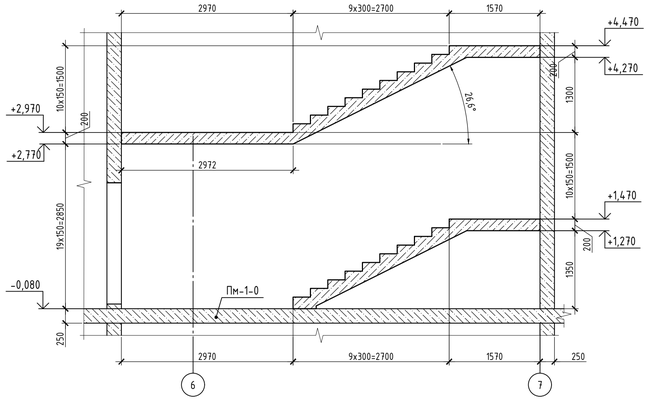


2-2

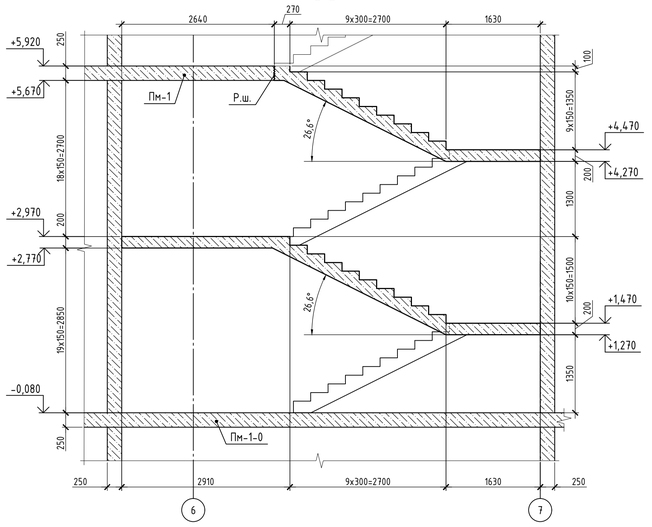



1. Общие указания, сводную ведомость расхода стали, бетона, материалов см. лист 1.
2. Армирование лестницы см. л. 43.

Данный комплект чертежей не подлежит размножению или передаче другим организациям и лицам без согласия автора проекта


| | | | | | | | | |
|---|---|---|---|---|---|---|---|---|
| | | | | | | 260402082-КЖ1-42 | | |
| | | | | | | Завод по производству лекарственных средств по адресу: г. Москва, Зеленоград, проспект Генерала Алексеева, дом 50Б, строение 2 | | |
| Изм. | Колуч. | Лист | №док. | Подп. | Дата | | | |
| Разработал | | Алейников | | | 30.09.26 | Лабораторно-производственный корпус | Стадия: Р | Лист: 42 / Листов: |
| Проверил | | Кирданов | | | 30.09.26 | | | |
| Н. контр. | | Рыбальченко | | | 30.09.26 | Лестница ЛМ-1-3. Опалубочный чертёж | ООО "ПЭТРУСКо" | |

Копировал Формат А3х3


# Лестница ЛМ-1-3. Армирование

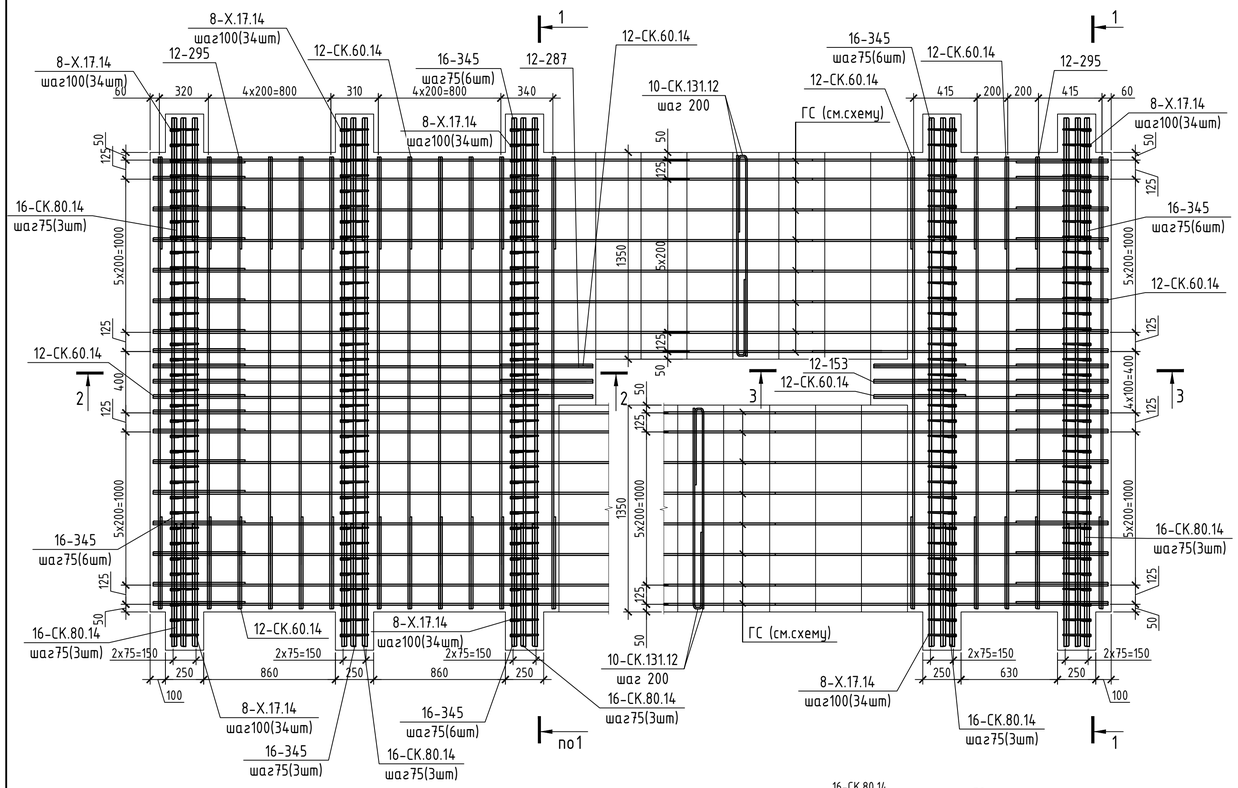



## Маркировочная схема продольного армирования

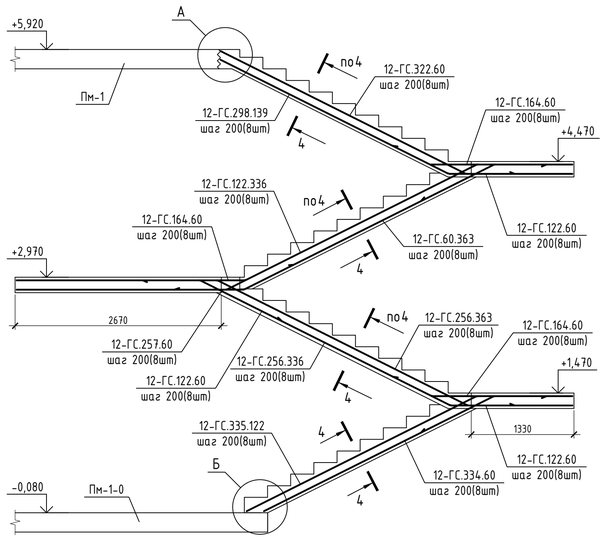



## 1-1

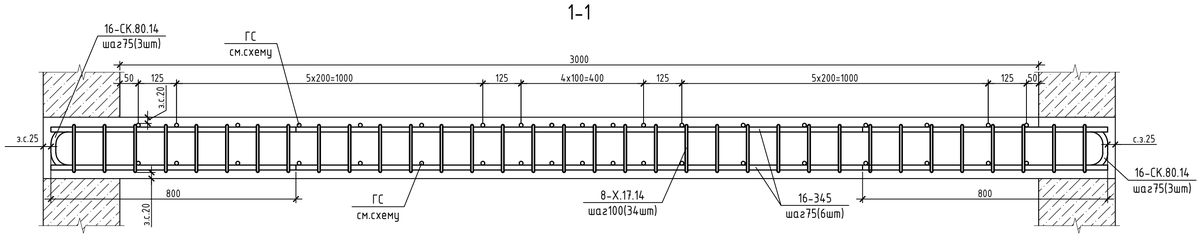



## 2-2

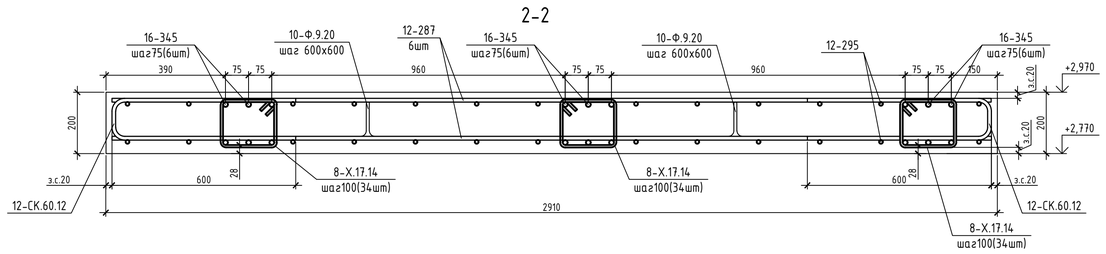



## 3-3

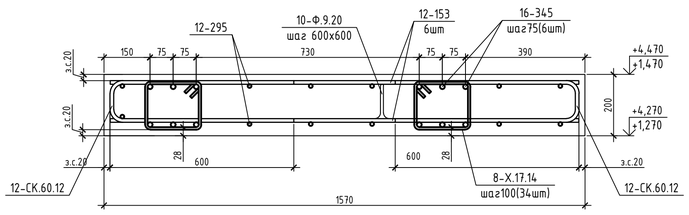



## 4-4 (марш)

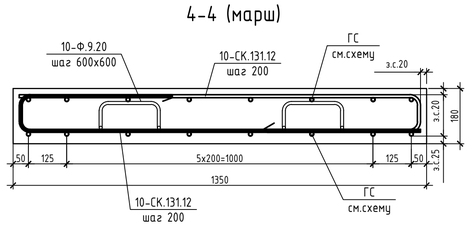


## А

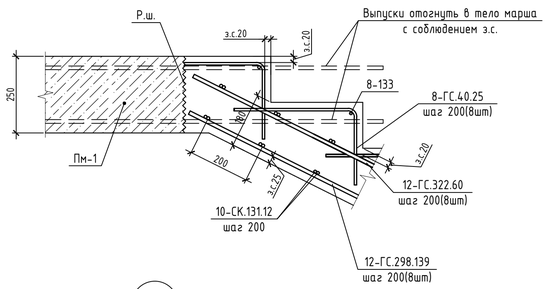


## Б
















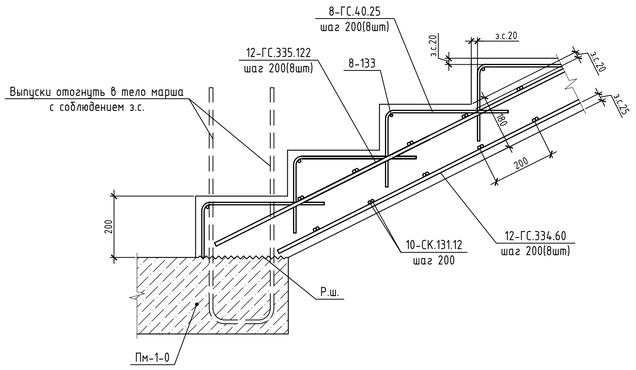



1. Общие указания, сводную ведомость расхода стали, бетона, материалов см. лист 1.
2. Опалубочный чертёж лестницы см. л. 42.

## Спецификация элементов монолитной лестницы ЛМ-1-3

| Поз. | Обозначение | Наименование | Кол. | Масса ед, кг | Примечание |
|---|---|---|---|---|---|
| | | Детали | | | |
| 8-133 | ГОСТ 34028-2016 | Ø8 А500С L=1300 | 40 | 0,526 | 21,20 |
| 12-295 | ГОСТ 34028-2016 | Ø12 А500С L=2950 | 44 | 2,62 | 125,76 |
| 12-287 | ГОСТ 34028-2016 | Ø12 А500С L=2870 | 6 | 2,549 | 15,30 |
| 12-162 | ГОСТ 34028-2016 | Ø12 А500С L=1620 | 6 | 1,439 | 8,64 |
| 12-153 | ГОСТ 34028-2016 | Ø12 А500С L=1530 | 12 | 1,359 | 16,32 |
| 16-345 | ГОСТ 34028-2016 | Ø16 А500С L=3450 | 42 | 5,445 | 228,76 |
| 8-ГС.40.25 | ГОСТ 34028-2016 | Ø8 А500С L=630 | 320 | 0,249 | 79,60 |
| 12-ГС.256.363 | ГОСТ 34028-2016 | Ø12 А500С L=7585 | 8 | 6,736 | 53,89 |
| 12-ГС.256.336 | ГОСТ 34028-2016 | Ø12 А500С L=7585 | 8 | 6,732 | 53,86 |
| 12-ГС.122.336 | ГОСТ 34028-2016 | Ø12 А500С L=7555 | 8 | 6,709 | 107,34 |
| 12-ГС.60.364 | ГОСТ 34028-2016 | Ø12 А500С L=7215 | 8 | 6,407 | 51,26 |
| 12-ГС.335.122 | ГОСТ 34028-2016 | Ø12 А500С L=4570 | 8 | 4,059 | 32,47 |
| 12-ГС.298.139 | ГОСТ 34028-2016 | Ø12 А500С L=4370 | 8 | 3,881 | 31,05 |
| 12-ГС.334.60 | ГОСТ 34028-2016 | Ø12 А500С L=3940 | 8 | 3,499 | 27,99 |
| 12-ГС.322.60 | ГОСТ 34028-2016 | Ø12 А500С L=3815 | 8 | 3,388 | 27,10 |
| 12-ГС.164.60 | ГОСТ 34028-2016 | Ø12 А500С L=2235 | 24 | 1,981 | 15,88 |
| 12-ГС.122.60 | ГОСТ 34028-2016 | Ø12 А500С L=1815 | 24 | 1,612 | 12,90 |
| 10-СК.131.12 | ГОСТ 34028-2016 | Ø10 А500С L=1885 | 130 | 1,164 | 151,32 |
| 12-СК.60.14 | ГОСТ 34028-2016 | Ø12 А500С L=1885 | 108 | 1,137 | 122,78 |
| 16-СК.80.14 | ГОСТ 34028-2016 | Ø16 А500С L=1665 | 42 | 2,628 | 110,32 |
| 8-Х.17.14 | ГОСТ 34028-2016 | Ø8 А240 L=740 | 238 | 0,293 | 69,72 |
| 10-Ф.13.20 | ГОСТ 34028-2016 | Ø10 А500С L=790 | 56 | 0,488 | 27,32 |
| 10-Ф.9.20 | ГОСТ 34028-2016 | Ø10 А500С L=720 | 84 | 0,445 | 37,38 |
| | | Материалы | | | |
| | ГОСТ 26633-2015 | Бетон кл.В25 | | | 8,89м³ |


## Ведомость деталей
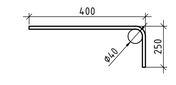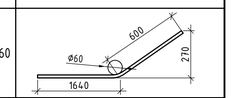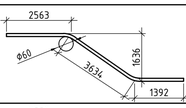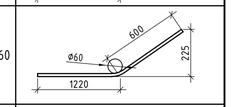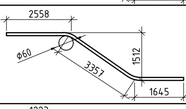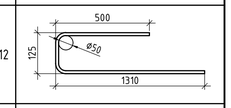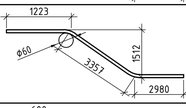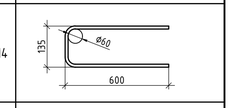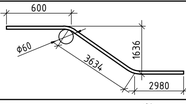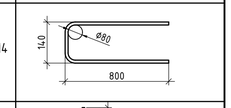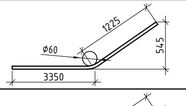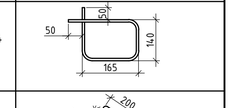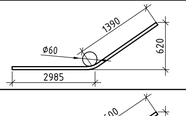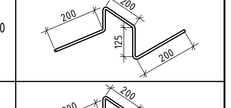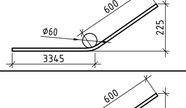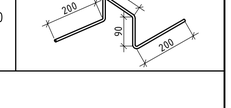
| Поз. | Эскиз | Поз. | Эскиз |
|---|---|---|---|
| 8-ГС.40.25 |  | 12-ГС.164.60 |  |
| 12-ГС.256.363 |  | 12-ГС.122.60 |  |
| 12-ГС.256.336 |  | 10-СК.131.12 |  |
| 12-ГС.122.336 |  | 12-СК.60.14 |  |
| 12-ГС.60.364 |  | 16-СК.80.14 |  |
| 12-ГС.335.122 |  | 8-Х.17.14 |  |
| 12-ГС.298.139 |  | 10-Ф.13.20 |  |
| 12-ГС.334.60 |  | 10-Ф.9.20 |  |
| 12-ГС.322.60 |  | | |


Данный комплект чертежей не подлежит размножению или передаче другим организациям и лицам без согласия автора проекта

| | | | | | | | |
|---|---|---|---|---|---|---|---|
| | | | | | | 260402082-КЖ1-43 | |
| | | | | | | Завод по производству лекарственных средств по адресу: г. Москва, Зеленоград, проспект Генерала Алексеева, дом 50Б, строение 2 | |
| Изм. | Кол.уч. | Лист | №док. | Подп. | Дата | | |
| Разработал | | Алейников | | | 30.09.26 | Лабораторно-производственный корпус | Стадия: Р; Лист: 43; Листов: |
| Проверил | | Кирданов | | | 30.09.26 | | |
| Н. контр. | | Рыбальченко | | | 30.09.26 | Лестница ЛМ-1-3. Армирование | ООО "ПЭТРУСКо" |
| | | | | | | Копировал | Формат А1 |


Лестница ЛМ-1-4 с отм.-0,180 до отм.+1,470. Опалубочный чертёж

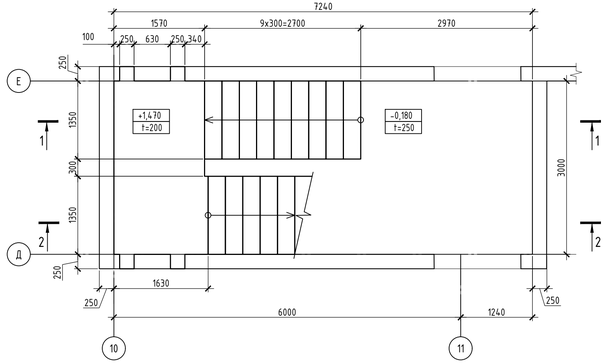



Лестница ЛМ-1-4 с отм.+2,970 до отм.+4,470. Опалубочный чертёж

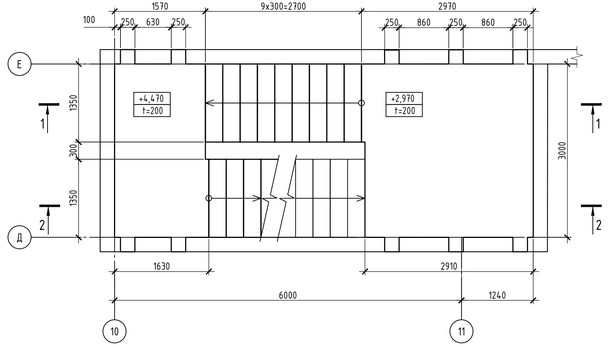



Лестница ЛМ-1-4 с отм.+1,470 до отм.+2,970. Опалубочный чертёж

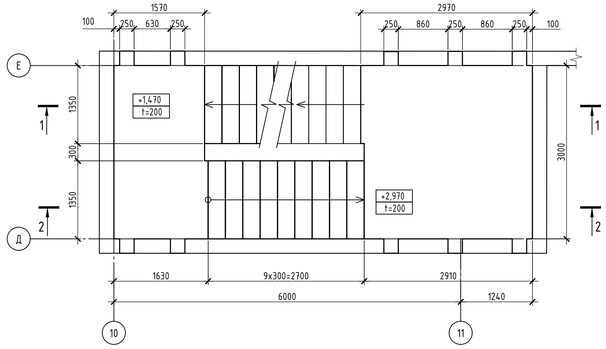



Лестница ЛМ-1-4 с отм.+4,470 до отм.+5,920. Опалубочный чертёж

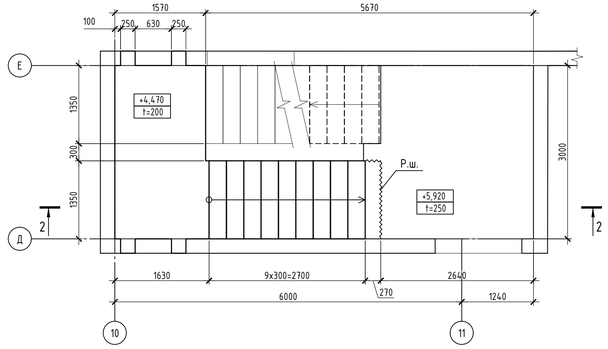


1-1

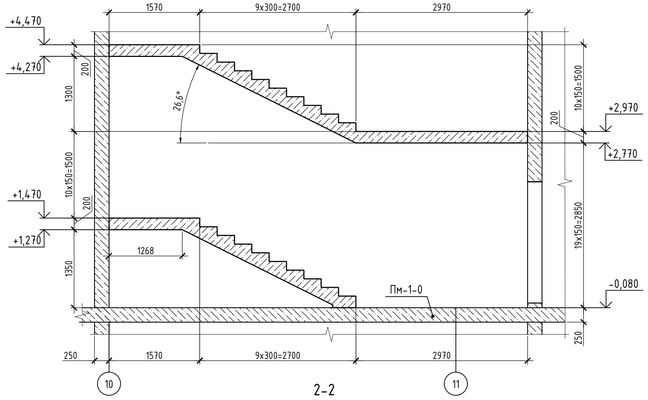


2-2

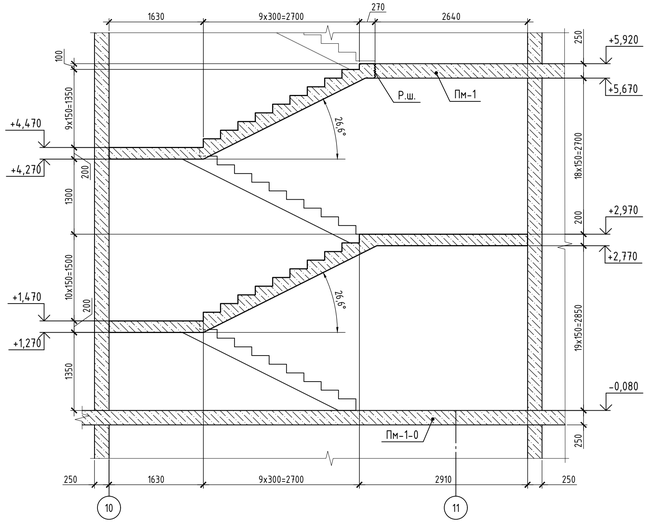



1. Общие указания, сводную ведомость расхода стали, бетона, материалов см. лист 1.
2. Армирование лестницы см. л. 47.

Данный комплект чертежей не подлежит размножению или передаче другим организациям и лицам без согласия автора проекта


| | | | | | | | |
|---|---|---|---|---|---|---|---|
| | | | | | | 260402082-КЖ1-44 | |
| | | | | | | Завод по производству лекарственных средств по адресу: г. Москва, Зеленоград, проспект Генерала Алексеева, дом 50Б, строение 2 | |
| Изм. | Колуч. | Лист | №док. | Подп. | Дата | | |
| Разработал | | Алейников | | | 30.09.26 | Лабораторно-производственный корпус | Стадия: Р; Лист: 44; Листов: |
| Проверил | | Кирбанов | | | 30.09.26 | | |
| Н. контр. | | Рыбальченко | | | 30.09.26 | Лестница ЛМ-1-4. Опалубочный чертёж | ООО "ПЭТРУСКо" |

Копировал Формат А3х3


Лестница ЛМ-1-5 с отм.-0,180 до отм.+1,470. Опалубочный чертёж

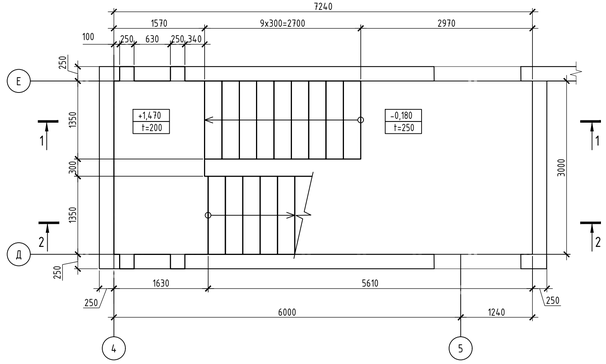



Лестница ЛМ-1-5 с отм.+2,970 до отм.+4,470. Опалубочный чертёж

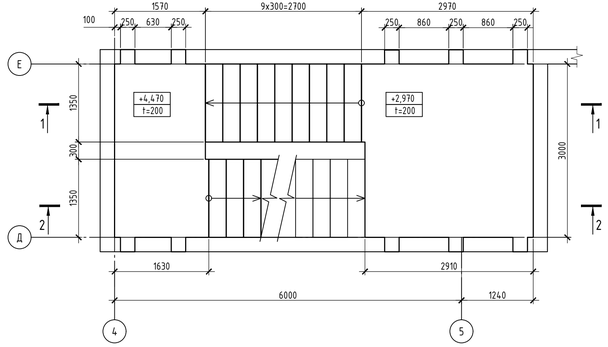



Лестница ЛМ-1-5 с отм.+1,470 до отм.+2,970. Опалубочный чертёж

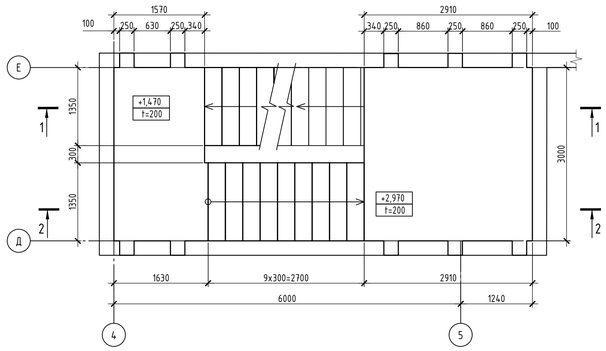



Лестница ЛМ-1-5 с отм.+4,470 до отм.+5,920. Опалубочный чертёж

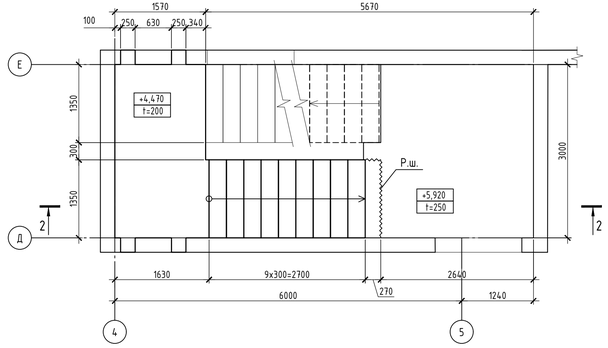


1-1

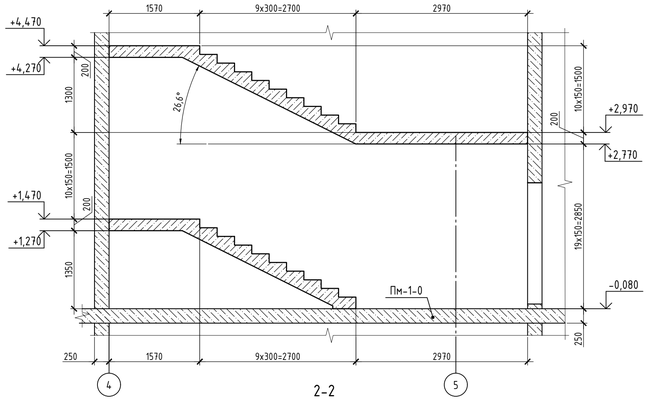


2-2

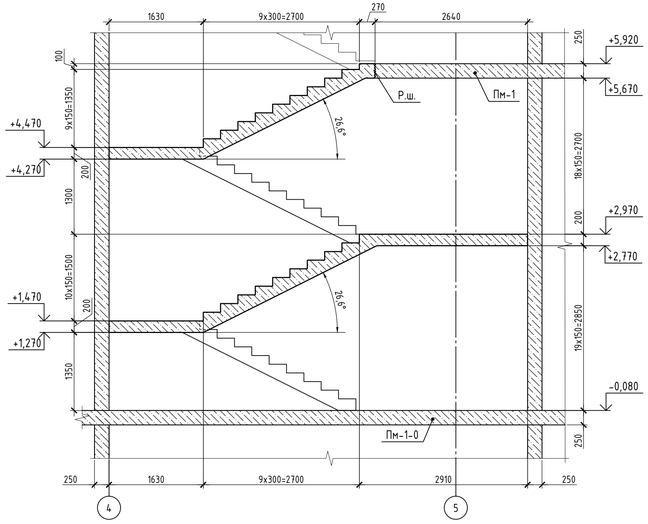



1. Общие указания, сводную ведомость расхода стали, бетона, материалов см. лист 1.
2. Армирование лестницы см. л. 47.

Данный комплект чертежей не подлежит размножению или передаче другим организациям и лицам без согласия автора проекта


| | | | | | | | | |
|---|---|---|---|---|---|---|---|---|
| | | | | | | | 260402082-КЖ1-45 | |
| | | | | | | | Завод по производству лекарственных средств по адресу: г. Москва, Зеленоград, проспект Генерала Алексеева, дом 50Б, строение 2 | |
| Изм. | Колуч. | Лист | №док. | Подп. | Дата | | | |
| Разработал | | Алейников | | | 30.09.26 | | Лабораторно-производственный корпус | Стадия: Р; Лист: 45; Листов: |
| Проверил | | Кирбанов | | | 30.09.26 | | | |
| Н. контр. | | Рыбальченко | | | 30.09.26 | | Лестница ЛМ-1-5. Опалубочный чертёж | ООО "ПЭТРУСКо" |

Копировал Формат А3х3


Лестница ЛМ-1-6 с отм.-0,180 до отм.+1,470. Опалубочный чертёж

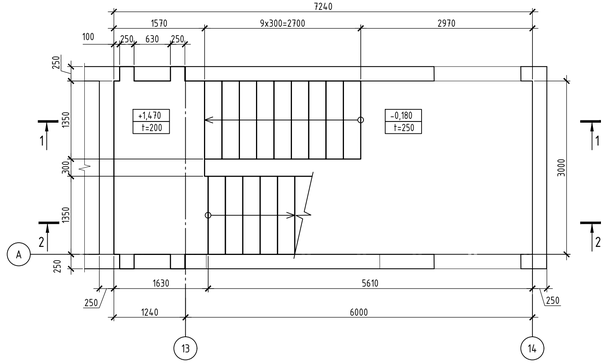



Лестница ЛМ-1-6 с отм.+2,970 до отм.+4,470. Опалубочный чертёж

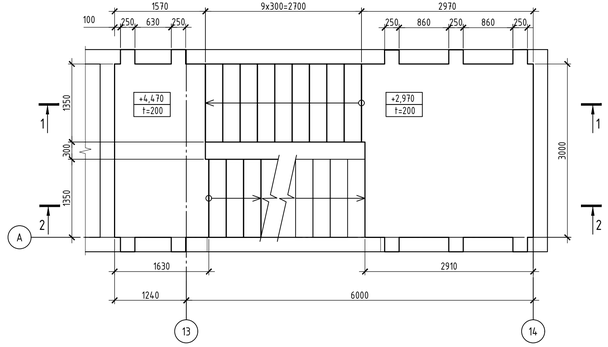



Лестница ЛМ-1-6 с отм.+1,470 до отм.+2,970. Опалубочный чертёж

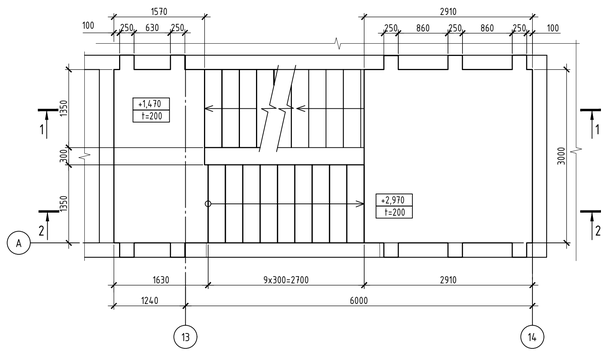



Лестница ЛМ-1-6 с отм.+4,470 до отм.+5,920. Опалубочный чертёж

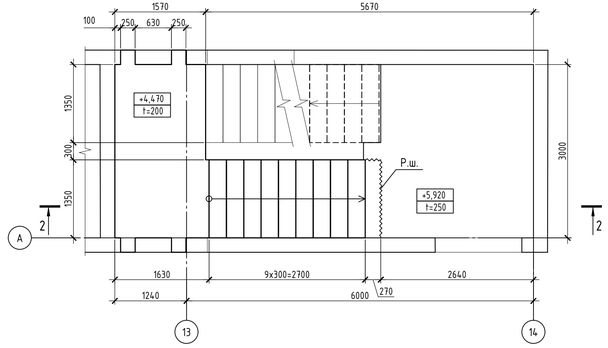


1-1

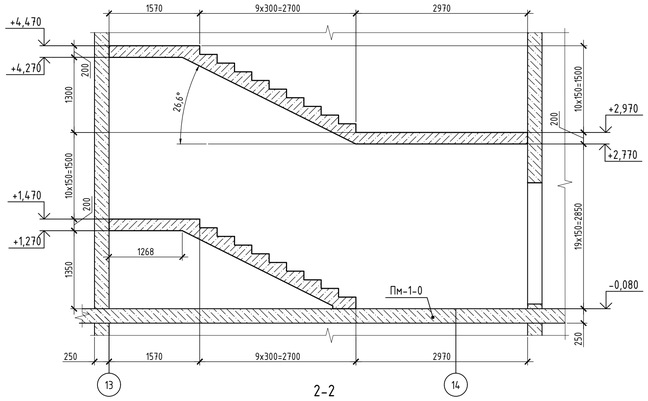


2-2

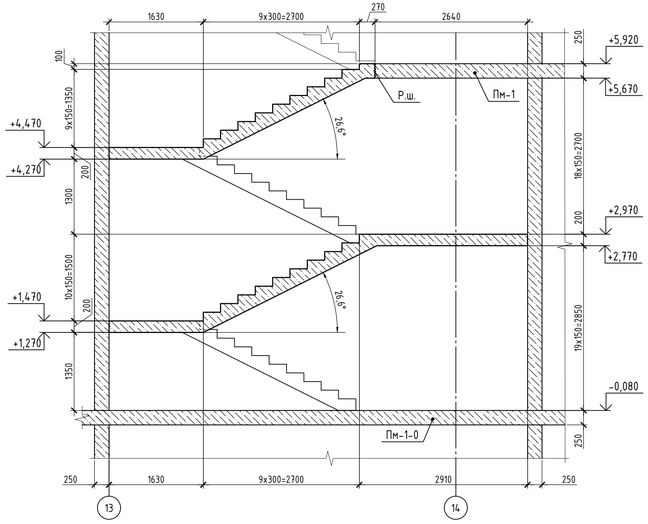



1. Общие указания, сводную ведомость расхода стали, бетона, материалов см. лист 1.
2. Армирование лестницы см. л. 47.

Данный комплект чертежей не подлежит размножению или передаче другим организациям и лицам без согласия автора проекта


| | | | | | | | |
|---|---|---|---|---|---|---|---|
| | | | | | | 260402082-КЖ1-46 | |
| | | | | | | Завод по производству лекарственных средств по адресу: г. Москва, Зеленоград, проспект Генерала Алексеева, дом 50Б, строение 2 | |
| Изм. | Колуч. | Лист | №док. | Подп. | Дата | | |
| Разработал | | Алейников | | | 30.09.26 | Лабораторно-производственный корпус | Стадия: Р; Лист: 46; Листов: |
| Проверил | | Кирбанов | | | 30.09.26 | | |
| Н. контр. | | Рыбальченко | | | 30.09.26 | Лестница ЛМ-1-6. Опалубочный чертёж | ООО "ПЭТРУСКо" |

Копировал Формат А3х3

# Лестницы ЛМ-1-4; ЛМ-1-5; ЛМ-1-6. Армирование

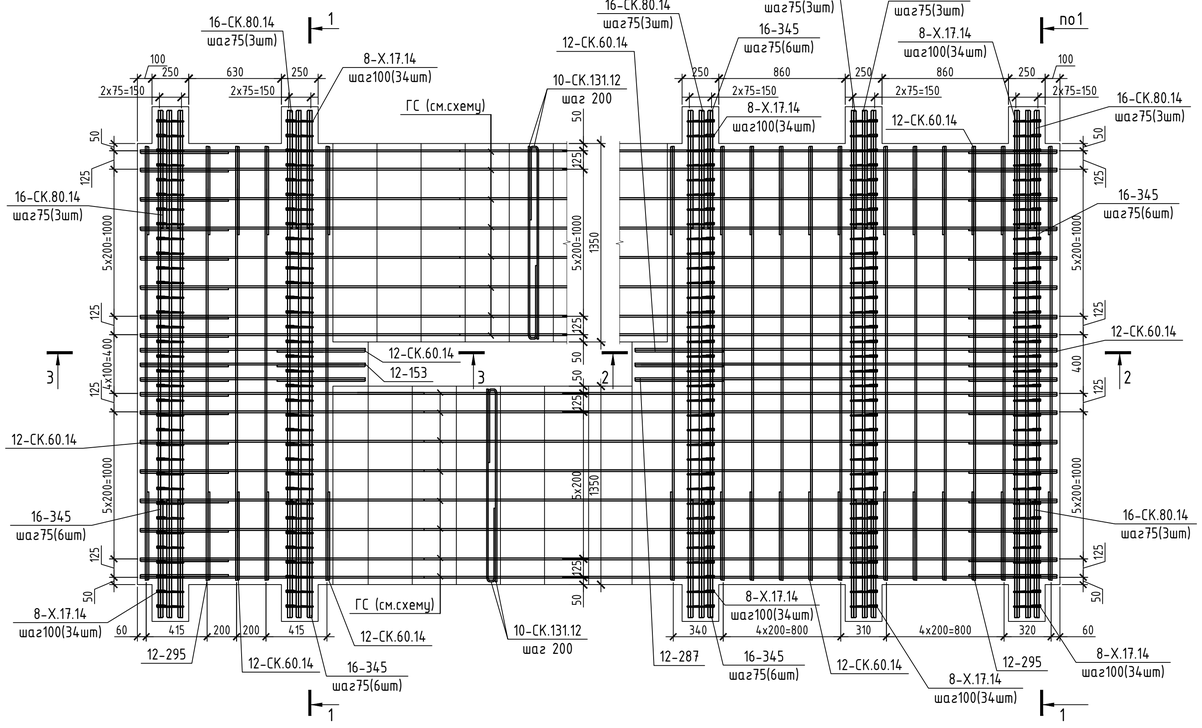



## Маркировочная схема продольного армирования

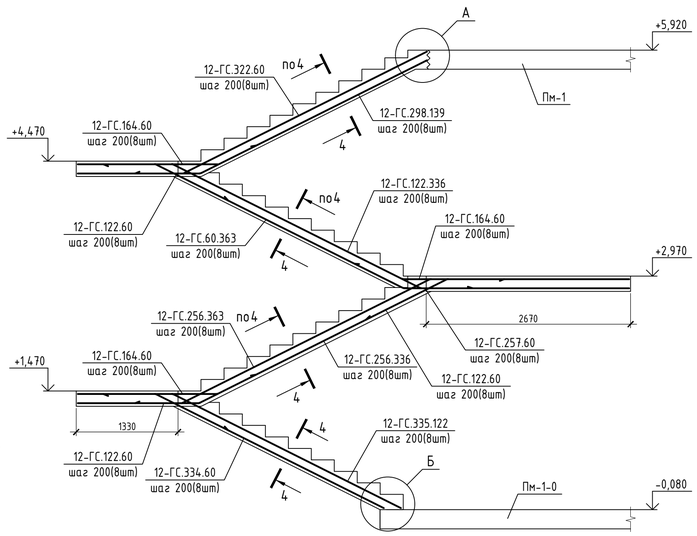



## Спецификация элементов монолитных лестниц ЛМ-1-4, ЛМ-1-5, ЛМ-1-6 (дана на одну лестницу)

| Поз. | Обозначение | Наименование | Кол. | Масса ед, кг | Примечание |
|---|---|---|---|---|---|
| | | Детали | | | |
| 8-133 | ГОСТ 34028-2016 | Ø8 А500С L=1300 | 40 | 0,526 | 21,20 |
| 12-295 | ГОСТ 34028-2016 | Ø12 А500С L=2950 | 44 | 2,62 | 125,76 |
| 12-287 | ГОСТ 34028-2016 | Ø12 А500С L=2870 | 6 | 2,549 | 15,30 |
| 12-162 | ГОСТ 34028-2016 | Ø12 А500С L=1620 | 6 | 1,439 | 8,64 |
| 12-153 | ГОСТ 34028-2016 | Ø12 А500С L=1530 | 12 | 1,359 | 16,32 |
| 16-345 | ГОСТ 34028-2016 | Ø16 А500С L=3450 | 42 | 5,445 | 228,76 |
| 8-ГС.40.25 | ГОСТ 34028-2016 | Ø8 А500С L=630 | 320 | 0,249 | 79,60 |
| 12-ГС.256.363 | ГОСТ 34028-2016 | Ø12 А500С L=7585 | 8 | 6,736 | 53,89 |
| 12-ГС.256.336 | ГОСТ 34028-2016 | Ø12 А500С L=7585 | 8 | 6,732 | 53,86 |
| 12-ГС.122.336 | ГОСТ 34028-2016 | Ø12 А500С L=7555 | 8 | 6,709 | 107,34 |
| 12-ГС.60.364 | ГОСТ 34028-2016 | Ø12 А500С L=7215 | 8 | 6,407 | 51,26 |
| 12-ГС.335.122 | ГОСТ 34028-2016 | Ø12 А500С L=4570 | 8 | 4,059 | 32,47 |
| 12-ГС.298.139 | ГОСТ 34028-2016 | Ø12 А500С L=4370 | 8 | 3,881 | 31,05 |
| 12-ГС.334.60 | ГОСТ 34028-2016 | Ø12 А500С L=3940 | 8 | 3,499 | 27,99 |
| 12-ГС.322.60 | ГОСТ 34028-2016 | Ø12 А500С L=3815 | 8 | 3,388 | 27,10 |
| 12-ГС.164.60 | ГОСТ 34028-2016 | Ø12 А500С L=2235 | 24 | 1,981 | 15,88 |
| 12-ГС.122.60 | ГОСТ 34028-2016 | Ø12 А500С L=1815 | 24 | 1,612 | 12,90 |
| 10-СК.131.12 | ГОСТ 34028-2016 | Ø10 А500С L=1885 | 130 | 1,164 | 151,32 |
| 12-СК.60.14 | ГОСТ 34028-2016 | Ø12 А500С L=1885 | 108 | 1,137 | 122,78 |
| 16-СК.80.14 | ГОСТ 34028-2016 | Ø16 А500С L=1665 | 42 | 2,628 | 110,32 |
| 8-Х.17.14 | ГОСТ 34028-2016 | Ø8 А240 L=740 | 238 | 0,293 | 69,72 |
| 10-Ф.13.20 | ГОСТ 34028-2016 | Ø10 А500С L=790 | 56 | 0,488 | 27,32 |
| 10-Ф.9.20 | ГОСТ 34028-2016 | Ø10 А500С L=720 | 84 | 0,445 | 37,38 |
| | | Материалы | | | |
| | ГОСТ 26633-2015 | Бетон кл.В25 | | | 8,89м³ |


## Ведомость деталей
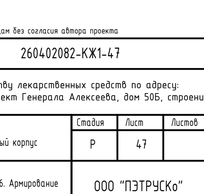
| Поз. | Эскиз | Поз. | Эскиз |
|---|---|---|---|
| 8-ГС.40.25 |  | 12-ГС.164.60 |  |
| 12-ГС.256.363 |  | 12-ГС.122.60 |  |
| 12-ГС.256.336 |  | 10-СК.131.12 |  |
| 12-ГС.122.336 |  | 12-СК.60.14 |  |
| 12-ГС.60.364 |  | 16-СК.80.14 |  |
| 12-ГС.335.122 |  | 8-Х.17.14 |  |
| 12-ГС.298.139 |  | 10-Ф.13.20 |  |
| 12-ГС.334.60 |  | 10-Ф.9.20 |  |
| 12-ГС.322.60 |  | | |

## А

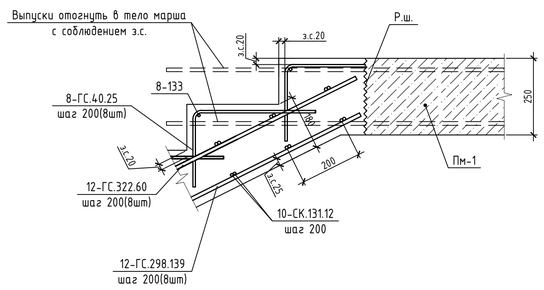


## Б

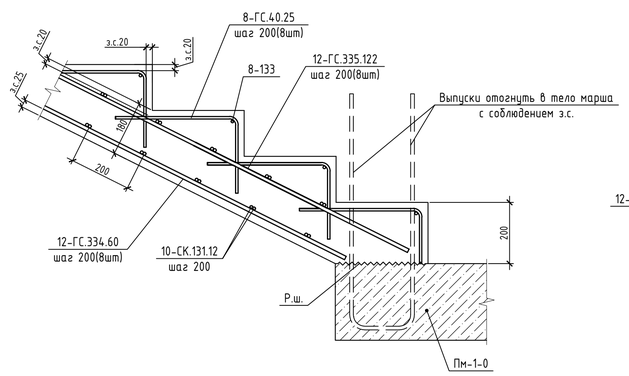



1. Общие указания, сводную ведомость расхода стали, бетона, материалов см. лист 1.
2. Опалубочный чертёж лестницы см. л. 44...46

Данный комплект чертежей не подлежит размножению или передаче другим организациям и лицам без согласия автора проекта


| | | | | | | | | |
|---|---|---|---|---|---|---|---|---|
| | | | | | | 260402082-КЖ1-47 | | |
| Изм. | Кол.уч. | Лист | №док. | Подп. | Дата | Завод по производству лекарственных средств по адресу: г. Москва, Зеленоград, проспект Генерала Алексеева, дом 50Б, строение 2 | | |
| Разработал | | Алейников | | | 30.09.26 | | | |
| Проверил | | Кирданов | | | 30.09.26 | Лабораторно-производственный корпус | Стадия: Р | Лист: 47 |
| Н. контр. | | Рыбальченко | | | 30.09.26 | Лестницы ЛМ-1-4; ЛМ-1-5; ЛМ-1-6. Армирование | ООО "ПЭТРУСКо" | |

Копировал Формат А1

## Схема расположения вертикальных конструкций на отм. +11,920. Опалубка

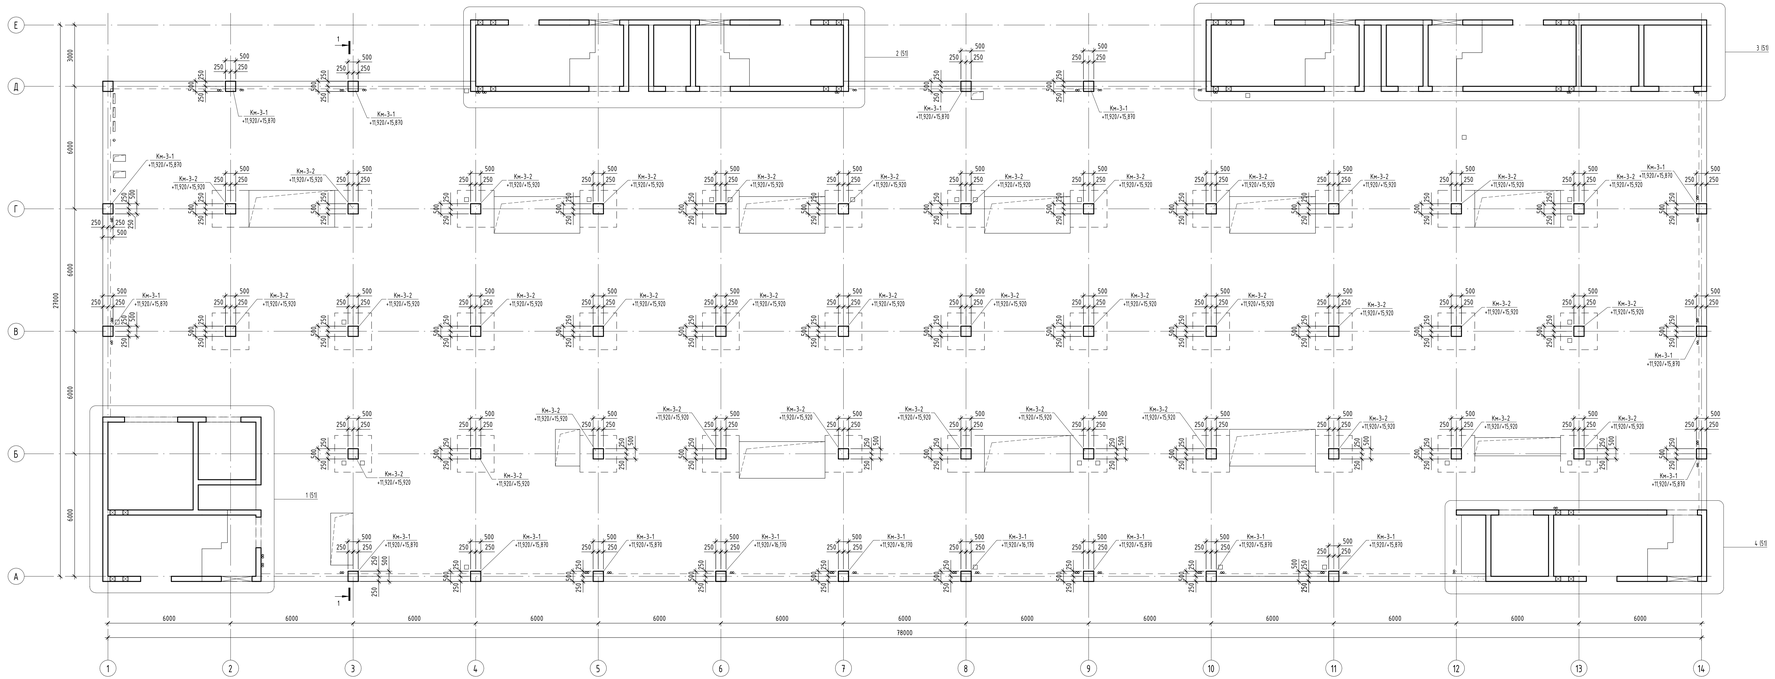


## 1-1

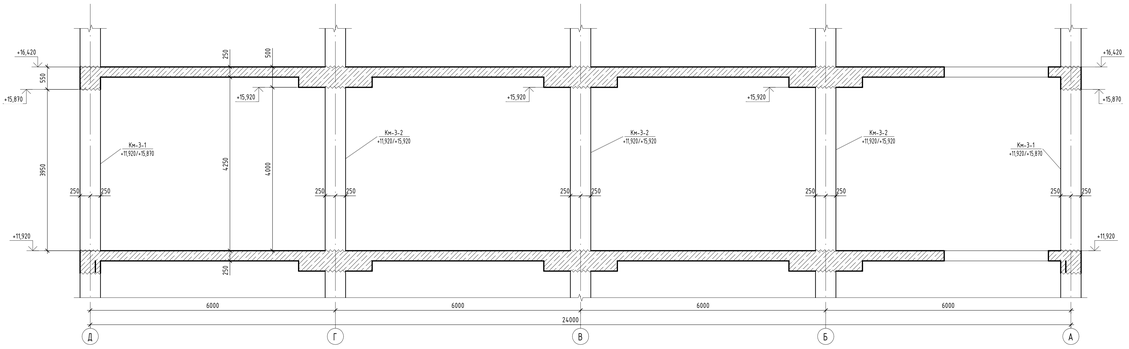


## Спецификация колонн на отм. +11,920

| Поз. | Обозначение | Наименование | Кол. | Объем, м³ | Приме-чание |
|---|---|---|---|---|---|
| Км-3-1 | | Колонна монолитная 500х500 | 22 | 0,99 | 21,725 |
| Км-3-2 | | Колонна монолитная 500х500 | 35 | 1,00 | 35 |
| Общий итог | | | 57 | | 56,725 |

Условные обозначения:

~~~~ - Рабочий шов бетонирования

+11,920 / t=250 - Отметка верха и толщина плиты перекрытия

- Контур вышестоящих конструкций

1. Общие указания см. лист 1

| | | | | | | | |
|---|---|---|---|---|---|---|---|
| | | | | | | 260402082 - КЖ1-48 | |
| Изм. | Кол.уч. | Лист | № док. | Подпись | Дата | Лабораторно-производственный корпус, г. Москва, г. Зеленоград, проспект Генерала Алексеева, 50б | |
| Разработал | | Калинкин | | | 08.10.26 | | |
| Проверил | | Кирбанов | | | 08.10.26 | Лабораторно-производственный корпус | Стадия: Р; Лист: 48; Листов: |
| Н.контр. | | Рыбальченко | | | 08.10.26 | Схема расположения вертикальных несущих конструкций на отм. +11,920. Опалубка | ПЭТРУСКо |

Согласовано

Взам. инв. №


Подп. и дата

Инв. № подл.

124/165/94мм (h)

Формат А2х3
~~~~



# Колонна Км-3-1

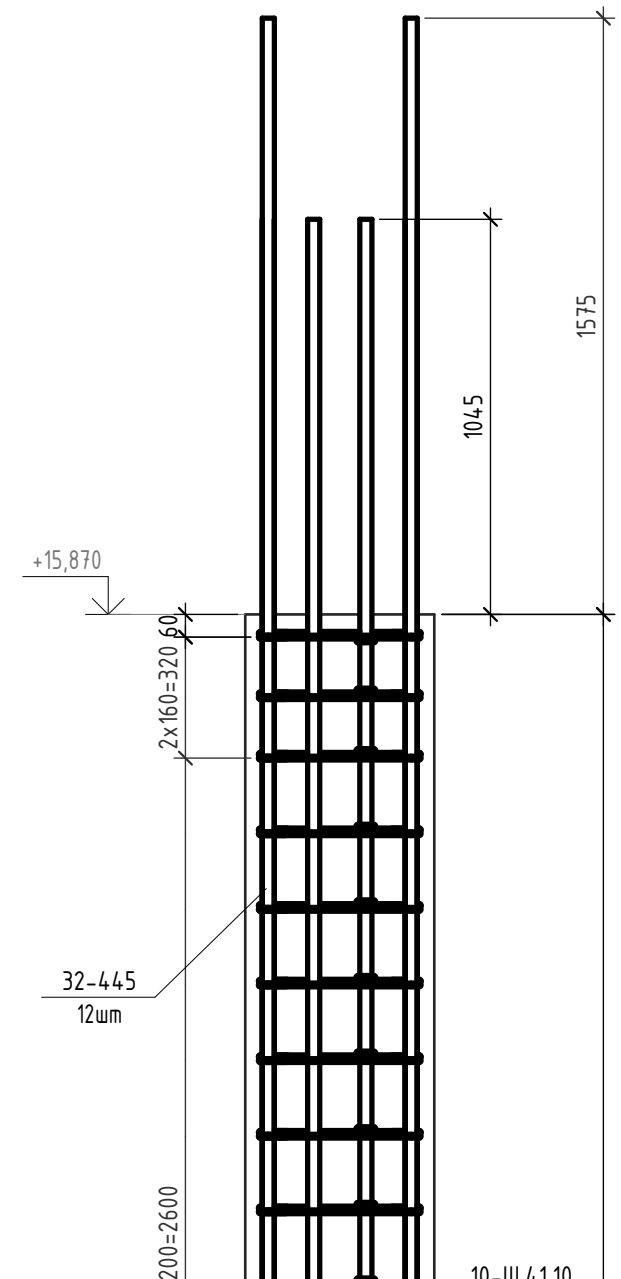



## Спецификация элементов колонны Км-3-1

| Поз. | Обозначение | Наименование | | Кол. | Масса ед, кг | Примечание |
|---|---|---|---|---|---|---|
| | | Детали | | | | |
| 32-445 | ГОСТ 34028-2016 | Ø32 А500С | L= 4450 | 12 | 28,08 | 336,96 |
| 10-Х.41.41 | ГОСТ 34028-2016 | Ø10 А240 | L= 1805 | 21 | 1,114 | 23,39 |
| 10-Ш.41.10 | ГОСТ 34028-2016 | Ø10 А240 | L= 610 | 42 | 0,377 | 15,84 |
| | | Изделия | | | | |
| Мф-1 | | Муфта обжимная | | 12 | | |
| | | Материалы | | | | |
| | ГОСТ 26633-2015 | Бетон В30 | | | | 3,96 м$^3$ |


## Ведомость деталей
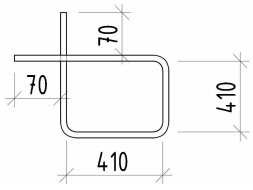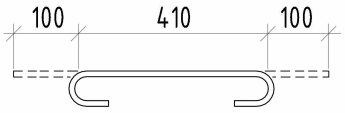
| Поз. | Эскиз |
|---|---|
| 10-Х.41.41 |   |
| 10-Ш.41.10 |   |

1-1

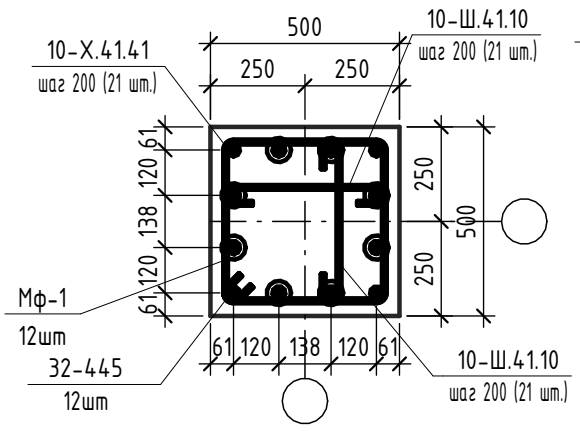


2-2

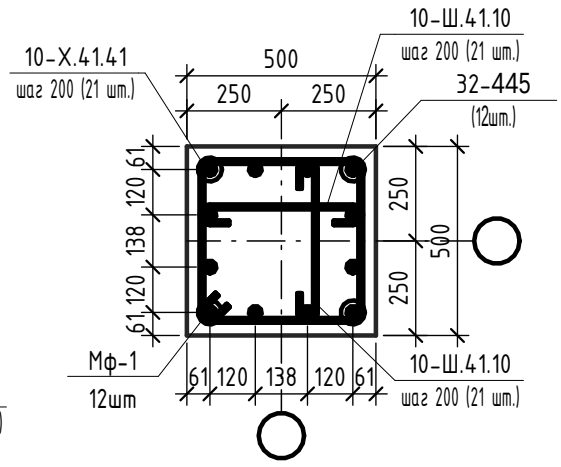


1. Общие указания, сводную ведомость расхода стали, бетона материалов см. лист 1.
2. Данный лист смотреть совместно с листом 48.
3. Соединительные муфты Мф-1 приняты по ТУ 4842-003-75604862-2012. Соединение выполнить путем опрессовки соединительных муфт с использованием гидравлической мобильной установки в построечных условиях. Длина соединительной муфты до опрессовки, при диаметре соединяемой арматуры ф32 равна 192мм.

Согласовано

Взам. инв. №

Подл. и дата

Инв. № подл.

| Изм. | Кол.уч. | Лист | № док. | Подпись | Дата |
|---|---|---|---|---|---|
| Разработал | | Алейников | | | 08.10.26 |
| Проверил | | Кирданов | | | 08.10.26 |
| Н.контр. | | Рыбальченко | | | 08.10.26 |

260402082 - КЖ1-49


Лабораторно-производственный корпус, г. Москва, г. Зеленоград, проспект Генерала Алексеева, 50Б

| Лабораторно-производственный корпус | Стадия | Лист | Листов |
|---|---|---|---|
| | Р | 49 | |

Колонна монолитная железобетонная Км-3-1 на отм. +11,920

ПЭТРУСКо
Строительство в медицине



# Колонна Км-3-2

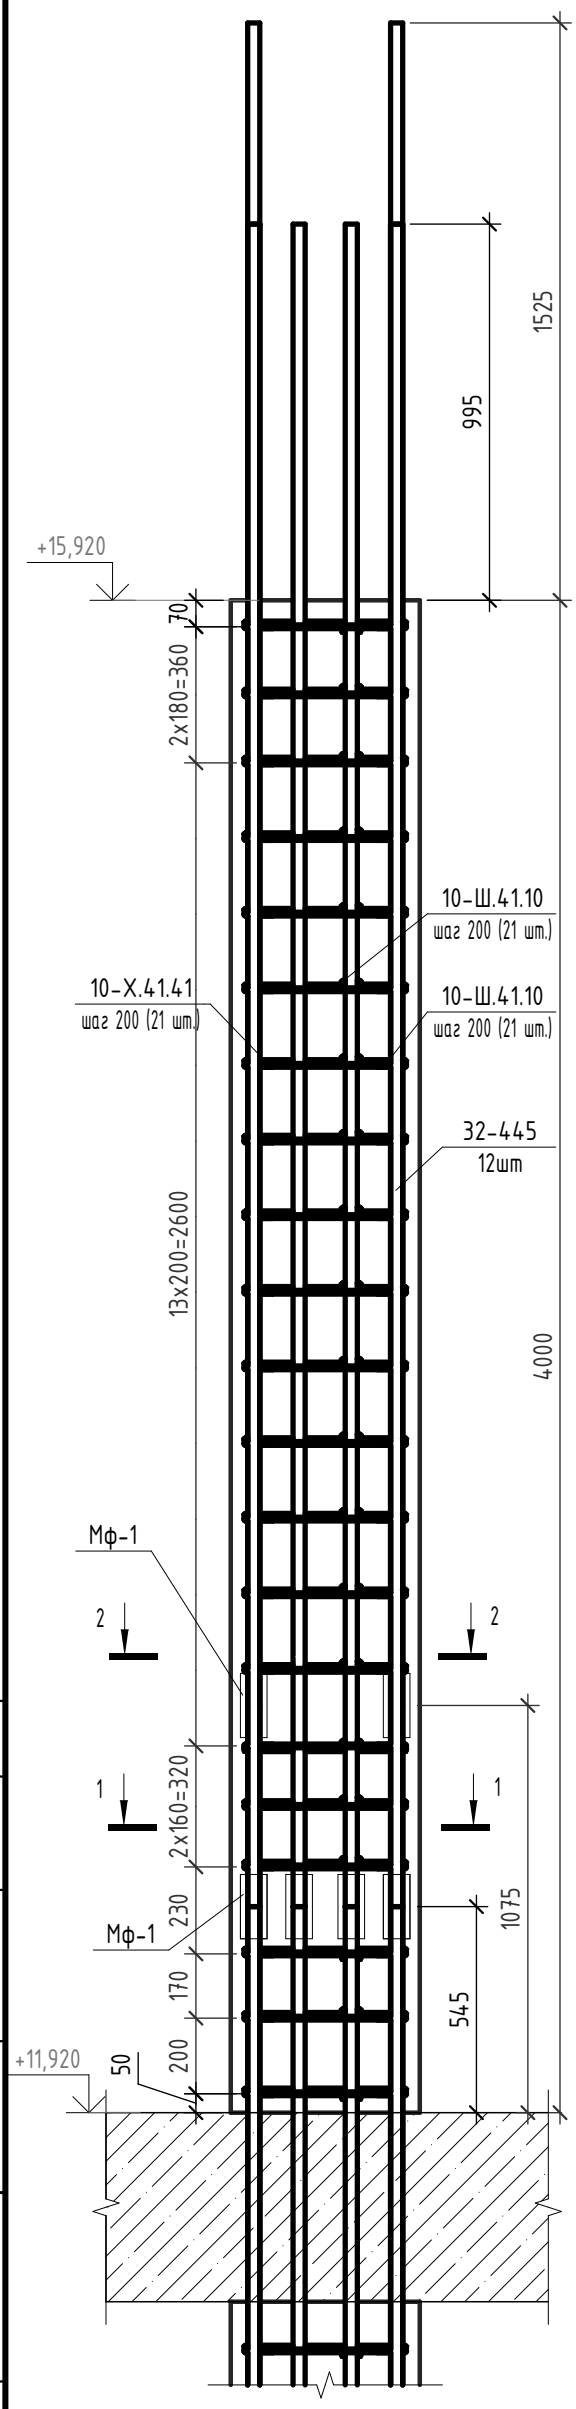



# Спецификация элементов колонны Км-3-2

| Поз. | Обозначение | Наименование | | Кол. | Масса ед, кг | Примечание |
|---|---|---|---|---|---|---|
| | | Детали | | | | |
| 32-445 | ГОСТ 34028-2016 | Ø32 А500С | L= 4450 | 12 | 28,08 | 336,96 |
| 10-Х.41.41 | ГОСТ 34028-2016 | Ø10 А240 | L= 1805 | 21 | 1,114 | 23,39 |
| 10-Ш.41.10 | ГОСТ 34028-2016 | Ø10 А240 | L= 610 | 42 | 0,377 | 15,84 |
| | | Изделия | | | | |
| Мф-1 | | Муфта обжимная | | 12 | | |
| | | Материалы | | | | |
| | ГОСТ 26633-2015 | Бетон В30 | | | | 1 м$^3$ |

# Ведомость деталей
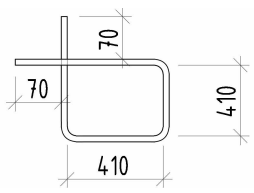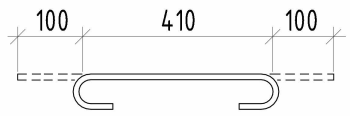
| Поз. | Эскиз |
|---|---|
| 10-Х.41.41 |   |
| 10-Ш.41.10 |   |

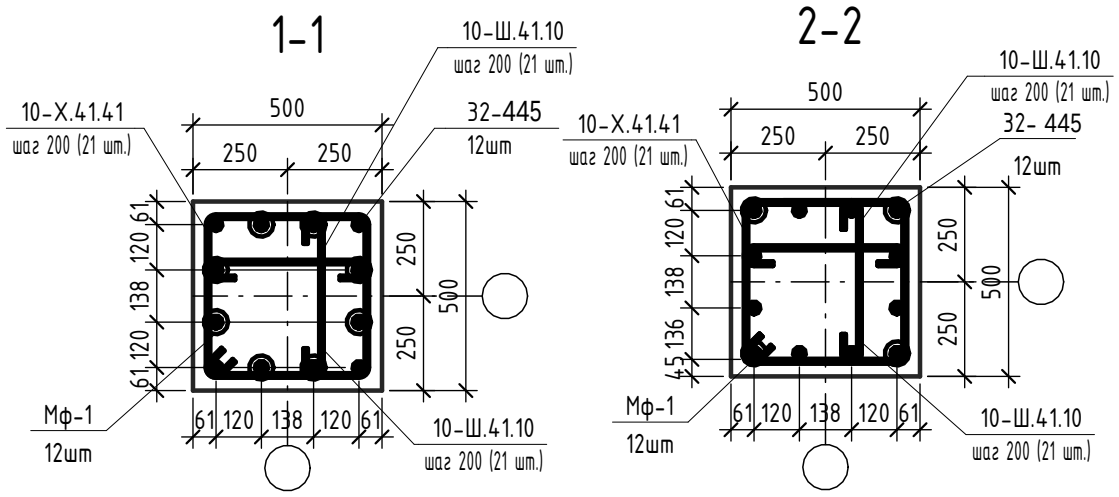


1. Общие указания, сводную ведомость расхода стали, бетона материалов **см. лист 1**.
2. Данный лист смотреть совместно с листом **48**.
3. Соединительные муфты Мф-1 приняты по ТУ 4842-003-75604862-2012. Соединение выполнить путем опрессовки соединительных муфт с использованием гидравлической мобильной установки в построечных условиях. Длина соединительной муфты до опрессовки, при диаметре соединяемой арматуры ф32 равна 192мм.

Согласовано


Взам. инв. №

Подп. и дата


Инв. № подл.

| Изм. | Кол.уч. | Лист | № док. | Подпись | Дата | 260402082 - КЖ1-50 | | | |
|---|---|---|---|---|---|---|---|---|---|
| | | | | | | Лабораторно-производственный корпус, г. Москва, г. Зеленоград, проспект Генерала Алексеева, 50Б | | | |
| Разработал | | Алейников | | | 08.10.26 | Лабораторно-производственный корпус | Стадия | Лист | Листов |
| Проверил | | Кирданов | | | 08.10.26 | | Р | 50 | |
| Н.контр. | | Рыбальченко | | | 08.10.26 | Колонна монолитная железобетонная Км-3-2 на отм. +11,920 | ПЭТРУСКо Строительство в медицине | | |

## Фрагмент 2 (48)

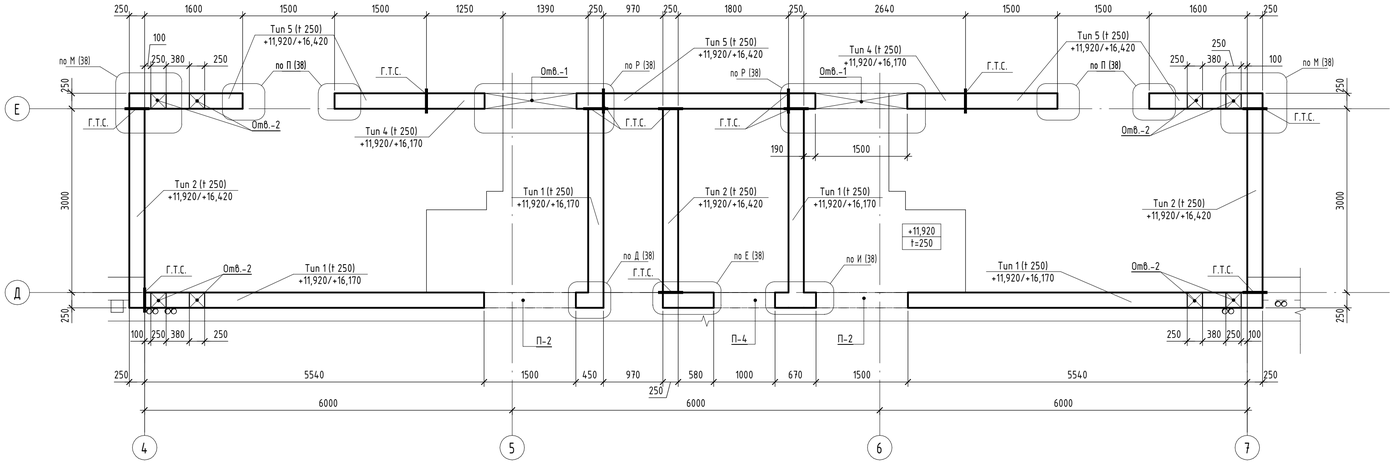


## Фрагмент 1 (48)

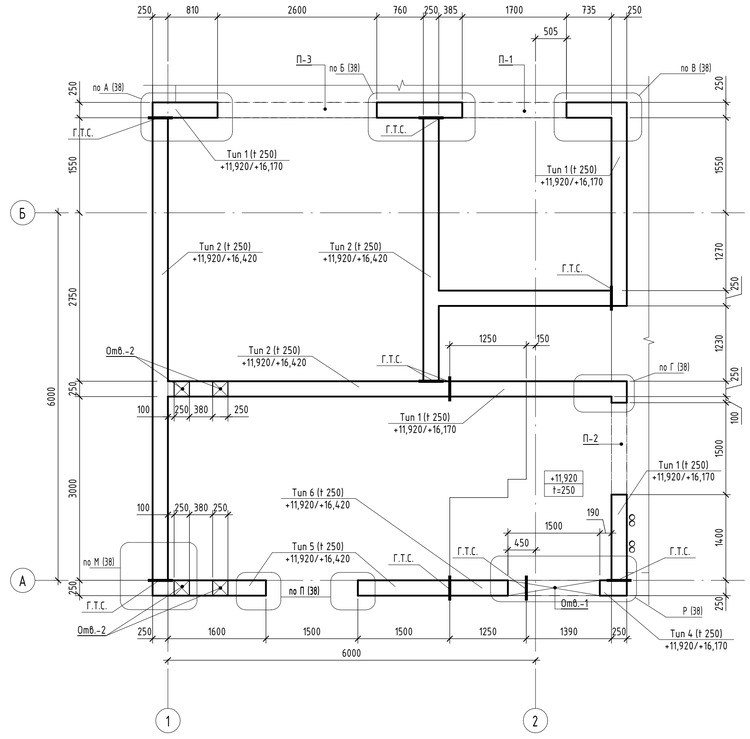


## Фрагмент 4 (48)




## Фрагмент 3 (48)




1. Общие указания см. лист 1

## Ведомость проемов и отверстий на отм. +11,920

| Марка отв. | Размеры, мм | Отм. низа проема, м | Назначение | Кол. | Примечание |
|---|---|---|---|---|---|
| Отв.-1 | 1500x1700(h) | отм. низа +12,820 | | 6 | |
| Отв.-2 | 250x200(h) | +14,020 | | 24 | |
| П-1 | 1700x2280(h) | отм. низа +11,920 | | 4 | |
| П-2 | 1500x2200(h) | отм. низа +11,920 | | 5 | |
| П-3 | 2600x2280(h) | отм. низа +11,920 | | 1 | |
| П-4 | 1000x2200(h) | отм. низа +11,920 | | 2 | |
| П-5 | 1500x2200(h) | отм. низа +11,920 | | 1 | |

Условные обозначения:

~~~ – Рабочий шов бетонирования

+11,920 / t=250 – Отметка верха и толщина плиты перекрытия

| – Г.Т.С. (граница типа стены)

| Изм. | Кол.уч. | Лист | № док. | Подпись | Дата |
|---|---|---|---|---|---|
| | 5 | – | | | |
| Разработал | | Коломоец | | | 08.10.26 |
| Проверил | | Кирданов | | | 08.10.26 |
| Н.контр. | | Рыбальченко | | | 08.10.26 |

260402082 – КЖ1-51

Лабораторно-производственный корпус, г. Москва, г. Зеленоград, проспект Генерала Алексеева, 50Б

| Стадия | Лист | Листов |
|---|---|---|
| Р | 51 | |

Лабораторно-производственный корпус

Фрагменты расположения вертикальных несущих конструкций на отм. +11,920. Опалубка

ПЭТРУСКо Строительство и медицина

Согласовано

Взам. инв. №

Подп. и дата

Инв. № подл.














841x594мм (h)

Формат А1
~~~







# Спецификация арматуры стен на отм. +11,920

| Поз. | Обозначение | Наименование | Кол. | Масса ед, кг | Примечание |
|---|---|---|---|---|---|
| | | Детали | | | |
| 10-пог.м. | ГОСТ 34028-2016 | Ø10 А500С L, пог.м | 5525,2 | 0,617 | 3409,12 |
| 12-пог.м. | ГОСТ 34028-2016 | Ø12 А500С L, пог.м | 4333,4 | 0,888 | 3848,06 |
| 12-550 | ГОСТ 34028-2016 | Ø12 А500С L= 5500 | 1742 | 4,884 | 8506,72 |
| 12-549 | ГОСТ 34028-2016 | Ø12 А500С L= 5490 | 90 | 4,876 | 438,84 |
| 12-360 | ГОСТ 34028-2016 | Ø12 А500С L= 3600 | 4 | 3,197 | 12,80 |
| 12-325 | ГОСТ 34028-2016 | Ø12 А500С L= 3250 | 182 | 2,886 | 525,20 |
| 12-320 | ГОСТ 34028-2016 | Ø12 А500С L= 3200 | 72 | 2,842 | 204,52 |
| 12-315 | ГОСТ 34028-2016 | Ø12 А500С L= 3150 | 28 | 2,798 | 78,34 |
| 12-290 | ГОСТ 34028-2016 | Ø12 А500С L= 2900 | 80 | 2,576 | 206,10 |
| 12-285 | ГОСТ 34028-2016 | Ø12 А500С L= 2850 | 18 | 2,531 | 45,56 |
| 12-270 | ГОСТ 34028-2016 | Ø12 А500С L= 2700 | 16 | 2,398 | 38,40 |
| 12-250 | ГОСТ 34028-2016 | Ø12 А500С L= 2500 | 24 | 2,22 | 53,28 |
| 12-240 | ГОСТ 34028-2016 | Ø12 А500С L= 2400 | 72 | 2,132 | 153,36 |
| 12-210 | ГОСТ 34028-2016 | Ø12 А500С L= 2100 | 44 | 1,865 | 82,24 |
| 12-209 | ГОСТ 34028-2016 | Ø12 А500С L= 2090 | 10 | 1,856 | 18,58 |
| 12-200 | ГОСТ 34028-2016 | Ø12 А500С L= 2000 | 8 | 1,776 | 14,24 |
| 12-90 | ГОСТ 34028-2016 | Ø12 А500С L= 900 | 80 | 0,8 | 64,00 |
| 12-85 | ГОСТ 34028-2016 | Ø12 А500С L= 850 | 18 | 0,755 | 13,60 |
| 16-585 | ГОСТ 34028-2016 | Ø16 А500С L= 5850 | 104 | 9,232 | 959,92 |
| 12-СК.60.19 | ГОСТ 34028-2016 | Ø12 Арм L= 1340 | 102 | 1,19 | 121,38 |
| 12-СК.60.17 | ГОСТ 34028-2016 | Ø12 Арм L= 1315 | 180 | 1,168 | 210,60 |
| 10-СК.73.20 | ГОСТ 34028-2016 | Ø10 А500С L= 1615 | 297 | 0,997 | 297,00 |
| 10-СК.73.20 | ГОСТ 34028-2016 | Ø10 А500С L= 1605 | 505 | 0,991 | 499,95 |
| 10-СК.50.20 | ГОСТ 34028-2016 | Ø10 А500С L= 1155 | 154 | 0,713 | 109,34 |
| 10-СК.50.19 | ГОСТ 34028-2016 | Ø10 А500С L= 1150 | 132 | 0,71 | 93,72 |
| 12-СК.83.20 | ГОСТ 34028-2016 | Ø12 А500С L= 1795 | 534 | 1,594 | 849,60 |
| 12-СК.60.20 | ГОСТ 34028-2016 | Ø12 А500С L= 1345 | 516 | 1,195 | 619,20 |
| 12-СК.60.17 | ГОСТ 34028-2016 | Ø12 А500С L= 1320 | 107 | 1,173 | 125,19 |
| 10-Х.133.18 | ГОСТ 34028-2016 | Ø10 А500С L= 3220 | 12 | 1,987 | 23,88 |
| 10-Х.100.18 | ГОСТ 34028-2016 | Ø10 А500С L= 2570 | 11 | 1,586 | 17,49 |
| 10-Х.93.18 | ГОСТ 34028-2016 | Ø10 А500С L= 2420 | 11 | 1,494 | 16,39 |
| 10-Х.77.18 | ГОСТ 34028-2016 | Ø10 А500С L= 2110 | 22 | 1,302 | 28,60 |
| 10-Х.60.18 | ГОСТ 34028-2016 | Ø10 А500С L= 1770 | 24 | 1,093 | 26,16 |
| 10-Х.58.18 | ГОСТ 34028-2016 | Ø10 А500С L= 1730 | 11 | 1,068 | 11,77 |
| 10-Х.39.18 | ГОСТ 34028-2016 | Ø10 А500С L= 1350 | 33 | 0,833 | 27,39 |
| 10-Х.29.18 | ГОСТ 34028-2016 | Ø10 А500С L= 1150 | 11 | 0,71 | 7,81 |
| 12-Х.38.18 | ГОСТ 34028-2016 | Ø12 А500С L= 1310 | 102 | 1,164 | 118,74 |
| 8-Ш.19.6 | ГОСТ 34028-2016 | Ø8 А240 L= 310 | 9822 | 0,123 | 1208,11 |

# Ведомость деталей

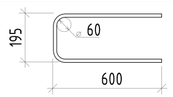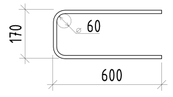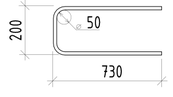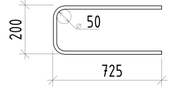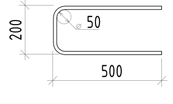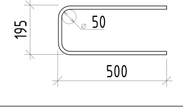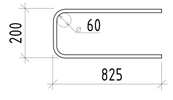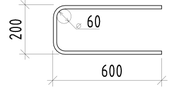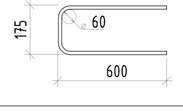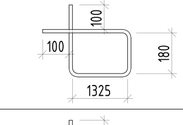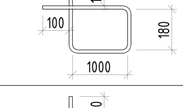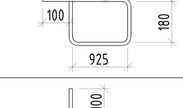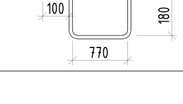
| Поз. | Эскиз |
|---|---|
| 12-СК.60.19 |   |
| 12-СК.60.17 |   |
| 10-СК.73.20 |   |
| 10-СК.73.20 |   |
| 10-СК.50.20 |   |
| 10-СК.50.19 |   |
| 12-СК.83.20 |   |
| 12-СК.60.20 |   |
| 12-СК.60.17 |   |
| 10-Х.133.18 |   |
| 10-Х.100.18 |   |
| 10-Х.93.18 |   |
| 10-Х.77.18 |   |

# Ведомость деталей

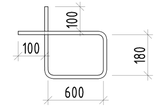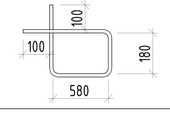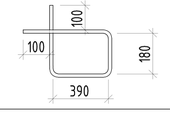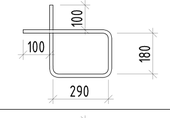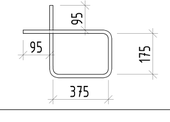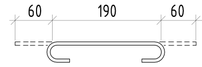
| Поз. | Эскиз |
|---|---|
| 10-Х.60.18 |   |
| 10-Х.58.18 |   |
| 10-Х.39.18 |   |
| 10-Х.29.18 |   |
| 12-Х.38.18 |   |
| 8-Ш.19.6 |   |

## Маркировка позиций арматуры


Фоновое армирование:

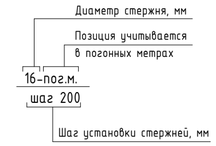


Прямые стержни:

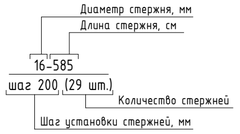


Гнутые детали:

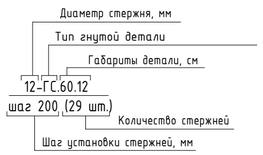


Согласовано

Взам. инв. №

Подп. и дата


Инв. № подл.

| | | | | | | |
|---|---|---|---|---|---|---|
| | | | | | | 260402082 - КЖ1-52 |
| | | | | | | Лабораторно-производственный корпус, г. Москва, г. Зеленоград, проспект Генерала Алексеева, 50Б |
| Изм. | Кол.уч. | Лист | № док. | Подпись | Дата | |
| Разработал | | Коломоец | | | 08.10.26 | Лабораторно-производственный корпус |
| Проверил | | Кирданов | | | 08.10.26 | Стадия: Р; Лист: 52; Листов: |
| Н.контр. | | Рыбальченко | | | 08.10.26 | Спецификация арматуры стен на отм.+11,920. Ведомость деталей |


ПЭТРУСКо Строительство и инжиниринг

594x420мм (h) Формат А2

# Схема расположения вертикальных несущих конструкций на отм. +16,420. Опалубка

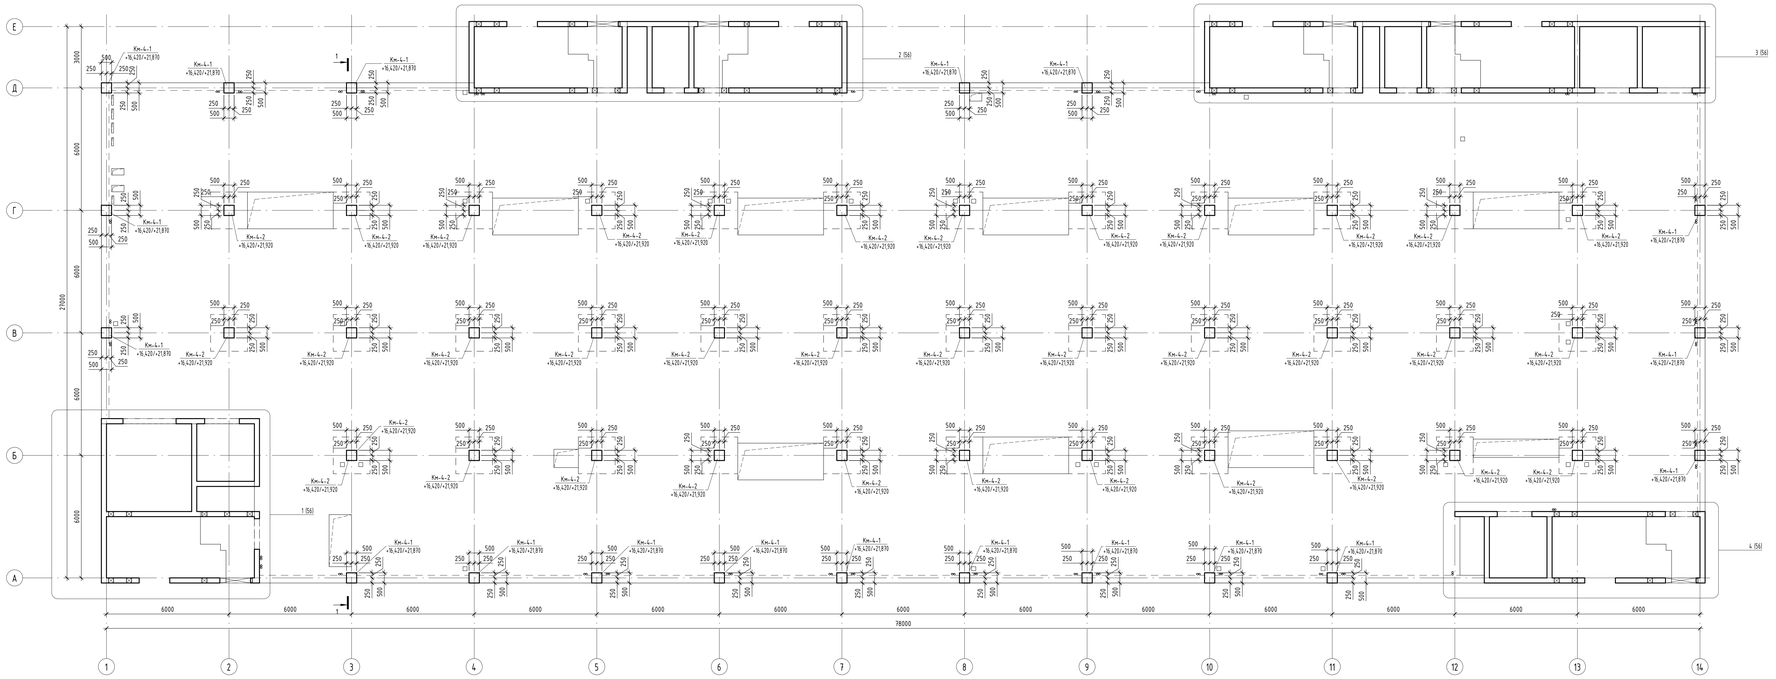


## 1-1

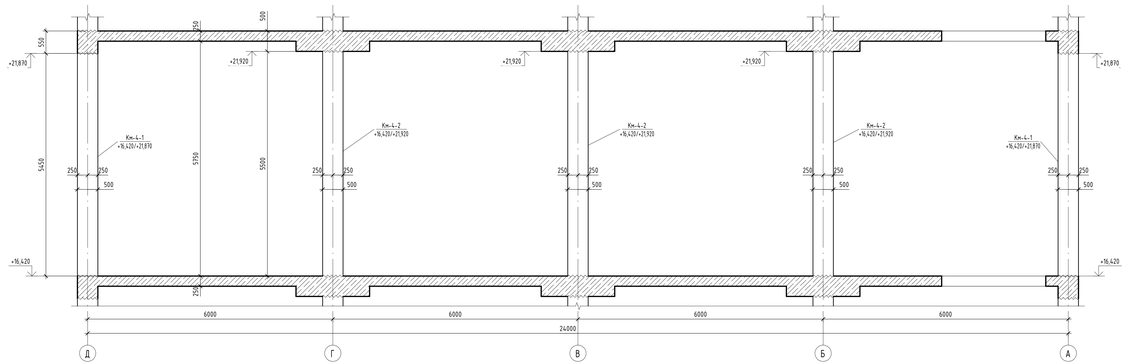


## Спецификация колонн на отм. +16,420

| Поз. | Обозначение | Наименование | Кол. | Объем, м³ | Приме-чание |
|---|---|---|---|---|---|
| Кж-4-1 | | Колонна монолитная 500х500 | 19 | 1,36 | 25,8875 |
| Кж-4-2 | | Колонна монолитная 500х500 | 35 | 1,38 | 48,125 |
| Общий итог | | | 54 | | 74,0125 |

Условные обозначения:

- Рабочий шов бетонирования
- +16,420 / t=250 – Отметка верха и толщина плиты перекрытия
- Контур вышестоящих конструкций

1. Общие указания см. лист 1

| | | | | | | | |
|---|---|---|---|---|---|---|---|
| | | | | | | 260402082 - КЖ1-53 | |
| Изм. | Кол.уч. | Лист | № док. | Подпись | Дата | Лабораторно-производственный корпус, г. Москва, г. Зеленоград, проспект Генерала Алексеева, 50б | |
| Разработал | | Калюжец | | | 15.10.26 | | |
| Проверил | | Кудрявцев | | | 15.10.26 | Лабораторно-производственный корпус | Стадия: Р; Лист: 53; Листов: |
| Н.контр. | | Рыбальченко | | | 15.10.26 | Схема расположения вертикальных несущих конструкций на отм. +16,420. Опалубка | ПЭТРУСКо |

Согласовано

Взам. инв. №


Подп. и дата

Инв. № подл.

Формат А2х3

126365мм (h)



# Колонна Км-4-1

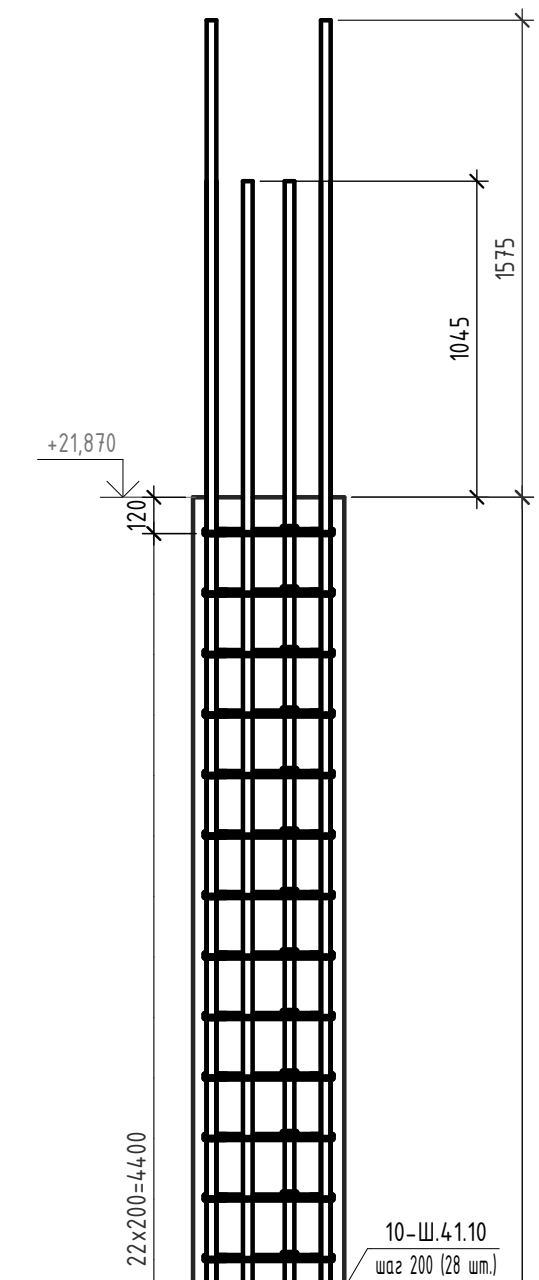



# Спецификация элементов колонны Км-4-1

| Поз. | Обозначение | Наименование | | Кол. | Масса ед, кг | Примечание |
|---|---|---|---|---|---|---|
| | | Детали | | | | |
| 32-600 | ГОСТ 34028-2016 | Ø32 А500С | L= 6000 | 12 | 37,86 | 454,32 |
| 10-Х.41.41 | ГОСТ 34028-2016 | Ø10 А240 | L= 1805 | 28 | 1,114 | 31,19 |
| 10-Ш.41.10 | ГОСТ 34028-2016 | Ø10 А240 | L= 610 | 28 | 0,377 | 10,56 |
| | | Изделия | | | | |
| Мф-1 | | Муфта обжимная | | 12 | | |
| | | Материалы | | | | |
| | ГОСТ 26633-2015 | Бетон В30 | | | | 1,36 м$^3$ |


# Ведомость деталей
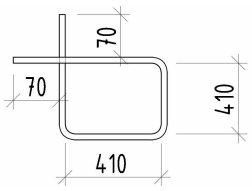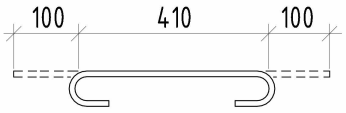
| Поз. | Эскиз |
|---|---|
| 10-Х.41.41 |   |
| 10-Ш.41.10 |   |

## 1-1

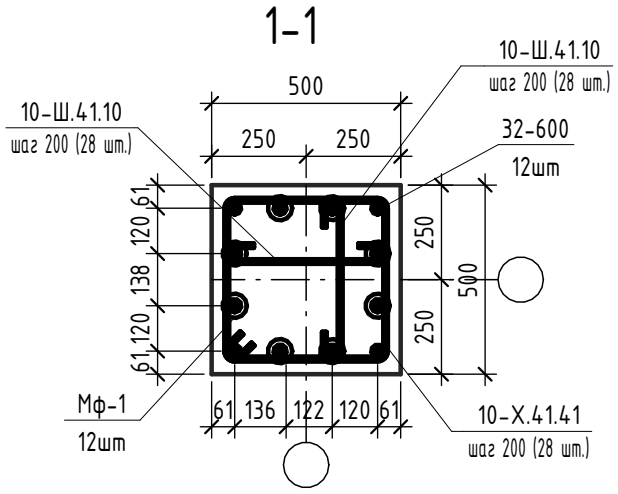


## 2-2

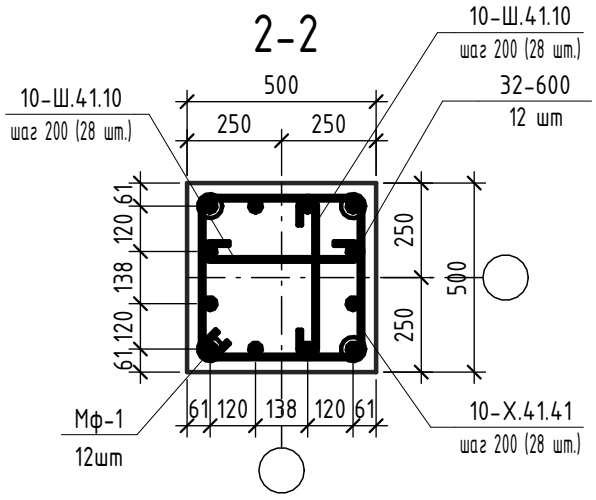


1. Общие указания, сводную ведомость расхода стали, бетона материалов см. лист 1.
2. Данный лист смотреть совместно с листом 53.
3. Соединительные муфты Мф-1 приняты по ТУ 4842-003-75604862-2012. Соединение выполнить путем опрессовки соединительных муфт с использованием гидравлической мобильной установки в построечных условиях.
Длина соединительной муфты до опрессовки, при диаметре соединяемой арматуры ф32 равна 192мм.

| Изм. | Кол.уч. | Лист | № док. | Подпись | Дата |
|---|---|---|---|---|---|
| Разработал | | Алейников | | | 15.10.26 |
| Проверил | | Кирданов | | | 15.10.26 |
| Н.контр. | | Рыбальченко | | | 15.10.26 |

260402082 - КЖ1-54

Лабораторно-производственный корпус, г. Москва, г. Зеленоград, проспект Генерала Алексеева, 50Б

| Лабораторно-производственный корпус | Стадия | Лист | Листов |
|---|---|---|---|
| | Р | 54 | |

Колонна монолитная железобетонная Км-4-1 на отм. +16,420

ПЭТРУСКо
Строительство в медицине


Согласовано

Взам. инв. №

Подп. и дата

Инв. № подл.



# Колонна Км-4-2

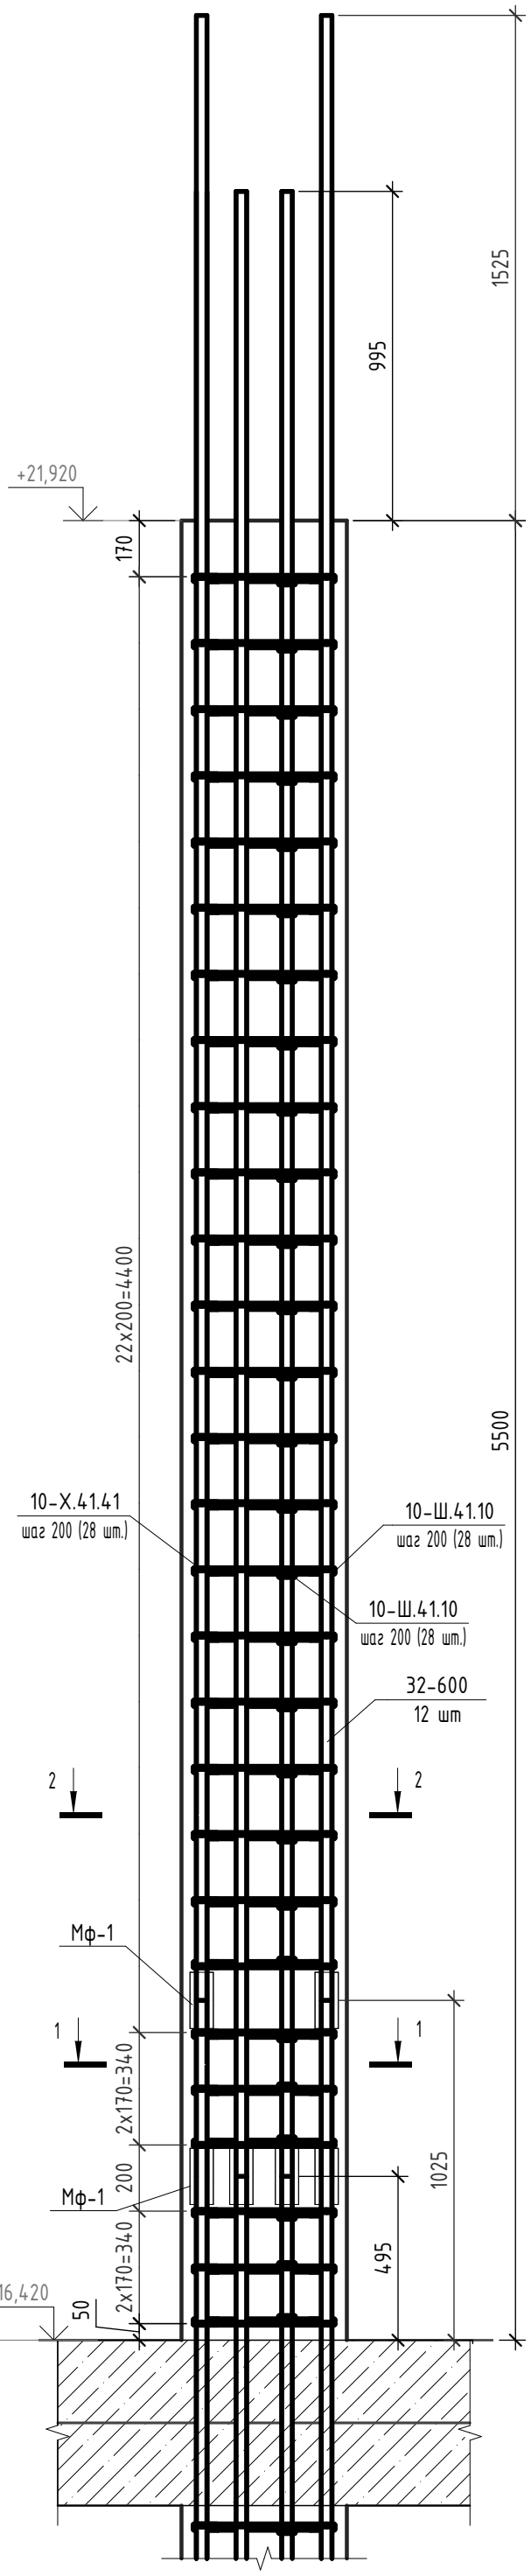




# Спецификация элементов колонны Км-4-2

| Поз. | Обозначение | Наименование | | Кол. | Масса ед, кг | Примечание |
|---|---|---|---|---|---|---|
| | | Детали | | | | |
| 32-600 | ГОСТ 34028-2016 | Ø32 А500С | L= 6000 | 12 | 37,86 | 454,32 |
| 10-Х.41.41 | ГОСТ 34028-2016 | Ø10 А240 | L= 1805 | 28 | 1,114 | 31,19 |
| 10-Ш.41.10 | ГОСТ 34028-2016 | Ø10 А240 | L= 610 | 56 | 0,377 | 21,12 |
| | | Изделия | | | | |
| Мф-1 | | Муфта обжимная | | 12 | | |
| | | Материалы | | | | |
| | ГОСТ 26633-2015 | Бетон В30 | | | | 1,38 м$^3$ |

# Ведомость деталей
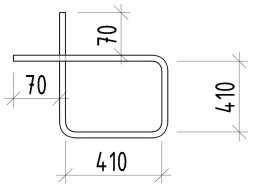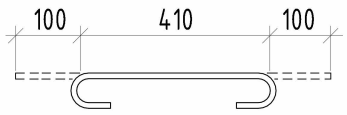
| Поз. | Эскиз |
|---|---|
| 10-Х.41.41 |   |
| 10-Ш.41.10 |   |

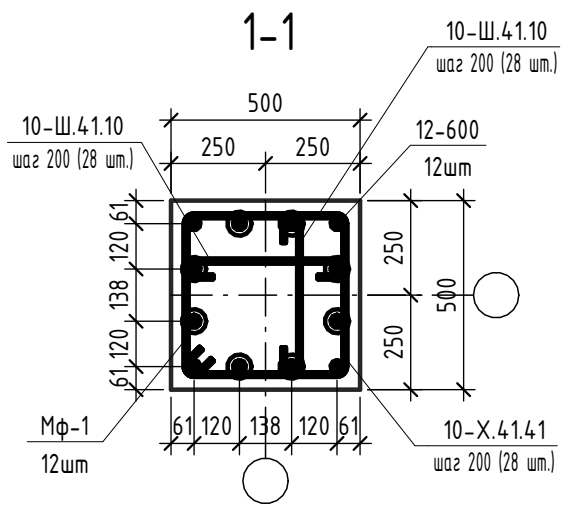

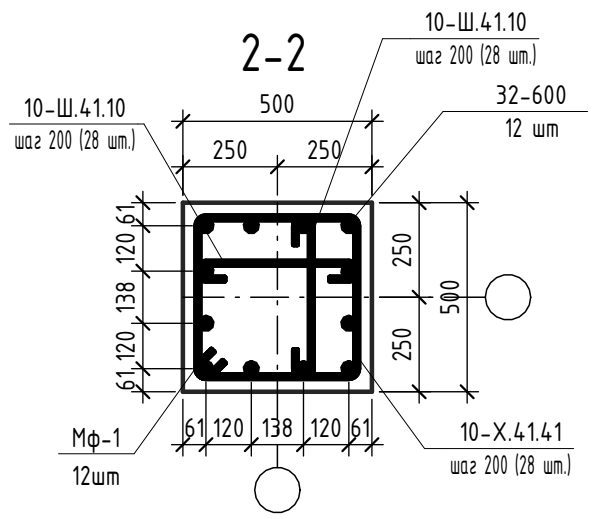
1. Общие указания, сводную ведомость расхода стали, бетона материалов см. лист 1.
2. Данный лист смотреть совместно с листом 53
3. Соединительные муфты Мф-1 приняты по ТУ 4842-003-75604862-2012. Соединение выполнить путем опрессовки соединительных муфт с использованием гидравлической мобильной установки в построечных условиях. Длина соединительной муфты до опрессовки, при диаметре соединяемой арматуры ф32 равна 192мм.

| Изм. | Кол.уч. | Лист | № док. | Подпись | Дата |
|---|---|---|---|---|---|
| Разработал | | Алейников | | | 15.10.26 |
| Проверил | | Кирданов | | | 15.10.26 |
| Н.контр. | | Рыбальченко | | | 15.10.26 |

260402082 - КЖ1-55

Лабораторно-производственный корпус, г. Москва, г. Зеленоград, проспект Генерала Алексеева, 50Б

| Лабораторно-производственный корпус | Стадия | Лист | Листов |
|---|---|---|---|
| | Р | 55 | |

Колонна монолитная железобетонная Км-4-2 на отм. +16,420

ПЭТРУСКо Строительство в медицине


Согласовано

Взам. инв. №


Подп. и дата

Инв. № подл.


## Фрагмент 2 (53)

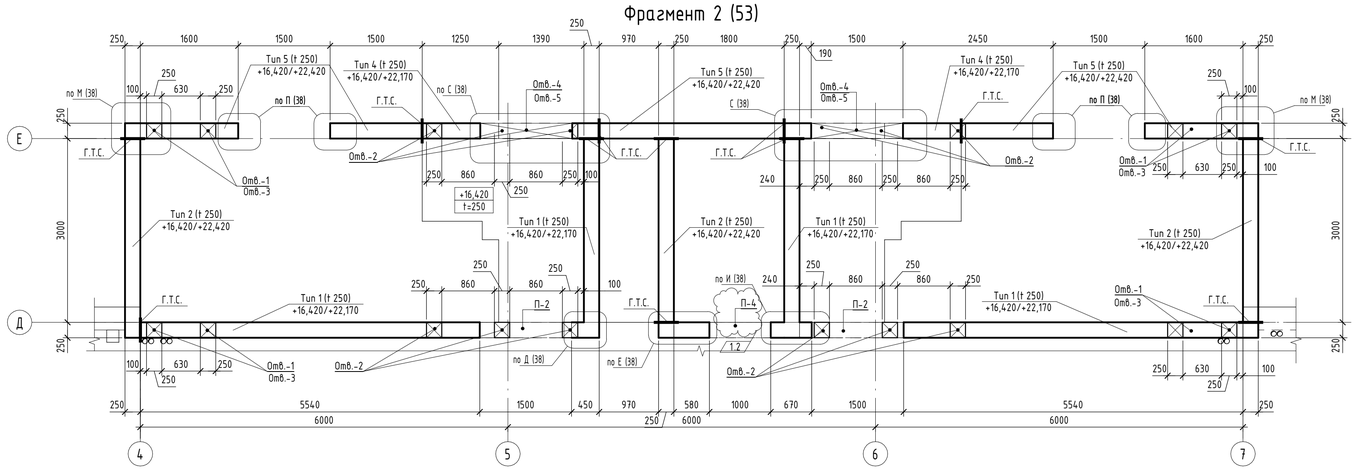



## Фрагмент 1 (53)

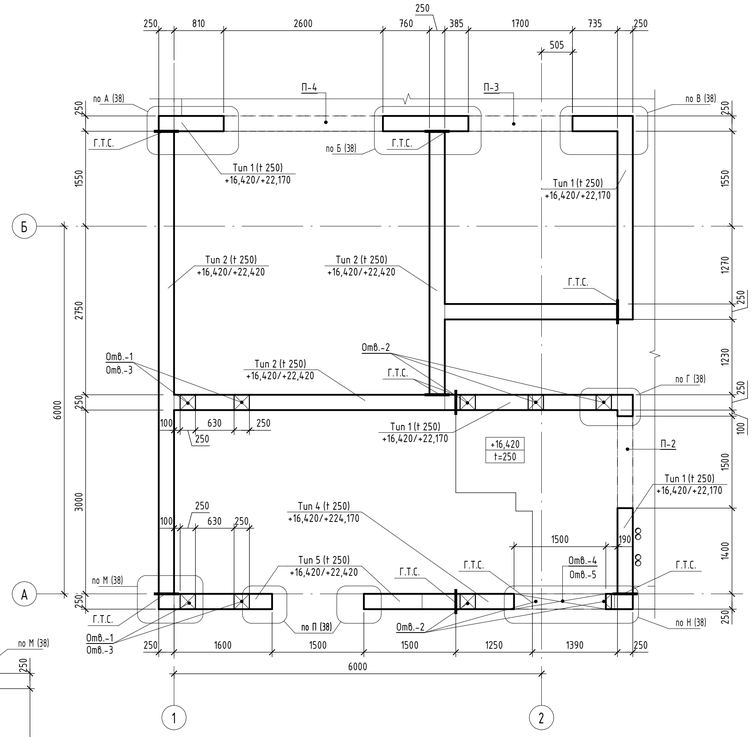


## Фрагмент 3 (53)

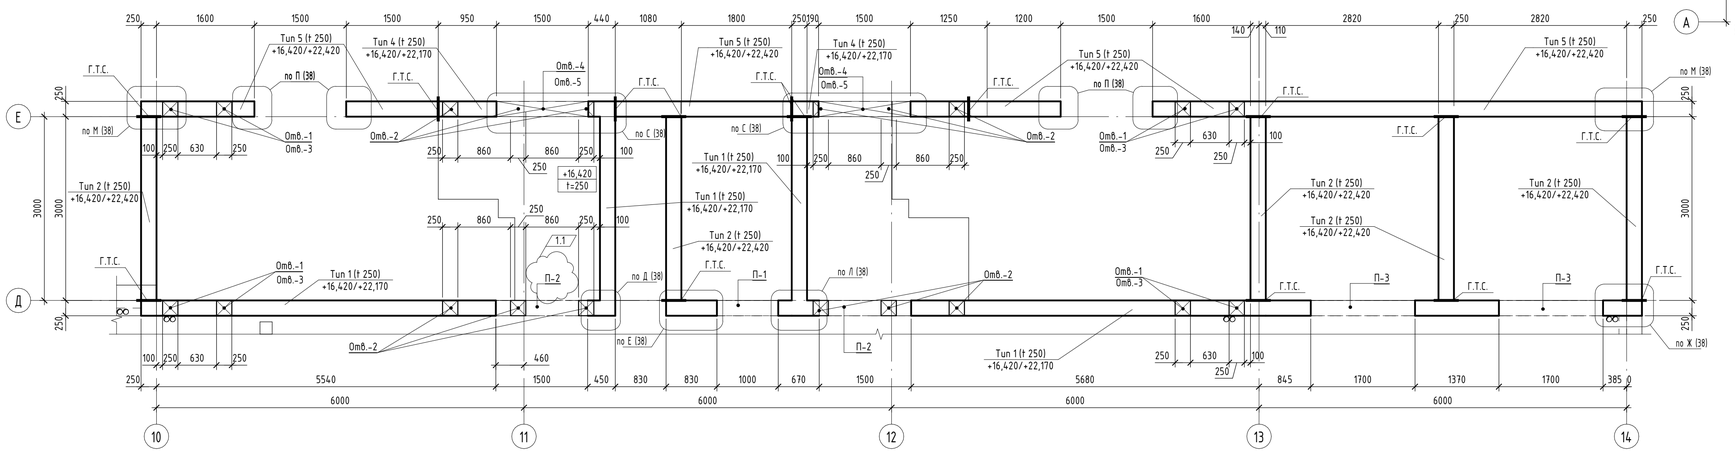


## Фрагмент 4 (53)

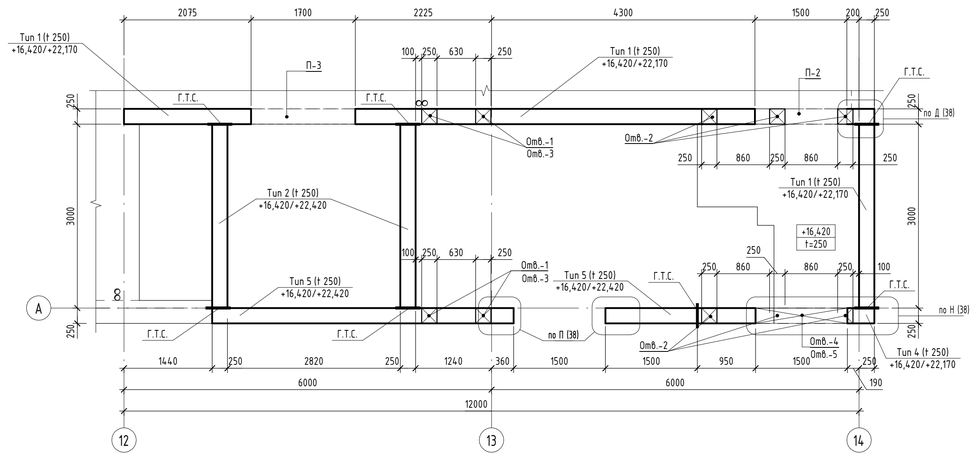


## Ведомость проемов и отверстий на отм. +16,420

| Марка отв. | Размеры, мм | Отм. низа проема, м | Назначение | Кол. | Примечание |
|---|---|---|---|---|---|
| Отв.-1 | 250x200(h) | +20,770 | | 24 | |
| Отв.-2 | 250x200(h) | +19,270 | | 36 | |
| Отв.-3 | 250x200(h) | +17,770 | | 24 | |
| Отв.-4 | 1500x1700(h) | отм. низа +20,270 | | 6 | |
| Отв.-5 | 1500x1700(h) | отм. низа +17,320 | | 6 | |
| П-1 | 1000x2200(h) | отм. низа +16,420 | | 2 | |
| П-2 | 1500x2200(h) | отм. низа +16,420 | | 6 | |
| П-3 | 1700x2280(h) | отм. низа +16,420 | | 4 | |
| П-4 | 2600x2280(h) | отм. низа +16,420 | | 1 | |

1.3

1. Общие указания см. лист 1

### Условные обозначения:

- ~~~ – Рабочий шов бетонирования
- +16,420 / t=250 – Отметка верха и толщина плиты перекрытия
- | – Г.Т.С. (граница типа стены)

| | | | | | | | |
|---|---|---|---|---|---|---|---|
| | | | | | | | 260402082 – КЖ1-56 |
| 1 | 3 | – | 018-26 | | | 21.10.26 | Лабораторно-производственный корпус, г. Москва, г. Зеленоград, проспект Генерала Алексеева, 50Б |
| Изм. | Кол.уч. | Лист | № док. | Подпись | | Дата | |
| Разработал | | Коломоец | | | | 15.10.26 | Лабораторно-производственный корпус |
| Проверил | | Кирданов | | | | 15.10.26 | |
| Н.контр. | | Рыбальченко | | | | 15.10.26 | Фрагменты расположения вертикальных несущих конструкций на отм. +16,420. Опалубка |

| Стадия | Лист | Листов |
|---|---|---|
| Р | 56 | |

ПЭТРУСКо Строительство и недвижимость

Согласовано

Взам. инв. №

Подп. и дата













Инв. № подл.

841x594мм (h) Формат А1







## Спецификация арматуры стен на отм. +16,420

| Поз. | Обозначение | Наименование | Кол. | Масса ед, кг | Примечание |
|---|---|---|---|---|---|
| | | Детали | | | |
| 10-пог.м. | ГОСТ 34028-2016 | Ø10 A500C L, пог.м | 7197,4 | 0,617 | 4440,66 |
| 12-пог.м. | ГОСТ 34028-2016 | Ø12 A500C L, пог.м | 5424,2 | 0,888 | 4816,76 |
| 12-700 | ГОСТ 34028-2016 | Ø12 A500C L= 7000 | 1662 | 6,216 | 10332,42 |
| 12-475 | ГОСТ 34028-2016 | Ø12 A500C L= 4750 | 108 | 4,218 | 455,58 |
| 12-470 | ГОСТ 34028-2016 | Ø12 A500C L= 4700 | 18 | 4,174 | 75,14 |
| 12-467 | ГОСТ 34028-2016 | Ø12 A500C L= 4670 | 82 | 4,147 | 340,04 |
| 12-395 | ГОСТ 34028-2016 | Ø12 A500C L= 3950 | 46 | 3,508 | 161,46 |
| 12-360 | ГОСТ 34028-2016 | Ø12 A500C L= 3600 | 4 | 3,197 | 12,80 |
| 12-290 | ГОСТ 34028-2016 | Ø12 A500C L= 2900 | 8 | 2,576 | 20,64 |
| 12-285 | ГОСТ 34028-2016 | Ø12 A500C L= 2850 | 24 | 2,531 | 60,72 |
| 12-280 | ГОСТ 34028-2016 | Ø12 A500C L= 2800 | 26 | 2,487 | 64,68 |
| 12-278 | ГОСТ 34028-2016 | Ø12 A500C L= 2780 | 34 | 2,469 | 83,98 |
| 12-270 | ГОСТ 34028-2016 | Ø12 A500C L= 2700 | 24 | 2,398 | 57,60 |
| 12-250 | ГОСТ 34028-2016 | Ø12 A500C L= 2500 | 100 | 2,22 | 222,00 |
| 12-245 | ГОСТ 34028-2016 | Ø12 A500C L= 2450 | 32 | 2,176 | 69,68 |
| 12-244 | ГОСТ 34028-2016 | Ø12 A500C L= 2440 | 28 | 2,167 | 60,68 |
| 12-240 | ГОСТ 34028-2016 | Ø12 A500C L= 2400 | 48 | 2,132 | 102,24 |
| 12-235 | ГОСТ 34028-2016 | Ø12 A500C L= 2350 | 4 | 2,087 | 8,36 |
| 12-220 | ГОСТ 34028-2016 | Ø12 A500C L= 2200 | 8 | 1,954 | 15,60 |
| 12-145 | ГОСТ 34028-2016 | Ø12 A500C L= 1450 | 16 | 1,288 | 20,60 |
| 12-140 | ГОСТ 34028-2016 | Ø12 A500C L= 1400 | 84 | 1,244 | 104,50 |
| 12-135 | ГОСТ 34028-2016 | Ø12 A500C L= 1350 | 26 | 1,199 | 31,20 |
| 12-134 | ГОСТ 34028-2016 | Ø12 A500C L= 1340 | 28 | 1,19 | 33,32 |
| 12-133 | ГОСТ 34028-2016 | Ø12 A500C L= 1330 | 6 | 1,182 | 7,08 |
| 12-125 | ГОСТ 34028-2016 | Ø12 A500C L= 1250 | 12 | 1,11 | 13,32 |
| 12-115 | ГОСТ 34028-2016 | Ø12 A500C L= 1150 | 74 | 1,022 | 75,64 |
| 12-90 | ГОСТ 34028-2016 | Ø12 A500C L= 900 | 16 | 0,8 | 12,80 |
| 12-85 | ГОСТ 34028-2016 | Ø12 A500C L= 850 | 88 | 0,755 | 66,48 |
| 12-80 | ГОСТ 34028-2016 | Ø12 A500C L= 800 | 4 | 0,711 | 2,84 |
| 12-75 | ГОСТ 34028-2016 | Ø12 A500C L= 750 | 10 | 0,666 | 6,68 |
| 12-60 | ГОСТ 34028-2016 | Ø12 A500C L= 600 | 22 | 0,533 | 11,68 |
| 12-25 | ГОСТ 34028-2016 | Ø12 A500C L= 250 | 4 | 0,222 | 0,88 |
| 12-20 | ГОСТ 34028-2016 | Ø12 A500C L= 200 | 10 | 0,178 | 1,80 |
| 16-735 | ГОСТ 34028-2016 | Ø16 A500C L= 7350 | 104 | 11,599 | 1206,40 |
| 12-CK.60.19 | ГОСТ 34028-2016 | Ø12 Арм L= 1340 | 340 | 1,19 | 404,60 |
| 12-CK.60.17 | ГОСТ 34028-2016 | Ø12 Арм L= 1315 | 360 | 1,168 | 421,20 |
| 10-CK.73.20 | ГОСТ 34028-2016 | Ø10 A500C L= 1615 | 441 | 0,997 | 441,00 |
| 10-CK.73.20 | ГОСТ 34028-2016 | Ø10 A500C L= 1605 | 718 | 0,991 | 710,82 |
| 10-CK.50.20 | ГОСТ 34028-2016 | Ø10 A500C L= 1155 | 210 | 0,713 | 149,10 |
| 10-CK.50.19 | ГОСТ 34028-2016 | Ø10 A500C L= 1150 | 132 | 0,71 | 93,72 |
| 12-CK.83.20 | ГОСТ 34028-2016 | Ø12 A500C L= 1795 | 568 | 1,594 | 903,28 |
| 12-CK.60.20 | ГОСТ 34028-2016 | Ø12 A500C L= 1345 | 696 | 1,195 | 835,20 |
| 12-CK.60.17 | ГОСТ 34028-2016 | Ø12 A500C L= 1320 | 107 | 1,173 | 125,19 |
| 10-X.133.18 | ГОСТ 34028-2016 | Ø10 A500C L= 3220 | 12 | 1,987 | 23,88 |
| 10-X.100.18 | ГОСТ 34028-2016 | Ø10 A500C L= 2570 | 11 | 1,586 | 17,49 |
| 10-X.93.18 | ГОСТ 34028-2016 | Ø10 A500C L= 2420 | 11 | 1,494 | 16,39 |
| 10-X.77.18 | ГОСТ 34028-2016 | Ø10 A500C L= 2110 | 22 | 1,302 | 28,60 |
| 10-X.60.18 | ГОСТ 34028-2016 | Ø10 A500C L= 1770 | 24 | 1,093 | 26,16 |
| 10-X.58.18 | ГОСТ 34028-2016 | Ø10 A500C L= 1730 | 11 | 1,068 | 11,77 |
| 10-X.39.18 | ГОСТ 34028-2016 | Ø10 A500C L= 1350 | 33 | 0,833 | 27,39 |
| 10-X.29.18 | ГОСТ 34028-2016 | Ø10 A500C L= 1150 | 11 | 0,71 | 7,81 |
| 12-X.38.18 | ГОСТ 34028-2016 | Ø12 A500C L= 1310 | 68 | 1,164 | 79,16 |
| 8-Ш.19.6 | ГОСТ 34028-2016 | Ø8 A240 L= 310 | 1416О | 0,123 | 1741,68 |

## Ведомость деталей
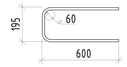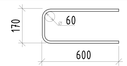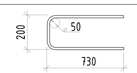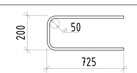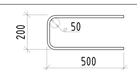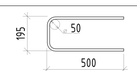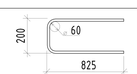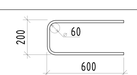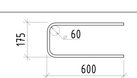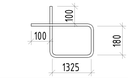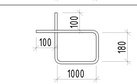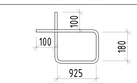
| Поз. | Эскиз |
|---|---|
| 12-CK.60.19 |   |
| 12-CK.60.17 |   |
| 10-CK.73.20 |   |
| 10-CK.73.20 |   |
| 10-CK.50.20 |   |
| 10-CK.50.19 |   |
| 12-CK.83.20 |   |
| 12-CK.60.20 |   |
| 12-CK.60.17 |   |
| 10-X.133.18 |   |
| 10-X.100.18 |   |
| 10-X.93.18 |   |

## Ведомость деталей
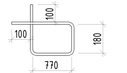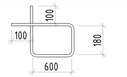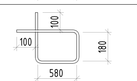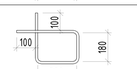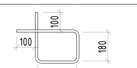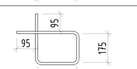
| Поз. | Эскиз |
|---|---|
| 10-X.77.18 |   |
| 10-X.60.18 |   |
| 10-X.58.18 |   |
| 10-X.39.18 |   |
| 10-X.29.18 |   |
| 12-X.38.18 |   |
| 8-Ш.19.6 |   |

## Маркировка позиций арматуры

Фоновое армирование: 16-пог.м. шаг 200
- 16 — Диаметр стержня, мм
- пог.м. — Позиция учитывается в погонных метрах
- шаг 200 — Шаг установки стержней, мм

Прямые стержни: 16-585 шаг 200, (29 шт.)
- 16 — Диаметр стержня, мм
- 585 — Длина стержня, см
- (29 шт.) — Количество стержней
- шаг 200 — Шаг установки стержней, мм

Гнутые детали: 12-ГС.60.12 шаг 200, (29 шт.)
- 12 — Диаметр стержня, мм
- ГС — Тип гнутой детали
- 60.12 — Габариты детали, см
- (29 шт.) — Количество стержней
- шаг 200 — Шаг установки стержней, мм

Согласовано

Взам. инв. №

Подп. и дата

Инв. № подл.

260402082 - КЖ1-57


Лабораторно-производственный корпус, г. Москва, г. Зеленоград, проспект Генерала Алексеева, 50Б

| Изм. | Кол.уч. | Лист | № док. | Подпись | Дата |
|---|---|---|---|---|---|
| Разработал | | Коломоец | | | 15.10.26 |
| Проверил | | Кирданов | | | 15.10.26 |
| Н.контр. | | Рыбальченко | | | 15.10.26 |


| Лабораторно-производственный корпус | Стадия | Лист | Листов |
|---|---|---|---|
| | Р | 57 | |
| Спецификация арматуры стен на отм.+16,420. Ведомость деталей | ПЭТРУСКо Строительство в медицине | | |

841x594мм (h) Формат А1

# Схема расположения вертикальных несущих конструкций на отм. +22,420. Опалубка

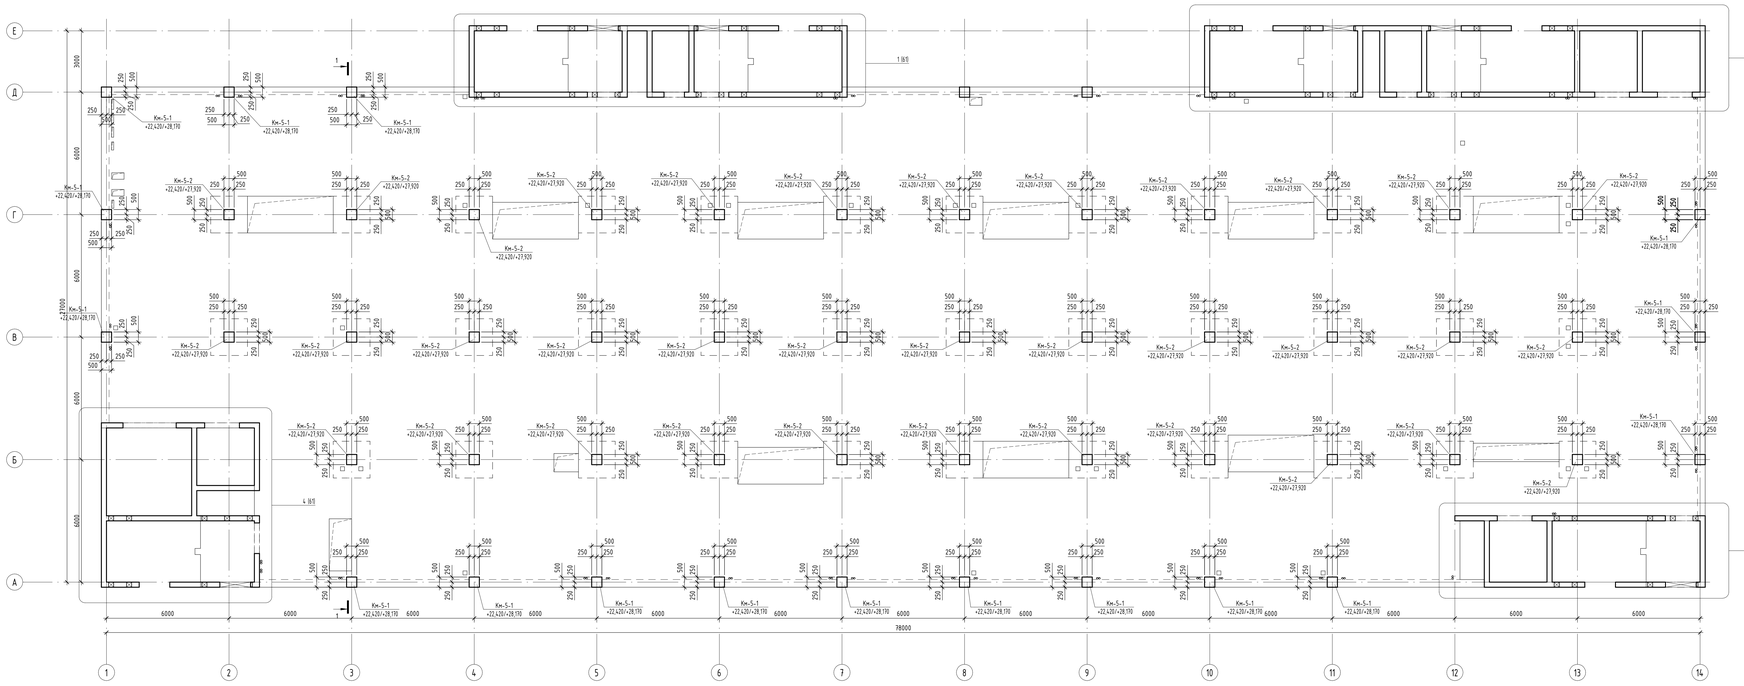


## 1-1

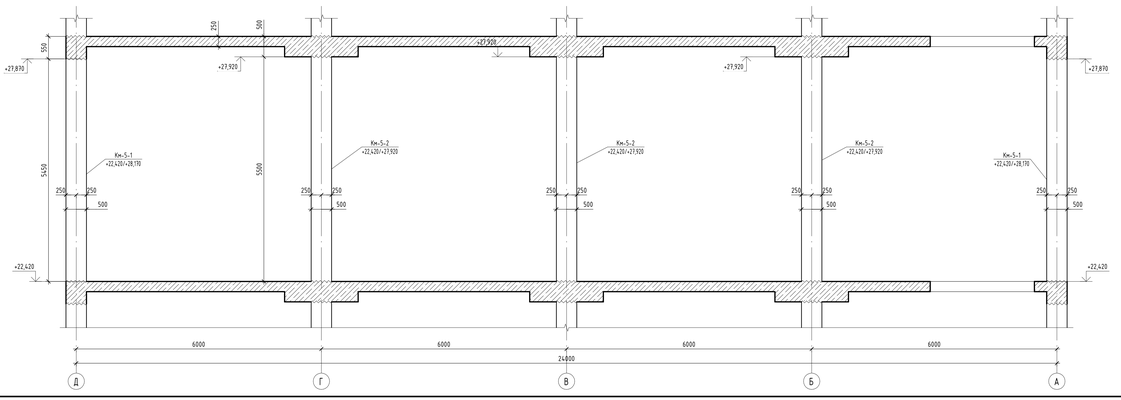


## Спецификация колонн на отм. +22,420

| Поз. | Обозначение | Наименование | Кол. | Объем, м³ | Приме-чание |
|---|---|---|---|---|---|
| Кн.-5-1 | | Колонна монолитная 500х500 | 19 | 1,36 | 25,8875 |
| Кн.-5-2 | | Колонна монолитная 500х500 | 35 | 1,38 | 48,125 |
| Общий итог | | | 54 | | 74,0125 |

Условные обозначения:

- Рабочий шов бетонирования

+22,420 / t=250 – Отметка верха и толщина плиты перекрытия

– Контур вышестоящих конструкций

1. Общие указания см. лист 1

| | | | | | | | |
|---|---|---|---|---|---|---|---|
| | | | | | | 260402082 - КЖ1-5В | |
| Изм. | Кол.уч. | Лист | № док. | Подпись | Дата | Лабораторно-производственный корпус, г. Москва, г. Зеленоград, проспект Генерала Алексеева, 50Б | |
| Разработал | | Калинкин | | | 21.10.26 | | |
| Проверил | | Кирбанов | | | 21.10.26 | Лабораторно-производственный корпус | Стадия: Р; Лист: 58; Листов: |
| Н.контр. | | Рыбальченко | | | 21.10.26 | Схема расположения вертикальных несущих конструкций на отм. +22,420. Опалубка | ПЭТРУСКо |

Согласовано

Взам. инв. №


Подп. и дата

Инв. № подл.

Формат А2х3

126365Схем (b)



# Колонна Км-5-1

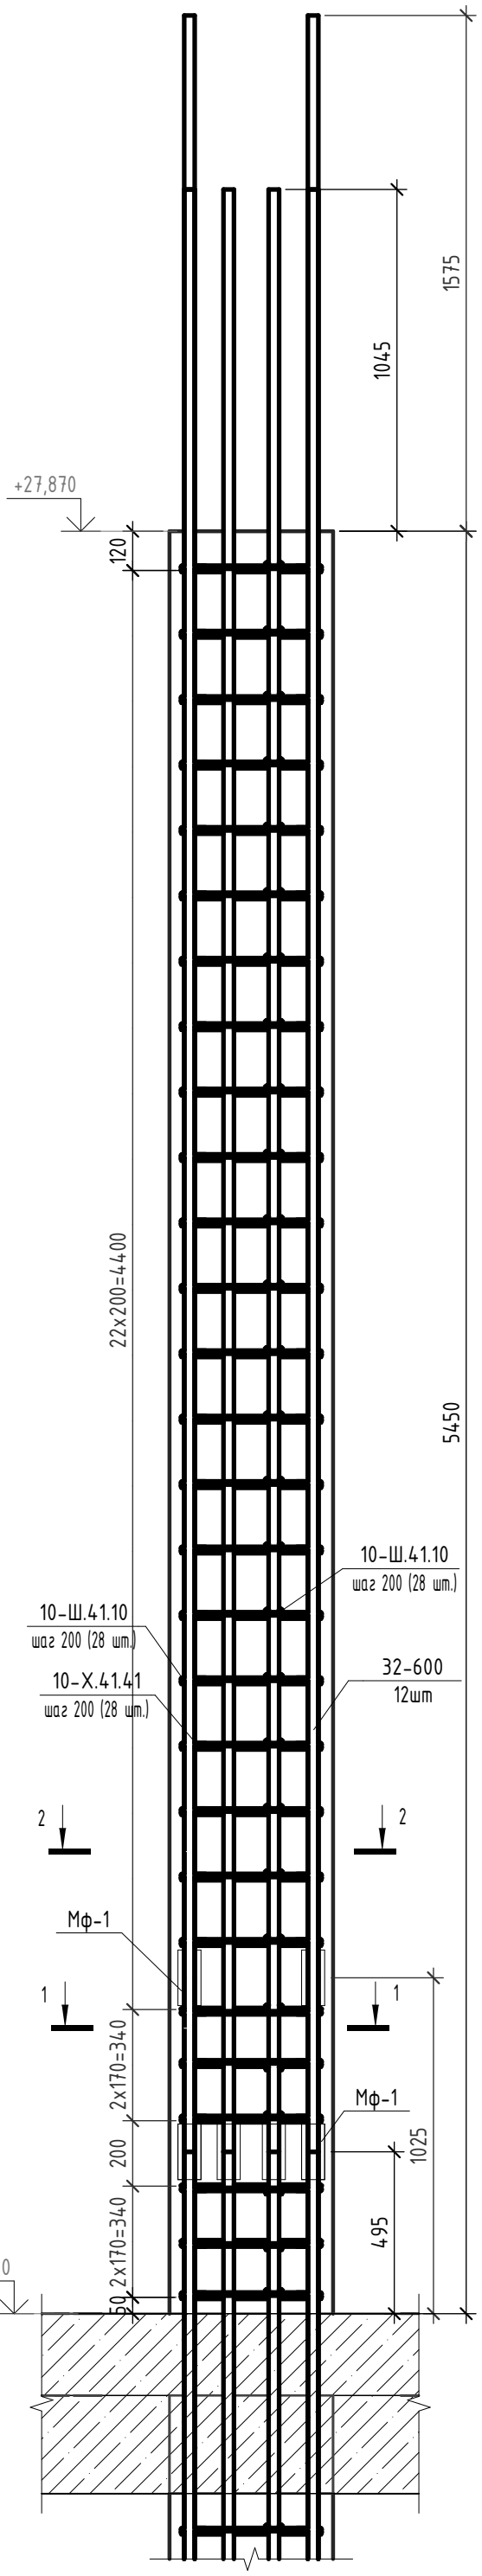



# Спецификация элементов колонны Км-5-1

| Поз. | Обозначение | Наименование | | Кол. | Масса ед, кг | Примечание |
|---|---|---|---|---|---|---|
| | | Детали | | | | |
| 32-600 | ГОСТ 34028-2016 | Ø32 А500С | L= 6000 | 12 | 37,86 | 454,32 |
| 10-Х.41.41 | ГОСТ 34028-2016 | Ø10 А240 | L= 1805 | 28 | 1,114 | 31,19 |
| 10-Ш.41.10 | ГОСТ 34028-2016 | Ø10 А240 | L= 610 | 56 | 0,377 | 21,12 |
| | | Изделия | | | | |
| Мф-1 | | Муфта обжимная | | 12 | | |
| | | Материалы | | | | |
| | ГОСТ 26633-2015 | Бетон В30 | | | | 1,36 м$^3$ |


# Ведомость деталей
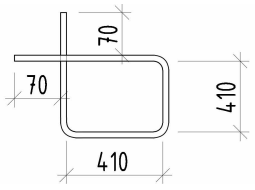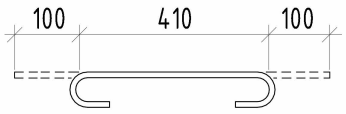
| Поз. | Эскиз |
|---|---|
| 10-Х.41.41 |   |
| 10-Ш.41.10 |   |

## 1-1

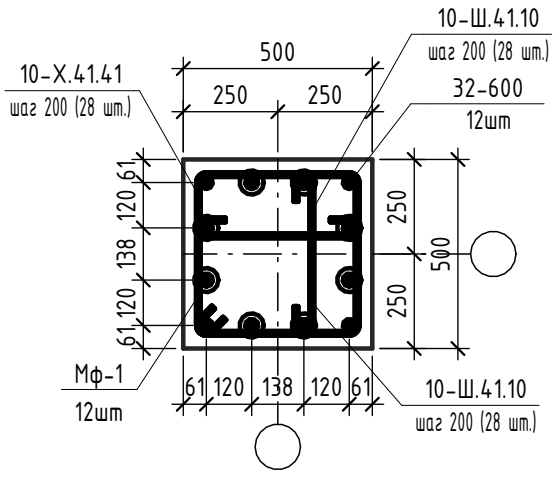


## 2-2

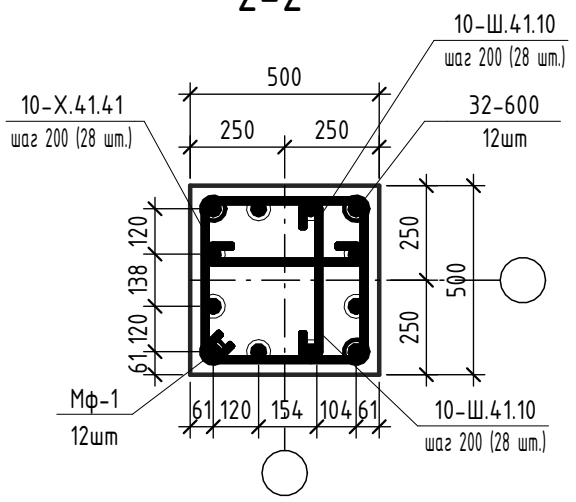


1. Общие указания, сводную ведомость расхода стали, бетона материалов см. лист 1.
2. Данный лист смотреть совместно с листом 58.
3. Соединительные муфты Мф-1 приняты по ТУ 4842-003-75604862-2012. Соединение выполнить путем опрессовки соединительных муфт с использованием гидравлической мобильной установки в построечных условиях. Длина соединительной муфты до опрессовки, при диаметре соединяемой арматуры ф32 равна 192мм.

Согласовано

Взам. инв. №

Подп. и дата

Инв. № подл.

| Изм. | Кол.уч. | Лист | № док. | Подпись | Дата |
|---|---|---|---|---|---|
| Разработал | | Алейников | | | 21.10.26 |
| Проверил | | Кирданов | | | 21.10.26 |
| Н.контр. | | Рыбальченко | | | 21.10.26 |

260402082 - КЖ1-59


Лабораторно-производственный корпус, г. Москва, г. Зеленоград, проспект Генерала Алексеева, 50Б

| Лабораторно-производственный корпус | Стадия | Лист | Листов |
|---|---|---|---|
| | Р | 59 | |

Колонна монолитная железобетонная Км-5-1 на отм. +22,420

ПЭТРУСКо
Строительство в медицине



# Колонна Км-5-2

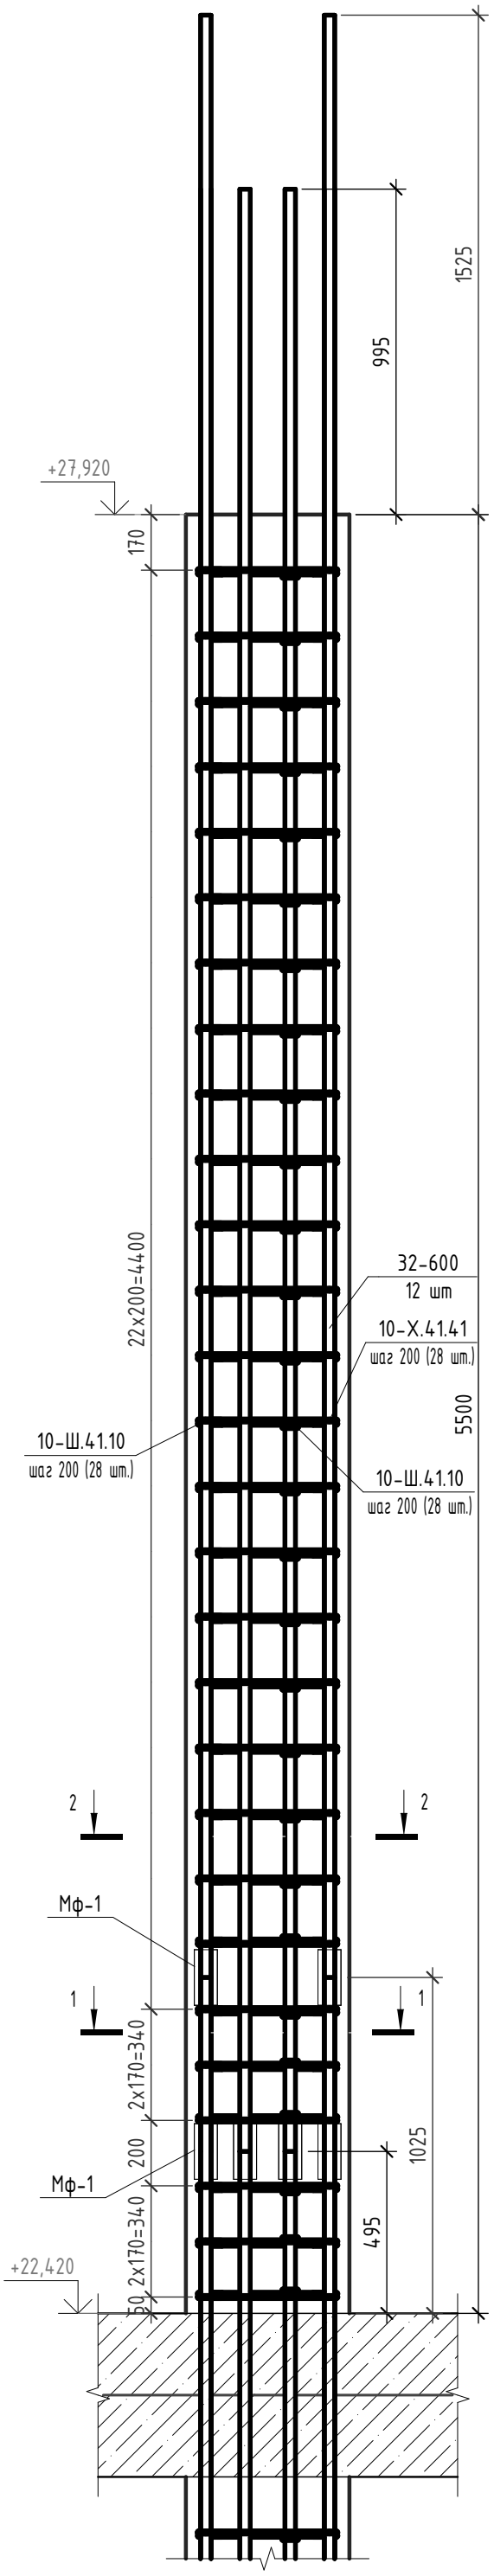



## Спецификация элементов колонны Км-5-2

| Поз. | Обозначение | Наименование | | Кол. | Масса ед, кг | Примечание |
|---|---|---|---|---|---|---|
| | | Детали | | | | |
| 32-600 | ГОСТ 34028-2016 | Ø32 А500С | L= 6000 | 24 | 37,86 | 908,64 |
| 10-Х.41.41 | ГОСТ 34028-2016 | Ø10 А240 | L= 1805 | 56 | 1,114 | 62,38 |
| 10-Ш.41.10 | ГОСТ 34028-2016 | Ø10 А240 | L= 610 | 112 | 0,377 | 42,24 |
| | | Материалы | | | | |
| | ГОСТ 26633-2015 | Бетон В30 | | | | 1,38 м$^3$ |
| | | Изделия | | | | |
| Мф-1 | | Муфта обжимная | | 12 | | |


## Ведомость деталей
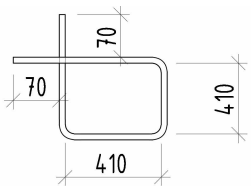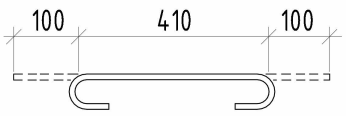
| Поз. | Эскиз |
|---|---|
| 10-Х.41.41 |   |
| 10-Ш.41.10 |   |

1-1

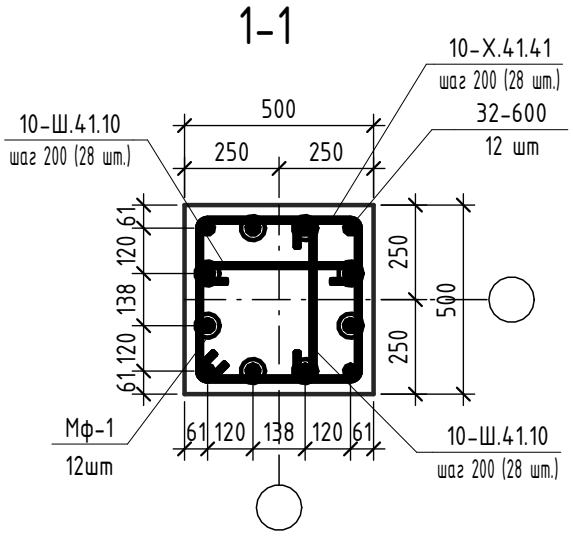


2-2

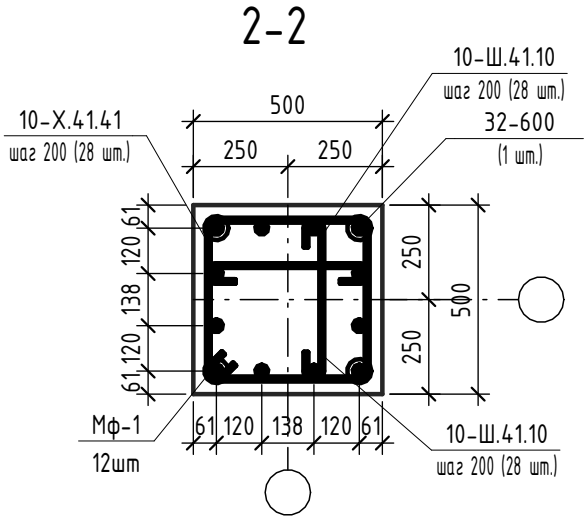


1. Общие указания, сводную ведомость расхода стали, бетона материалов см. лист 1.
2. Данный лист смотреть совместно с листом 58.
3. Соединительные муфты Мф-1 приняты по ТУ 4842-003-75604862-2012. Соединение выполнить путем опрессовки соединительных муфт с использованием гидравлической мобильной установки в построечных условиях. Длина соединительной муфты до опрессовки, при диаметре соединяемой арматуры ф32 равна 192мм.

| Изм. | Кол.уч. | Лист | № док. | Подпись | Дата |
|---|---|---|---|---|---|
| Разработал | | Алейников | | | 21.10.26 |
| Проверил | | Кирданов | | | 21.10.26 |
| Н.контр. | | Рыбальченко | | | 21.10.26 |

260402082 - КЖ1-60

Лабораторно-производственный корпус, г. Москва, г. Зеленоград, проспект Генерала Алексеева, 50Б

| Лабораторно-производственный корпус | Стадия | Лист | Листов |
|---|---|---|---|
| | Р | 60 | |

Колонна монолитная железобетонная Км-5-2 на отм. +22,420

ПЭТРУСКо
Строительство в медицине


Согласовано

Взам. инв. №


Подп. и дата

Инв. № подл.


## Фрагмент 2 (58)

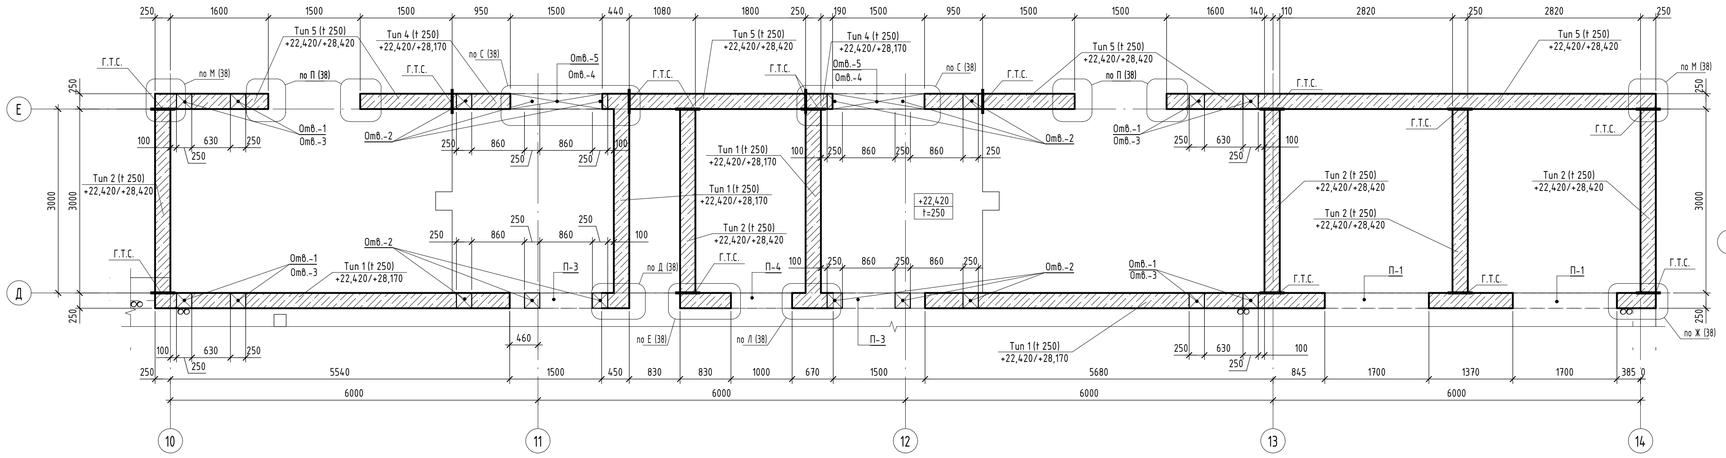



## Фрагмент 4 (58)

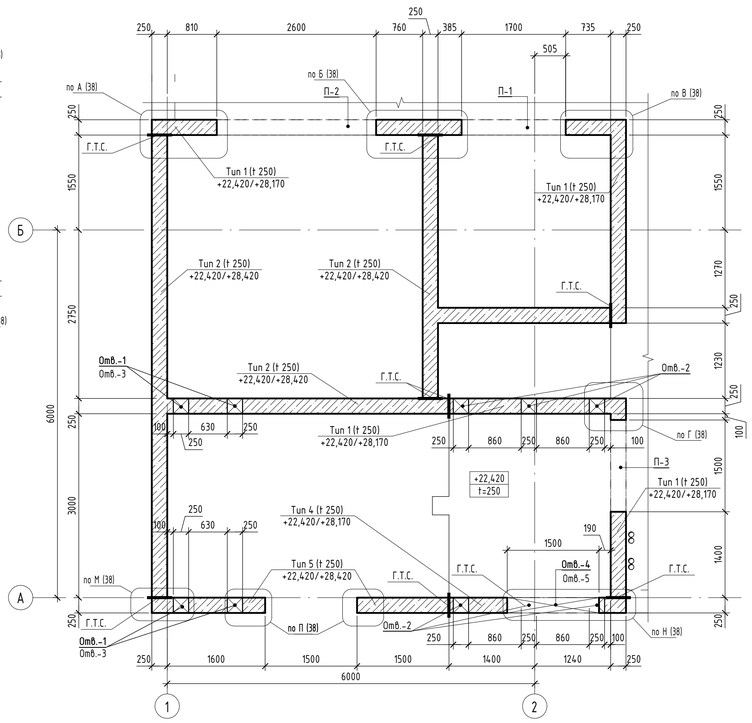


## Фрагмент 1 (58)

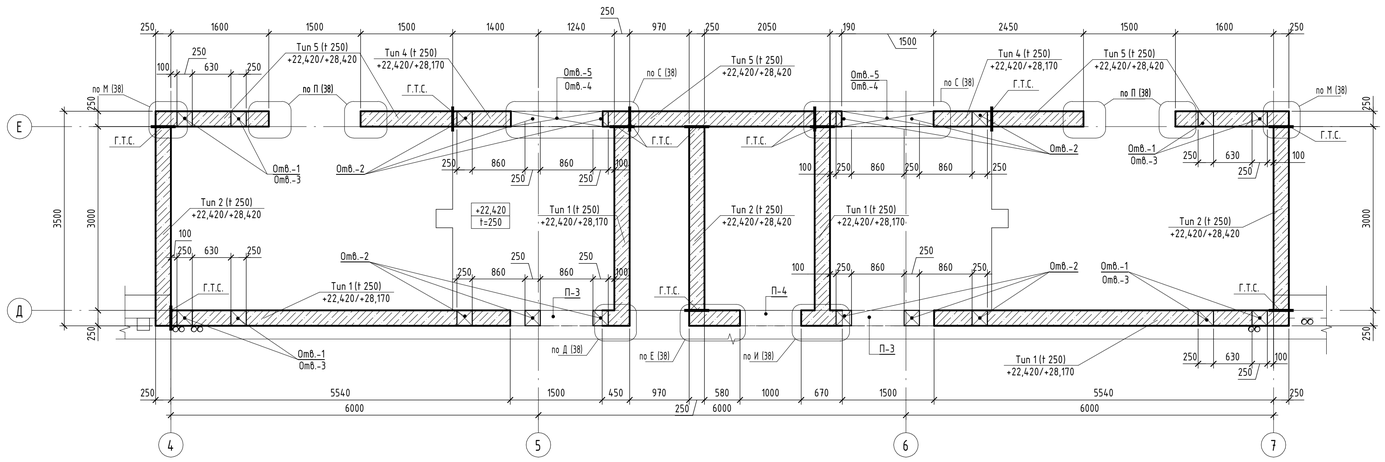


## Фрагмент 3 (58)

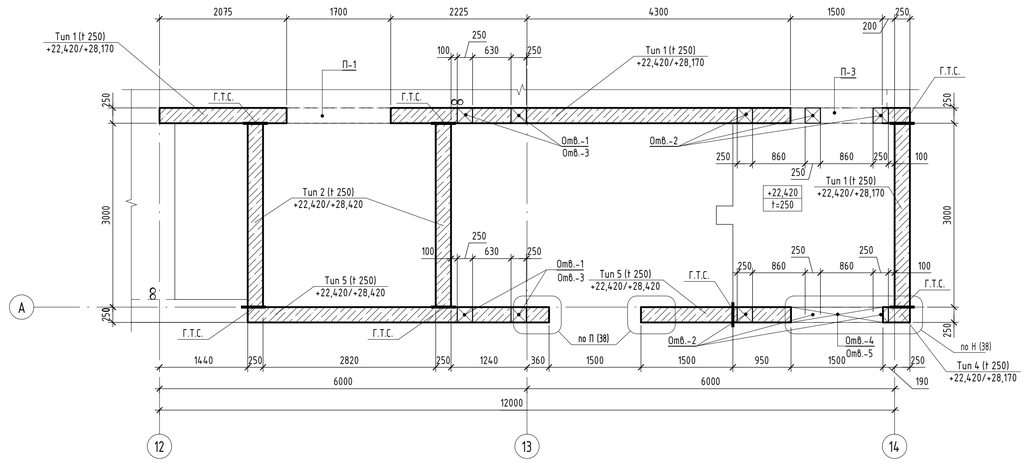


## Ведомость проемов и отверстий на отм. +22,420

| Марка отв. | Размеры, мм | Отм. низа проема, м | Назначение | Кол. | Примечание |
|---|---|---|---|---|---|
| Отв.-1 | 250x200(h) | +23,770 | | 24 | |
| Отв.-2 | 250x200(h) | +25,270 | | 36 | |
| Отв.-3 | 250x200(h) | +26,770 | | 24 | |
| Отв.-4 | 1500x1700(h) | отм. низа +23,320 | | 6 | |
| Отв.-5 | 1500x1700(h) | отм. низа +26,270 | | 6 | |
| П-1 | 1700x2280(h) | отм. низа +22,420 | | 4 | |
| П-2 | 2600x2280(h) | отм. низа +22,420 | | 1 | |
| П-3 | 1500x2200(h) | отм. низа +22,420 | | 6 | |
| П-4 | 1000x2200(h) | отм. низа +22,420 | | 2 | |

1. Общие указания см. лист 1

Условные обозначения:

~~~ – Рабочий шов бетонирования

+22,420 / t=250 – Отметка верха и толщина плиты перекрытия

| – Г.Т.С. (граница типа стены)

| Изм. | Колуч. | Лист | № док. | Подпись | Дата |
|---|---|---|---|---|---|
| Разработал | | Коломоец | | | 21.10.26 |
| Проверил | | Кирданов | | | 21.10.26 |
| Н.контр. | | Рыбальченко | | | 21.10.26 |

260402082 – КЖ1-61

Лабораторно-производственный корпус, г. Москва, г. Зеленоград, проспект Генерала Алексеева, 50Б

Лабораторно-производственный корпус

| Стадия | Лист | Листов |
|---|---|---|
| Р | 61 | |

Фрагменты расположения вертикальных несущих конструкций на отм. +22,420. Опалубка

ПЭТРУСКо Строительство в медицине

Согласовано

Взам. инв. №

Подп. и дата










Инв. № подл.

841x594мм (h) Формат А1
~~~







## Спецификация арматуры стен на отм. +22,420

| Поз. | Обозначение | Наименование | Кол. | Масса ед, кг | Примечание |
|---|---|---|---|---|---|
| | | Детали | | | |
| 10-пог.м. | ГОСТ 34028-2016 | Ø10 A500C L, пог.м | 7560,4 | 0,617 | 4664,72 |
| 12-пог.м. | ГОСТ 34028-2016 | Ø12 A500C L, пог.м | 5579 | 0,888 | 4954,30 |
| 12-700 | ГОСТ 34028-2016 | Ø12 A500C L= 7000 | 1756 | 6,216 | 10916,64 |
| 12-475 | ГОСТ 34028-2016 | Ø12 A500C L= 4750 | 112 | 4,218 | 472,46 |
| 12-467 | ГОСТ 34028-2016 | Ø12 A500C L= 4670 | 100 | 4,147 | 414,68 |
| 12-395 | ГОСТ 34028-2016 | Ø12 A500C L= 3950 | 48 | 3,508 | 168,48 |
| 12-380 | ГОСТ 34028-2016 | Ø12 A500C L= 3800 | 2 | 3,375 | 6,76 |
| 12-360 | ГОСТ 34028-2016 | Ø12 A500C L= 3600 | 4 | 3,197 | 12,80 |
| 12-285 | ГОСТ 34028-2016 | Ø12 A500C L= 2850 | 28 | 2,531 | 70,84 |
| 12-280 | ГОСТ 34028-2016 | Ø12 A500C L= 2800 | 36 | 2,487 | 89,52 |
| 12-278 | ГОСТ 34028-2016 | Ø12 A500C L= 2780 | 30 | 2,469 | 74,10 |
| 12-270 | ГОСТ 34028-2016 | Ø12 A500C L= 2700 | 16 | 2,398 | 38,40 |
| 12-250 | ГОСТ 34028-2016 | Ø12 A500C L= 2500 | 116 | 2,22 | 257,52 |
| 12-245 | ГОСТ 34028-2016 | Ø12 A500C L= 2450 | 36 | 2,176 | 78,36 |
| 12-244 | ГОСТ 34028-2016 | Ø12 A500C L= 2440 | 30 | 2,167 | 65,04 |
| 12-240 | ГОСТ 34028-2016 | Ø12 A500C L= 2400 | 48 | 2,132 | 102,24 |
| 12-235 | ГОСТ 34028-2016 | Ø12 A500C L= 2350 | 4 | 2,087 | 8,36 |
| 12-200 | ГОСТ 34028-2016 | Ø12 A500C L= 2000 | 8 | 1,776 | 14,24 |
| 12-146 | ГОСТ 34028-2016 | Ø12 A500C L= 1455 | 18 | 1,293 | 23,28 |
| 12-145 | ГОСТ 34028-2016 | Ø12 A500C L= 1450 | 16 | 1,288 | 20,60 |
| 12-140 | ГОСТ 34028-2016 | Ø12 A500C L= 1400 | 64 | 1,244 | 79,60 |
| 12-135 | ГОСТ 34028-2016 | Ø12 A500C L= 1350 | 36 | 1,199 | 43,20 |
| 12-134 | ГОСТ 34028-2016 | Ø12 A500C L= 1340 | 30 | 1,19 | 35,70 |
| 12-125 | ГОСТ 34028-2016 | Ø12 A500C L= 1250 | 12 | 1,11 | 13,32 |
| 12-115 | ГОСТ 34028-2016 | Ø12 A500C L= 1150 | 76 | 1,022 | 77,70 |
| 12-90 | ГОСТ 34028-2016 | Ø12 A500C L= 900 | 16 | 0,8 | 12,80 |
| 12-85 | ГОСТ 34028-2016 | Ø12 A500C L= 850 | 80 | 0,755 | 60,40 |
| 12-80 | ГОСТ 34028-2016 | Ø12 A500C L= 800 | 4 | 0,711 | 2,84 |
| 12-75 | ГОСТ 34028-2016 | Ø12 A500C L= 750 | 4 | 0,666 | 2,68 |
| 12-60 | ГОСТ 34028-2016 | Ø12 A500C L= 600 | 20 | 0,533 | 10,60 |
| 12-25 | ГОСТ 34028-2016 | Ø12 A500C L= 250 | 4 | 0,222 | 0,88 |
| 12-20 | ГОСТ 34028-2016 | Ø12 A500C L= 200 | 4 | 0,178 | 0,72 |
| 16-735 | ГОСТ 34028-2016 | Ø16 A500C L= 7350 | 104 | 11,599 | 1206,40 |
| 12-СК.60.19 | ГОСТ 34028-2016 | Ø12 Арм L= 1340 | 340 | 1,19 | 404,60 |
| 12-СК.60.17 | ГОСТ 34028-2016 | Ø12 Арм L= 1315 | 360 | 1,168 | 421,20 |
| 10-СК.73.20 | ГОСТ 34028-2016 | Ø10 A500C L= 1615 | 441 | 0,997 | 441,00 |
| 10-СК.73.20 | ГОСТ 34028-2016 | Ø10 A500C L= 1605 | 718 | 0,991 | 710,82 |
| 10-СК.50.20 | ГОСТ 34028-2016 | Ø10 A500C L= 1155 | 210 | 0,713 | 149,10 |
| 10-СК.50.19 | ГОСТ 34028-2016 | Ø10 A500C L= 1150 | 132 | 0,71 | 93,72 |
| 12-СК.83.20 | ГОСТ 34028-2016 | Ø12 A500C L= 1795 | 568 | 1,594 | 903,28 |
| 12-СК.60.20 | ГОСТ 34028-2016 | Ø12 A500C L= 1345 | 696 | 1,195 | 835,20 |
| 12-СК.60.17 | ГОСТ 34028-2016 | Ø12 A500C L= 1320 | 107 | 1,173 | 125,19 |
| 10-Х.133.18 | ГОСТ 34028-2016 | Ø10 A500C L= 3220 | 12 | 1,987 | 23,88 |
| 10-Х.100.18 | ГОСТ 34028-2016 | Ø10 A500C L= 2570 | 11 | 1,586 | 17,49 |
| 10-Х.93.18 | ГОСТ 34028-2016 | Ø10 A500C L= 2420 | 11 | 1,494 | 16,39 |
| 10-Х.77.18 | ГОСТ 34028-2016 | Ø10 A500C L= 2110 | 22 | 1,302 | 28,60 |
| 10-Х.60.18 | ГОСТ 34028-2016 | Ø10 A500C L= 1770 | 24 | 1,093 | 26,16 |
| 10-Х.58.18 | ГОСТ 34028-2016 | Ø10 A500C L= 1730 | 11 | 1,068 | 11,77 |
| 10-Х.39.18 | ГОСТ 34028-2016 | Ø10 A500C L= 1350 | 33 | 0,833 | 27,39 |
| 10-Х.29.18 | ГОСТ 34028-2016 | Ø10 A500C L= 1150 | 11 | 0,71 | 7,81 |
| 12-Х.38.18 | ГОСТ 34028-2016 | Ø12 A500C L= 1310 | 68 | 1,164 | 79,16 |
| 8-Ш.19.6 | ГОСТ 34028-2016 | Ø8 A240 L= 310 | 1416 0 | 0,123 | 1741,68 |

## Ведомость деталей
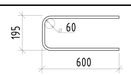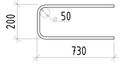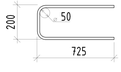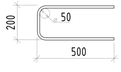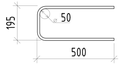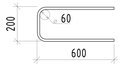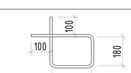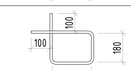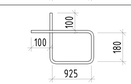
| Поз. | Эскиз |
|---|---|
| 12-СК.60.19 |   |
| 12-СК.60.17 |   |
| 10-СК.73.20 |   |
| 10-СК.73.20 |   |
| 10-СК.50.20 |   |
| 10-СК.50.19 |   |
| 12-СК.83.20 |   |
| 12-СК.60.20 |   |
| 12-СК.60.17 |   |
| 10-Х.133.18 |   |
| 10-Х.100.18 |   |
| 10-Х.93.18 |   |

## Ведомость деталей
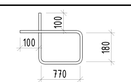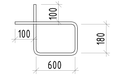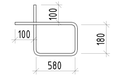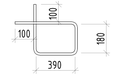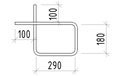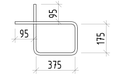
| Поз. | Эскиз |
|---|---|
| 10-Х.77.18 |   |
| 10-Х.60.18 |   |
| 10-Х.58.18 |   |
| 10-Х.39.18 |   |
| 10-Х.29.18 |   |
| 12-Х.38.18 |   |
| 8-Ш.19.6 |   |

## Маркировка позиций арматуры

Фоновое армирование: 16-пог.м. / шаг 200
- 16 — Диаметр стержня, мм
- пог.м. — Позиция учитывается в погонных метрах
- шаг 200 — Шаг установки стержней, мм

Прямые стержни: 16-585 / шаг 200 (29 шт.)
- 16 — Диаметр стержня, мм
- 585 — Длина стержня, см
- (29 шт.) — Количество стержней
- шаг 200 — Шаг установки стержней, мм

Гнутые детали: 12-ГС.60.12 / шаг 200 (29 шт.)
- 12 — Диаметр стержня, мм
- ГС — Тип гнутой детали
- 60.12 — Габариты детали, см
- (29 шт.) — Количество стержней
- шаг 200 — Шаг установки стержней, мм

Согласовано

Взам. инв. №


Подп. и дата

Инв. № подл.


| | | | | | |
|---|---|---|---|---|---|
| | | | | | 260402082 - КЖ1-62 |
| | | | | | Лабораторно-производственный корпус, г. Москва, г. Зеленоград, проспект Генерала Алексеева, 50Б |
| Изм. | Колуч. | Лист | № док. | Подпись | Дата |
| Разработал | | Коломоец | | | 21.10.26 |
| Проверил | | Кирданов | | | 21.10.26 |
| Н.контр. | | Рыбальченко | | | 21.10.26 |
| Лабораторно-производственный корпус | | | | Стадия: Р | Лист: 62 | Листов: |
| Спецификация арматуры стен на отм.+22,420. Ведомость деталей | | | | ПЭТРУСКо | |

841x594мм (h) Формат А1

# Схема расположения вертикальных несущих конструкций на отм. +28,420. Опалубка

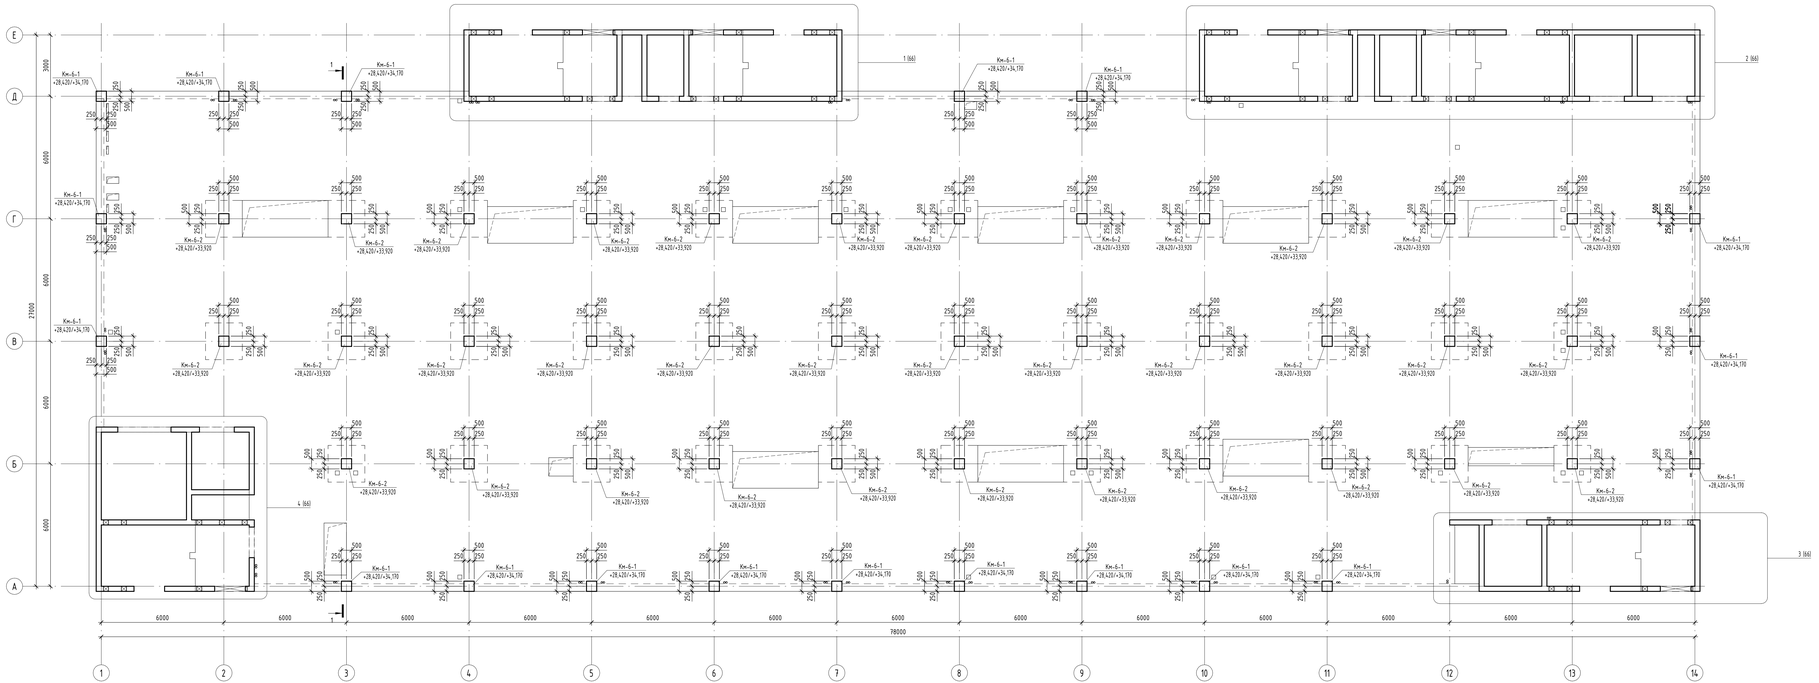


1-1

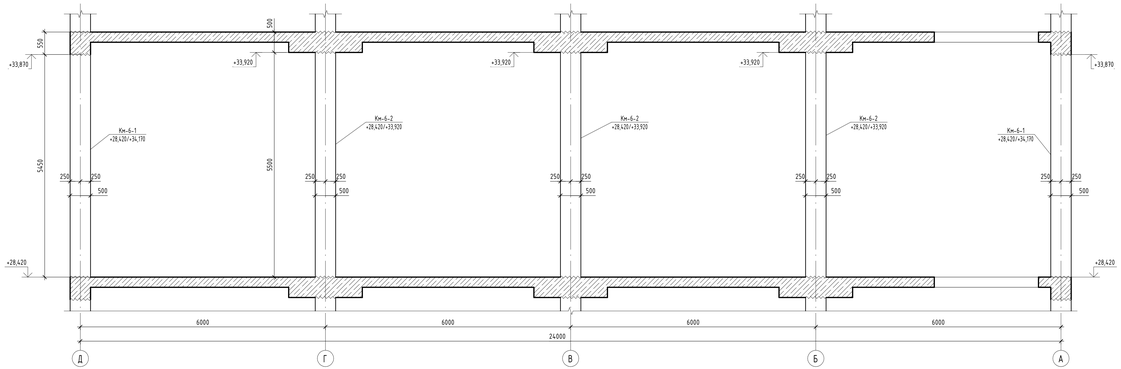


## Спецификация колонн на отм. +28,420

| Поз. | Обозначение | Наименование | Кол. | Объем, м³ | Приме-чание |
|---|---|---|---|---|---|
| Км-6-1 | | Колонна монолитная 500х500 | 19 | 1,36 | 25,8875 |
| Км-6-2 | | Колонна монолитная 500х500 | 35 | 1,38 | 48,125 |
| Общий итог | | | 54 | | 74,0125 |

Условные обозначения:

- Рабочий шов бетонирования
- +28,420 / t=250 – Отметка верха и толщина плиты перекрытия
- Контур вышестоящих конструкций

1. Общие указания см. лист 1

| | | | | | | | |
|---|---|---|---|---|---|---|---|
| | | | | | | 260402082 - КЖ1-63 | |
| Изм. | Кол.уч. | Лист | № док. | Подпись | Дата | Лабораторно-производственный корпус, г. Москва, г. Зеленоград, проспект Генерала Алексеева, 50б | |
| Разработал | | Калинкец | | | 21.10.26 | | |
| Проверил | | Кирбанов | | | 21.10.26 | Лабораторно-производственный корпус | Стадия: Р; Лист: 63; Листов: |
| Н.контр. | | Рыбальченко | | | 21.10.26 | Схема расположения вертикальных несущих конструкций на отм. +28,420. Опалубка | ПЭТРУСКо |

Согласовано

Взам. инв. №


Подп. и дата

Инв. № подл.

Формат А2х3

12615x594мм (h)



# Колонна Км-6-1

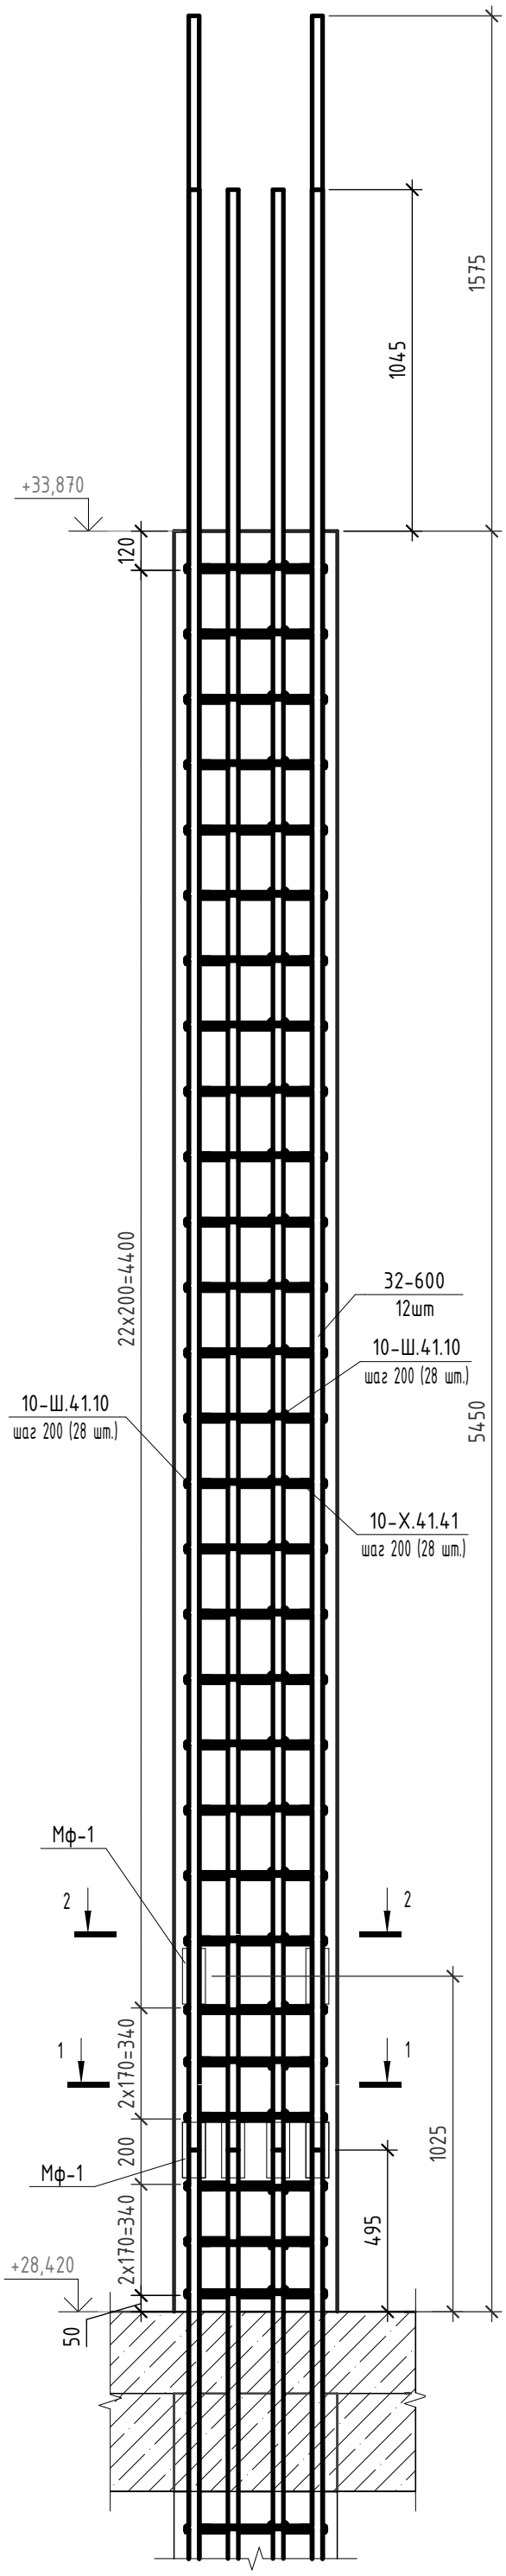




# Спецификация элементов колонны Км-6-1

| Поз. | Обозначение | Наименование | | Кол. | Масса ед, кг | Примечание |
|---|---|---|---|---|---|---|
| | | Детали | | | | |
| 32-600 | ГОСТ 34028-2016 | Ø32 А500С | L= 6000 | 12 | 37,86 | 454,32 |
| 10-Х.41.41 | ГОСТ 34028-2016 | Ø10 А240 | L= 1805 | 28 | 1,114 | 31,19 |
| 10-Ш.41.10 | ГОСТ 34028-2016 | Ø10 А240 | L= 610 | 56 | 0,377 | 21,12 |
| | | Материалы | | | | |
| | ГОСТ 26633-2015 | Бетон В30 | | | | 1,36 м$^3$ |
| | | Изделия | | | | |
| Мф-1 | | Муфта обжимная | | 12 | | |

# Ведомость деталей
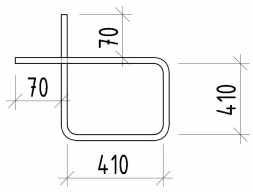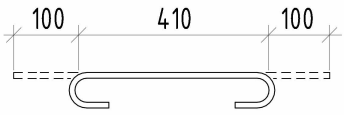
| Поз. | Эскиз |
|---|---|
| 10-Х.41.41 |   |
| 10-Ш.41.10 |   |

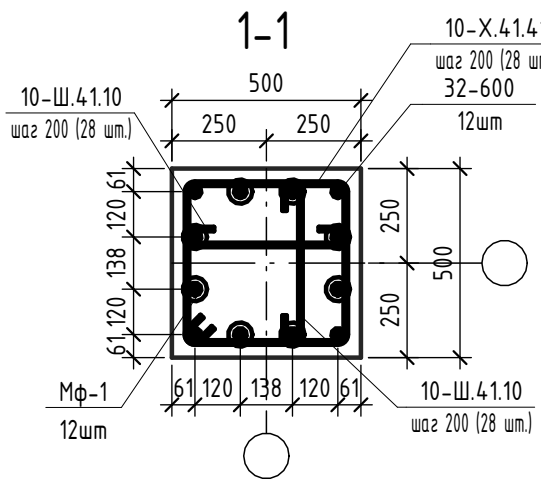

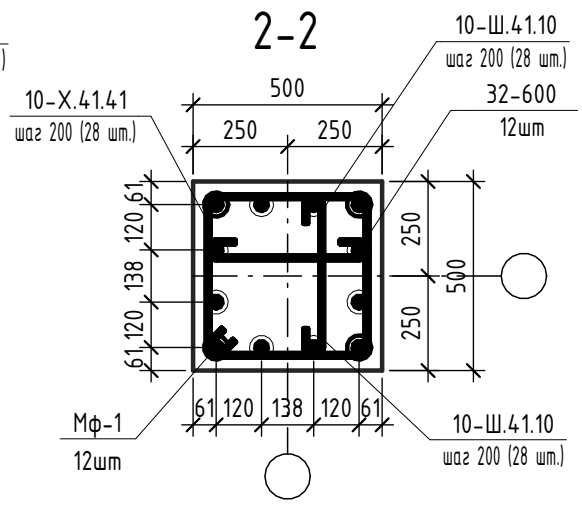
1. Общие указания, сводную ведомость расхода стали, бетона материалов см. лист 1.
2. Данный лист смотреть совместно с листом 63.
3. Соединительные муфты Мф-1 приняты по ТУ 4842-003-75604862-2012. Соединение выполнить путем опрессовки соединительных муфт с использованием гидравлической мобильной установки в построечных условиях. Длина соединительной муфты до опрессовки, при диаметре соединяемой арматуры ф32 равна 192мм.

| Изм. | Кол.уч. | Лист | № док. | Подпись | Дата |
|---|---|---|---|---|---|
| Разработал | | Алейников | | | 21.10.26 |
| Проверил | | Кирданов | | | 21.10.26 |
| Н.контр. | | Рыбальченко | | | 21.10.26 |

260402082 - КЖ1-64

Лабораторно-производственный корпус, г. Москва, г. Зеленоград, проспект Генерала Алексеева, 50Б

| Лабораторно-производственный корпус | Стадия | Лист | Листов |
|---|---|---|---|
| | Р | 64 | |

Колонна монолитная железобетонная Км-6-1 на отм. +28,420

ПЭТРУСКо
Строительство в медицине


Согласовано

Взам. инв. №

Подп. и дата

Инв. № подл.



# Колонна Км-6-2

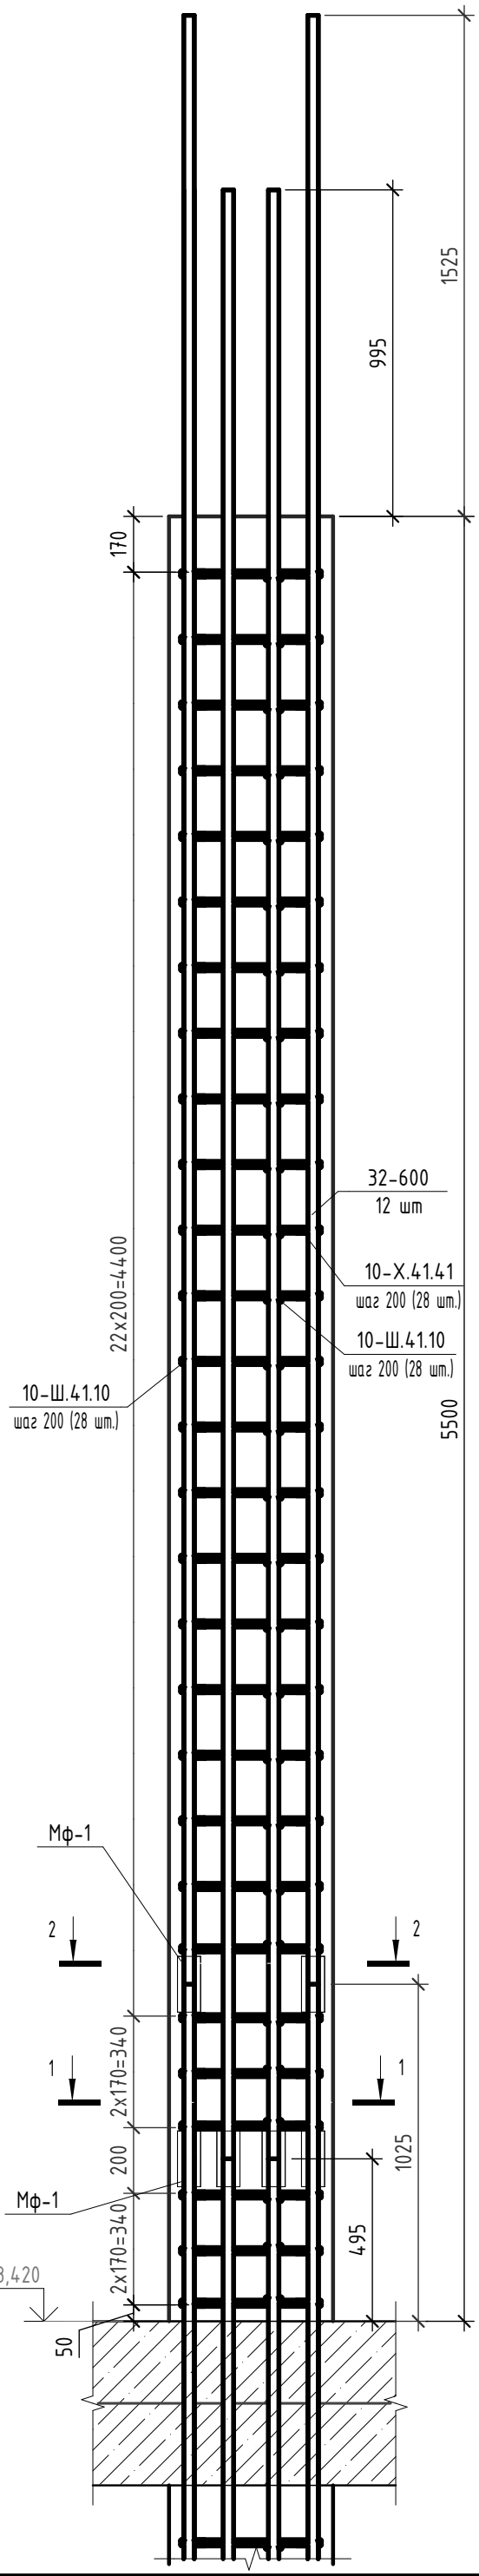



## Спецификация элементов колонны Км-6-2

| Поз. | Обозначение | Наименование | Кол. | Масса ед, кг | Примечание |
|---|---|---|---|---|---|
| | | Детали | | | |
| 32-600 | ГОСТ 34028-2016 | Ø32 А500С L= 6000 | 12 | 37,86 | 454,32 |
| 10-Х.41.41 | ГОСТ 34028-2016 | Ø10 А240 L= 1805 | 28 | 1,114 | 31,19 |
| 10-Ш.41.10 | ГОСТ 34028-2016 | Ø10 А240 L= 610 | 56 | 0,377 | 21,12 |
| | | Материалы | | | |
| | ГОСТ 26633-2015 | Бетон В30 | | | 1,38 м$^3$ |
| | | Изделия | | | |
| Мф-1 | | Муфта обжимная | 12 | | |


## Ведомость деталей
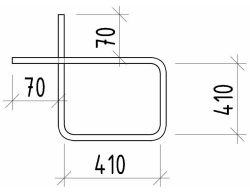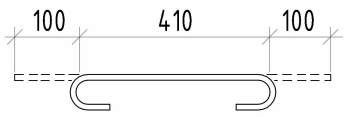
| Поз. | Эскиз |
|---|---|
| 10-Х.41.41 |   |
| 10-Ш.41.10 |   |

1-1

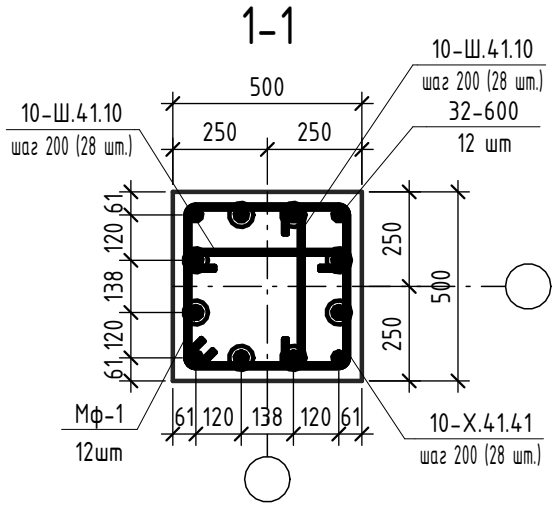


2-2

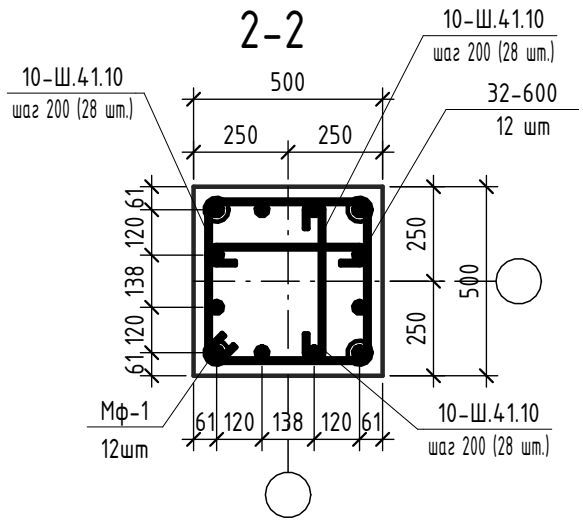


1. Общие указания, сводную ведомость расхода стали, бетона материалов **см. лист 1**.
2. Данный лист смотреть совместно с листом 63.
3. Соединительные муфты Мф-1 приняты по ТУ 4842-003-75604862-2012. Соединение выполнить путем опрессовки соединительных муфт с использованием гидравлической мобильной установки в построечных условиях. Длина соединительной муфты до опрессовки, при диаметре соединяемой арматуры ф32 равна 192мм.

| Изм. | Кол.уч. | Лист | № док. | Подпись | Дата |
|---|---|---|---|---|---|
| Разработал | | Алейников | | | 21.10.26 |
| Проверил | | Кирданов | | | 21.10.26 |
| Н.контр. | | Рыбальченко | | | 21.10.26 |

260402082 – КЖ1-65

Лабораторно-производственный корпус, г. Москва, г. Зеленоград, проспект Генерала Алексеева, 50Б

| Лабораторно-производственный корпус | Стадия | Лист | Листов |
|---|---|---|---|
| | Р | 65 | |

Колонна монолитная железобетонная Км-6-2 на отм. +28,420

ПЭТРУСКо Строительство в медицине


Согласовано

Взам. инв. №


Подп. и дата

Инв. № подл.


## Фрагмент 2 (63)

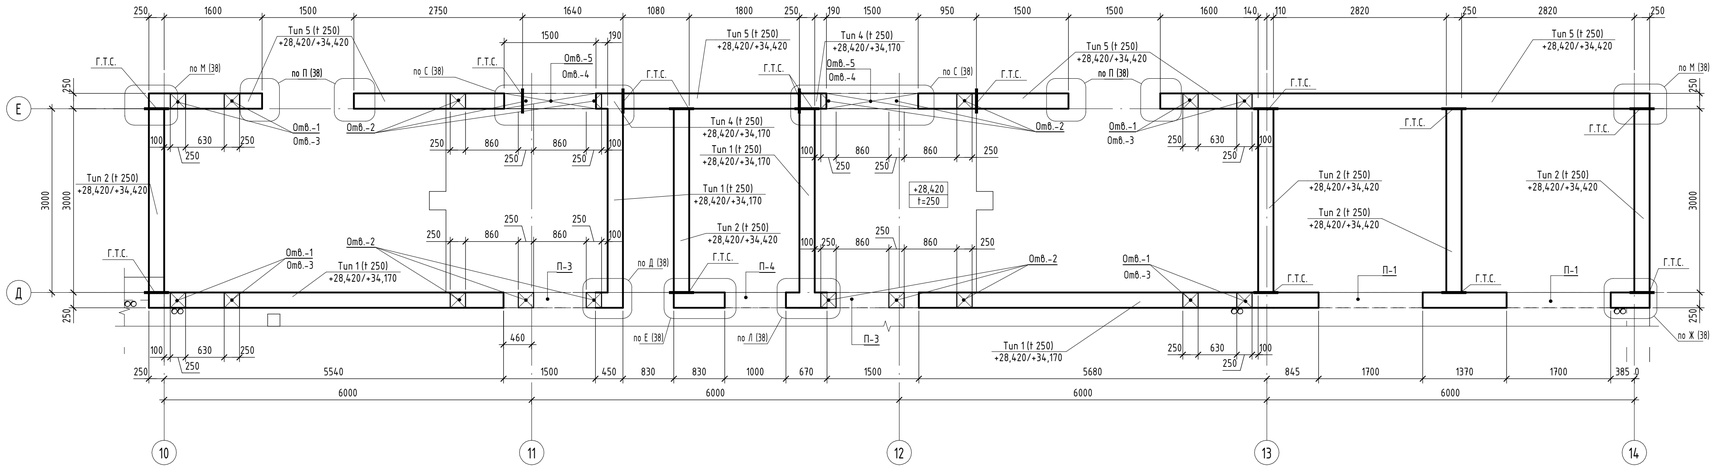



## Фрагмент 1 (63)

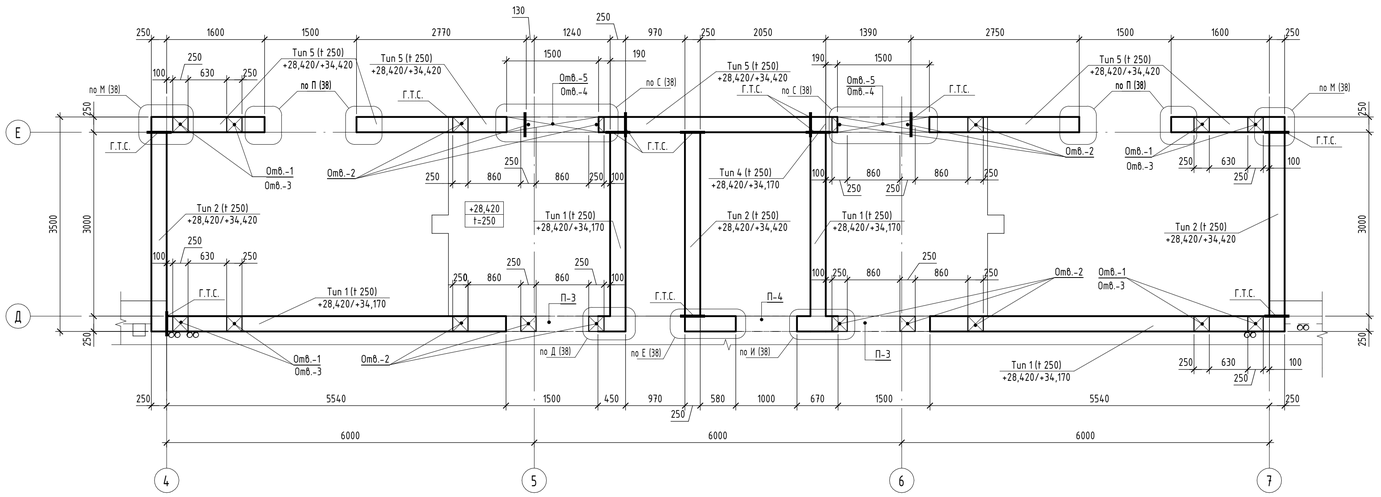


## Фрагмент 3 (63)

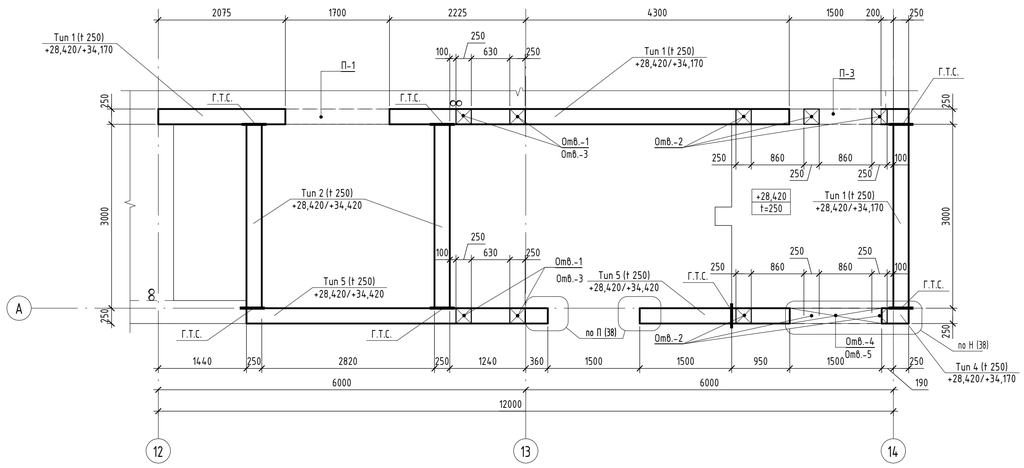


## Фрагмент 4 (63)

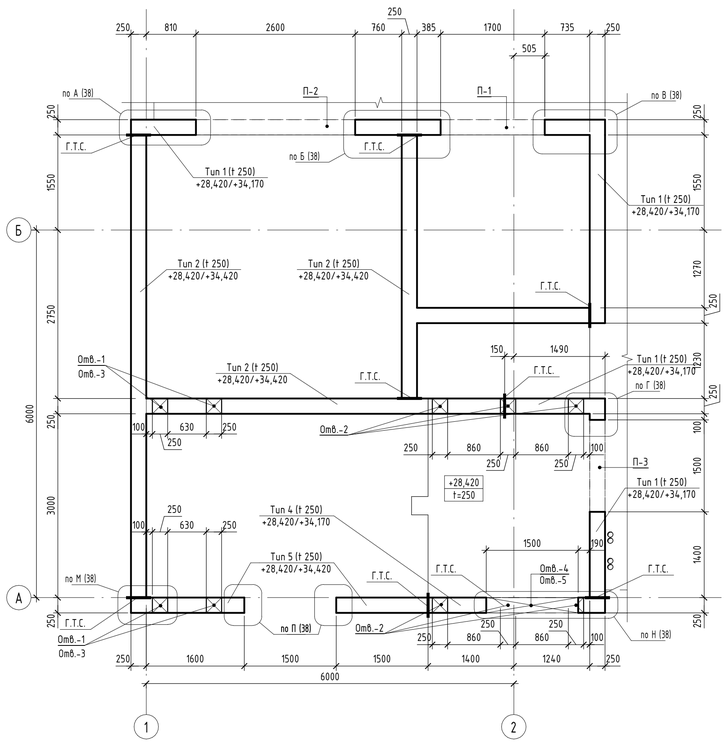


## Ведомость проемов и отверстий на отм. +28,420

| Марка отв. | Размеры, мм | Отм. низа проема, м | Назначение | Кол. | Примечание |
|---|---|---|---|---|---|
| Отв.-1 | 250x200(h) | +29,770 | | 24 | |
| Отв.-2 | 250x200(h) | +31,270 | | 36 | |
| Отв.-3 | 250x200(h) | +32,770 | | 24 | |
| Отв.-4 | 1500x1700(h) | отм. низа +29,320 | | 6 | |
| Отв.-5 | 1500x1700(h) | отм. низа +32,270 | | 6 | |
| П-1 | 1700x2280(h) | отм. низа +28,420 | | 4 | |
| П-2 | 2600x2280(h) | отм. низа +28,420 | | 1 | |
| П-3 | 1500x2200(h) | отм. низа +28,420 | | 6 | |
| П-4 | 1000x2200(h) | отм. низа +28,420 | | 2 | |

1. Общие указания см. лист 1

### Условные обозначения:

~~~ – Рабочий шов бетонирования

+28,420 / t=250 – Отметка верха и толщина плиты перекрытия

| – Г.Т.С. (граница типа стены)

| Изм. | Колуч. | Лист | № док. | Подпись | Дата |
|---|---|---|---|---|---|
| Разработал | | Коломоец | | | 21.10.26 |
| Проверил | | Кирданов | | | 21.10.26 |
| Н.контр. | | Рыбальченко | | | 21.10.26 |

260402082 - КЖ1-66

Лабораторно-производственный корпус, г. Москва, г. Зеленоград, проспект Генерала Алексеева, 50Б

Лабораторно-производственный корпус

| Стадия | Лист | Листов |
|---|---|---|
| Р | 66 | |

Фрагменты расположения вертикальных несущих конструкций на отм. +28,420. Опалубка

ПЭТРУСКо Строительство в медицине

Согласовано

Взам. инв. №

Подп. и дата

Инв. № подл.

841x594мм (h)

Формат А1
~~~

# Спецификация арматуры стен на отм. +28,420

| Поз. | Обозначение | Наименование | Кол. | Масса ед, кг | Примечание |
|---|---|---|---|---|---|
| | | Детали | | | |
| 10-пог.м. | ГОСТ 34028-2016 | Ø10 А500С L, пог.м | 7611,8 | 0,617 | 4696,40 |
| 12-пог.м. | ГОСТ 34028-2016 | Ø12 А500С L, пог.м | 5539,6 | 0,888 | 4919,30 |
| 12-270 | ГОСТ 34028-2016 | Ø12 Арм L= 2700 | 16 | 2,398 | 38,40 |
| 12-250 | ГОСТ 34028-2016 | Ø12 Арм L= 2500 | 16 | 2,22 | 35,52 |
| 12-700 | ГОСТ 34028-2016 | Ø12 А500С L= 7000 | 1710 | 6,216 | 10630,72 |
| 12-675 | ГОСТ 34028-2016 | Ø12 А500С L= 6750 | 56 | 5,994 | 335,68 |
| 12-475 | ГОСТ 34028-2016 | Ø12 А500С L= 4750 | 96 | 4,218 | 404,96 |
| 12-467 | ГОСТ 34028-2016 | Ø12 А500С L= 4670 | 98 | 4,147 | 406,40 |
| 12-455 | ГОСТ 34028-2016 | Ø12 А500С L= 4550 | 10 | 4,041 | 40,40 |
| 12-435 | ГОСТ 34028-2016 | Ø12 А500С L= 4350 | 2 | 3,863 | 7,72 |
| 12-395 | ГОСТ 34028-2016 | Ø12 А500С L= 3950 | 38 | 3,508 | 133,38 |
| 12-379 | ГОСТ 34028-2016 | Ø12 А500С L= 3790 | 2 | 3,366 | 6,74 |
| 12-370 | ГОСТ 34028-2016 | Ø12 А500С L= 3700 | 8 | 3,286 | 26,30 |
| 12-360 | ГОСТ 34028-2016 | Ø12 А500С L= 3600 | 4 | 3,197 | 12,80 |
| 12-285 | ГОСТ 34028-2016 | Ø12 А500С L= 2850 | 26 | 2,531 | 65,78 |
| 12-280 | ГОСТ 34028-2016 | Ø12 А500С L= 2800 | 30 | 2,487 | 74,64 |
| 12-278 | ГОСТ 34028-2016 | Ø12 А500С L= 2780 | 30 | 2,469 | 74,10 |
| 12-270 | ГОСТ 34028-2016 | Ø12 А500С L= 2700 | 16 | 2,398 | 38,40 |
| 12-250 | ГОСТ 34028-2016 | Ø12 А500С L= 2500 | 116 | 2,22 | 257,52 |
| 12-245 | ГОСТ 34028-2016 | Ø12 А500С L= 2450 | 26 | 2,176 | 56,62 |
| 12-244 | ГОСТ 34028-2016 | Ø12 А500С L= 2440 | 30 | 2,167 | 65,04 |
| 12-240 | ГОСТ 34028-2016 | Ø12 А500С L= 2400 | 49 | 2,132 | 104,37 |
| 12-235 | ГОСТ 34028-2016 | Ø12 А500С L= 2350 | 4 | 2,087 | 8,36 |
| 12-220 | ГОСТ 34028-2016 | Ø12 А500С L= 2200 | 4 | 1,954 | 7,80 |
| 12-200 | ГОСТ 34028-2016 | Ø12 А500С L= 2000 | 8 | 1,776 | 14,24 |
| 12-145 | ГОСТ 34028-2016 | Ø12 А500С L= 1450 | 16 | 1,288 | 20,60 |
| 12-141 | ГОСТ 34028-2016 | Ø12 А500С L= 1410 | 18 | 1,253 | 22,56 |
| 12-140 | ГОСТ 34028-2016 | Ø12 А500С L= 1400 | 66 | 1,244 | 82,10 |
| 12-135 | ГОСТ 34028-2016 | Ø12 А500С L= 1350 | 30 | 1,199 | 36,00 |
| 12-134 | ГОСТ 34028-2016 | Ø12 А500С L= 1340 | 30 | 1,19 | 35,70 |
| 12-125 | ГОСТ 34028-2016 | Ø12 А500С L= 1250 | 12 | 1,11 | 13,32 |
| 12-115 | ГОСТ 34028-2016 | Ø12 А500С L= 1150 | 60 | 1,022 | 61,32 |
| 12-114 | ГОСТ 34028-2016 | Ø12 А500С L= 1140 | 16 | 1,013 | 16,20 |
| 12-90 | ГОСТ 34028-2016 | Ø12 А500С L= 900 | 16 | 0,8 | 12,80 |
| 12-85 | ГОСТ 34028-2016 | Ø12 А500С L= 850 | 84 | 0,755 | 63,44 |
| 12-80 | ГОСТ 34028-2016 | Ø12 А500С L= 800 | 4 | 0,711 | 2,84 |
| 12-75 | ГОСТ 34028-2016 | Ø12 А500С L= 750 | 6 | 0,666 | 4,02 |
| 12-65 | ГОСТ 34028-2016 | Ø12 А500С L= 650 | 4 | 0,578 | 2,32 |
| 12-60 | ГОСТ 34028-2016 | Ø12 А500С L= 600 | 16 | 0,533 | 8,48 |
| 12-25 | ГОСТ 34028-2016 | Ø12 А500С L= 250 | 4 | 0,222 | 0,88 |
| 12-20 | ГОСТ 34028-2016 | Ø12 А500С L= 200 | 6 | 0,178 | 1,08 |
| 16-735 | ГОСТ 34028-2016 | Ø16 А500С L= 7350 | 104 | 11,599 | 1206,40 |
| 12-СК.60.19 | ГОСТ 34028-2016 | Ø12 Арм L= 1340 | 340 | 1,19 | 404,60 |
| 12-СК.60.17 | ГОСТ 34028-2016 | Ø12 Арм L= 1315 | 360 | 1,168 | 421,20 |
| 10-СК.73.20 | ГОСТ 34028-2016 | Ø10 А500С L= 1615 | 441 | 0,997 | 441,00 |
| 10-СК.73.20 | ГОСТ 34028-2016 | Ø10 А500С L= 1605 | 718 | 0,991 | 710,82 |
| 10-СК.50.20 | ГОСТ 34028-2016 | Ø10 А500С L= 1155 | 210 | 0,713 | 149,10 |
| 10-СК.50.19 | ГОСТ 34028-2016 | Ø10 А500С L= 1150 | 132 | 0,71 | 93,72 |
| 12-СК.83.20 | ГОСТ 34028-2016 | Ø12 А500С L= 1795 | 568 | 1,594 | 903,28 |
| 12-СК.60.20 | ГОСТ 34028-2016 | Ø12 А500С L= 1345 | 696 | 1,195 | 835,20 |
| 12-СК.60.17 | ГОСТ 34028-2016 | Ø12 А500С L= 1320 | 107 | 1,173 | 125,19 |
| 10-Х.133.18 | ГОСТ 34028-2016 | Ø10 А500С L= 3220 | 12 | 1,987 | 23,88 |
| 10-Х.100.18 | ГОСТ 34028-2016 | Ø10 А500С L= 2570 | 11 | 1,586 | 17,49 |
| 10-Х.93.18 | ГОСТ 34028-2016 | Ø10 А500С L= 2420 | 11 | 1,494 | 16,39 |
| 10-Х.77.18 | ГОСТ 34028-2016 | Ø10 А500С L= 2110 | 22 | 1,302 | 28,60 |
| 10-Х.60.18 | ГОСТ 34028-2016 | Ø10 А500С L= 1770 | 24 | 1,093 | 26,16 |
| 10-Х.58.18 | ГОСТ 34028-2016 | Ø10 А500С L= 1730 | 11 | 1,068 | 11,77 |
| 10-Х.39.18 | ГОСТ 34028-2016 | Ø10 А500С L= 1350 | 33 | 0,833 | 27,39 |
| 10-Х.29.18 | ГОСТ 34028-2016 | Ø10 А500С L= 1150 | 11 | 0,71 | 7,81 |
| 12-Х.38.18 | ГОСТ 34028-2016 | Ø12 А500С L= 1310 | 68 | 1,164 | 79,16 |
| 8-Ш.19.6 | ГОСТ 34028-2016 | Ø8 А240 L= 310 | 1416 0 | 0,123 | 1741,68 |

# Ведомость деталей

| Поз. | Эскиз |
|---|---|
| 12-СК.60.19 | 195, 60, 600 |
| 12-СК.60.17 | 170, 60, 600 |
| 10-СК.73.20 | 200, 50, 730 |
| 10-СК.73.20 | 200, 50, 725 |
| 10-СК.50.20 | 200, 50, 500 |
| 10-СК.50.19 | 195, 50, 500 |
| 12-СК.83.20 | 200, 60, 825 |
| 12-СК.60.20 | 200, 60, 600 |
| 12-СК.60.17 | 175, 60, 600 |
| 10-Х.133.18 | 100, 100, 180, 1325 |
| 10-Х.100.18 | 100, 100, 180, 1000 |
| 10-Х.93.18 | 100, 100, 180, 925 |

# Ведомость деталей

| Поз. | Эскиз |
|---|---|
| 10-Х.77.18 | 100, 100, 180, 770 |
| 10-Х.60.18 | 100, 100, 180, 600 |
| 10-Х.58.18 | 100, 100, 180, 580 |
| 10-Х.39.18 | 100, 100, 180, 390 |
| 10-Х.29.18 | 100, 100, 180, 290 |
| 12-Х.38.18 | 95, 95, 175, 375 |
| 8-Ш.19.6 | 60, 190, 60 |

# Маркировка позиций арматуры

Фоновое армирование: 16-пог.м. шаг 200
- 16 — Диаметр стержня, мм
- пог.м. — Позиция учитывается в погонных метрах
- шаг 200 — Шаг установки стержней, мм

Прямые стержни: 16-585 шаг 200 (29 шт.)
- 16 — Диаметр стержня, мм
- 585 — Длина стержня, см
- (29 шт.) — Количество стержней
- шаг 200 — Шаг установки стержней, мм

Гнутые детали: 12-ГС.60.12 шаг 200 (29 шт.)
- 12 — Диаметр стержня, мм
- ГС — Тип гнутой детали
- 60.12 — Габариты детали, см
- (29 шт.) — Количество стержней
- шаг 200 — Шаг установки стержней, мм

Согласовано

Взам. инв. №

Подп. и дата

Инв. № подл.


| | | | | | |
|---|---|---|---|---|---|
| | | | | | 260402082 - КЖ1-67 |
| | | | | | Лабораторно-производственный корпус, г. Москва, г. Зеленоград, проспект Генерала Алексеева, 50Б |
| Изм. | Колуч. | Лист | № док. | Подпись | Дата |
| Разработал | | Коломоец | | | 21.10.26 |
| Проверил | | Кирданов | | | 21.10.26 |
| Н.контр. | | Рыбальченко | | | 21.10.26 |
| | | | | | Лабораторно-производственный корпус |
| | | | | | Спецификация арматуры стен на отм.+28,420. Ведомость деталей |

| Стадия | Лист | Листов |
|---|---|---|
| Р | 67 | |

ПЭТРУСКо Строительство в медицине

841x594мм (h) Формат А1


# Схема расположения монолитной плиты покрытия на отм. +44,920. Опалубка

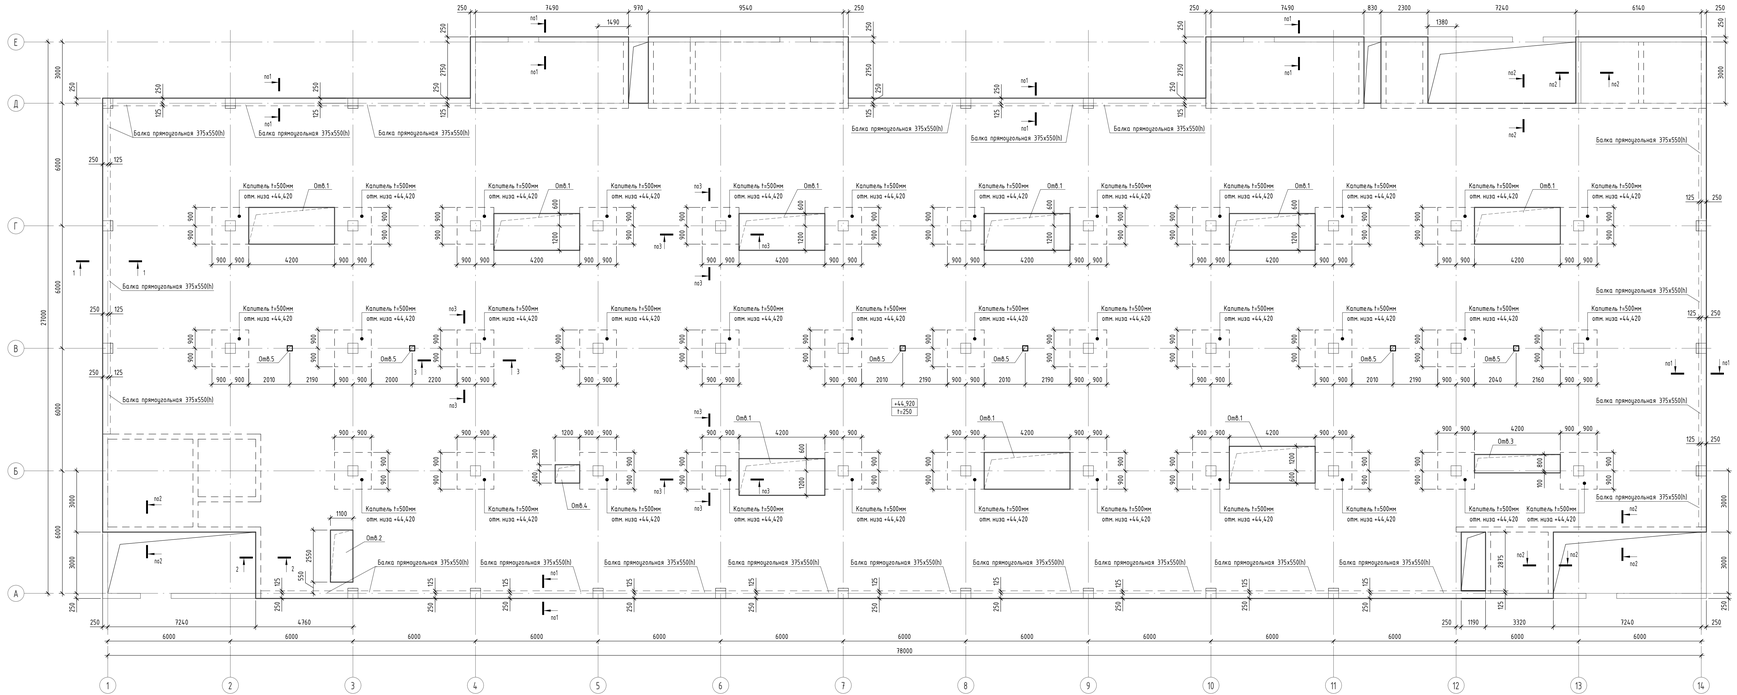



## Ведомость инж. отверстий

| Марка отв. | Размеры, мм | Назначение | Кол. | Примечание |
|---|---|---|---|---|
| Отв.1 | 4200х1800 | ОВ1 | 9 | |
| Отв.2 | 2550х1100 | ОВ1 | 1 | |
| Отв.3 | 4200х900 | ОВ1 | 1 | |
| Отв.4 | 1200х900 | ОВ1 | 1 | |
| Отв.5 | 250х250 | ВК | 6 | |


## 1–1

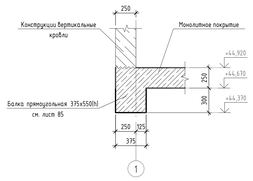


## 2–2

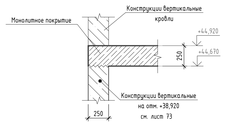


## 3–3

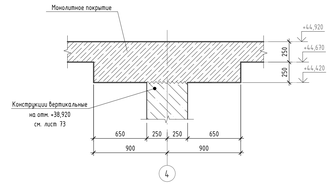


## Условные обозначения:

~~~~ – Рабочий шов бетонирования

+44,920 – Отметка верха и
h=250 толщина плиты перекрытия

1. Общие указания, сводную ведомость расхода бетона см. лист 1
2. Схемы армирования плиты перекрытия см. листы 80...82
3. Схемы армирования балок см. лист 85
4. Схему расположения выпусков под вертикальные конструкции кровли см. лист 86


| | | | | | | | |
|---|---|---|---|---|---|---|---|
| | | | | | | 260402082 - КЖ1-79 | |
| Изм. | Кол.уч. | Лист | № док. | Подпись | Дата | Лабораторно-производственный корпус, г. Москва, г. Зеленоград, проспект Генерала Алексеева, 50б | |
| Разраб. | | Ветошкин | | | 15.10.26 | | |
| Проверил | | Кирбанов | | | 15.10.26 | Лабораторно-производственный корпус | Стадия: Р; Лист: 79; Листов: |
| Н.контр. | | Рыбальченко | | | 15.10.26 | Схема расположения монолитной плиты покрытия на отм. +44,920. Опалубка | ПЭТРУСКо |

Согласовано


Инв. № подл. | Подп. и дата | Взам. инв. №

Формат А2х)
~~~~

## Схема расположения нижнего армирования монолитного покрытия на отм. +44,920 (1й и 2й ряды)

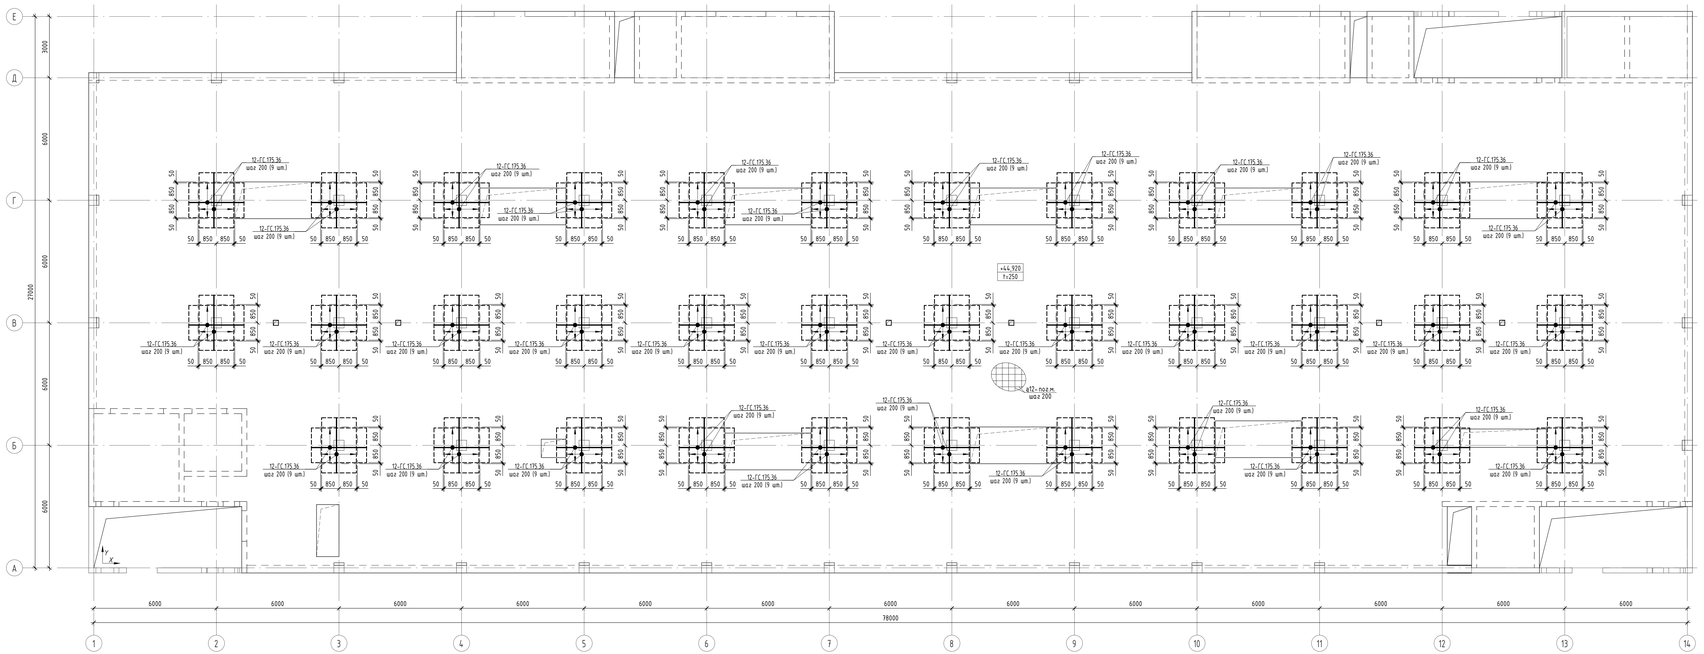


## Схема армирования капителей

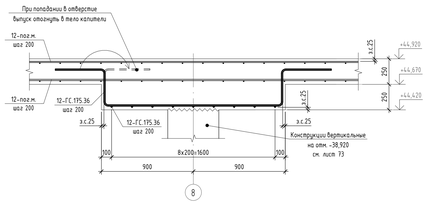


## Маркировка позиций арматуры

Фоновое армирование: Диаметр стержня, мм / Позиция учитывается в погонных метрах / 16–пог.м. / шаг 200 / Шаг установки стержней, мм

Прямые стержни: Диаметр стержня, мм / Длина стержня, см / 16–585 / шаг 200 (29 шт.) / Количество стержней / Шаг установки стержней, мм

Гнутые детали: Диаметр стержня, мм / Тип анализа детали / Габариты детали, см / 12-Г-С 60.12 / шаг 200 (29 шт.) / Количество стержней / Шаг установки стержней, мм

## Условные обозначения

+44,920 / т+250 – Отметка верха и толщина плиты перекрытия

– Зоны армирования капителей

– Направление раскладки основного и дополнительного армирования

– Фоновая арматура

1. Общие указания, сводные ведомость расхода стали, бетона, материалов см. лист 1
2. Данный лист смотреть совместно с листом 84
3. Спецификацию арматуры и ведомость деталей см. лист 83
4. Фоновая арматура (Верхняя и нижняя) ø12 А500С шаг 200мм по всей площади плиты. Масса стержней фоновой арматуры для ø12 А500С Ваш с учетом нахлеста Кн=1,04.1
5. Стыковку продольной арматуры осуществлять внахлестку без сварки. Стержни в местах пересечения вязать спаренной гладью вязальных проволок диаметром 0,8–1,0 мм по ГОСТ 3282–74.
6. В одном сечении стыковать не более 50% стержней от всего количества стержней, расположенных в этом сечении.
7. Нижнюю арматуру следует стыковать на опоре или за пределами средней трети пролета. Запрещается стыковать нижнюю арматуру в середине пролета
8. В местах перелегла дополнительной арматуры, перелегл основной арматуры не допускается.
9. Стержни дополнительного армирования, при наложении их на инженерные отверстия, отогнуть по месту с соблюдением величины защитного слоя по торцу стержня 20мм
10. Концы продольных стержней должны отстоять от торца плиты на расстоянии не менее 20 мм.
11. Опалубочный чертеж плиты покрытия см. лист 79


| | | | | | | | |
|---|---|---|---|---|---|---|---|
| | | | | | | 260402082 - КЖ1-80 | |
| Изм. | Кол.уч. | Лист | № док. | Подпись | Дата | Лабораторно-производственный корпус, г. Москва, г. Зеленоград, проспект Генерала Алексеева, 50б | |
| Разраб. | | Ветошкина | | | 15.10.26 | | |
| Проверил | | Кирбанов | | | 15.10.26 | Лабораторно-производственный корпус | Стадия: Р; Лист: 80; Листов: |
| Н.контр. | | Рыбальченко | | | 15.10.26 | Схема расположения нижнего армирования монолитного покрытия на отм. +44,920 (1й и 2й ряды) | ПЭТРУСКо |

Формат А2х1

Согласовано


Инв. № подл. | Подп. и дата | Взам. инв. №

# Схема расположения верхнего армирования монолитного покрытия на отм. +44,920 вдоль цифровых осей (3й ряд по Ч)

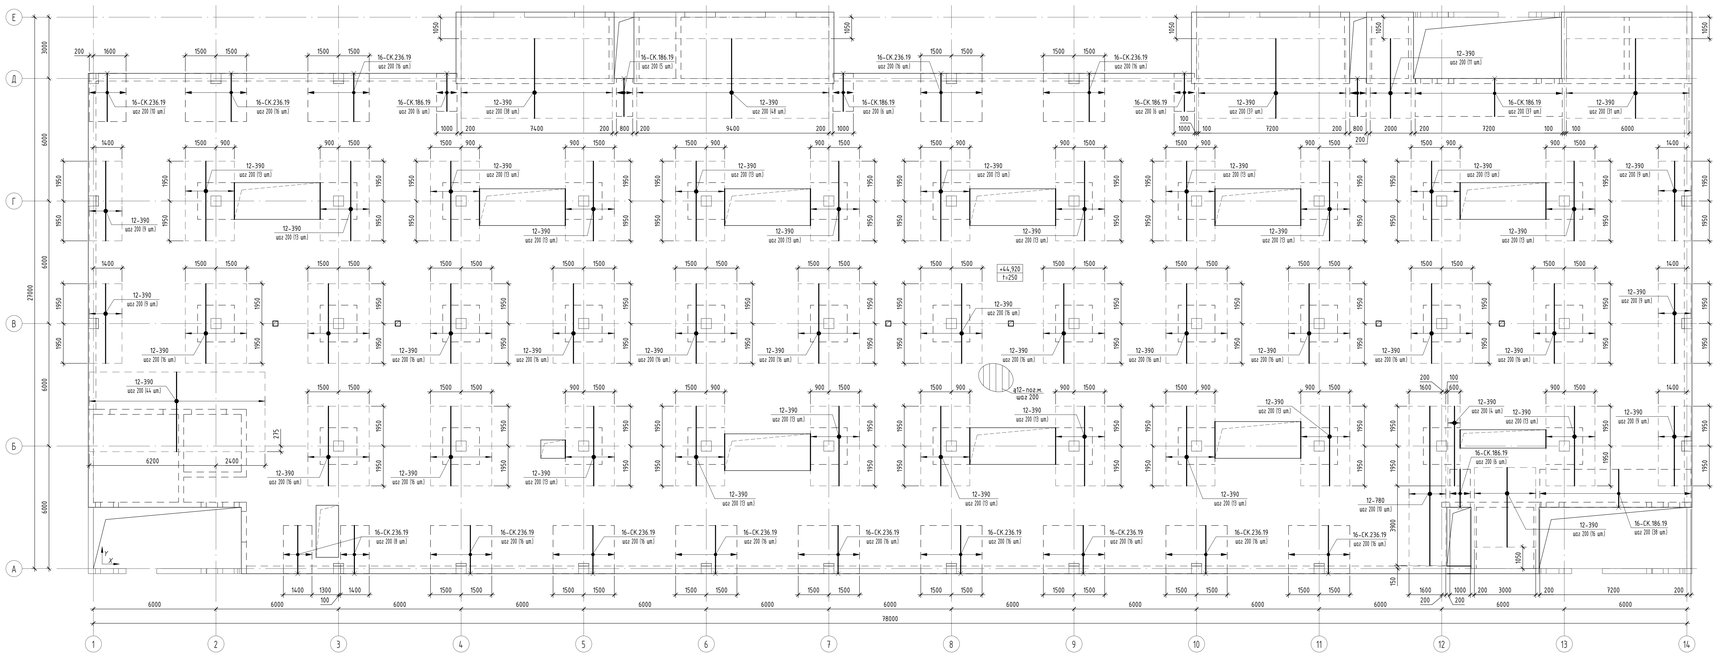



## Схема установки дополнительных арматурных стержней

Шаг 200

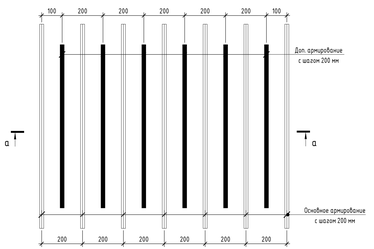


### а-а

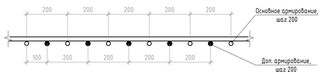


## Маркировка позиций арматуры

Фоновое армирование:

Диаметр стержня, мм
Позиция учитывается в погонных метрах
16–162 м
шаг 200
Шаг установки стержней, мм

Прямые стержни:

Диаметр стержня, мм
Длина стержня, см
16–585
шаг 200 (29 шт.)
Количество стержней
Шаг установки стержней, мм

Гнутые детали:

Диаметр стержня, мм
Тип гнутой детали
Габариты детали, см
12-Г-60.12
шаг 200 (29 шт.)
Количество стержней
Шаг установки стержней, мм

## Условные обозначения

+11,920 / t=250 – Отметка верха и толщина плиты перекрытия

– Зоны дополнительного армирования по направлению Y;

– Направление раскладки основного и дополнительного армирования

– Фоновая арматура

1. Общие указания, сводные ведомость расхода стали, бетона материалов см. лист 1
2. Данный лист смотреть совместно с листом 84
3. Спецификации арматуры и ведомость деталей см. лист 83
4. Фоновая арматура (верхняя) d12 А500С (шаг см. схемы) по всей площади плиты. Масса стержней фоновой арматуры для d12 А500С дана с учетом коэффициента Кш=1,047
5. Стыковку продольной арматуры осуществлять вязкой без сварки. Стержни в местах пересечения вязать сплетенной проволокой вязальных проволок диаметром 0,8–1,0 мм по ГОСТ 3282-74.
6. В одном сечении стыковать не более 50% стержней от всего количества стержней, расположенных в этом сечении.
7. Верхнюю арматуру следует стыковать в пределах средней трети пролета. Запрещается стыковать верхнюю арматуру на опоре.
8. В местах перехлеста дополнительной арматуры, перехлест основной арматуры не допускается.
9. Для обеспечения проектного положения верхней арматуры использовать поддерживающие фиксаторы
10. Стержни дополнительного армирования, при наложении их на инженерные отверстия, отогнуть по месту с соблюдением величины защитного слоя по торцу стержня 20мм.
11. Концы продольных стержней должны отстоять от торца плиты на расстояние не менее 20 мм.
12. Опалубочный чертеж плиты покрытия см. лист 79

| | | | | | | |
|---|---|---|---|---|---|---|
| | | | | | 260402082 - КЖ1-81 | |
| Изм. | Кол.уч | Лист | № док | Подпись | Дата | Лабораторно-производственный корпус, г. Москва, г. Зеленоград, проспект Генерала Алексеева, 50б |
| Разраб. | | Ветинова | | | 15.10.26 | |
| Проверил | | Кирбанов | | | 15.10.26 | Лабораторно-производственный корпус |
| Н.контр. | | Рыбальченко | | | 15.10.26 | Схема расположения верхнего армирования монолитного покрытия на отм. +44,920 вдоль цифровых осей (3й ряд по Ч) |

| Стадия | Лист | Листов |
|---|---|---|
| Р | 81 | |

ПЭТРУСКо Строительная корпорация

Формат А2х1


Согласовано

Взам. инв. №


Подп. и дата

Инв. № подл.


# Схема расположения верхнего армирования монолитного покрытия на отм. +44,920 вдоль буквенных осей (4й ряд по Х)

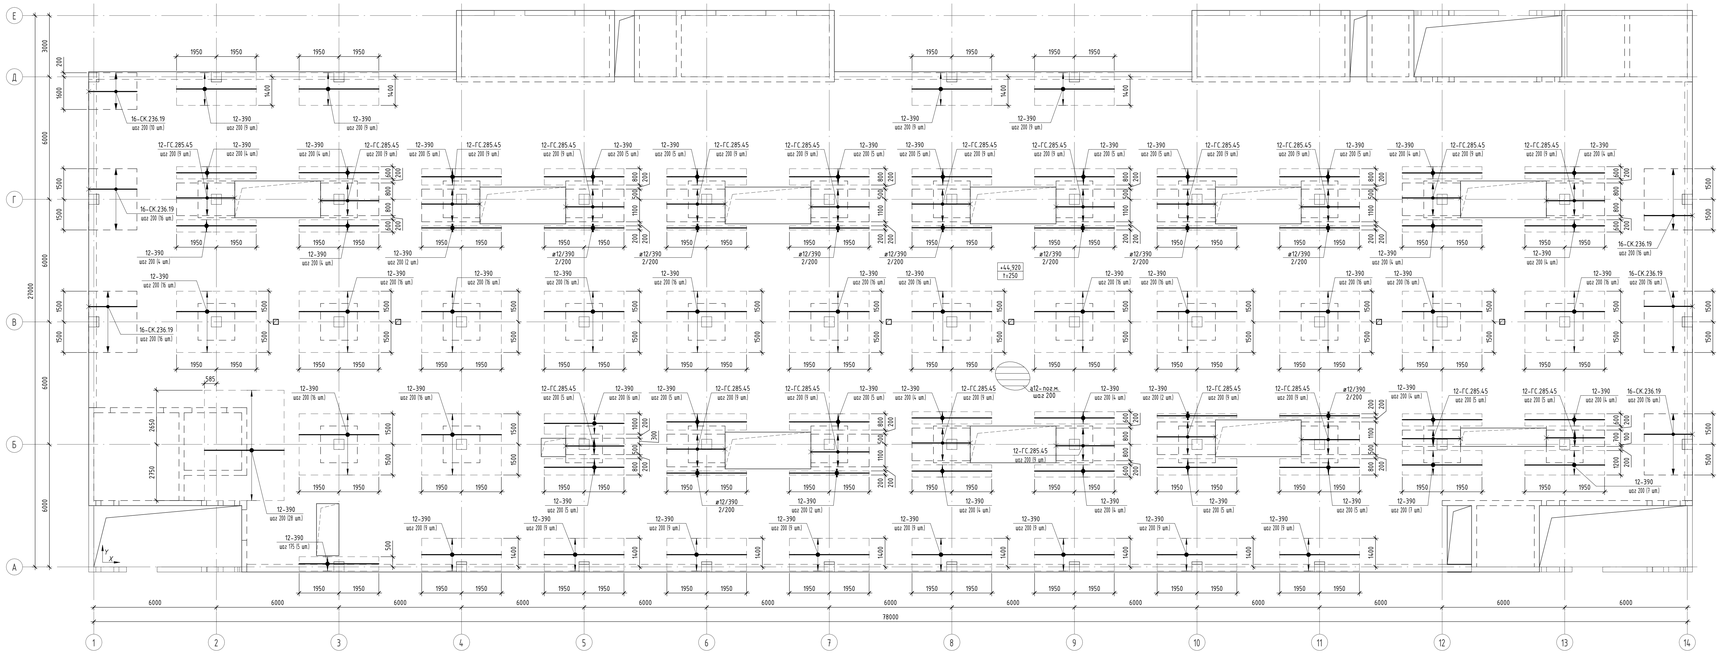


## Схема установки дополнительных арматурных стержней

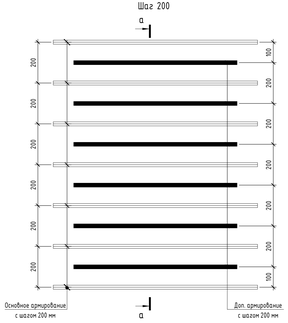


## а-а

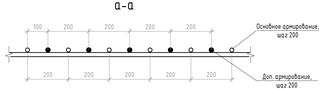


## Маркировка позиций арматуры

Фоновое армирование: Диаметр стержня, мм / Позиция учитывается в поэтажных ведомостях / 16-102 т. / шаг 200 / Шаг установки стержней, мм

Прямые стержни: Диаметр стержня, мм / Длина стержня, см / 16-585 / шаг 200 (29 шт.) / Количество стержней / Шаг установки стержней, мм

Гнутые детали: Диаметр стержня, мм / Тип гнутой детали / Габариты детали, см / 12-Г.60.12 / шаг 200 (29 шт.) / Количество стержней / Шаг установки стержней, мм

## Условные обозначения

+44,920 / Т+250 – Отметка верха и толщина плиты перекрытия

– Зоны дополнительного армирования по направлению Х;

– Направление раскладки основного и дополнительного армирования

– Фоновая арматура

1. Общие указания, сводную ведомость расхода стали, бетона материалов см. лист 1
2. Данный лист смотреть совместно с листом 84
3. Спецификации арматуры и ведомость деталей см. лист 83
4. Фоновая арматура (верхняя) ø12 А500С (шаг см. схемы) по всей площади плиты. Масса стержней фоновой арматуры для ø12 А500С дана с учетом коэффициента Кк=1,047
5. Стыковку продольной арматуры осуществлять внахлестку без сварки. Стержни в местах пересечения вязать стороннюю прямым вязальным проводом диаметром 0,8-1,0 мм по ГОСТ 3282-74.
6. В одном сечении стыковать не более 50% стержней от всего количества стержней, расположенных в этом сечении.
7. Верхнюю арматуру следует стыковать в пределах средней трети пролета. Запрещается стыковать верхнюю арматуру на опоре.
8. В местах перехлеста дополнительной арматуры, перехлест основной арматуры не допускается.
9. Для обеспечения проектного положения верхней арматуры использовать поддерживающие фиксаторы
10. Стержни дополнительного армирования, при наложении их на инженерные отверстия, отогнуть по месту с соблюдением бетонным защитного слоя по торец стержня 20мм.
11. Концы продольных стержней должны отстоять от торца плиты на расстояние не менее 20 мм.
12. Опалубочный чертеж плиты покрытия см. лист 79

| | | | | | | |
|---|---|---|---|---|---|---|
| | | | | | 260402082 - КЖ1-82 | |
| Изм. | Кол.уч | Лист | № док | Подпись | Дата | Лабораторно-производственный корпус, г. Москва, г. Зеленоград, проспект Генерала Алексеева, 50б |
| Разраб. | | Ватанчо | | | 15.10.26 | |
| Проверил | | Кирбанов | | | 15.10.26 | Лабораторно-производственный корпус |
| Н.контр. | | Рыбальченко | | | 15.10.26 | Схемы расположения верхнего армирования монолитного покрытия на отм. +44,920 вдоль буквенных осей (4й ряд по Х) |

| Стадия | Лист | Листов |
|---|---|---|
| Р | 82 | |

ПЭТРУСКо Строительство и недвижимость

Согласовано





Инв. № подл. | Подп. и дата | Взам. инв. №

Формат А2х)




## Спецификация арматуры монолитного покрытия на отм. +44,920

| Поз. | Обозначение | Наименование | | Кол. | Масса ед, кг | Примечание |
|---|---|---|---|---|---|---|
| | | Детали | | | | |
| 12-пог.м. | ГОСТ 34028-2016 | Ø12 А500С | L, пог.м | 40557,8 | 0,888 | 36015,24 |
| 16-пог.м. | ГОСТ 34028-2016 | Ø16 А500С | L, пог.м | 871,2 | 1,578 | 1374,68 |
| 12-780 | ГОСТ 34028-2016 | Ø12 А500С | L= 7800 | 10 | 6,927 | 69,27 |
| 12-390 | ГОСТ 34028-2016 | Ø12 А500С | L= 3900 | 1288 | 3,464 | 4461,62 |
| 12-ГС.175.36 | ГОСТ 34028-2016 | Ø12 А500С | L= 3340 | 630 | 2,966 | 1868,30 |
| 12-ГС.285.45 | ГОСТ 34028-2016 | Ø12 А500С | L= 3275 | 177 | 2,909 | 514,89 |
| 12-СК.91.19 | ГОСТ 34028-2016 | Ø12 А500С | L= 1495 | 1181 | 1,328 | 1570,73 |
| 12-СК.45.19 | ГОСТ 34028-2016 | Ø12 А500С | L= 1035 | 1323 | 0,92 | 1217,16 |
| 16-СК.236.19 | ГОСТ 34028-2016 | Ø16 А500С | L= 2920 | 308 | 4,608 | 1419,29 |
| 16-СК.186.19 | ГОСТ 34028-2016 | Ø16 А500С | L= 2420 | 109 | 3,819 | 416,26 |
| 12-Ф.15.20 | ГОСТ 34028-2016 | Ø12 А500С | L= 830 | 6631 | 0,738 | 4893,68 |

## Ведомость деталей

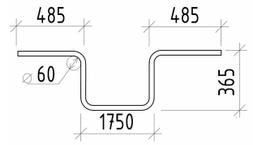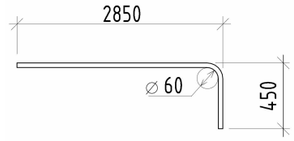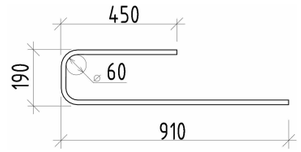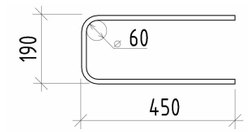
| Поз. | Эскиз |
|---|---|
| 12-ГС.175.36 |   |
| 12-ГС.285.45 |   |
| 12-СК.91.19 |   |
| 12-СК.45.19 |   |

## Ведомость деталей

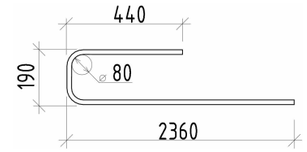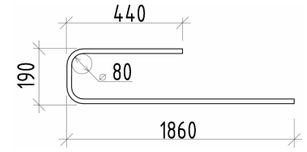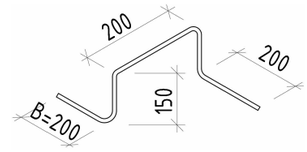
| Поз. | Эскиз |
|---|---|
| 16-СК.236.19 |   |
| 16-СК.186.19 |   |
| 12-Ф.15.20 |   |

## Маркировка позиций арматуры


Фоновое армирование:

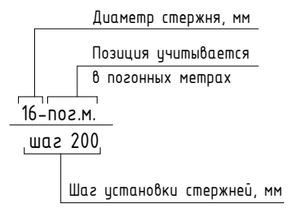


Прямые стержни:

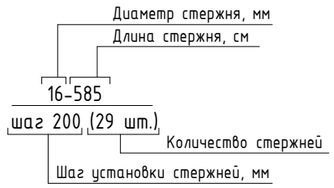


Гнутые детали:

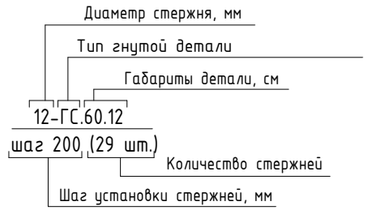


1. Общие указания и сводную ведомость расхода стали см. лист 1
2. Данный лист смотреть совместно с листами 80...82

| Изм. | Кол.уч. | Лист | № док. | Подпись | Дата | 260402082 - КЖ1-83 | | | |
|---|---|---|---|---|---|---|---|---|---|
| | | | | | | Лабораторно-производственный корпус, г. Москва, г. Зеленоград, проспект Генерала Алексеева, 50Б | | | |
| Разраб. | | Вотинова | | | 15.10.26 | Лабораторно-производственный корпус | Стадия | Лист | Листов |
| Проверил | | Кирданов | | | 15.10.26 | | Р | 83 | |
| Н.контр. | | Рыбальченко | | | 15.10.26 | Спецификация арматуры монолитного покрытия на отм. +44,920. Ведомость деталей | ПЭТРУСКо Строительство в медицине | | |


Согласовано

Взам. инв. №

Подп. и дата


Инв. № подл.

## Схема стыка арматурных стержней А500С (перепуск стержней без сварки)

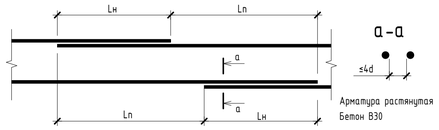



| Диаметр, мм | Длина нахлеста Lн, мм | Смещение нахлеста Ln, мм | Коэффициент нахлеста kn |
|---|---|---|---|
| 12 | 550 | 750 | 1,047 |


## Схема установки фоновой арматуры

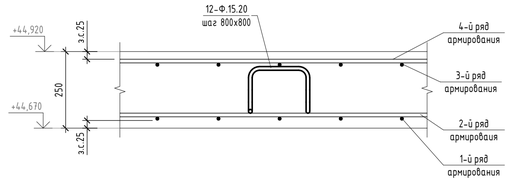



## Схема армирования питы с опорой на стены

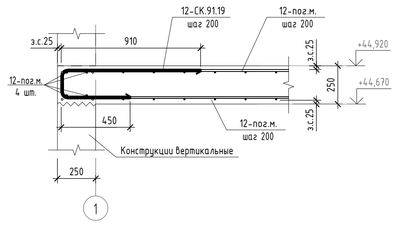



## Схема армирования свободного торца питы перекрытия

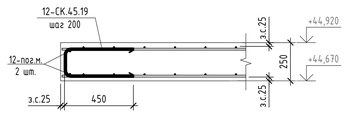



## Типовой узел обрамления отверстий размером 900х1200

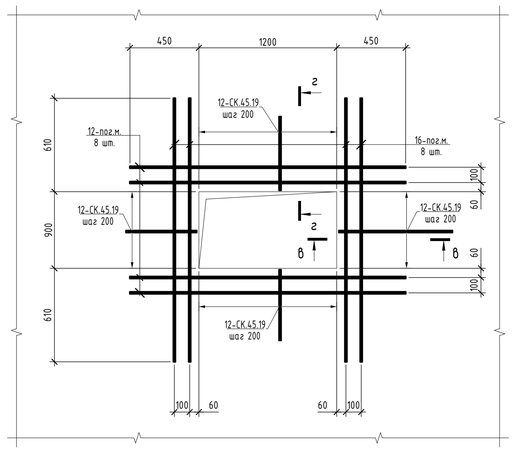



## Типовой узел обрамления отверстий размером 900х4200

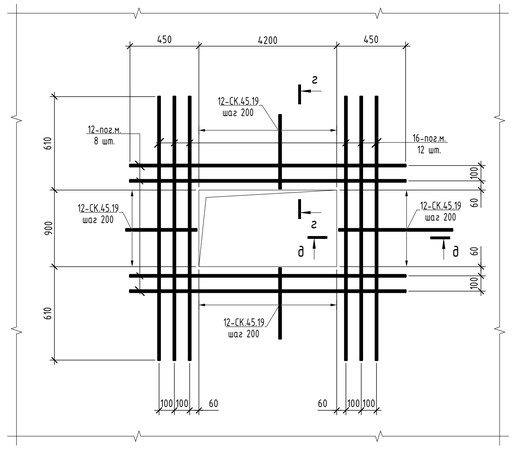



## Типовой узел обрамления отверстий размером 1100<...<4200

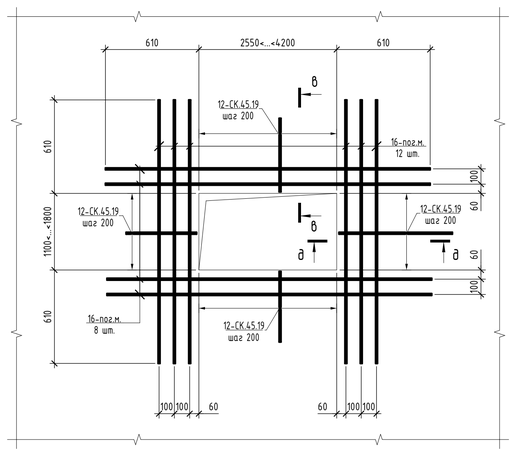


## в-в

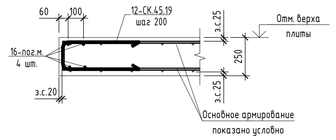


## г-г

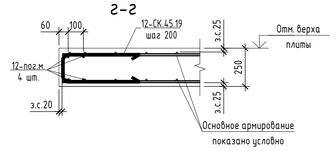


## д-д


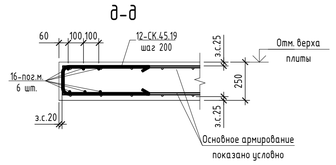



**Таблица 1. Позиции стежней обрамления отверстий**

| № п/п | Толщина плиты, мм | Ширина отверстия, мм | Длина отверстия, мм | Арматура обрамления вдоль ширины отверстия диаметр (мм)/кол-во... | Арматура обрамления вдоль длины отверстия, диаметр (мм)/кол-во... |
|---|---|---|---|---|---|
| 1 | 250 | 900 | 1200 | 16/8 | 12/8 |
| 2 | 250 | 900 | 4200 | 16/12 | 12/8 |
| 3 | 250 | 1100...1800 | 2550...4200 | 16/12 | 16/8 |

## Схема расположения фиксаторов 12-Ф.15.20

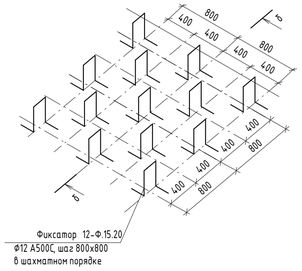


## Схема установки фиксаторов. Сечение б-б




1. Общие указания, сводную ведомость расхода стали, бетона, материалов см. лист 1
2. Данный лист смотреть совместно с листами 80...82
3. Спецификацию арматуры и ведомость деталей см. лист 12

Согласовано

Взам. инв. №

Подп. и дата

Инв. № подл.

| Изм. | Колуч. | Лист | № док. | Подпись | Дата |
|---|---|---|---|---|---|
| Разраб. | | Вотинова | | | 15.10.26 |
| Проверил | | Кирданов | | | 15.10.26 |
| Н.контр. | | Рывальченко | | | 15.10.26 |

260402082 - КЖ1-84

Лабораторно-производственный корпус, г. Москва, г. Зеленоград, проспект Генерала Алексеева, 50Б

Лабораторно-производственный корпус


| Стадия | Лист | Листов |
|---|---|---|
| Р | 84 | |

Узлы армирования монолитного покрытия на отм. +44,920


ПЭТРУСКо
Строительство в медицине

Формат А1


## Схема армирования монолитных балок вдоль оси А

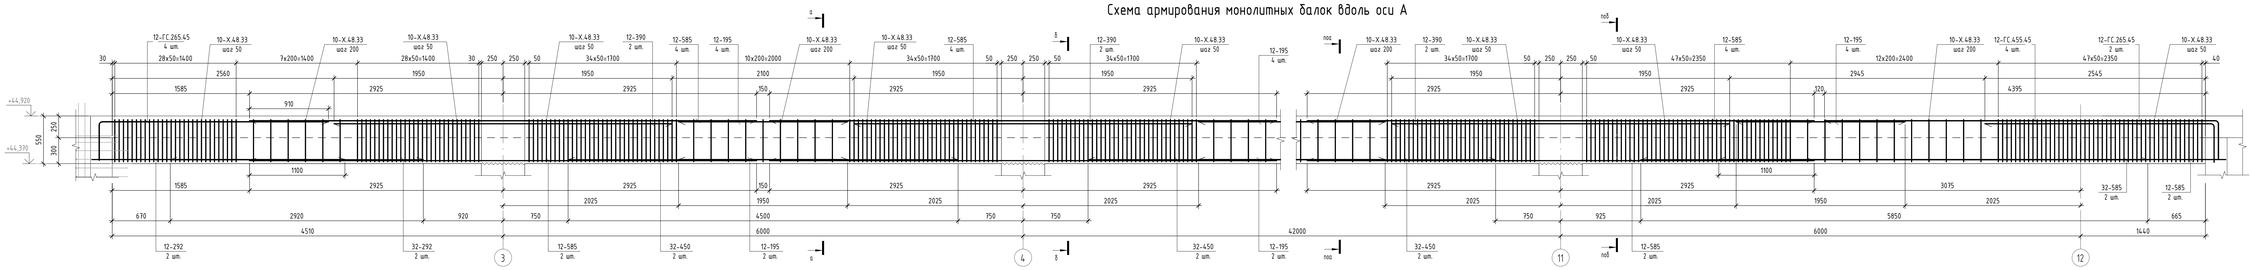



## Схема армирования монолитных балок вдоль оси Д в осях 1-4

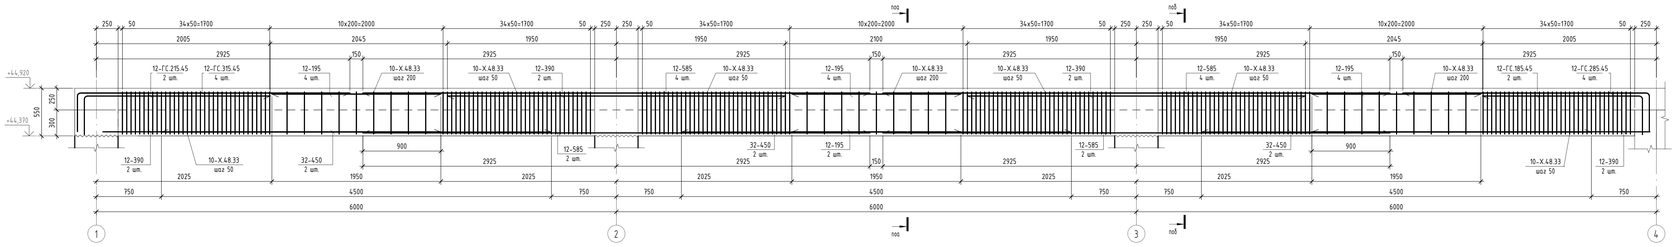



## Схема армирования монолитных балок вдоль оси Д в осях 7-10

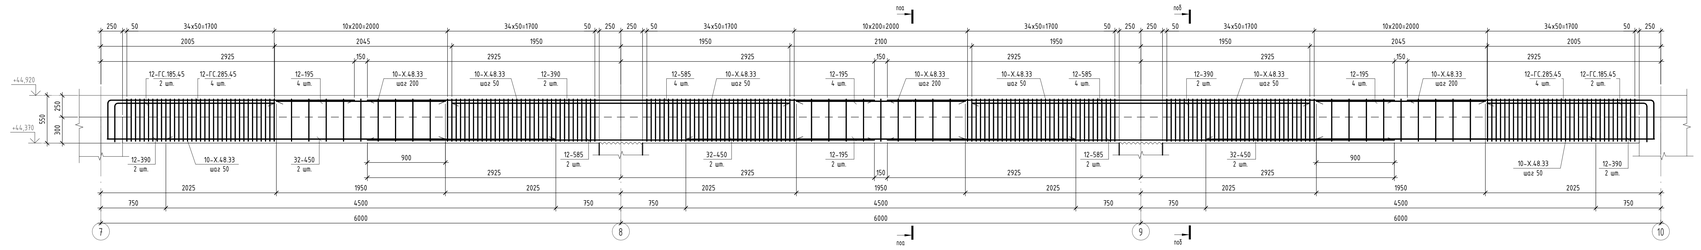



## Схема армирования монолитных балок вдоль оси 1

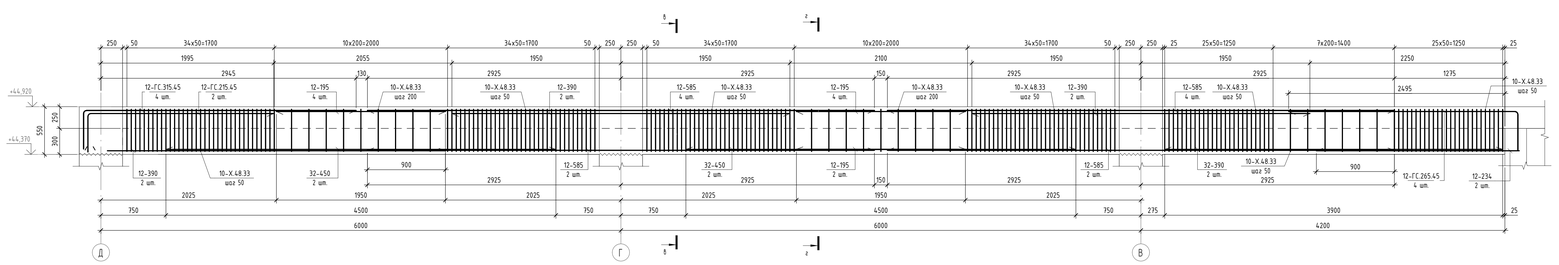



## Схема армирования монолитных балок вдоль оси 14

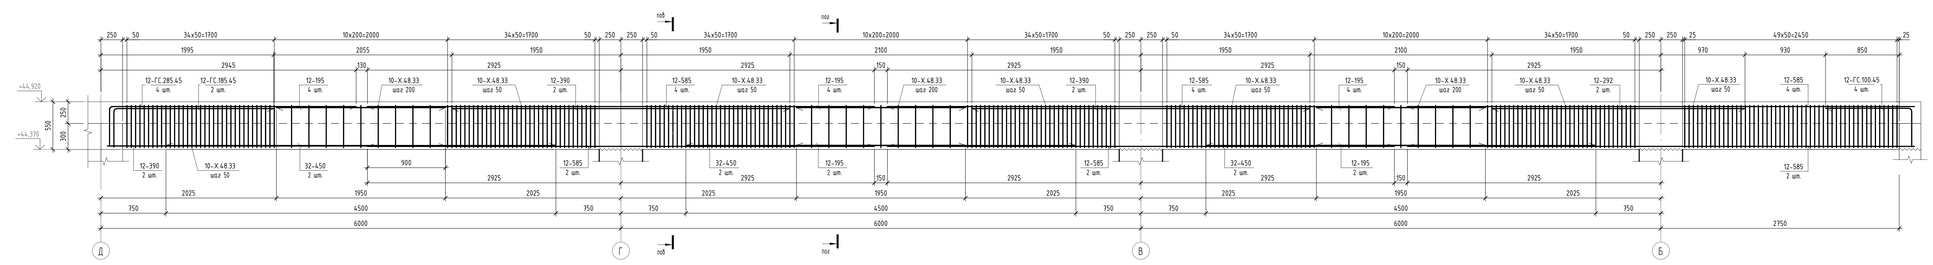



## а-а

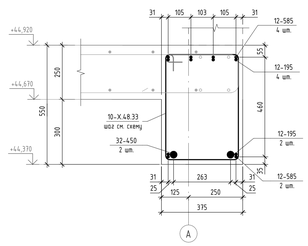



## б-б

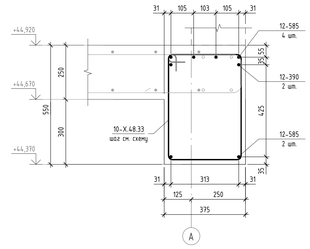


## в-в

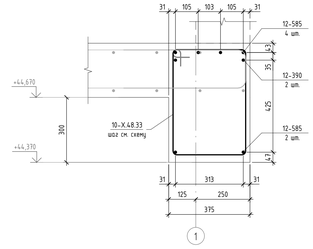


## г-г

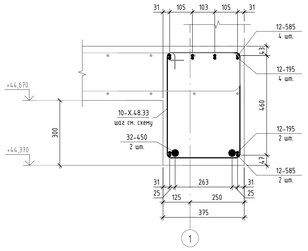


## Спецификация арматуры монолитных балок на отм. +44,920

| Поз. | Обозначение | Наименование | | Кол. | Масса ед., кг | Примечание |
|---|---|---|---|---|---|---|
| | | *Детали* | | | | |
| 12-585 | ГОСТ 34028-2016 | Ø12 А500С | L= 5850 | 110 | 5,195 | 572,00 |
| 12-390 | ГОСТ 34028-2016 | Ø12 А500С | L= 3900 | 46 | 3,464 | 159,16 |
| 12-292 | ГОСТ 34028-2016 | Ø12 А500С | L= 2920 | 4 | 2,593 | 10,36 |
| 12-234 | ГОСТ 34028-2016 | Ø12 А500С | L= 2340 | 2 | 2,078 | 4,16 |
| 12-195 | ГОСТ 34028-2016 | Ø12 А500С | L= 1950 | 108 | 1,732 | 186,84 |
| 32-585 | ГОСТ 34028-2016 | Ø32 А500С | L= 5850 | 2 | 36,914 | 73,82 |
| 32-450 | ГОСТ 34028-2016 | Ø32 А500С | L= 4500 | 38 | 28,395 | 1079,20 |
| 32-390 | ГОСТ 34028-2016 | Ø32 А500С | L= 3900 | 2 | 24,609 | 49,22 |
| 32-292 | ГОСТ 34028-2016 | Ø32 А500С | L= 2920 | 2 | 18,426 | 36,86 |
| 12-ГС.455.45 | ГОСТ 34028-2016 | Ø12 А500С | L= 4975 | 4 | 4,418 | 17,68 |
| 12-ГС.315.45 | ГОСТ 34028-2016 | Ø12 А500С | L= 3535 | 8 | 3,175 | 25,44 |
| 12-ГС.285.45 | ГОСТ 34028-2016 | Ø12 А500С | L= 3275 | 16 | 2,909 | 46,56 |
| 12-ГС.265.45 | ГОСТ 34028-2016 | Ø12 А500С | L= 3075 | 10 | 2,731 | 27,30 |
| 12-ГС.215.45 | ГОСТ 34028-2016 | Ø12 А500С | L= 2575 | 4 | 2,287 | 9,16 |
| 12-ГС.185.45 | ГОСТ 34028-2016 | Ø12 А500С | L= 2275 | 8 | 2,021 | 16,16 |
| 12-ГС.100.45 | ГОСТ 34028-2016 | Ø12 А500С | L= 1425 | 2 | 1,266 | 2,54 |
| 10-Х.48.33 | ГОСТ 34028-2016 | Ø10 А240 | L= 1805 | 1780 | 1,114 | 1975,80 |

## Ведомость деталей

| Поз. | Эскиз |
|---|---|
| 12-ГС.455.45 | 4550, ∅60, 450 |
| 12-ГС.315.45 | 3150, ∅60, 450 |
| 12-ГС.285.45 | 2850, ∅60, 450 |
| 12-ГС.265.45 | 2650, ∅60, 450 |
| 12-ГС.215.45 | 2150, ∅60, 450 |
| 12-ГС.185.45 | 1850, ∅60, 450 |
| 12-ГС.100.45 | 1000, ∅60, 450 |
| 10-Х.48.33 | 90, 90, 475, 325 |

1. Общие указания, сводные ведомость расхода стали, бетона, материалов см. лист 1
2. Схему расположения балок см. лист 39

| | | | | | | |
|---|---|---|---|---|---|---|
| | | | | | | 260402082 - КЖ1-85 |
| Изм. | Кол.уч. | Лист | № док. | Подпись | Дата | Лабораторно-производственный корпус, г. Москва, г. Зеленоград, проспект Генерала Алексеева, 50б |
| Разраб. | | Ватьянов | | | 15.10.26 | |
| Проверил | | Карбанов | | | 15.10.26 | Лабораторно-производственный корпус |
| Н.контр. | | Рябольченко | | | 15.10.26 | Балки монолитные на отм. +44,920. Армирование |

| Стадия | Лист | Листов |
|---|---|---|
| Р | 85 | |

ПЭТРУСКо

Формат А3


Согласовано


Взам. инв. №

Подп. и дата

Инв. № подл.

## Схема расположения выпусков из монолитного покрытия на отм. +44,920

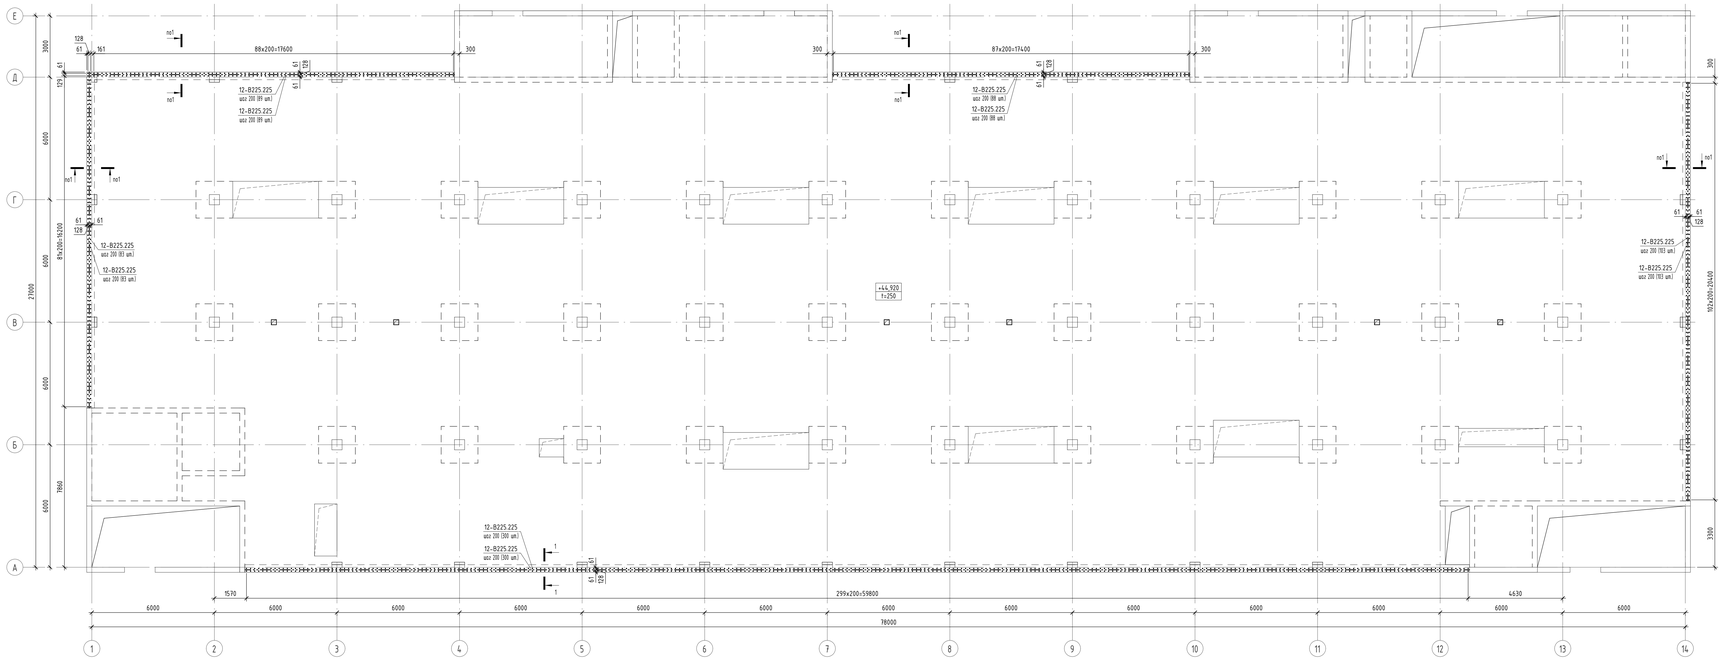

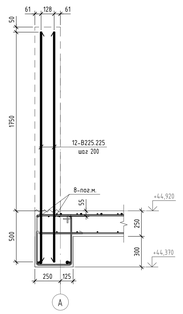
## Спецификация выпусков монолитного покрытия на отм. +44,920

| Поз. | Обозначение | Наименование | Кол. | Масса ед. кг | Примечание |
|---|---|---|---|---|---|
| | | Детали | | | |
| 8-пог.м. | ГОСТ 34028-2016 | Ø8 А500С L, пог.м | 272 | 0,395 | 107,44 |
| 12-В225.225 | ГОСТ 34028-2016 | Ø12 А500С L= 2250 | 1326 | 1,998 | 2649,32 |

## Условные обозначения

~~~~ - Рабочий шов бетонирования

+44,920 / h=250 - Отметка верха и толщина плиты перекрытия

1. Общие указания, сводная ведомость расхода стали, бетона, материалов см. лист 1
2. Схему расположения плит перекрытия см. лист 79
3. Не допускается отклонение выпусков из плиты перекрытия от проектного положения более 5мм.

| | | | | | |
|---|---|---|---|---|---|
| | | | | | 260402082 - КЖ1-86 |
| Изм. | Кол.уч | Лист | № док | Подпись | Дата |
| Разраб. | | Ветошкина | | | 15.10.26 |
| Проверил | | Кирбанов | | | 15.10.26 |
| Н.контр. | | Рыбальченко | | | 15.10.26 |

Лабораторно-производственный корпус, г. Москва, г. Зеленоград, проспект Генерала Алексеева, 50б

| Стадия | Лист | Листов |
|---|---|---|
| Р | 86 | |

Лабораторно-производственный корпус

Схема расположения выпусков из монолитного покрытия на отм. +44,920

ПЭТРУСКо Строительство и недвижимость


Формат А2х)

Согласовано


Инв. № подл. | Подп. и дата | Взам. инв. №

13145.01.com.26
~~~~


Лестница ЛМ-2-1 с отм.+5,920 до отм.+7,470. Опалубочный чертёж

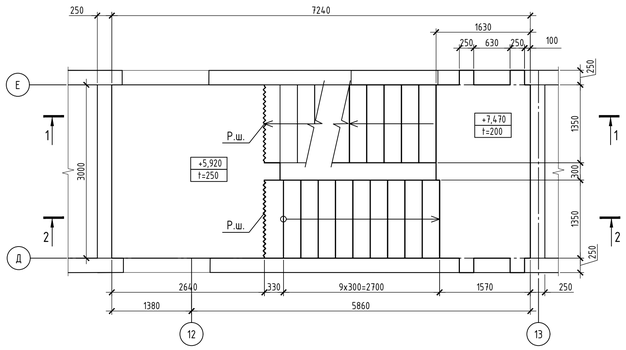



Лестница ЛМ-2-1 с отм.+8,970 до отм.+10,470. Опалубочный чертёж

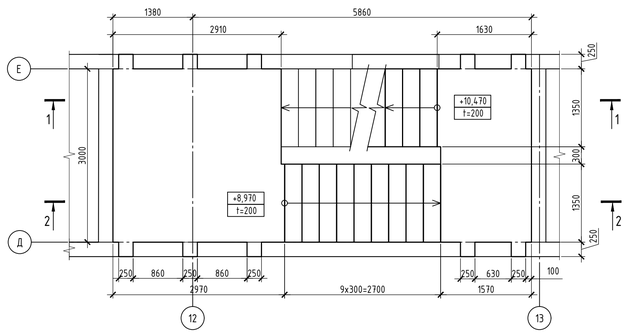


Лестница ЛМ-2-1 с отм.+7,470 до отм.+8,970. Опалубочный чертёж

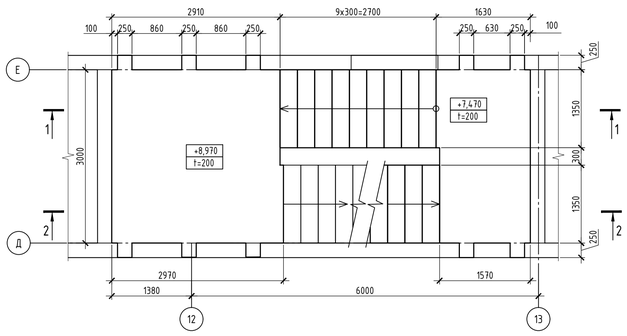



Лестница ЛМ-2-1 с отм.+10,470 до отм.+11,920. Опалубочный чертёж

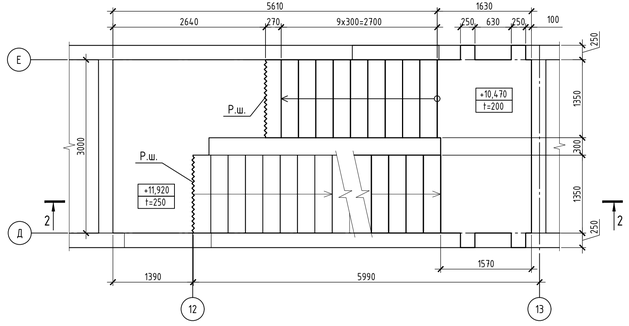



1. Общие указания, сводную ведомость расхода стали, бетона, материалов см. лист 1.
2. Армирование лестницы см. л. 88.

1-1

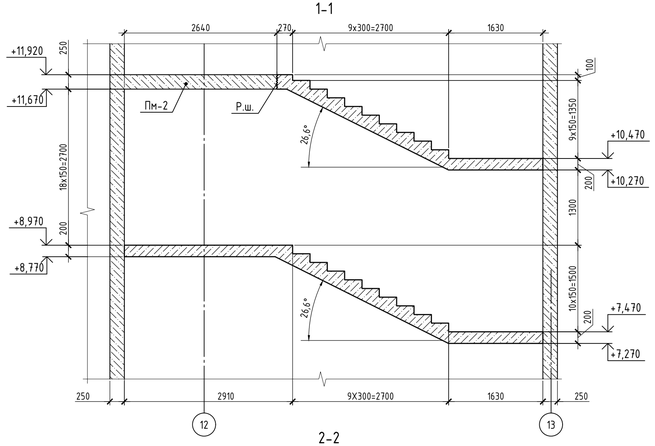


2-2

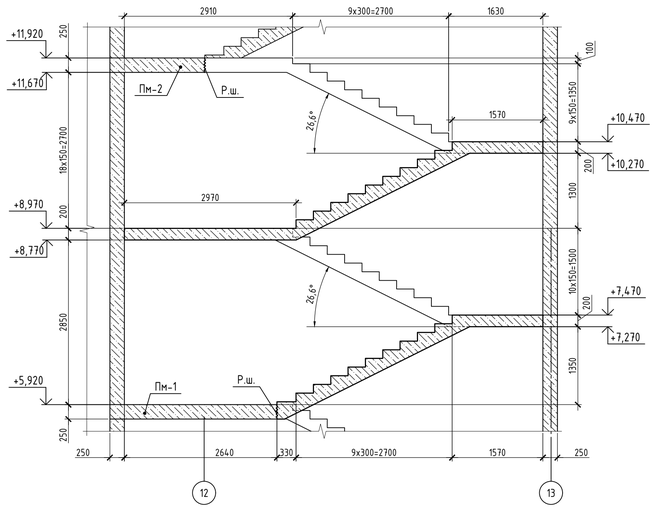



Данный комплект чертежей не подлежит размножению или передаче другим организациям и лицам без согласия автора проекта


| | | | | | | | |
|---|---|---|---|---|---|---|---|
| | | | | | | 260402082-КЖ1-87 | |
| | | | | | | Завод по производству лекарственных средств по адресу: г. Москва, Зеленоград, проспект Генерала Алексеева, дом 50Б, строение 2 | |
| Изм. | Колуч. | Лист | №док. | Подп. | Дата | | |
| Разработал | | Алейников | | | 08.10.26 | Лабораторно-производственный корпус | Стадия: Р; Лист: 87; Листов: |
| Проверил | | Кирданов | | | 08.10.26 | | |
| Н. контр. | | Рыбальченко | | | 08.10.26 | Лестница ЛМ-2-1. Опалубочный чертёж | ООО "ПЭТРУСКо" |

Копировал Формат А3х3


# Лестница ЛМ-2-1. Армирование

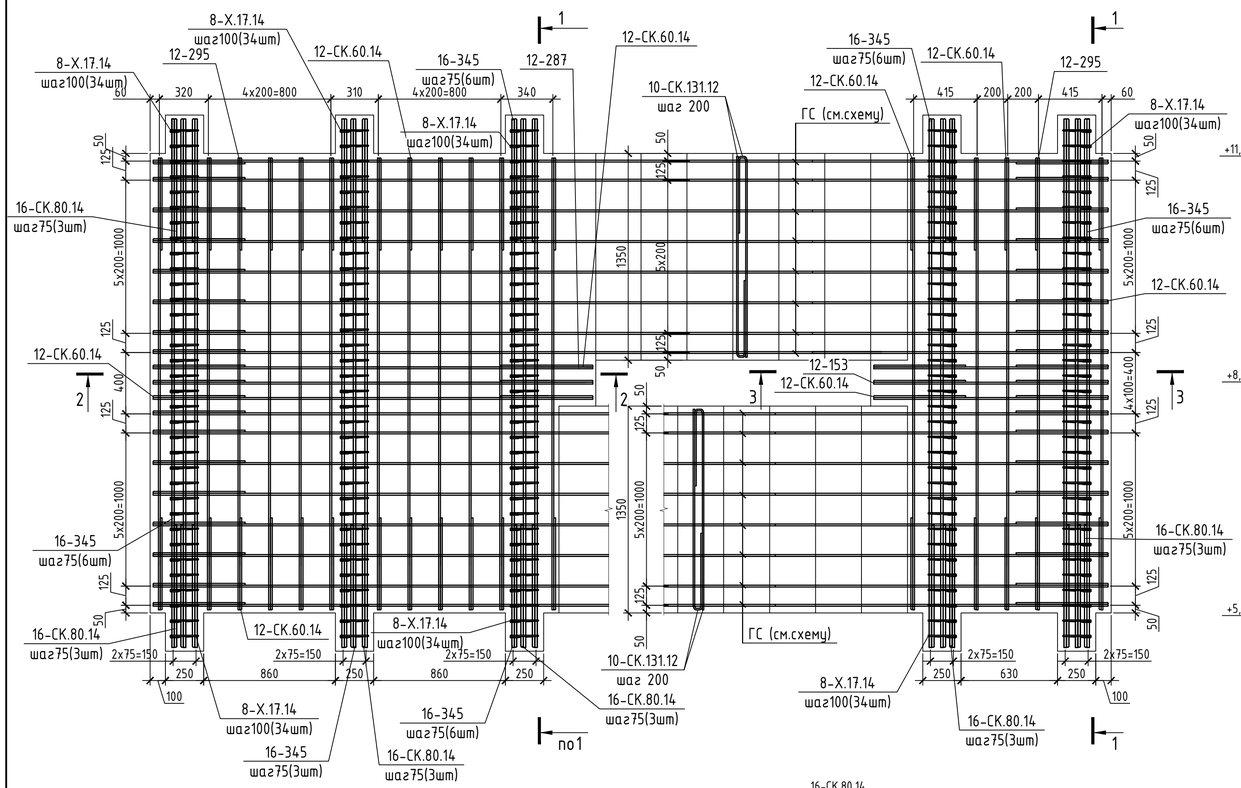



## Маркировочная схема продольного армирования

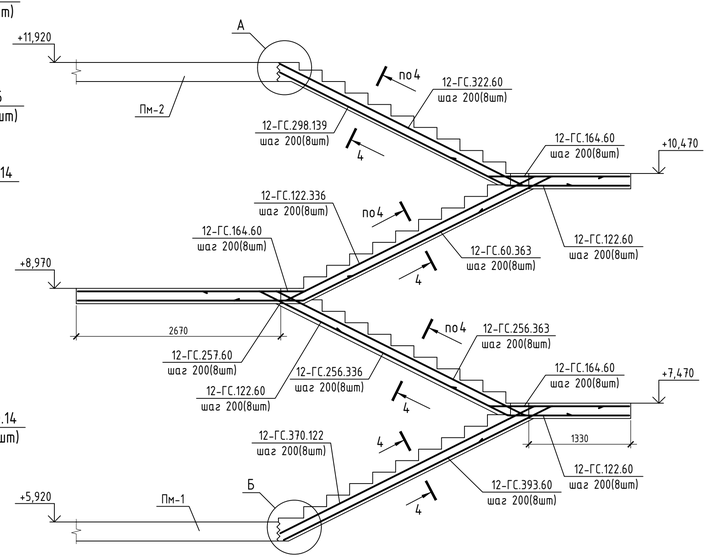



## 1-1

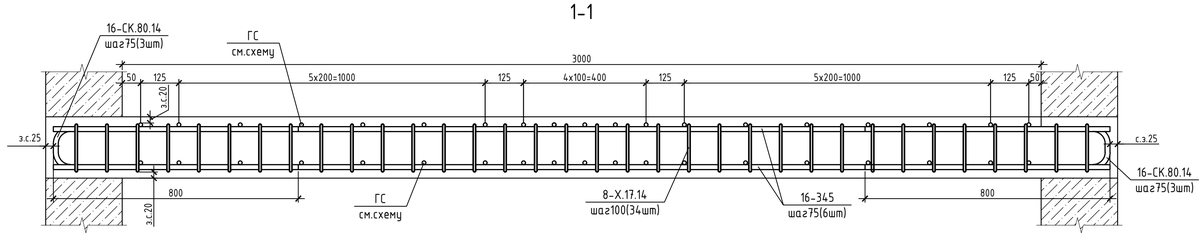



## 2-2

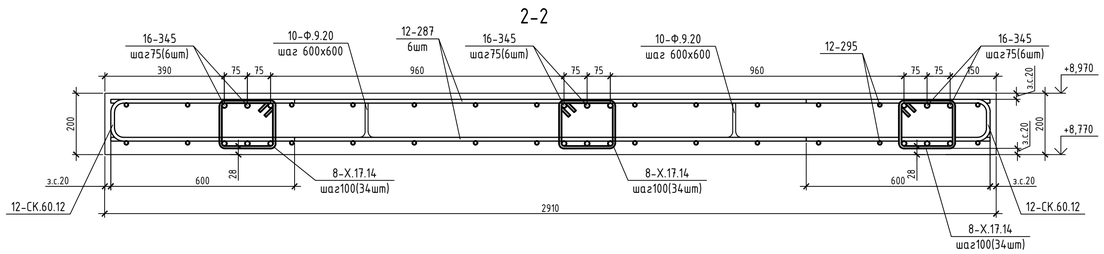



## 3-3

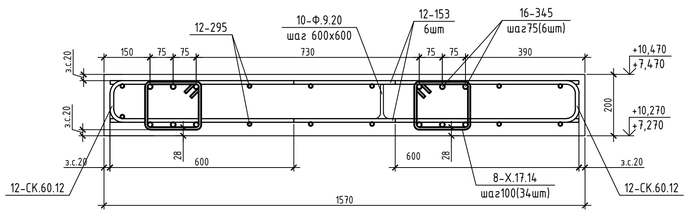



## 4-4 (марш)

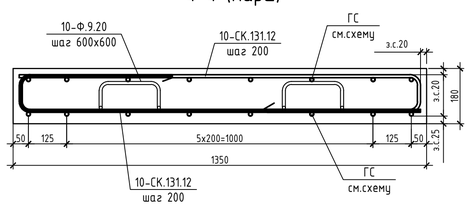


## А

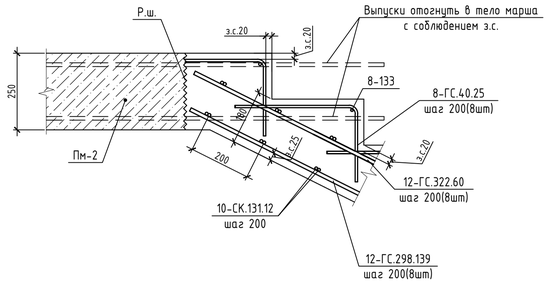


## Б

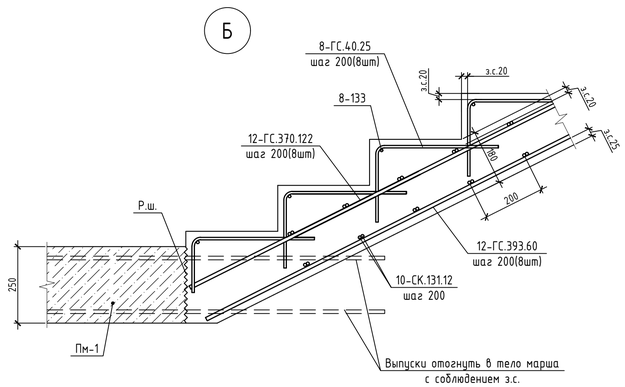


1. Общие указания, сводную ведомость расхода стали, бетона, материалов см. лист 1.
2. Опалубочный чертёж лестницы см. л. 87.

## Спецификация элементов монолитной лестницы ЛМ-2-1

| Поз. | Обозначение | Наименование | Кол. | Масса ед, кг | Примечание |
|---|---|---|---|---|---|
| | | Детали | | | |
| 8-133 | ГОСТ 34028-2016 | Ø8 А500С L=1300 | 40 | 0,526 | 21,20 |
| 12-295 | ГОСТ 34028-2016 | Ø12 А500С L=2950 | 44 | 2,62 | 125,76 |
| 12-287 | ГОСТ 34028-2016 | Ø12 А500С L=2870 | 6 | 2,549 | 15,30 |
| 12-162 | ГОСТ 34028-2016 | Ø12 А500С L=1620 | 6 | 1,439 | 8,64 |
| 12-153 | ГОСТ 34028-2016 | Ø12 А500С L=1530 | 12 | 1,359 | 16,32 |
| 16-345 | ГОСТ 34028-2016 | Ø16 А500С L=3450 | 42 | 5,445 | 228,76 |
| 8-ГС.40.25 | ГОСТ 34028-2016 | Ø8 А500С L=630 | 320 | 0,249 | 79,60 |
| 12-ГС.256.363 | ГОСТ 34028-2016 | Ø12 А500С L=7585 | 8 | 6,736 | 53,89 |
| 12-ГС.256.336 | ГОСТ 34028-2016 | Ø12 А500С L=7585 | 8 | 6,732 | 53,86 |
| 12-ГС.122.336 | ГОСТ 34028-2016 | Ø12 А500С L=7555 | 8 | 6,709 | 107,34 |
| 12-ГС.60.364 | ГОСТ 34028-2016 | Ø12 А500С L=7215 | 8 | 6,407 | 51,26 |
| 12-ГС.370.122 | ГОСТ 34028-2016 | Ø12 А500С L=4570 | 8 | 4,369 | 34,96 |
| 12-ГС.298.139 | ГОСТ 34028-2016 | Ø12 А500С L=4370 | 8 | 3,881 | 31,05 |
| 12-ГС.393.60 | ГОСТ 34028-2016 | Ø12 А500С L=3940 | 8 | 4,023 | 32,19 |
| 12-ГС.322.60 | ГОСТ 34028-2016 | Ø12 А500С L=3815 | 8 | 3,388 | 27,10 |
| 12-ГС.164.60 | ГОСТ 34028-2016 | Ø12 А500С L=2235 | 24 | 1,981 | 15,88 |
| 12-ГС.122.60 | ГОСТ 34028-2016 | Ø12 А500С L=1815 | 24 | 1,612 | 12,90 |
| 10-СК.131.12 | ГОСТ 34028-2016 | Ø10 А500С L=1885 | 132 | 1,164 | 153,65 |
| 12-СК.60.14 | ГОСТ 34028-2016 | Ø12 А500С L=1885 | 108 | 1,137 | 122,78 |
| 16-СК.80.14 | ГОСТ 34028-2016 | Ø16 А500С L=1665 | 42 | 2,628 | 110,32 |
| 8-Х.17.14 | ГОСТ 34028-2016 | Ø8 А240 L=740 | 238 | 0,293 | 69,72 |
| 10-Ф.13.20 | ГОСТ 34028-2016 | Ø10 А500С L=790 | 56 | 0,488 | 27,32 |
| 10-Ф.9.20 | ГОСТ 34028-2016 | Ø10 А500С L=720 | 84 | 0,445 | 37,38 |
| | | Материалы | | | |
| | ГОСТ 26633-2015 | Бетон кл.В25 | | | 9,85м$^3$ |

## Ведомость деталей

| Поз. | Эскиз | Поз. | Эскиз |
|---|---|---|---|
| 8-ГС.40.25 | 400, 250, ø40 | 12-ГС.164.60 | 600, 270, Ø60, 1640 |
| 12-ГС.256.363 | 2563, 1636, 3634, 1392, Ø60 | 12-ГС.122.60 | 600, 225, Ø60, 1220 |
| 12-ГС.256.336 | 2558, 1512, 3357, 1645, Ø60 | 10-СК.131.12 | 500, 125, Ø50, 1310 |
| 12-ГС.122.336 | 1223, 1512, 3357, 2980, Ø60 | 12-СК.60.14 | 135, Ø60, 600 |
| 12-ГС.60.364 | 600, 1636, 3634, 2980, Ø60 | 16-СК.80.14 | 140, Ø80, 800 |
| 12-ГС.370.122 | 1225, 545, Ø60, 3700 | 8-Х.17.14 | 50, 140, 165 |
| 12-ГС.298.139 | 1390, 620, Ø60, 2985 | 10-Ф.13.20 | 200, 125, 200 |
| 12-ГС.393.60 | 600, 225, Ø60, 3930 | 10-Ф.9.20 | 200, 90, 200 |
| 12-ГС.322.60 | 600, 250, Ø60, 3220 | | |

Данный комплект чертежей не подлежит размножению или передаче другим организациям и лицам без согласия автора проекта


| | | | | | | |
|---|---|---|---|---|---|---|
| | | | | | | 260402082-КЖ1-88 |
| | | | | | | Завод по производству лекарственных средств по адресу: г. Москва, Зеленоград, проспект Генерала Алексеева, дом 50Б, строение 2 |
| Изм. | Колуч. | Лист | №док. | Подп. | Дата | |
| Разработал | | Алейников | | | 08.10.26 | Лабораторно-производственный корпус |
| Проверил | | Кирданов | | | 08.10.26 | |
| Н. контр. | | Рыбальченко | | | 08.10.26 | Лестница ЛМ-2-1. Армирование |

| Стадия | Лист | Листов |
|---|---|---|
| Р | 88 | |


ООО "ПЭТРУСКо"

Копировал Формат А1


Лестница ЛМ-2-2 с отм.+5,920 до отм.+7,470. Опалубочный чертёж

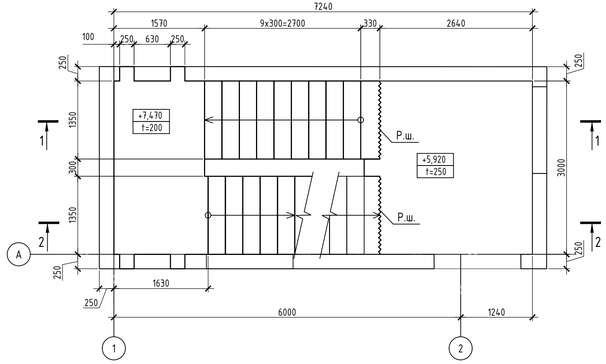



Лестница ЛМ-2-2 с отм.+8,970 до отм.+10,470. Опалубочный чертёж

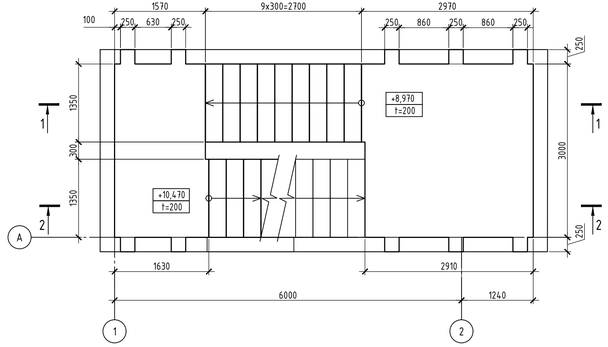



Лестница ЛМ-2-2 с отм.+7,470 до отм.+8,970. Опалубочный чертёж

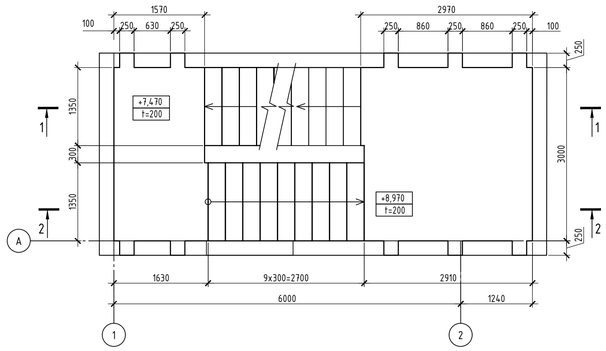



Лестница ЛМ-2-2 с отм.+10,470 до отм.+11,920. Опалубочный чертёж

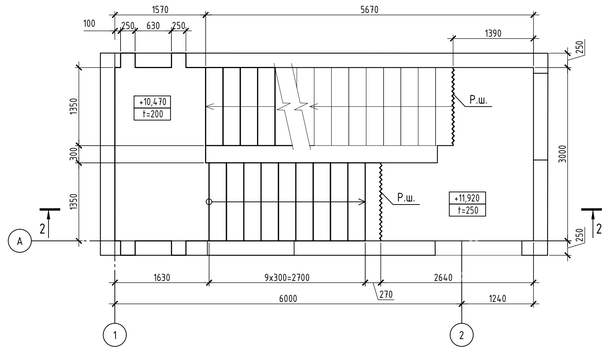


1-1

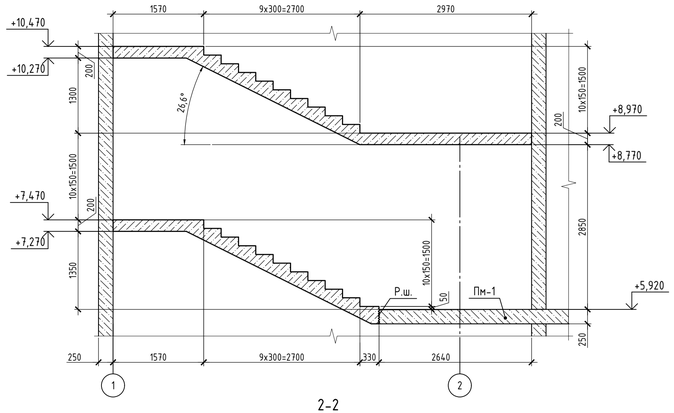


2-2

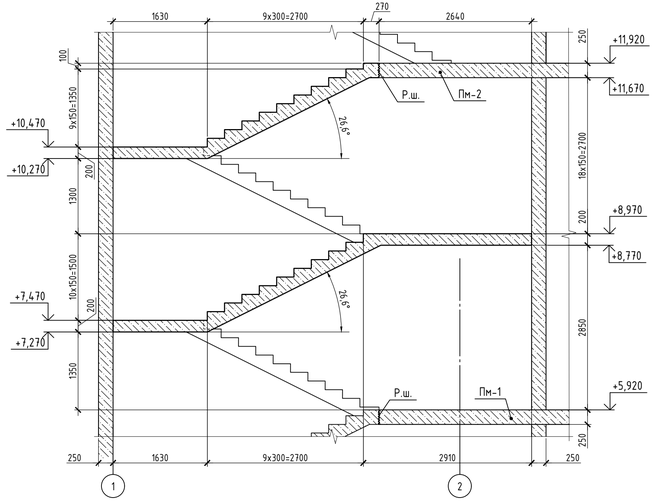



1. Общие указания, сводную ведомость расхода стали, бетона, материалов см. лист 1.
2. Армирование лестницы см. л. 93.

Данный комплект чертежей не подлежит размножению или передаче другим организациям и лицам без согласия автора проекта


| | | | | | | | |
|---|---|---|---|---|---|---|---|
| | | | | | | 260402082-КЖ1-89 | |
| | | | | | | Завод по производству лекарственных средств по адресу: г. Москва, Зеленоград, проспект Генерала Алексеева, дом 50Б, строение 2 | |
| Изм. | Колуч. | Лист | №док. | Подп. | Дата | | |
| Разработал | | Алейников | | | 08.10.26 | Лабораторно-производственный корпус | Стадия: Р; Лист: 89; Листов: |
| Проверил | | Кирбанов | | | 08.10.26 | | |
| Н. контр. | | Рыбальченко | | | 08.10.26 | Лестница ЛМ-2-2. Опалубочный чертёж | ООО "ПЭТРУСКо" |

Копировал Формат А3х3


Лестница ЛМ-2-4 с отм.+5,920 до отм.+7,470. Опалубочный чертёж

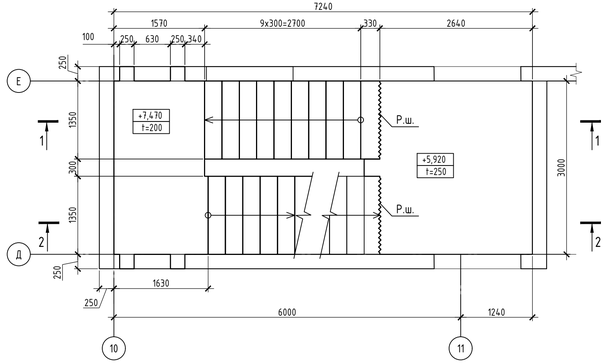



Лестница ЛМ-2-4 с отм.+8,970 до отм.+10,470. Опалубочный чертёж

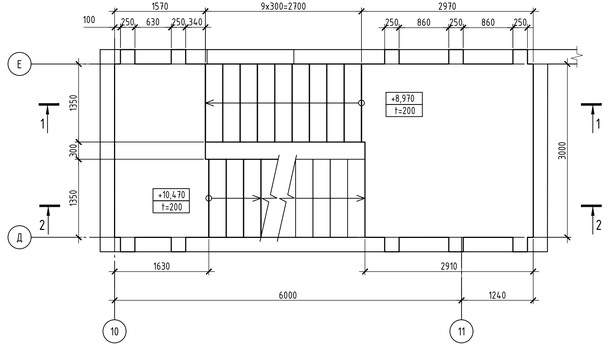



Лестница ЛМ-2-4 с отм.+7,470 до отм.+8,970. Опалубочный чертёж

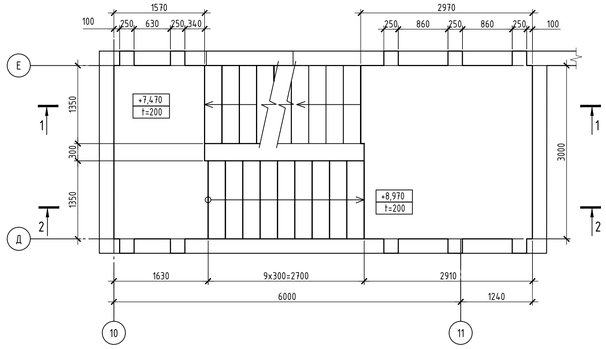



Лестница ЛМ-2-4 с отм.+10,470 до отм.+11,920. Опалубочный чертёж

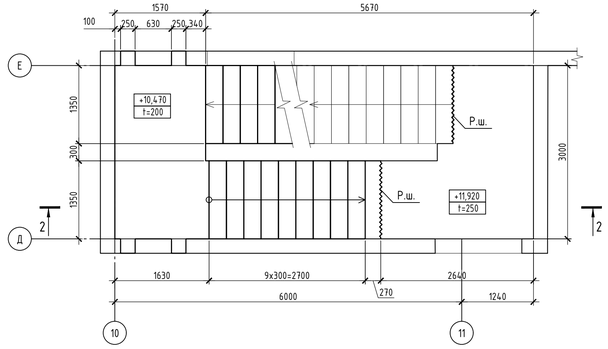


1-1

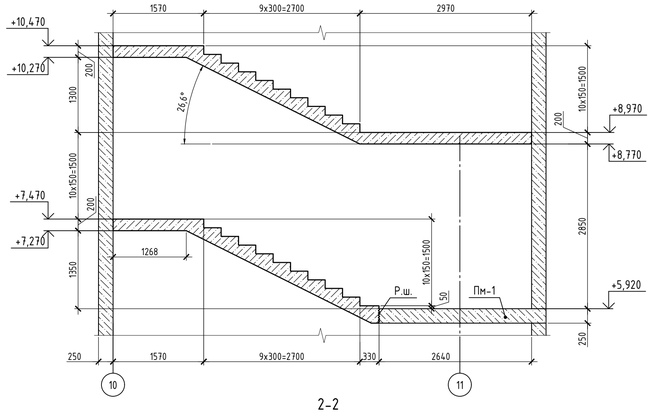


2-2

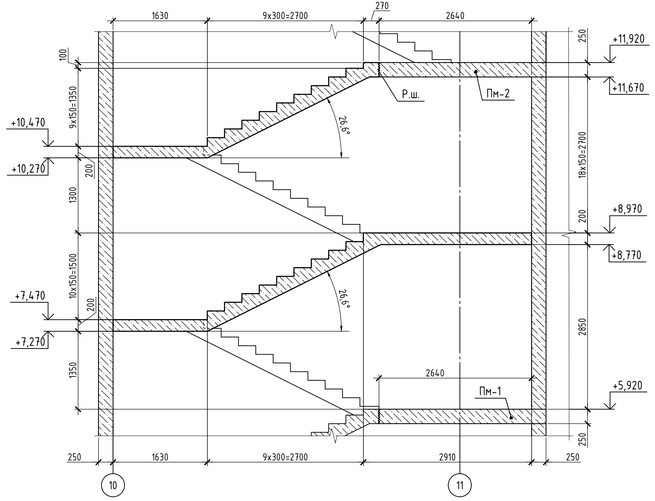



1. Общие указания, сводную ведомость расхода стали, бетона, материалов см. лист 1.
2. Армирование лестницы см. л. 93.

Данный комплект чертежей не подлежит размножению или передаче другим организациям и лицам без согласия автора проекта


| | | | | | | | |
|---|---|---|---|---|---|---|---|
| | | | | | | 260402082-КЖ1-90 | |
| | | | | | | Завод по производству лекарственных средств по адресу: г. Москва, Зеленоград, проспект Генерала Алексеева, дом 50Б, строение 2 | |
| Изм. | Колуч. | Лист | №док. | Подп. | Дата | | |
| Разработал | | Алейников | | | 08.10.26 | Лабораторно-производственный корпус | Стадия: Р; Лист: 90; Листов: |
| Проверил | | Кирданов | | | 08.10.26 | | |
| Н. контр. | | Рыбальченко | | | 08.10.26 | Лестница ЛМ-2-4. Опалубочный чертёж | ООО "ПЭТРУСКо" |

Копировал Формат А3х3


Лестница ЛМ-2-5 с отм.+5,920 до отм.+7,470. Опалубочный чертёж

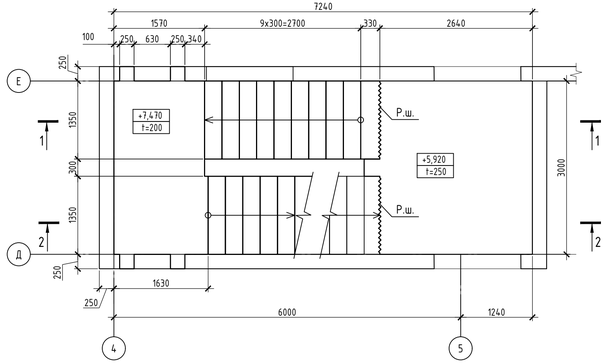



Лестница ЛМ-2-5 с отм.+8,970 до отм.+10,470. Опалубочный чертёж

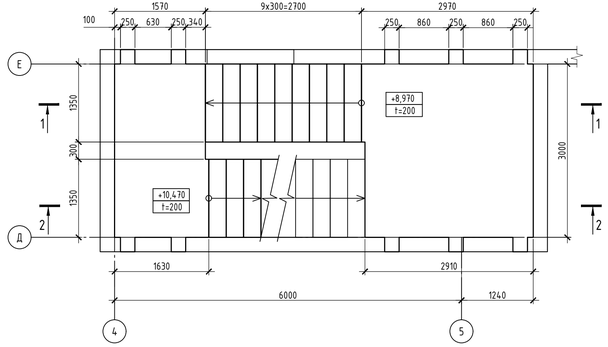



Лестница ЛМ-2-5 с отм.+7,470 до отм.+8,970. Опалубочный чертёж

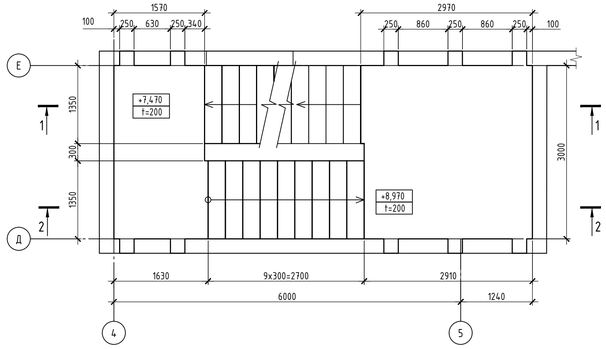



Лестница ЛМ-2-5 с отм.+10,470 до отм.+11,920. Опалубочный чертёж

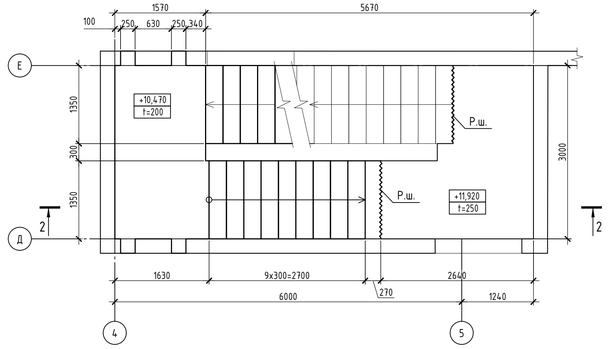


1-1

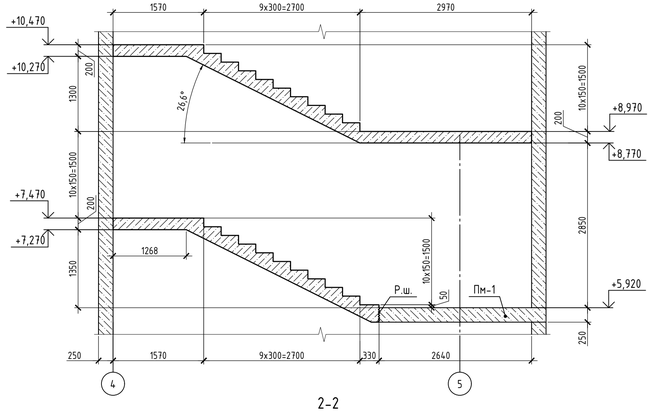


2-2

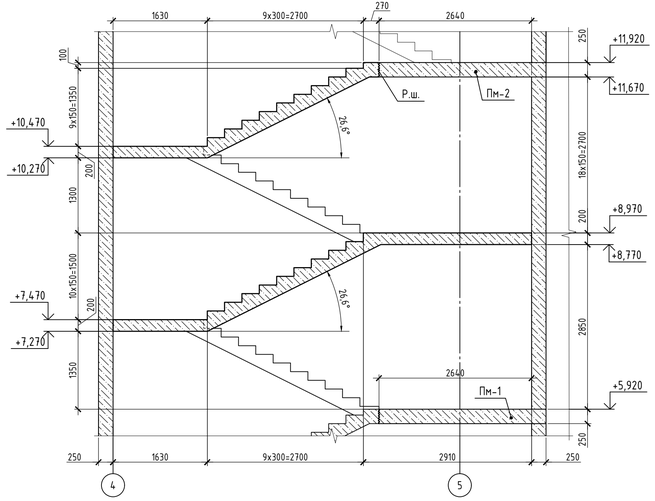



1. Общие указания, сводную ведомость расхода стали, бетона, материалов см. лист 1.
2. Армирование лестницы см. л. 93.

Данный комплект чертежей не подлежит размножению или передаче другим организациям и лицам без согласия автора проекта


| | | | | | | | | |
|---|---|---|---|---|---|---|---|---|
| | | | | | | 260402082-КЖ1-91 | | |
| | | | | | | Завод по производству лекарственных средств по адресу: г. Москва, Зеленоград, проспект Генерала Алексеева, дом 50Б, строение 2 | | |
| Изм. | Колуч. | Лист | №док. | Подп. | Дата | | | |
| Разработал | | Алейников | | | 08.10.26 | Лабораторно-производственный корпус | Стадия: Р | Лист: 91 / Листов: |
| Проверил | | Кирданов | | | 08.10.26 | | | |
| Н. контр. | | Рыбальченко | | | 08.10.26 | Лестница ЛМ-2-5. Опалубочный чертёж | ООО "ПЭТРУСКо" | |

Копировал Формат А3х3


Лестница ЛМ-2-6 с отм.+5,920 до отм.+7,470. Опалубочный чертёж

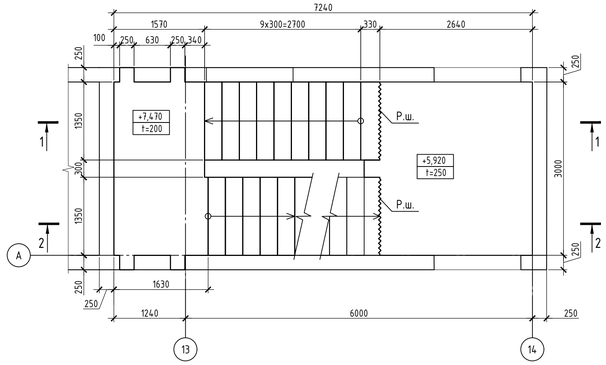



Лестница ЛМ-2-6 с отм.+8,970 до отм.+10,470. Опалубочный чертёж

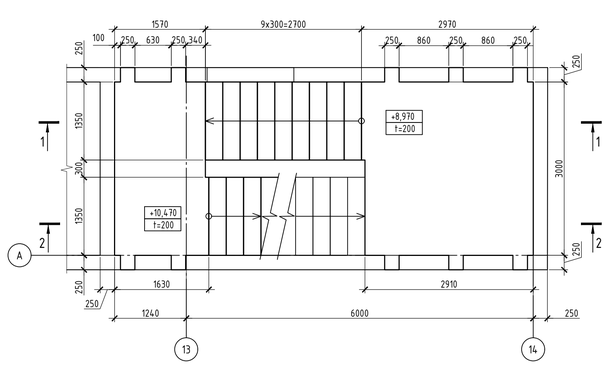



Лестница ЛМ-2-6 с отм.+7,470 до отм.+8,970. Опалубочный чертёж

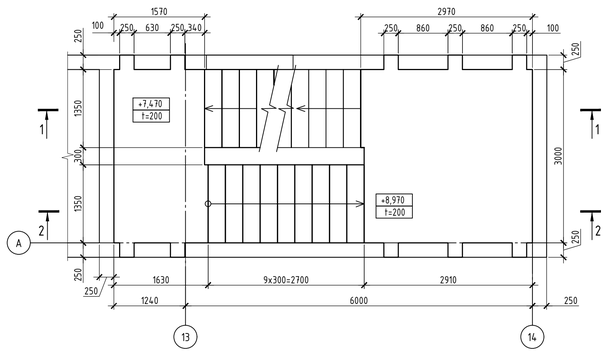



Лестница ЛМ-2-6 с отм.+10,470 до отм.+11,920. Опалубочный чертёж

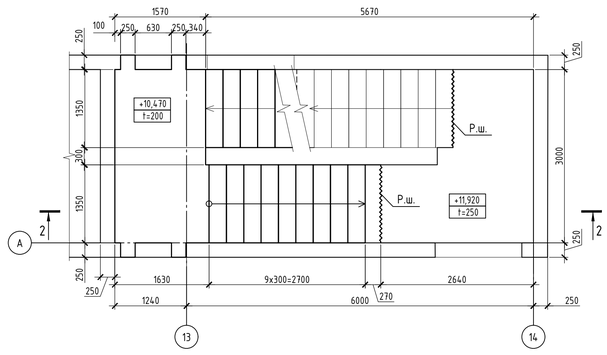


1-1

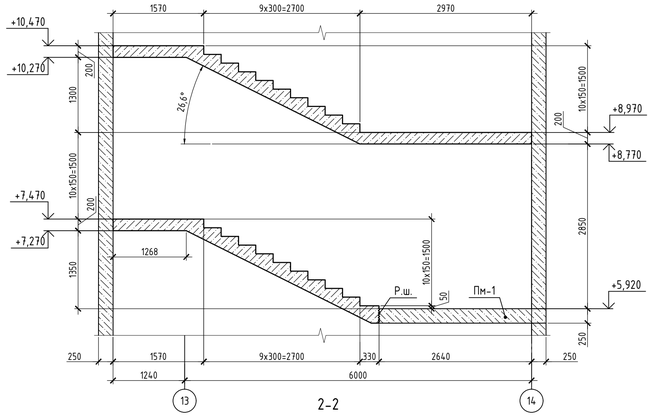


2-2

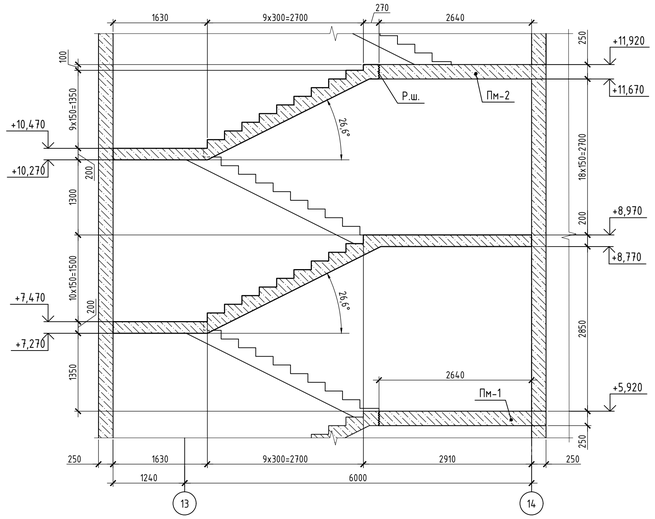



1. Общие указания, сводную ведомость расхода стали, бетона, материалов см. лист 1.
2. Армирование лестницы см. л. 93.

Данный комплект чертежей не подлежит размножению или передаче другим организациям и лицам без согласия автора проекта


| | | | | | | | | |
|---|---|---|---|---|---|---|---|---|
| | | | | | | 260402082-КЖ1-92 | | |
| | | | | | | Завод по производству лекарственных средств по адресу: г. Москва, Зеленоград, проспект Генерала Алексеева, дом 50Б, строение 2 | | |
| Изм. | Колуч. | Лист | №док. | Подп. | Дата | | | |
| Разработал | | Алейников | | | 08.10.26 | Лабораторно-производственный корпус | Стадия: Р | Лист: 92 | Листов: |
| Проверил | | Кирданов | | | 08.10.26 | | | | |
| Н. контр. | | Рыбальченко | | | 08.10.26 | Лестница ЛМ-2-6. Опалубочный чертёж | ООО "ПЭТРУСКо" | | |

Копировал Формат А3х3


# Лестницы ЛМ-2-2, ЛМ-2-4, ЛМ-2-5, ЛМ-2-6. Армирование

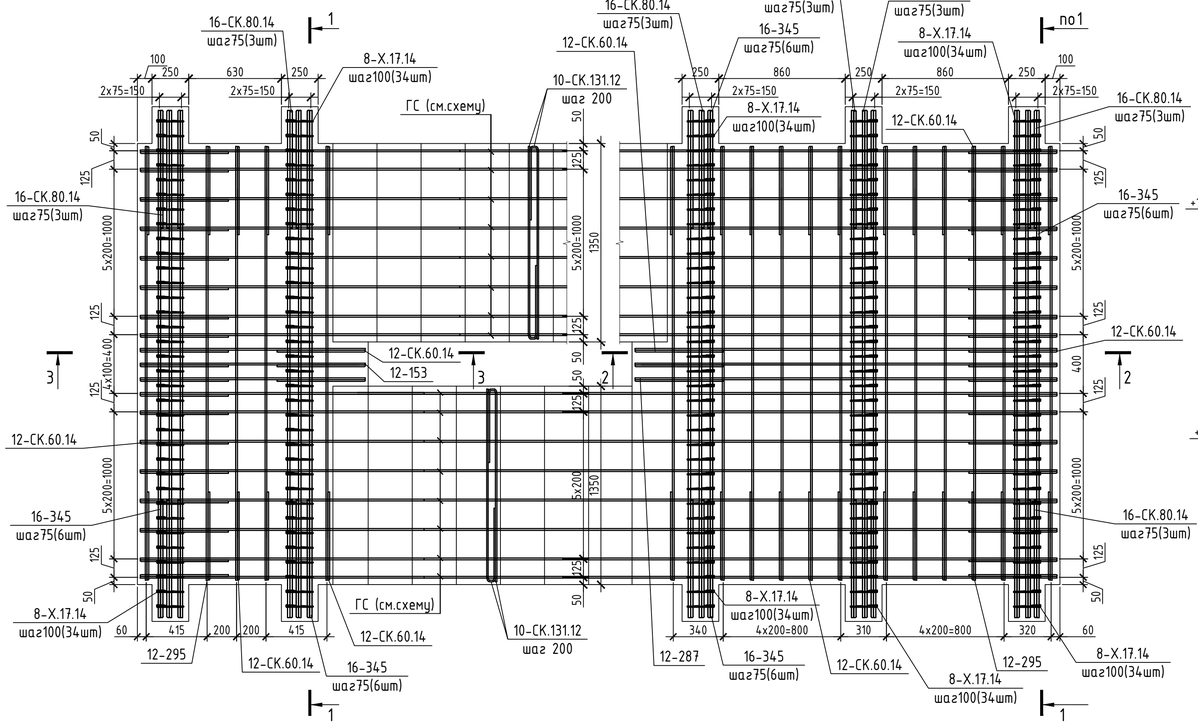



## Маркировочная схема продольного армирования

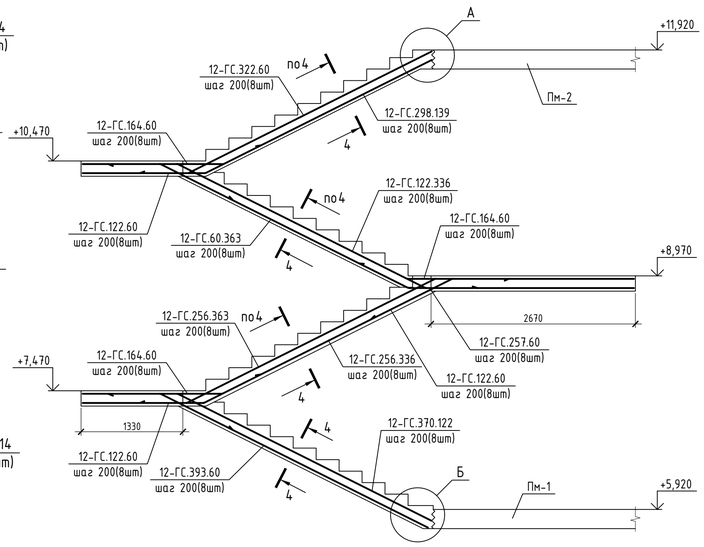



## 1-1

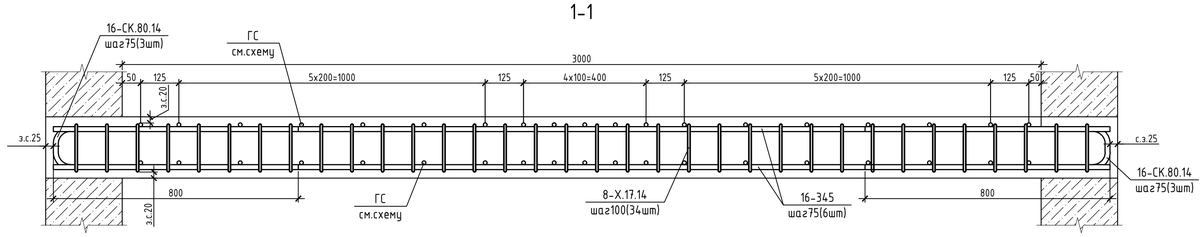



## А

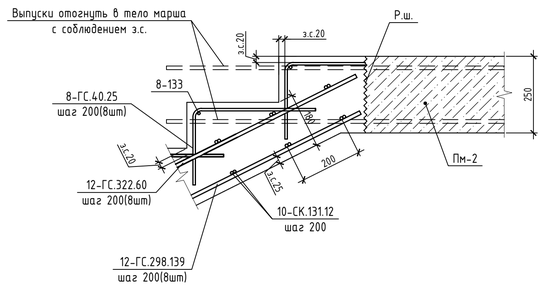



## 2-2

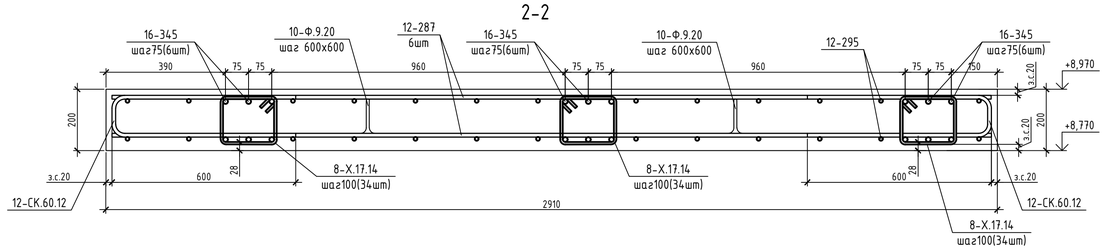



## Б

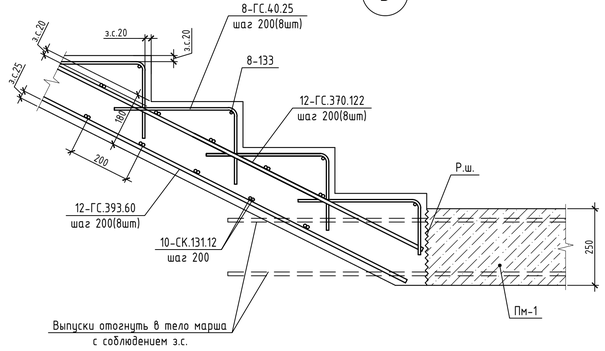


## 3-3

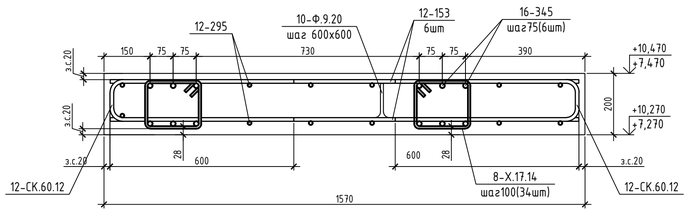


## 4-4 (марш)


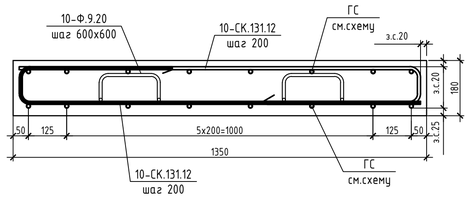



1. Общие указания, сводную ведомость расхода стали, бетона, материалов см. лист 1.
2. Опалубочный чертёж лестницы см. л. 89...92.

## Спецификация элементов монолитных лестниц ЛМ-2-2, ЛМ-2-4, ЛМ-2-5, ЛМ-2-6 (дана на одну лестницу)

| Поз. | Обозначение | Наименование | Кол. | Масса ед, кг | Примечание |
|---|---|---|---|---|---|
| | | Детали | | | |
| 8-133 | ГОСТ 34028-2016 | Ø8 А500С L=1300 | 40 | 0,526 | 21,20 |
| 12-295 | ГОСТ 34028-2016 | Ø12 А500С L=2950 | 44 | 2,62 | 125,76 |
| 12-287 | ГОСТ 34028-2016 | Ø12 А500С L=2870 | 6 | 2,549 | 15,30 |
| 12-162 | ГОСТ 34028-2016 | Ø12 А500С L=1620 | 6 | 1,439 | 8,64 |
| 12-153 | ГОСТ 34028-2016 | Ø12 А500С L=1530 | 12 | 1,359 | 16,32 |
| 16-345 | ГОСТ 34028-2016 | Ø16 А500С L=3450 | 42 | 5,445 | 228,76 |
| 8-ГС.40.25 | ГОСТ 34028-2016 | Ø8 А500С L=630 | 320 | 0,249 | 79,60 |
| 12-ГС.256.363 | ГОСТ 34028-2016 | Ø12 А500С L=7585 | 8 | 6,736 | 53,89 |
| 12-ГС.256.336 | ГОСТ 34028-2016 | Ø12 А500С L=7585 | 8 | 6,732 | 53,86 |
| 12-ГС.122.336 | ГОСТ 34028-2016 | Ø12 А500С L=7555 | 8 | 6,709 | 107,34 |
| 12-ГС.60.364 | ГОСТ 34028-2016 | Ø12 А500С L=7215 | 8 | 6,407 | 51,26 |
| 12-ГС.370.122 | ГОСТ 34028-2016 | Ø12 А500С L=4570 | 8 | 4,369 | 34,96 |
| 12-ГС.298.139 | ГОСТ 34028-2016 | Ø12 А500С L=4370 | 8 | 3,881 | 31,05 |
| 12-ГС.393.60 | ГОСТ 34028-2016 | Ø12 А500С L=3940 | 8 | 4,023 | 32,19 |
| 12-ГС.322.60 | ГОСТ 34028-2016 | Ø12 А500С L=3815 | 8 | 3,388 | 27,10 |
| 12-ГС.164.60 | ГОСТ 34028-2016 | Ø12 А500С L=2235 | 24 | 1,981 | 15,88 |
| 12-ГС.122.60 | ГОСТ 34028-2016 | Ø12 А500С L=1815 | 24 | 1,612 | 12,90 |
| 10-СК.131.12 | ГОСТ 34028-2016 | Ø10 А500С L=1885 | 132 | 1,164 | 153,65 |
| 12-СК.60.14 | ГОСТ 34028-2016 | Ø12 А500С L=1885 | 108 | 1,137 | 122,78 |
| 16-СК.80.14 | ГОСТ 34028-2016 | Ø16 А500С L=1665 | 42 | 2,628 | 110,32 |
| 8-Х.17.14 | ГОСТ 34028-2016 | Ø8 А240 L=740 | 238 | 0,293 | 69,72 |
| 10-Ф.13.20 | ГОСТ 34028-2016 | Ø10 А500С L=790 | 56 | 0,488 | 27,32 |
| 10-Ф.9.20 | ГОСТ 34028-2016 | Ø10 А500С L=720 | 84 | 0,445 | 37,38 |
| | | Материалы | | | |
| | ГОСТ 26633-2015 | Бетон кл.В25 | | | 9,85м$^3$ |


## Ведомость деталей
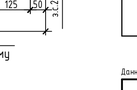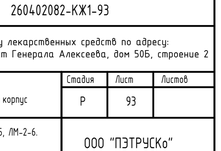
| Поз. | Эскиз | Поз. | Эскиз |
|---|---|---|---|
| 8-ГС.40.25 |   | 12-ГС.164.60 |   |
| 12-ГС.256.363 |   | 12-ГС.122.60 |   |
| 12-ГС.256.336 |   | 10-СК.131.12 |   |
| 12-ГС.122.336 |   | 12-СК.60.14 |   |
| 12-ГС.60.364 |   | 16-СК.80.14 |   |
| 12-ГС.370.122 |   | 8-Х.17.14 |   |
| 12-ГС.298.139 |   | 10-Ф.13.20 |   |
| 12-ГС.393.60 |   | 10-Ф.9.20 |   |
| 12-ГС.322.60 |   | | |


Данный комплект чертежей не подлежит размножению или передаче другим организациям и лицам без согласия автора проекта

| Изм. | Кол.уч. | Лист | №док. | Подп. | Дата | 260402082-КЖ1-93 | | |
|---|---|---|---|---|---|---|---|---|
| | | | | | | Завод по производству лекарственных средств по адресу: г. Москва, Зеленоград, проспект Генерала Алексеева, дом 50Б, строение 2 | | |
| Разработал | | Алейников | | | 08.10.26 | Лабораторно-производственный корпус | Стадия: Р | Лист: 93 |
| Проверил | | Кирданов | | | 08.10.26 | | | Листов: |
| Н. контр. | | Рыбальченко | | | 08.10.26 | Лестницы ЛМ-2-2, ЛМ-2-4, ЛМ-2-5, ЛМ-2-6. Армирование | ООО "ПЭТРУСКо" | |
| Копировал | | | | | | Формат А1 | | |


Лестница ЛМ-2-3 с отм.+5,920 до отм.+7,470. Опалубочный чертёж

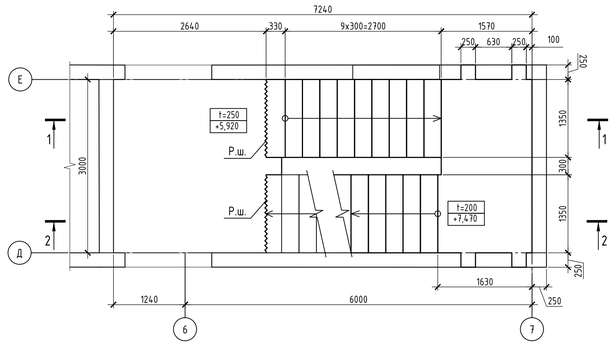



Лестница ЛМ-2-3 с отм.+8,970 до отм.+10,470. Опалубочный чертёж

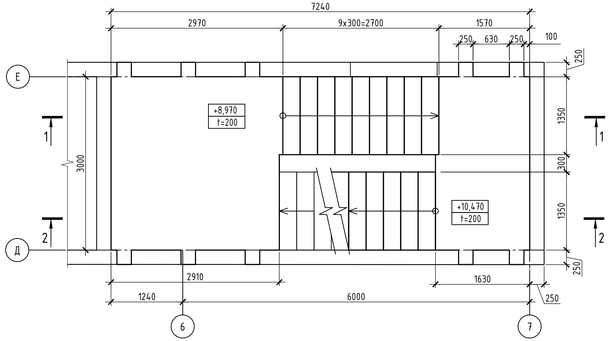



Лестница ЛМ-2-3 с отм.+7,470 до отм.+8,970. Опалубочный чертёж

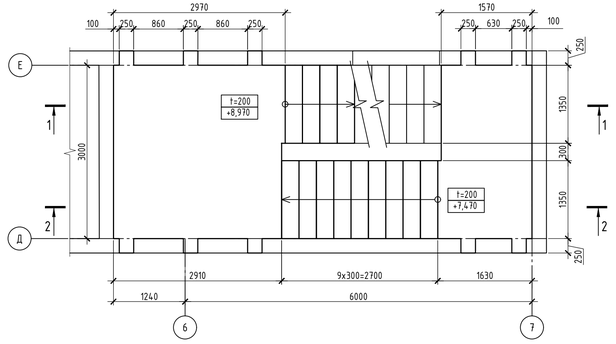



Лестница ЛМ-2-3 с отм.+10,470 до отм.+11,920. Опалубочный чертёж

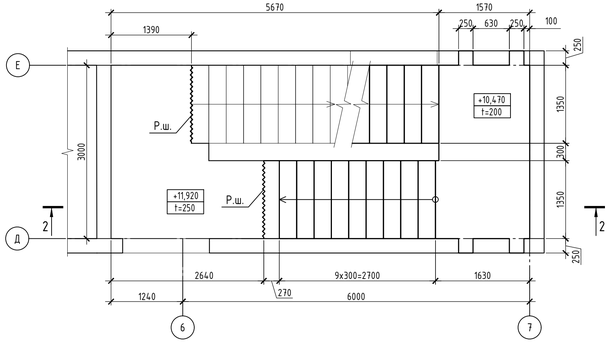


1-1

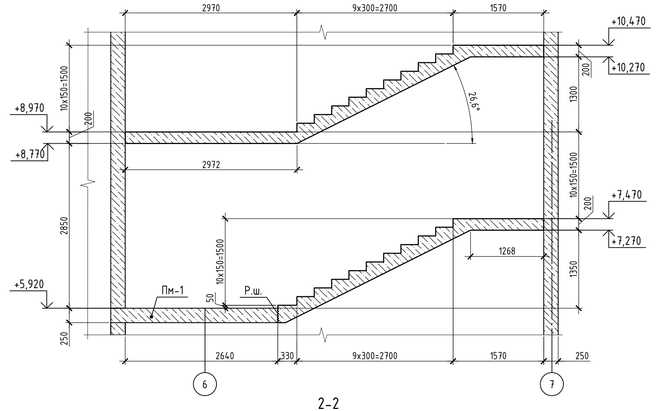


2-2

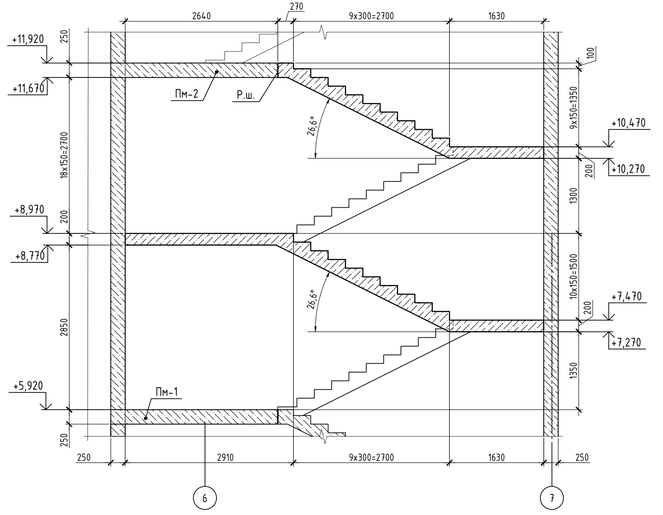



1. Общие указания, сводную ведомость расхода стали, бетона, материалов см. лист 1.
2. Армирование лестницы см. л. 95.

Данный комплект чертежей не подлежит размножению или передаче другим организациям и лицам без согласия автора проекта


| | | | | | | | |
|---|---|---|---|---|---|---|---|
| | | | | | | 260402082-КЖ1-94 | |
| | | | | | | Завод по производству лекарственных средств по адресу: г. Москва, Зеленоград, проспект Генерала Алексеева, дом 50Б, строение 2 | |
| Изм. | Колуч. | Лист | №док. | Подп. | Дата | | |
| Разработал | | Алейников | | | 08.10.26 | Лабораторно-производственный корпус | Стадия: Р; Лист: 94; Листов: |
| Проверил | | Кирданов | | | 08.10.26 | | |
| Н. контр. | | Рыбальченко | | | 08.10.26 | Лестница ЛМ-2-3. Опалубочный чертёж | ООО "ПЭТРУСКо" |

Копировал Формат А3х3

# Лестница ЛМ-2-3. Армирование

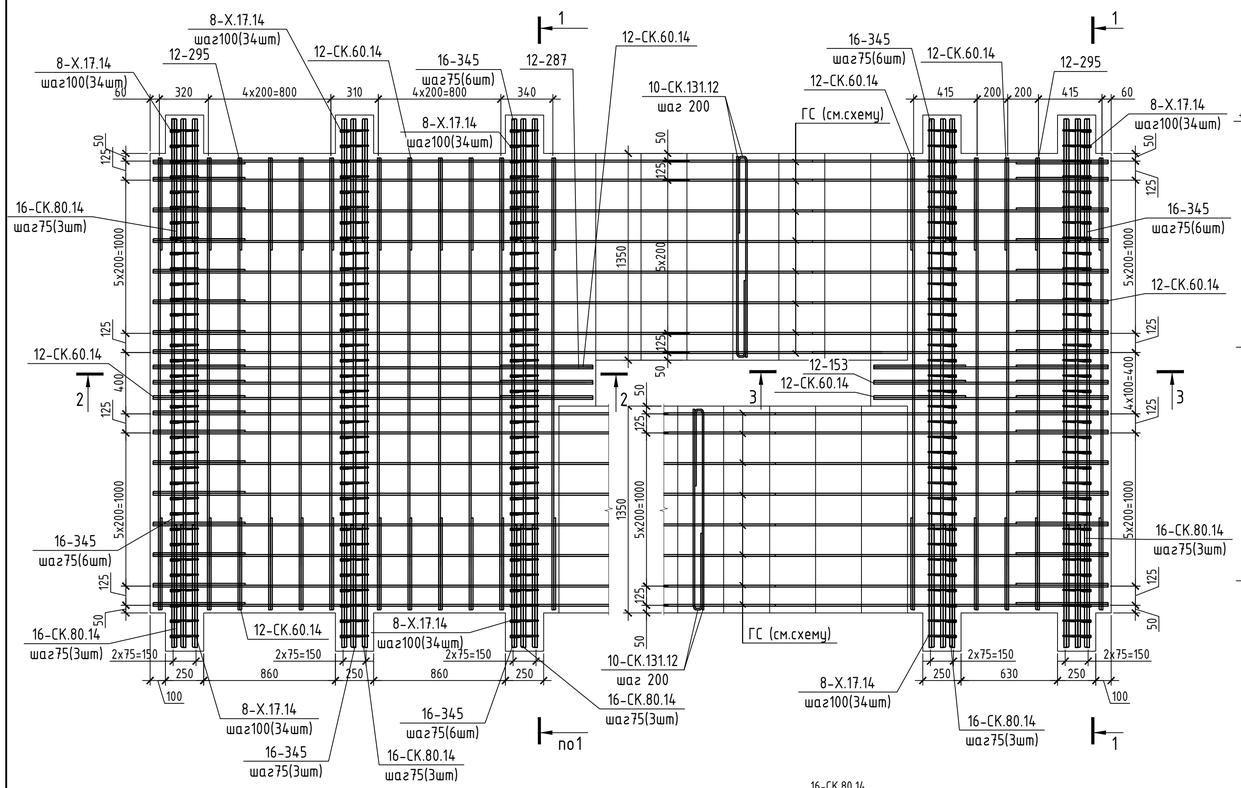



## Маркировочная схема продольного армирования

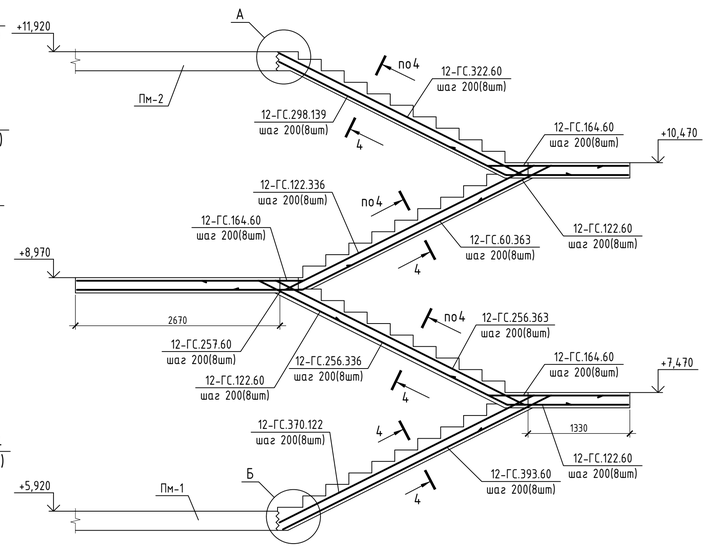



## Спецификация элементов монолитной лестницы ЛМ-2-3

| Поз. | Обозначение | Наименование | Кол. | Масса ед, кг | Примечание |
|---|---|---|---|---|---|
| | | Детали | | | |
| 8-133 | ГОСТ 34028-2016 | Ø8 А500С L=1300 | 40 | 0,526 | 21,20 |
| 12-295 | ГОСТ 34028-2016 | Ø12 А500С L=2950 | 44 | 2,62 | 125,76 |
| 12-287 | ГОСТ 34028-2016 | Ø12 А500С L=2870 | 6 | 2,549 | 15,30 |
| 12-162 | ГОСТ 34028-2016 | Ø12 А500С L=1620 | 6 | 1,439 | 8,64 |
| 12-153 | ГОСТ 34028-2016 | Ø12 А500С L=1530 | 12 | 1,359 | 16,32 |
| 16-345 | ГОСТ 34028-2016 | Ø16 А500С L=3450 | 42 | 5,445 | 228,76 |
| 8-ГС.40.25 | ГОСТ 34028-2016 | Ø8 А500С L=630 | 320 | 0,249 | 79,60 |
| 12-ГС.256.363 | ГОСТ 34028-2016 | Ø12 А500С L=7585 | 8 | 6,736 | 53,89 |
| 12-ГС.256.336 | ГОСТ 34028-2016 | Ø12 А500С L=7585 | 8 | 6,732 | 53,86 |
| 12-ГС.122.336 | ГОСТ 34028-2016 | Ø12 А500С L=7555 | 8 | 6,709 | 107,34 |
| 12-ГС.60.364 | ГОСТ 34028-2016 | Ø12 А500С L=7215 | 8 | 6,407 | 51,26 |
| 12-ГС.370.122 | ГОСТ 34028-2016 | Ø12 А500С L=4570 | 8 | 4,369 | 34,96 |
| 12-ГС.298.139 | ГОСТ 34028-2016 | Ø12 А500С L=4370 | 8 | 3,881 | 31,05 |
| 12-ГС.393.60 | ГОСТ 34028-2016 | Ø12 А500С L=3940 | 8 | 4,023 | 32,19 |
| 12-ГС.322.60 | ГОСТ 34028-2016 | Ø12 А500С L=3815 | 8 | 3,388 | 27,10 |
| 12-ГС.164.60 | ГОСТ 34028-2016 | Ø12 А500С L=2235 | 24 | 1,981 | 15,88 |
| 12-ГС.122.60 | ГОСТ 34028-2016 | Ø12 А500С L=1815 | 24 | 1,612 | 12,90 |
| 10-СК.131.12 | ГОСТ 34028-2016 | Ø10 А500С L=1885 | 132 | 1,164 | 153,65 |
| 12-СК.60.14 | ГОСТ 34028-2016 | Ø12 А500С L=1885 | 108 | 1,137 | 122,78 |
| 16-СК.80.14 | ГОСТ 34028-2016 | Ø16 А500С L=1665 | 42 | 2,628 | 110,32 |
| 8-Х.17.14 | ГОСТ 34028-2016 | Ø8 А240 L=740 | 238 | 0,293 | 69,72 |
| 10-Ф.13.20 | ГОСТ 34028-2016 | Ø10 А500С L=790 | 56 | 0,488 | 27,32 |
| 10-Ф.9.20 | ГОСТ 34028-2016 | Ø10 А500С L=720 | 84 | 0,445 | 37,38 |
| | | Материалы | | | |
| | ГОСТ 26633-2015 | Бетон кл.В25 | | | 9,85м$^3$ |

## Ведомость деталей
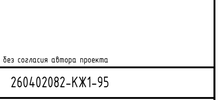
| Поз. | Эскиз | Поз. | Эскиз |
|---|---|---|---|
| 8-ГС.40.25 |  | 12-ГС.164.60 |  |
| 12-ГС.256.363 |  | 12-ГС.122.60 |  |
| 12-ГС.256.336 |  | 10-СК.131.12 |  |
| 12-ГС.122.336 |  | 12-СК.60.14 |  |
| 12-ГС.60.364 |  | 16-СК.80.14 |  |
| 12-ГС.370.122 |  | 8-Х.17.14 |  |
| 12-ГС.298.139 |  | 10-Ф.13.20 |  |
| 12-ГС.393.60 |  | 10-Ф.9.20 |  |
| 12-ГС.322.60 |  | | |


## А

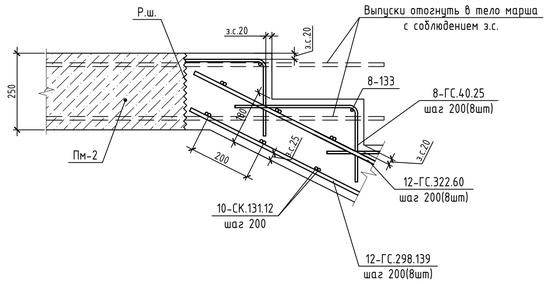



## Б





## 1-1

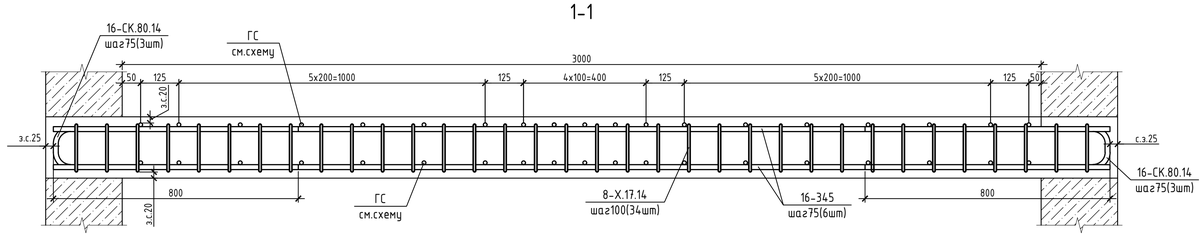



## 2-2

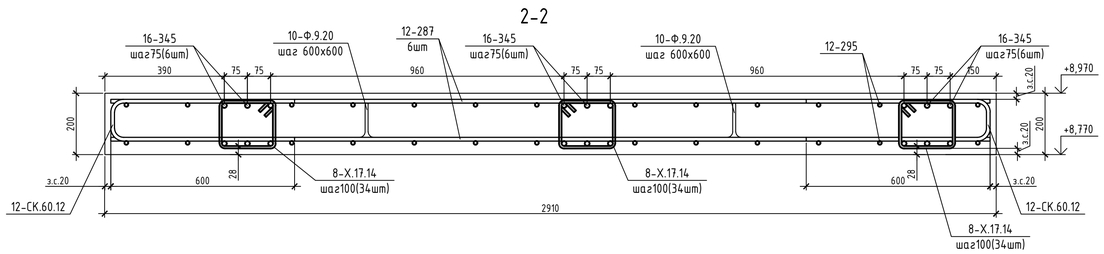


## 3-3

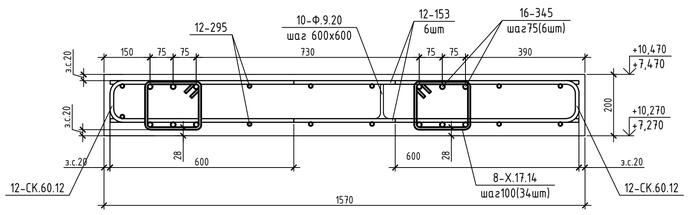


## 4-4 (марш)

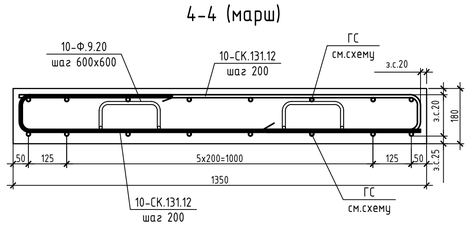


1. Общие указания, сводную ведомость расхода стали, бетона, материалов см. лист 1.
2. Опалубочный чертёж лестницы см. л. 94.

Данный комплект чертежей не подлежит размножению или передаче другим организациям и лицам без согласия автора проекта

| | | | | | | | |
|---|---|---|---|---|---|---|---|
| | | | | | | 260402082-КЖ1-95 | |
| | | | | | | Завод по производству лекарственных средств по адресу: г. Москва, Зеленоград, проспект Генерала Алексеева, дом 50Б, строение 2 | |
| Изм. | Колуч. | Лист | №док. | Подп. | Дата | | |
| Разработал | | Алейников | | | 08.10.26 | Лабораторно-производственный корпус | Стадия: Р; Лист: 95; Листов: |
| Проверил | | Кирданов | | | 08.10.26 | | |
| Н. контр. | | Рыбальченко | | | 08.10.26 | Лестница ЛМ-2-3. Армирование | ООО "ПЭТРУСКо" |
| Копировал | | | | | | Формат | А1 |